



### PARTICOLARE GRIGLIA PIANTA SCALA 1:5

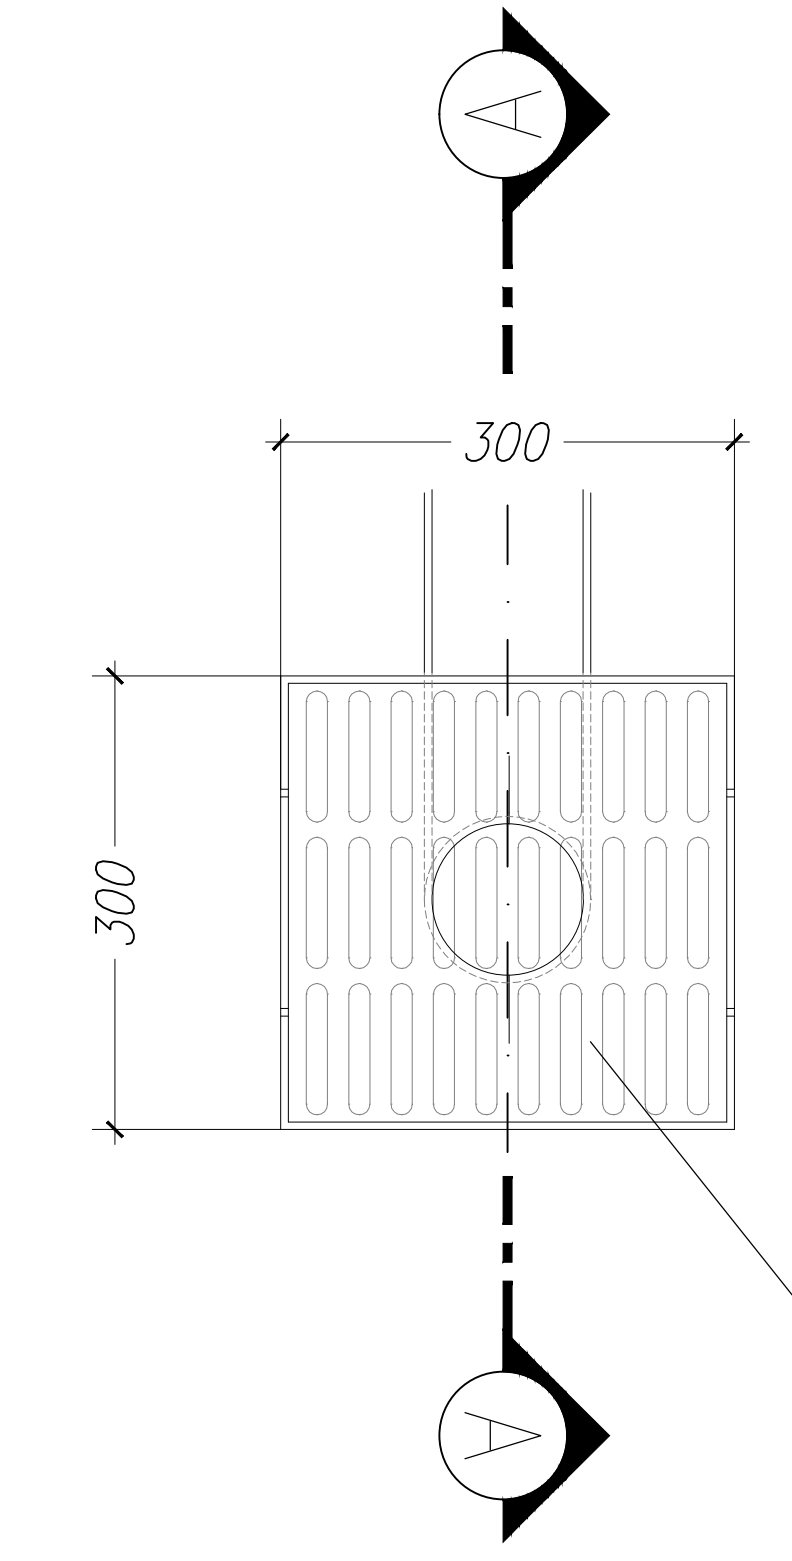

### SEZIONE A-A SCALA 1:5

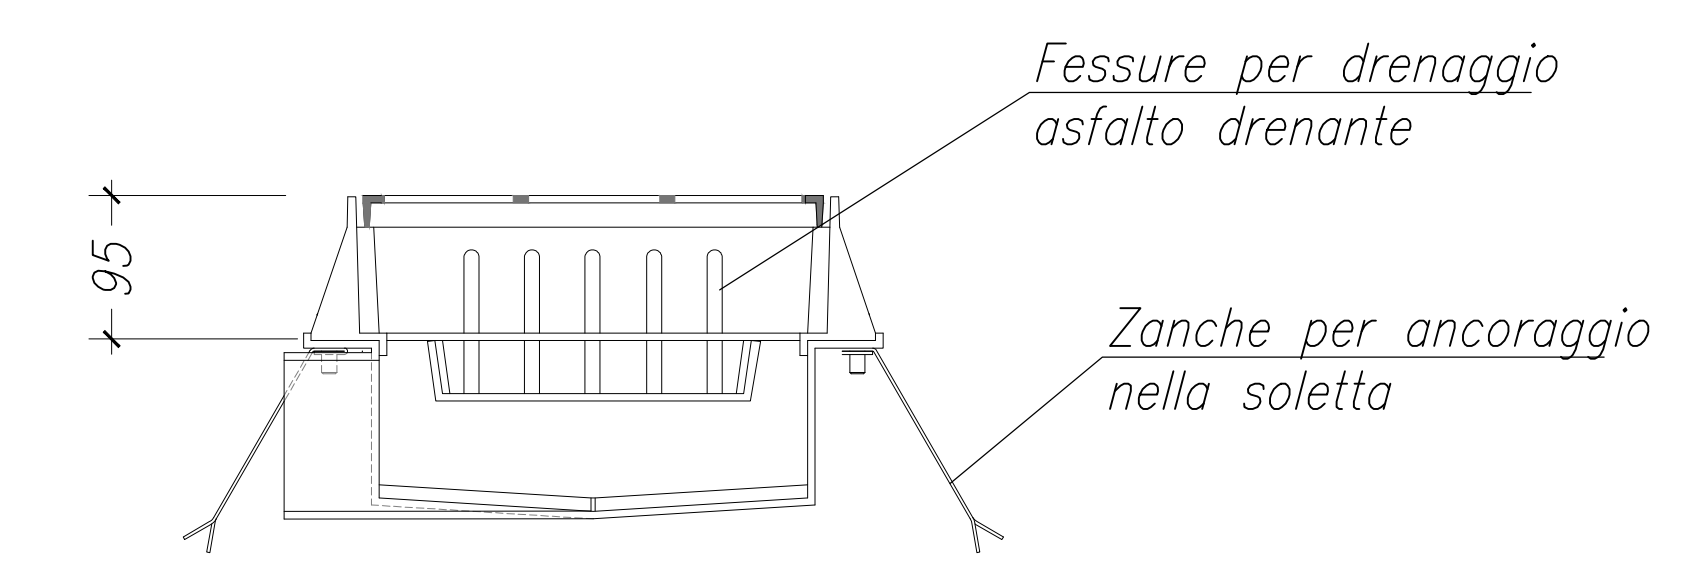

N.B. PER LA TABELLA MATERIALI SI RIVIANDA ALL'ELABORATO SPECIFICO

#### MATRICE DI REVISIONE

REV	DATA	DESCRIZIONE MODIFICA

N.B. LA TAVOLA SOSTITUISCE QUELLA RELATIVA AL CODICE E [ ] DEL PROGETTO ESECUTIVO

#### COLLEGAMENTO AUTOSTRADALE DALMINE - COMO - VARESE - VALICO DEL GAGGIOLIO E OPERE AD ESSO CONNESSE CODICE C.M. 118/198/199/200/999/1000

**AS BUILT**  
OPERE D'ARTE MINORI  
CAVALCATA  
SINCOLO INTERCONNESSIONE EX S/SST - CAVALCATA DI SINCOLO RAMPALTA  
DRENAGGIO ACQUE DI PIATTAFORMA E PARTICOLARI COSTRUTTIVI

FASE PROGETTUALE	LOTTO	DATA	OPERAZIONE	REVISIONE	ELABORAZIONE	REVISIONE	REVISIONE
A	1	10/02	01/05	01	01	01	01

Scale: metri

