


PUNTI	COORDINATE X,Y	
	X(EST)	Y(NORD)
1	141615.6149	245922.7095
2	141616.9039	245919.3482
3	141618.1929	245915.9868
4	141619.4819	245912.6256
5	141622.8432	245913.9146
6	141621.5542	245917.2759
7	141620.2652	245920.6372
8	141618.9762	245923.9985
13	141647.3462	245938.6980
14	141650.5554	245937.0666
15	141653.7645	245935.4352
16	141656.9736	245933.8038
17	141658.6050	245937.0129
18	141655.3959	245938.6444
19	141652.1868	245940.2758
20	141648.9776	245941.9072
21	141678.9535	245979.8656
22	141682.2181	245978.3482
23	141685.4827	245976.8308
24	141688.7472	245975.3133
25	141690.2647	245978.5779
26	141687.0001	245980.0953
27	141683.7355	245981.6128
28	141680.4709	245983.1302

SEZIONE LONGITUDINALE SCALA 1:100

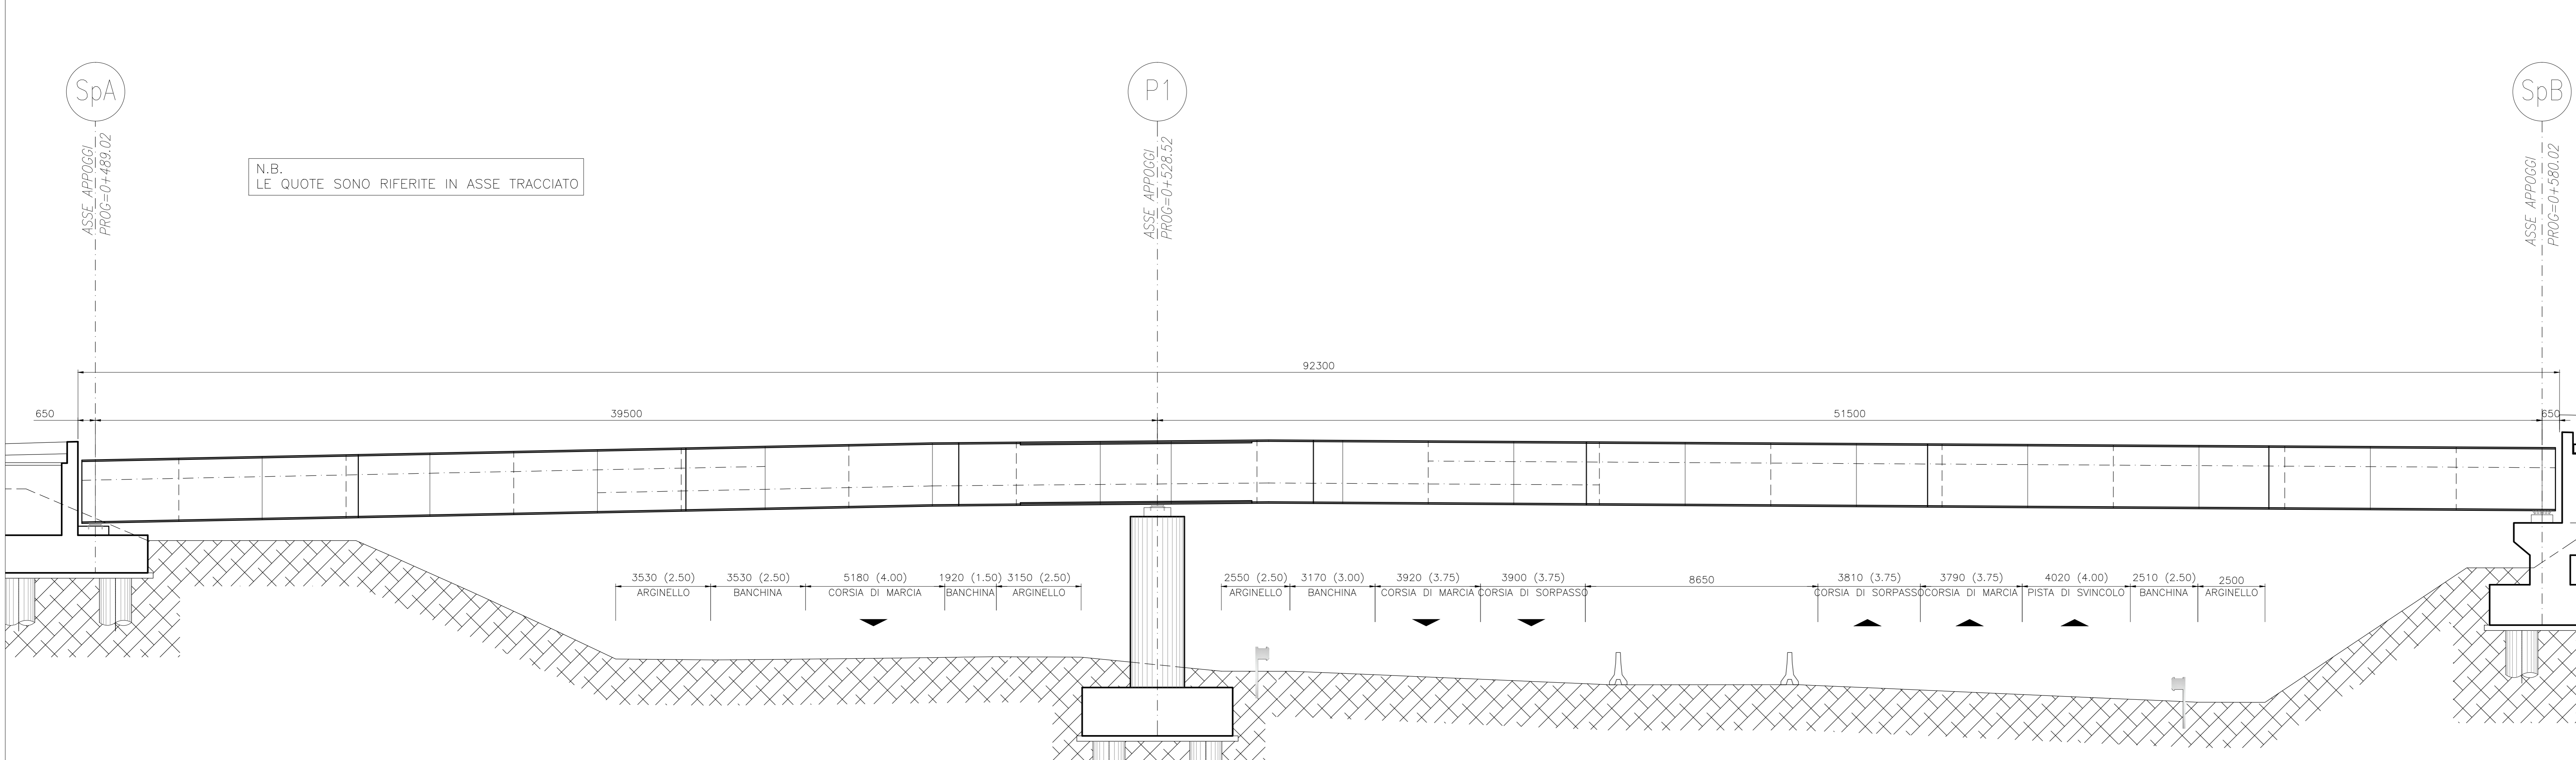

N.B.
LE QUOTE SONO RIFERITE IN ASSE TRACCIATO

MATRICE DI REVISIONE		
REV	DATA	DESCRIZIONE MODIFICA

N.B. LA TAVOLA SOSTITUISCE QUELLA RELATIVA AL CODICE [] DEL PROGETTO ESECUTIVO

COLLEGAMENTO AUTOSTRADALE DALMINE - COMO - VARESE - VALICO DEL GAGGIOLO E OPERE AD ESSO CONNESSE
 CODICE CUP P. 1119900020001
TRATTE B1, B2, C, D, TRA 13-14, GREENWAY AS BUILT
TRATTA B1
 OPERE D'ARTE MINORI
 CAVALCAVIA
 SVINCOLO "INTERCONNESSIONE EX SSS3" - CAVALCAVIA DI SVINCOLO RAMPA L4
 PIANTE FONDAZIONI E SEZIONE LONGITUDINALE

IDENTIFICAZIONE ELABORATO CODICE PROGETTO: FIDITRA VISTO AUT. 2024 DATA 2024 AUT. 2024 DATA 2024	IMPRESA RAGGRUPPAMENTO TEMPORANEO IMPRESE STRABAG A.G. - GL F Grandi Lavori Finanziari S.p.A. Mantova Giuseppe Malturo S.p.A.
CONCEDENTE CONCESSIONE AUTOSTRADALE CONTRATTO	PROGETTISTA - PROGETTO ESECUTIVO DI DETTAGLIO RAGGRUPPAMENTO TEMPORANEO PROGETTISTI Mantova Arch. Salvatore Vergiglio
CONCESSIONARIO Autosole - Direzione Tecnica P.O. ENTO AVI P.le della Tecnica Avv. Gianni Carini	REDAZIONE PROGETTUALE PROGETTISTI STI PROGETTI ITALIA S.p.A. 3TI ITALIA S.p.A. DIREZIONE TECNICA Ing. Stefano Jozzi Pissarello Ordine degli Ingegneri Provincia di Roma n. 20809

Redatto: Vito Verificato: Di Sero Approvato: Possati