




SEZIONE TRASVERSALE SU SP1 SCALA 1:50

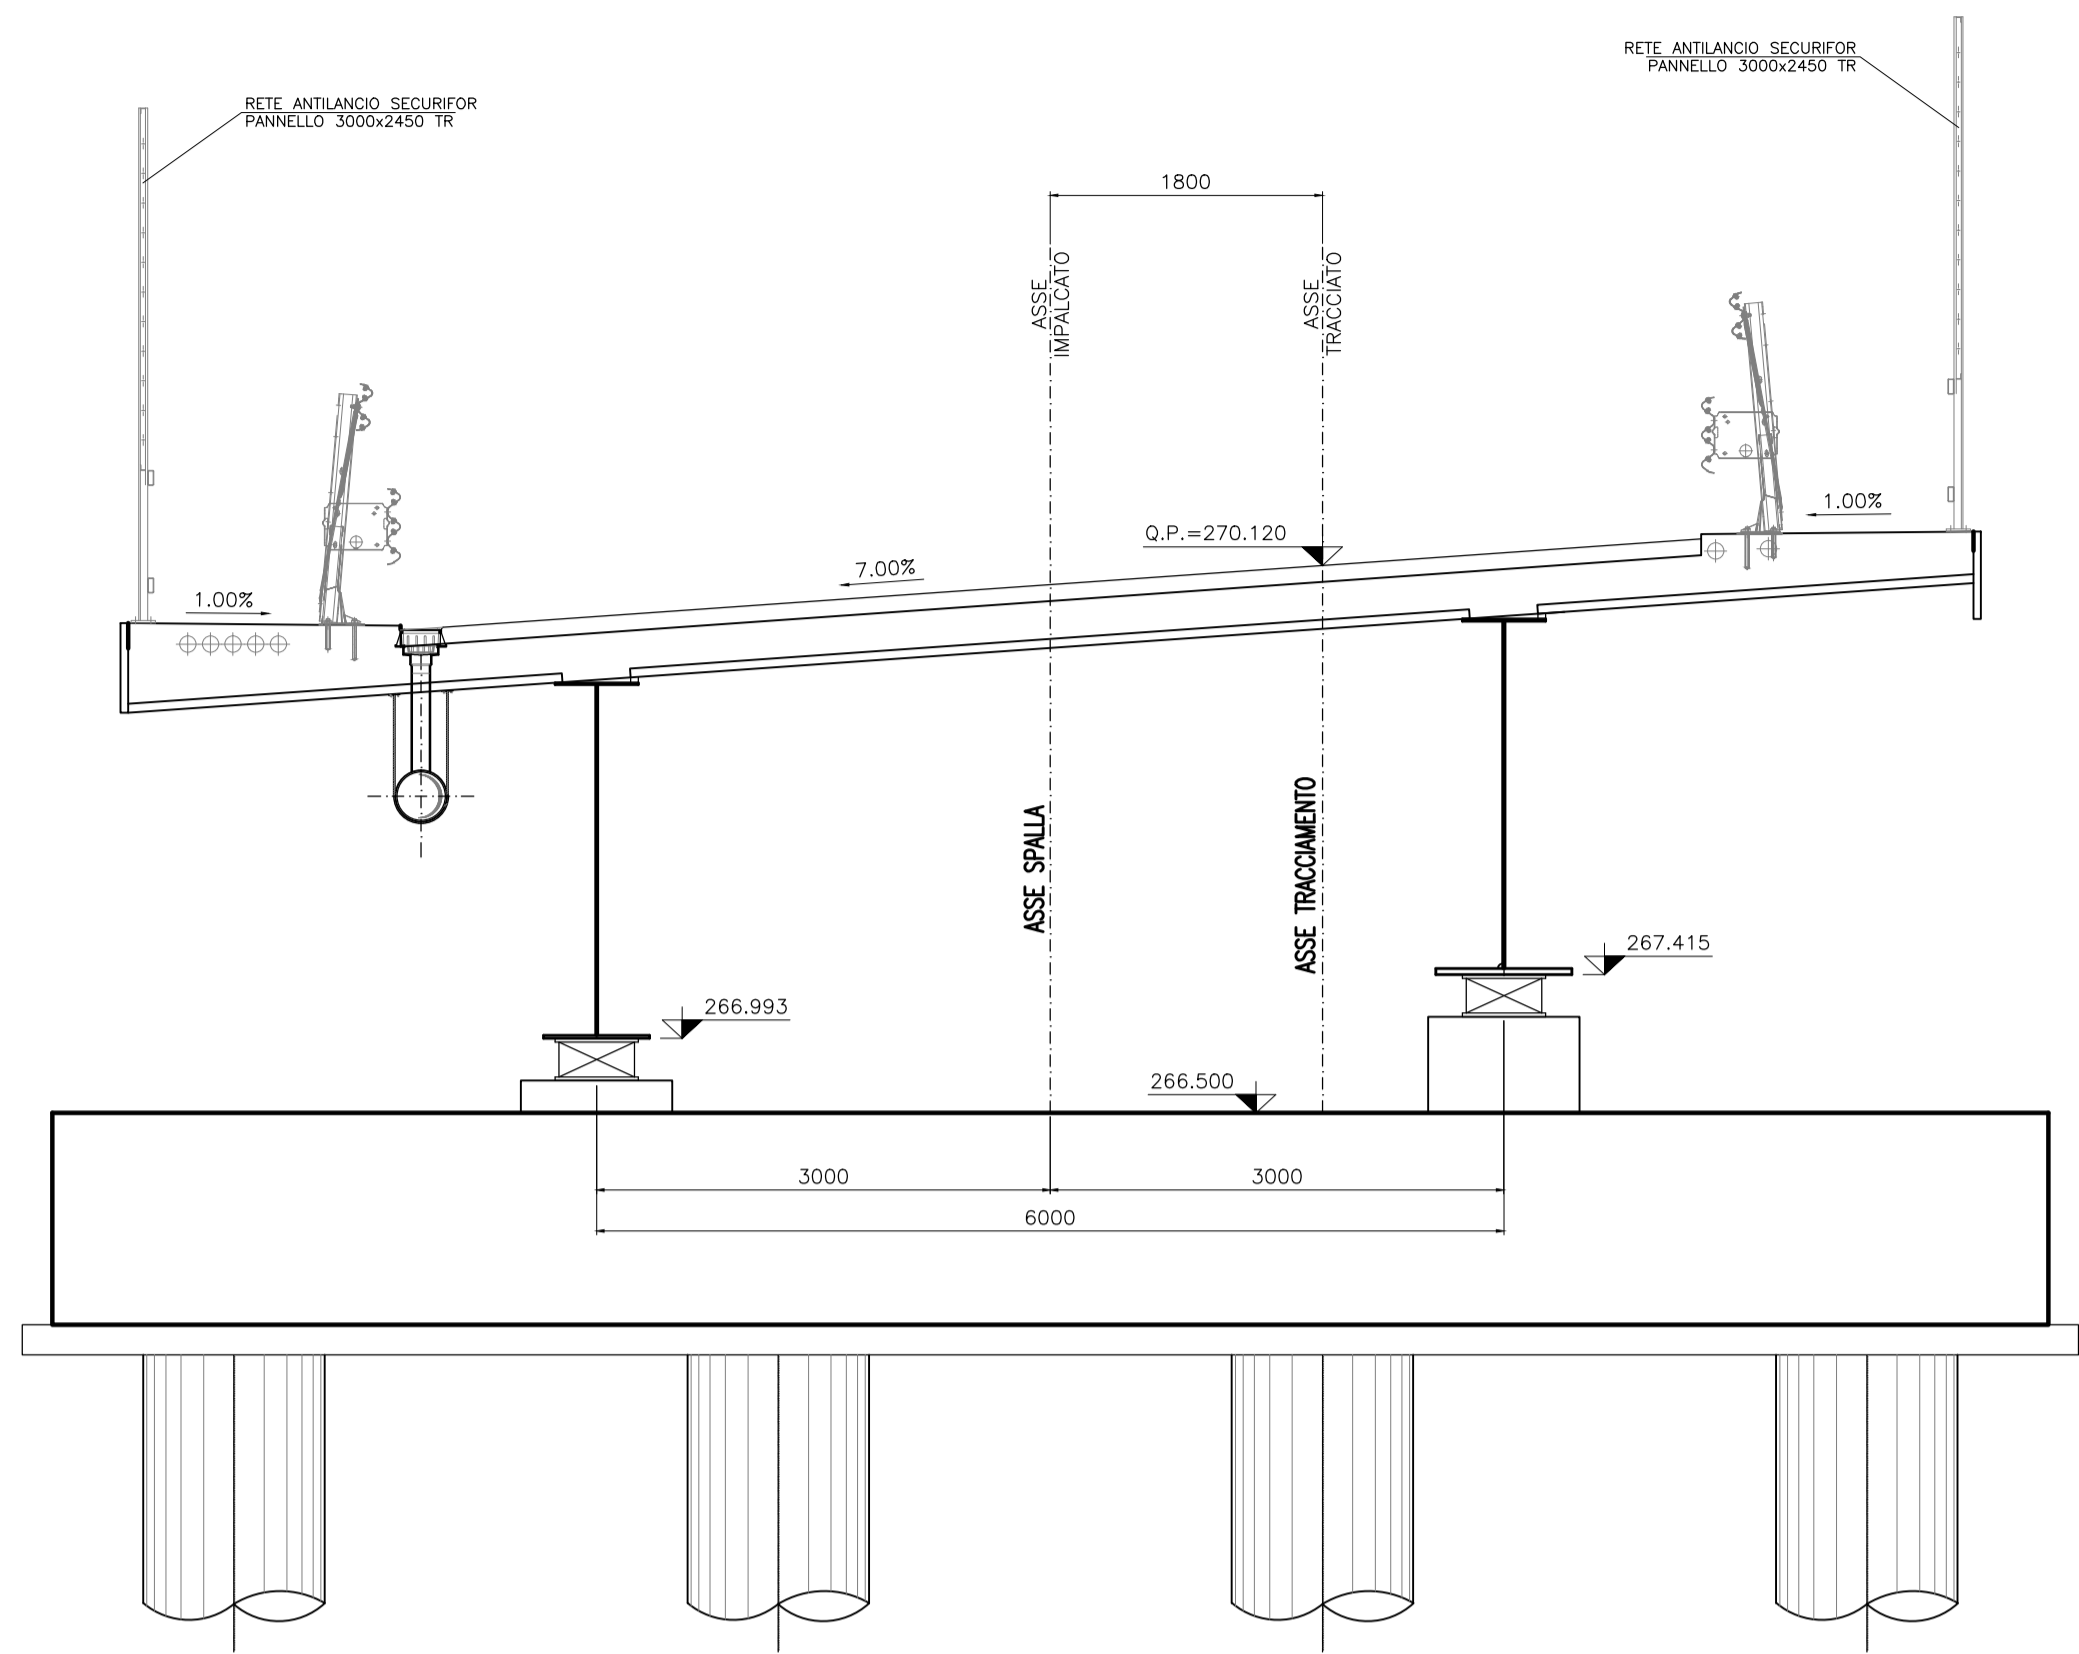


SEZIONE TRASVERSALE SU SP2 SCALA 1:50

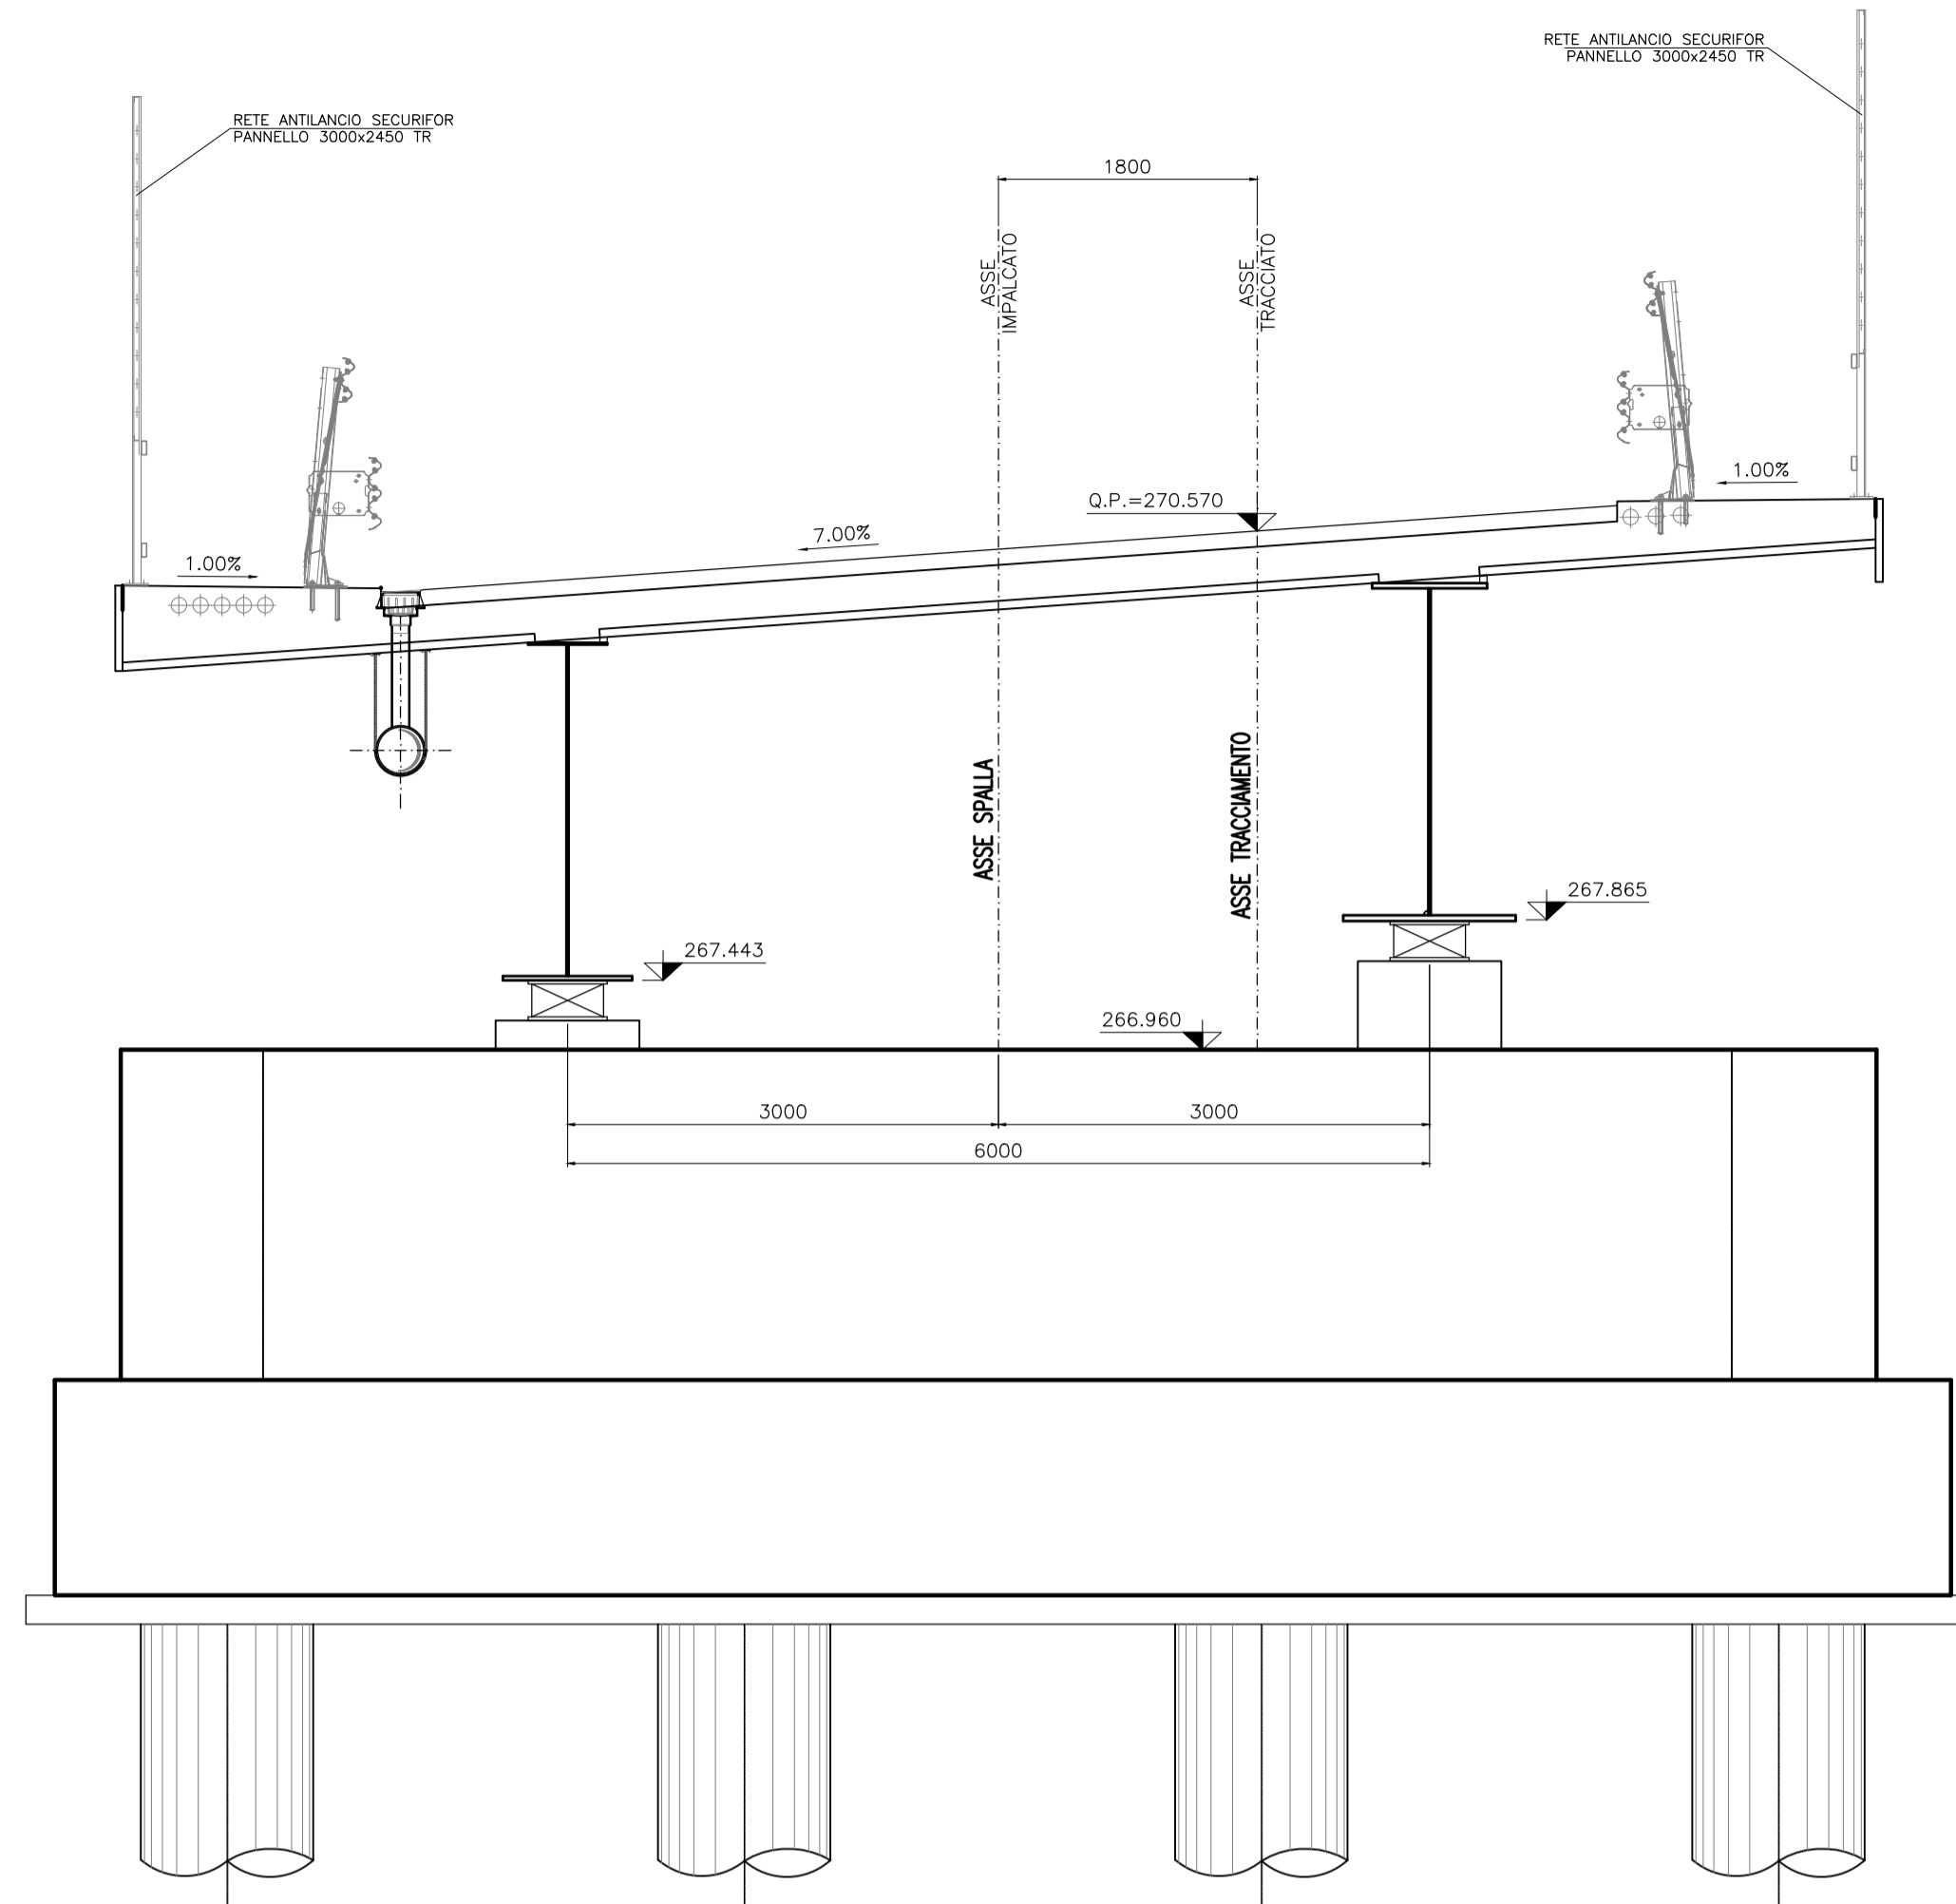


SISTEMA SECURIFOR FLAT H3000mm di BETAFENCE

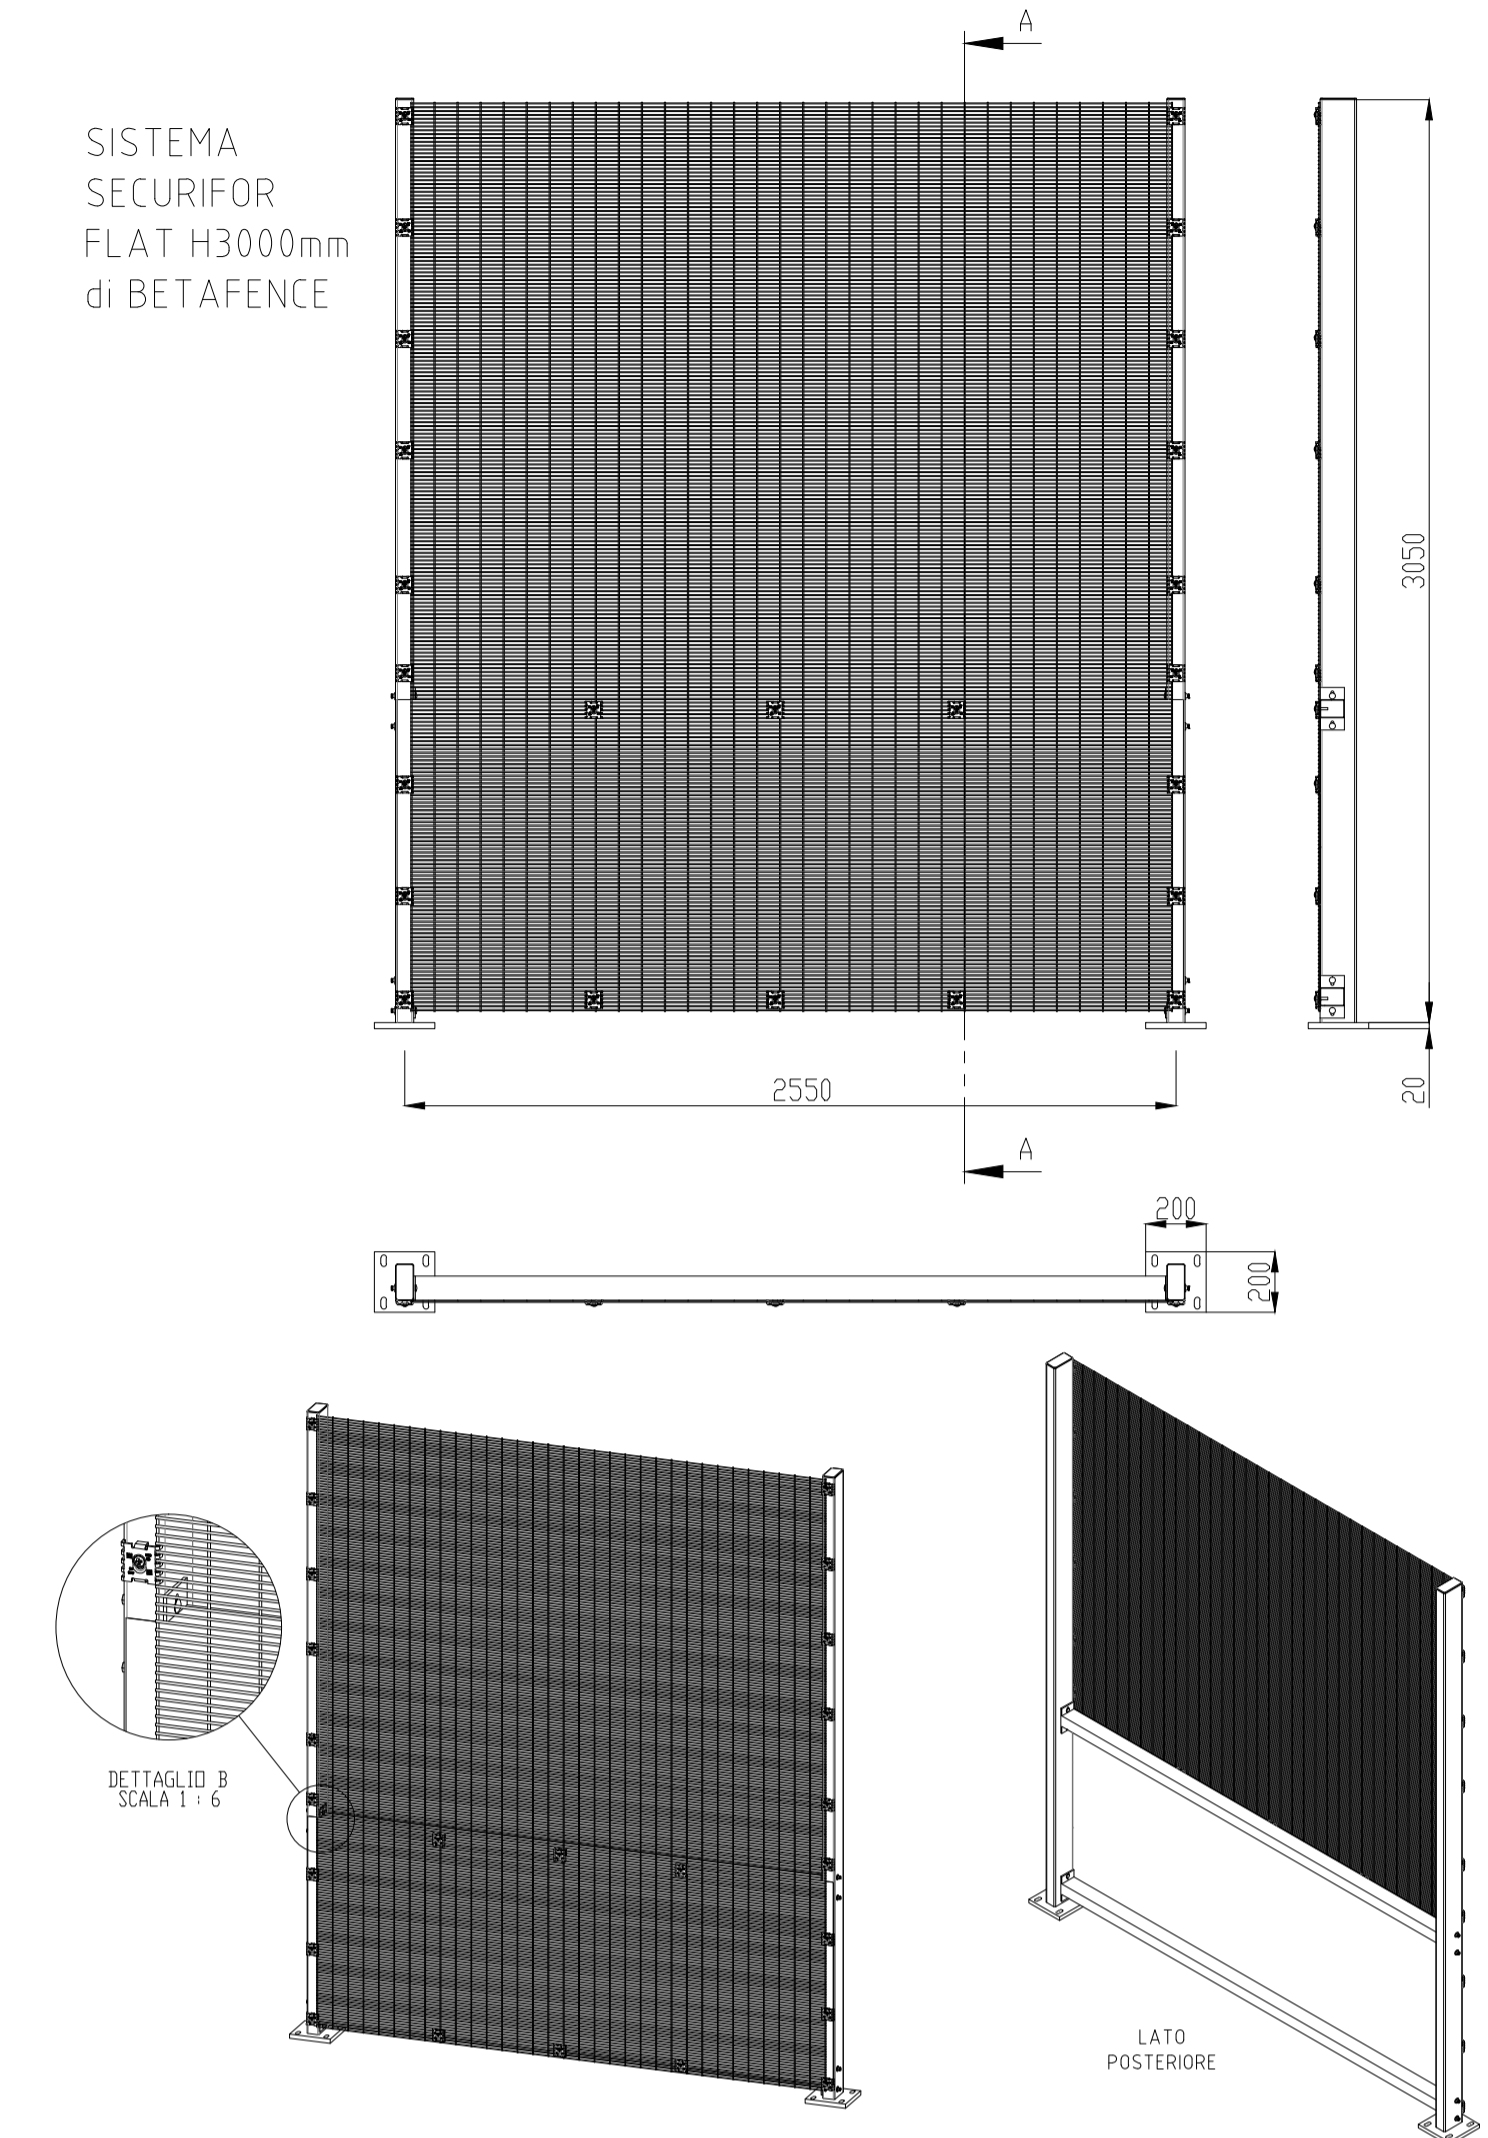

SEZIONE TRASVERSALE SU PILA P1 - APPOGGIO INTERNO CURVA SCALA 1:50

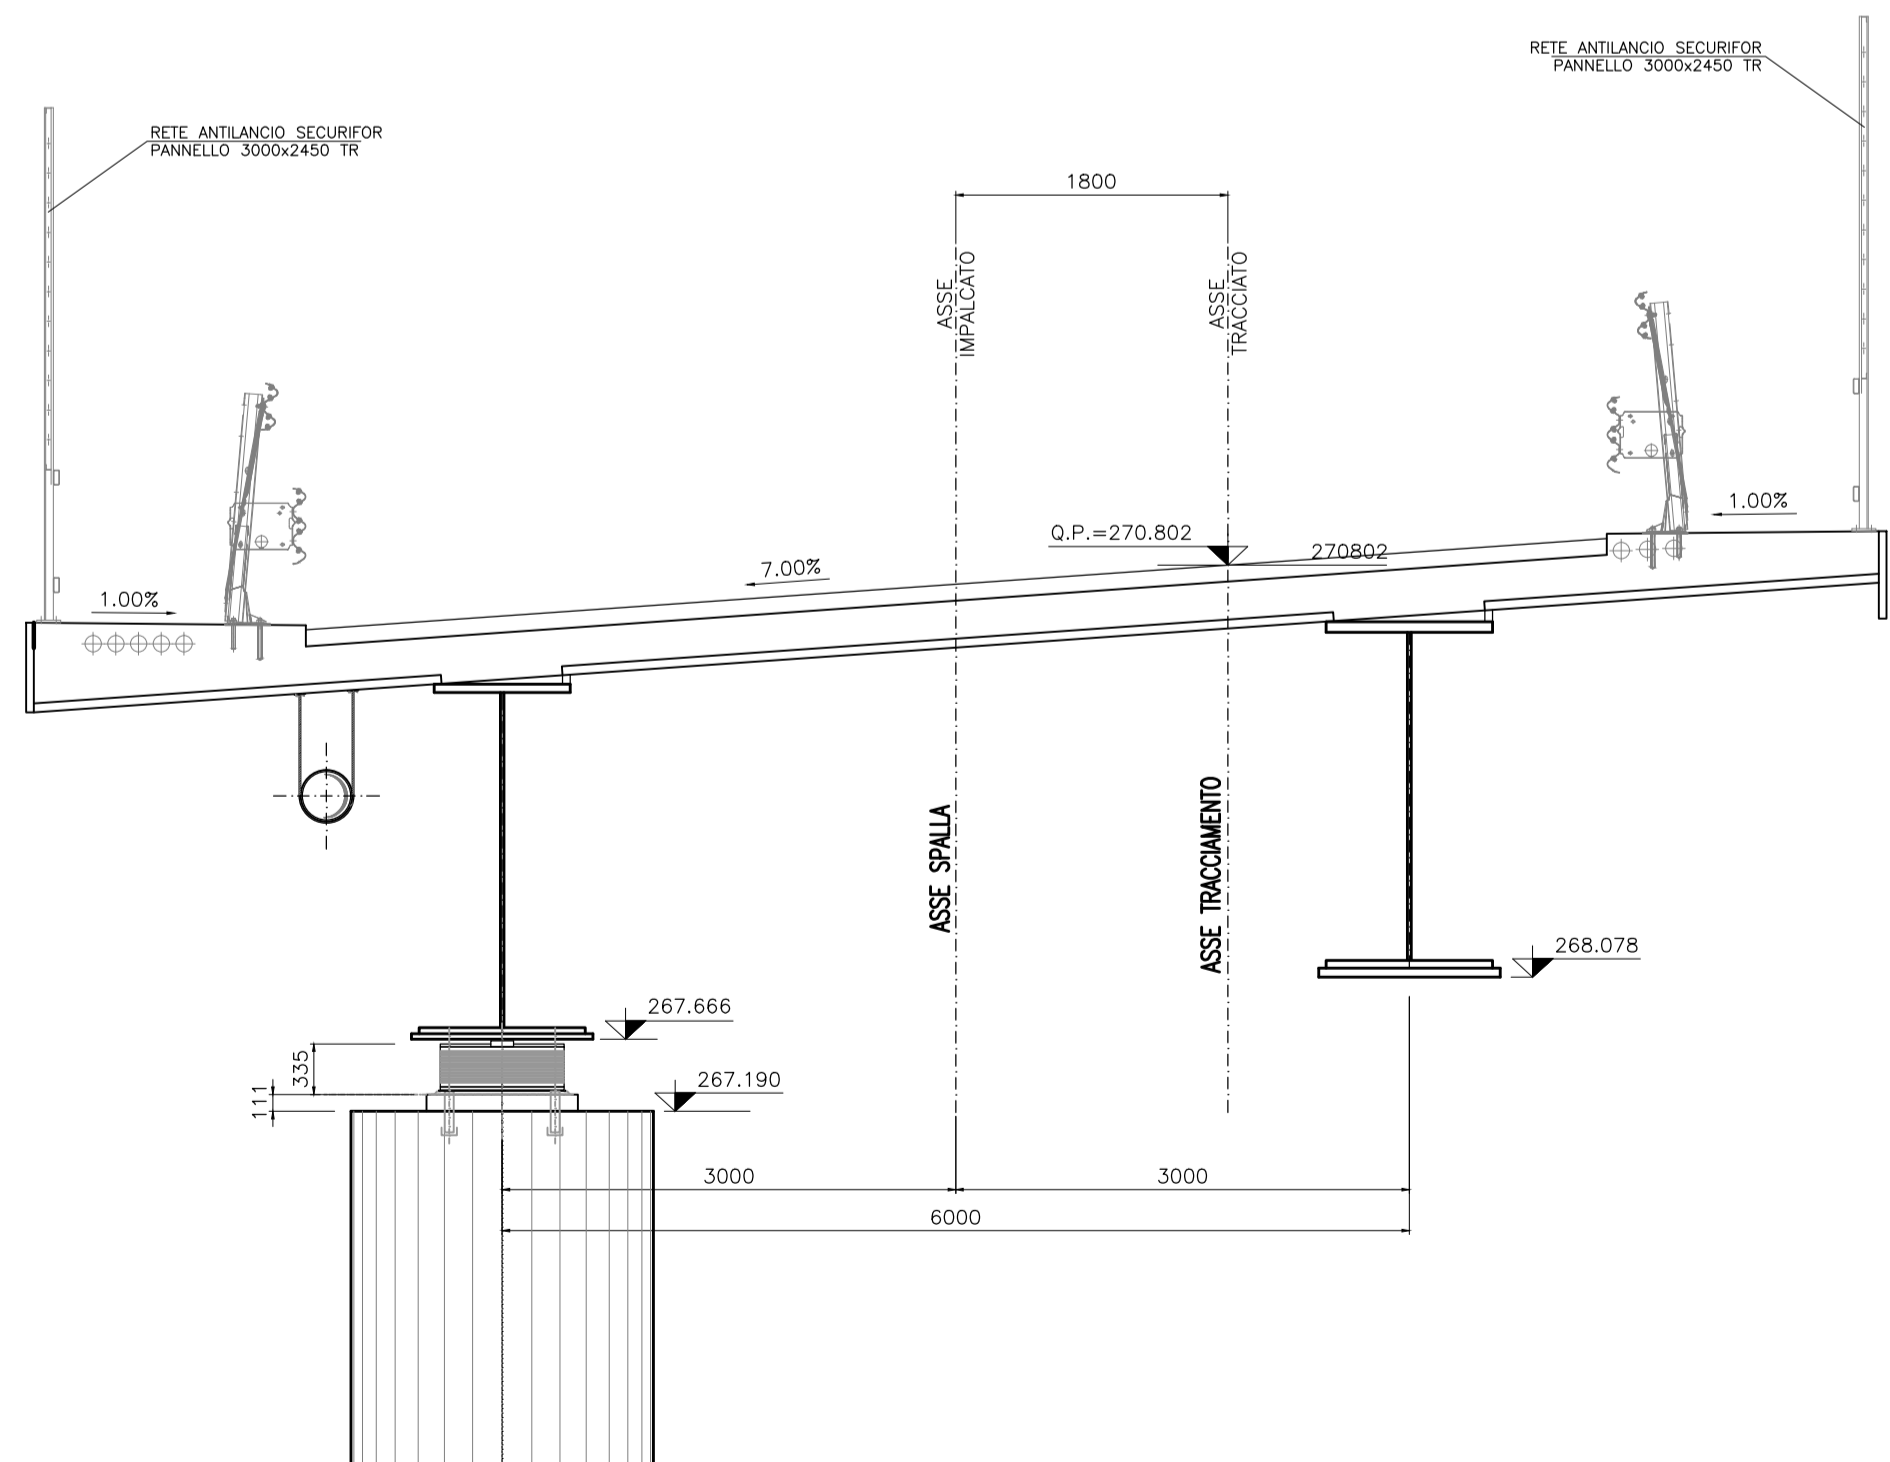

SEZIONE TRASVERSALE SU PILA P1 - APPOGGIO ESTERNO CURVA SCALA 1:50

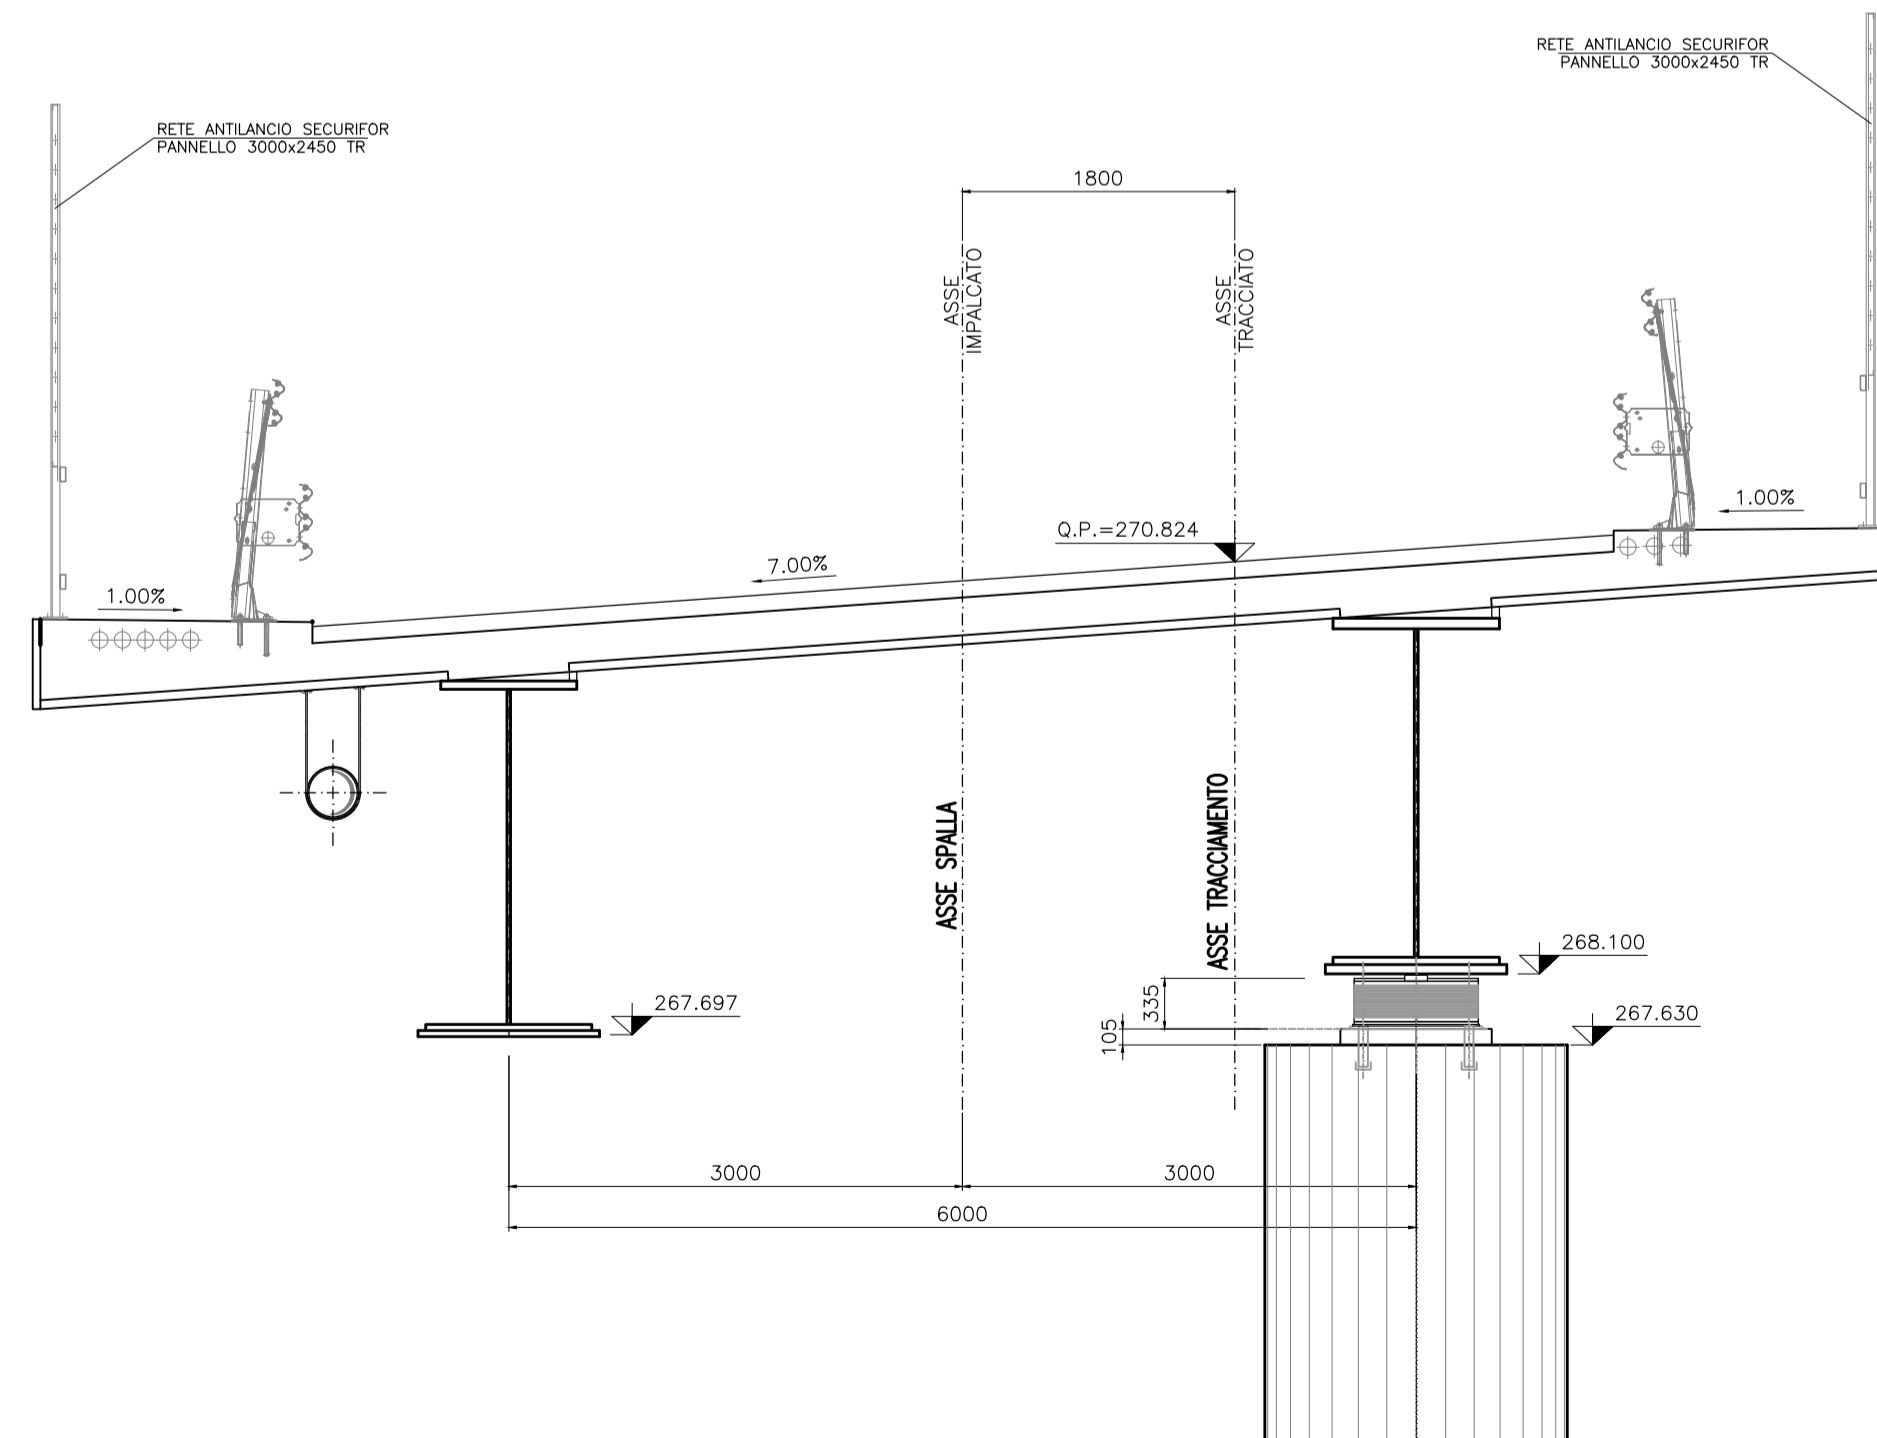

MATRICE DI REVISIONE

REV	DATA	DESCRIZIONE MODIFICA

N.B.: LA TAVOLA SOSTITUISCE QUELLA RELATIVA AL CODICE [ ] DEL PROGETTO ESECUTIVO

CONCESSIONARI AUTOSTRADALI LOMBARDE

COLLEGAMENTO AUTOSTRADE DALMINE - COMO - VARESE - VALICO DEL GAGGIOLO E OPERE AD ESSO CONNESSE  
CODICE C.U.P. EX1809000510004

TRATTE B1, B2, C, D, TRVA13+14, GREENWAY

**AS BUILT**

TRATTA B1  
OPERE D'ARTE MINORI  
CAVALCAVIA  
SVINCOLO "INTERCONNESSIONE EX SS35" - CAVALCAVIA DI SVINCOLO RAMPA L4  
SEZIONI TRASVERSALI

FASE PROGETTUALE	LOTTO	ZONA	OPERA	TRATTO D'OPERA	AMBITO	TIPO ELABORAZIONE	PROGRESSIVO	REVISIONE
A	1	D02	CV009	0	ON	SZ	001	E_01

Scala: 1:50

DATA	DESCRIZIONE	REV
Dicembre 2015	Emissione	E_01
Febbraio 2018	Revisione	E_01

CONCEDENTE: CONCESSIONARI AUTOSTRADALI LOMBARDE

CONCESSIONARIO: Autstrade Pademontana Lombardia  
Direttore Tecnico: Ing. Giuseppe Samba  
Referente Tecnico: Arch. Giovanni Camillo

APPROVATO: Autstrade Pademontana Lombardia  
Il Direttore dei Lavori: Ing. Francesco Domani

IMPRESA: RAGGRUPPAMENTO TEMPORANEO IMPRESE:  
Mandatario: STRABAG A.G.  
Mandante: GLE Grandi Lavori Fincosit S.p.A.  
Mandante cooptato: ICM S.p.A.  
Mandante cooptato: STRABAG S.p.A.

PROGETTISTA - PROGETTO ESECUTIVO DI DETTAGLIO: 3TI PROGETTI ITALIA S.p.A.  
RAGGRUPPAMENTO TEMPORANEO PROGETTISTI:  
Mandatario: 3TI PROGETTI ITALIA S.p.A.  
Mandante: OP Progettare  
Mandante cooptato: 3TI ALBERTO CECCHINI

RESPONSABILE DI PROGETTO ED INCARICATO DELL'INTEGRAZIONE FRA LE VARIE PRESTAZIONI: Ing. Alberto Cecchini

ELABORAZIONE PROGETTUALE: PROGETTISTA: 3TI PROGETTI ITALIA S.p.A.  
3TI ITALIA S.p.A. DIRETTORE TECNICO: Ing. Stefano Luca Piccini  
Ordine degli Ingegneri Provincia di Roma n. 20809

Redatto: Viola  
Verificato: Sorge  
Approvato: Possati