




**ARMATURA SPALLA SB**  
PIANTA FONDAZIONI  
SCALA 1:50

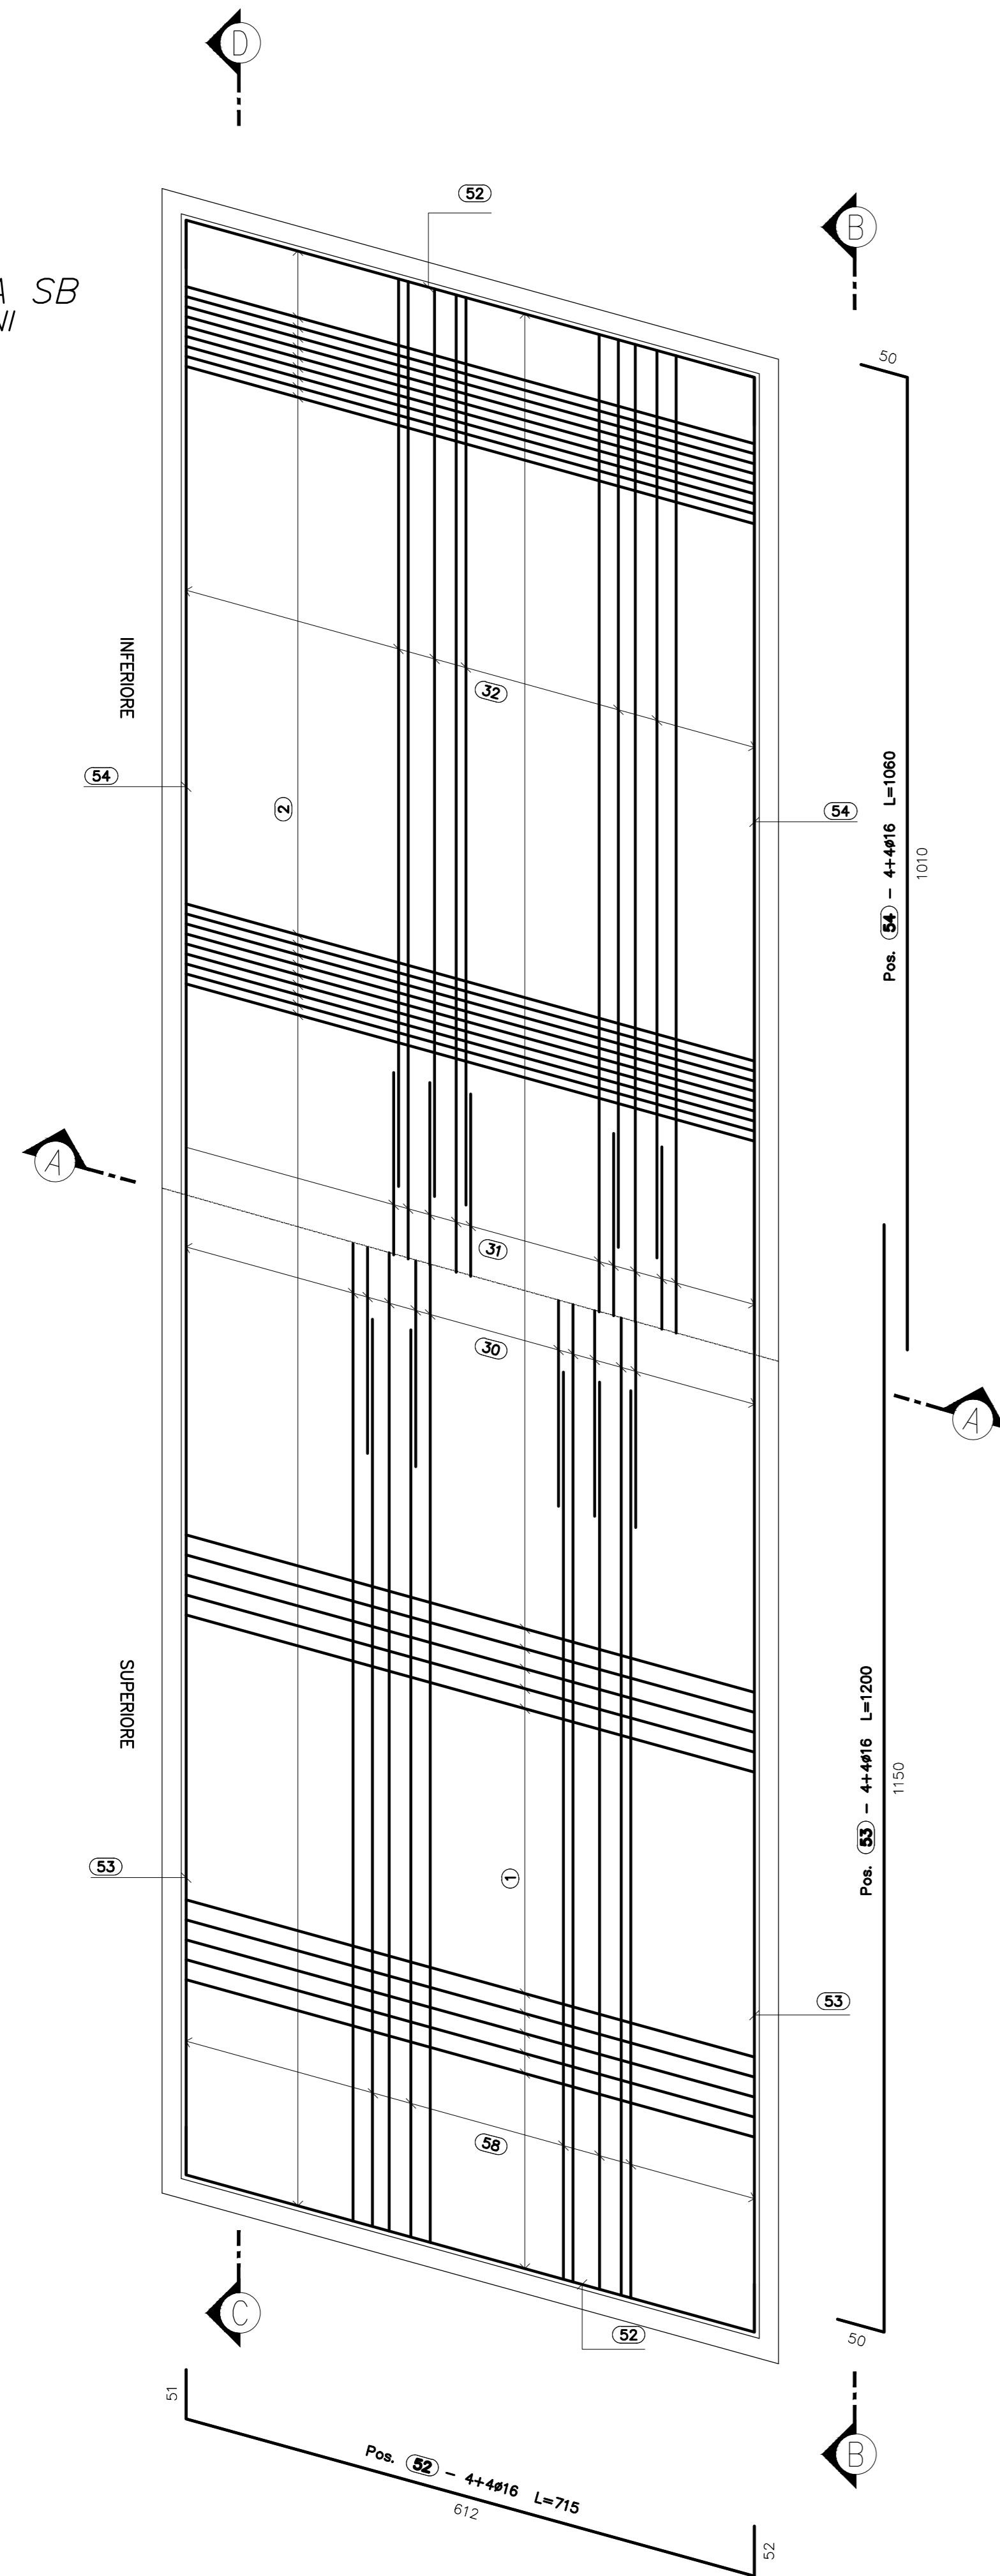


**ARMATURA SPALLA SB**  
PIANTA SPICCATO  
SCALA 1:50

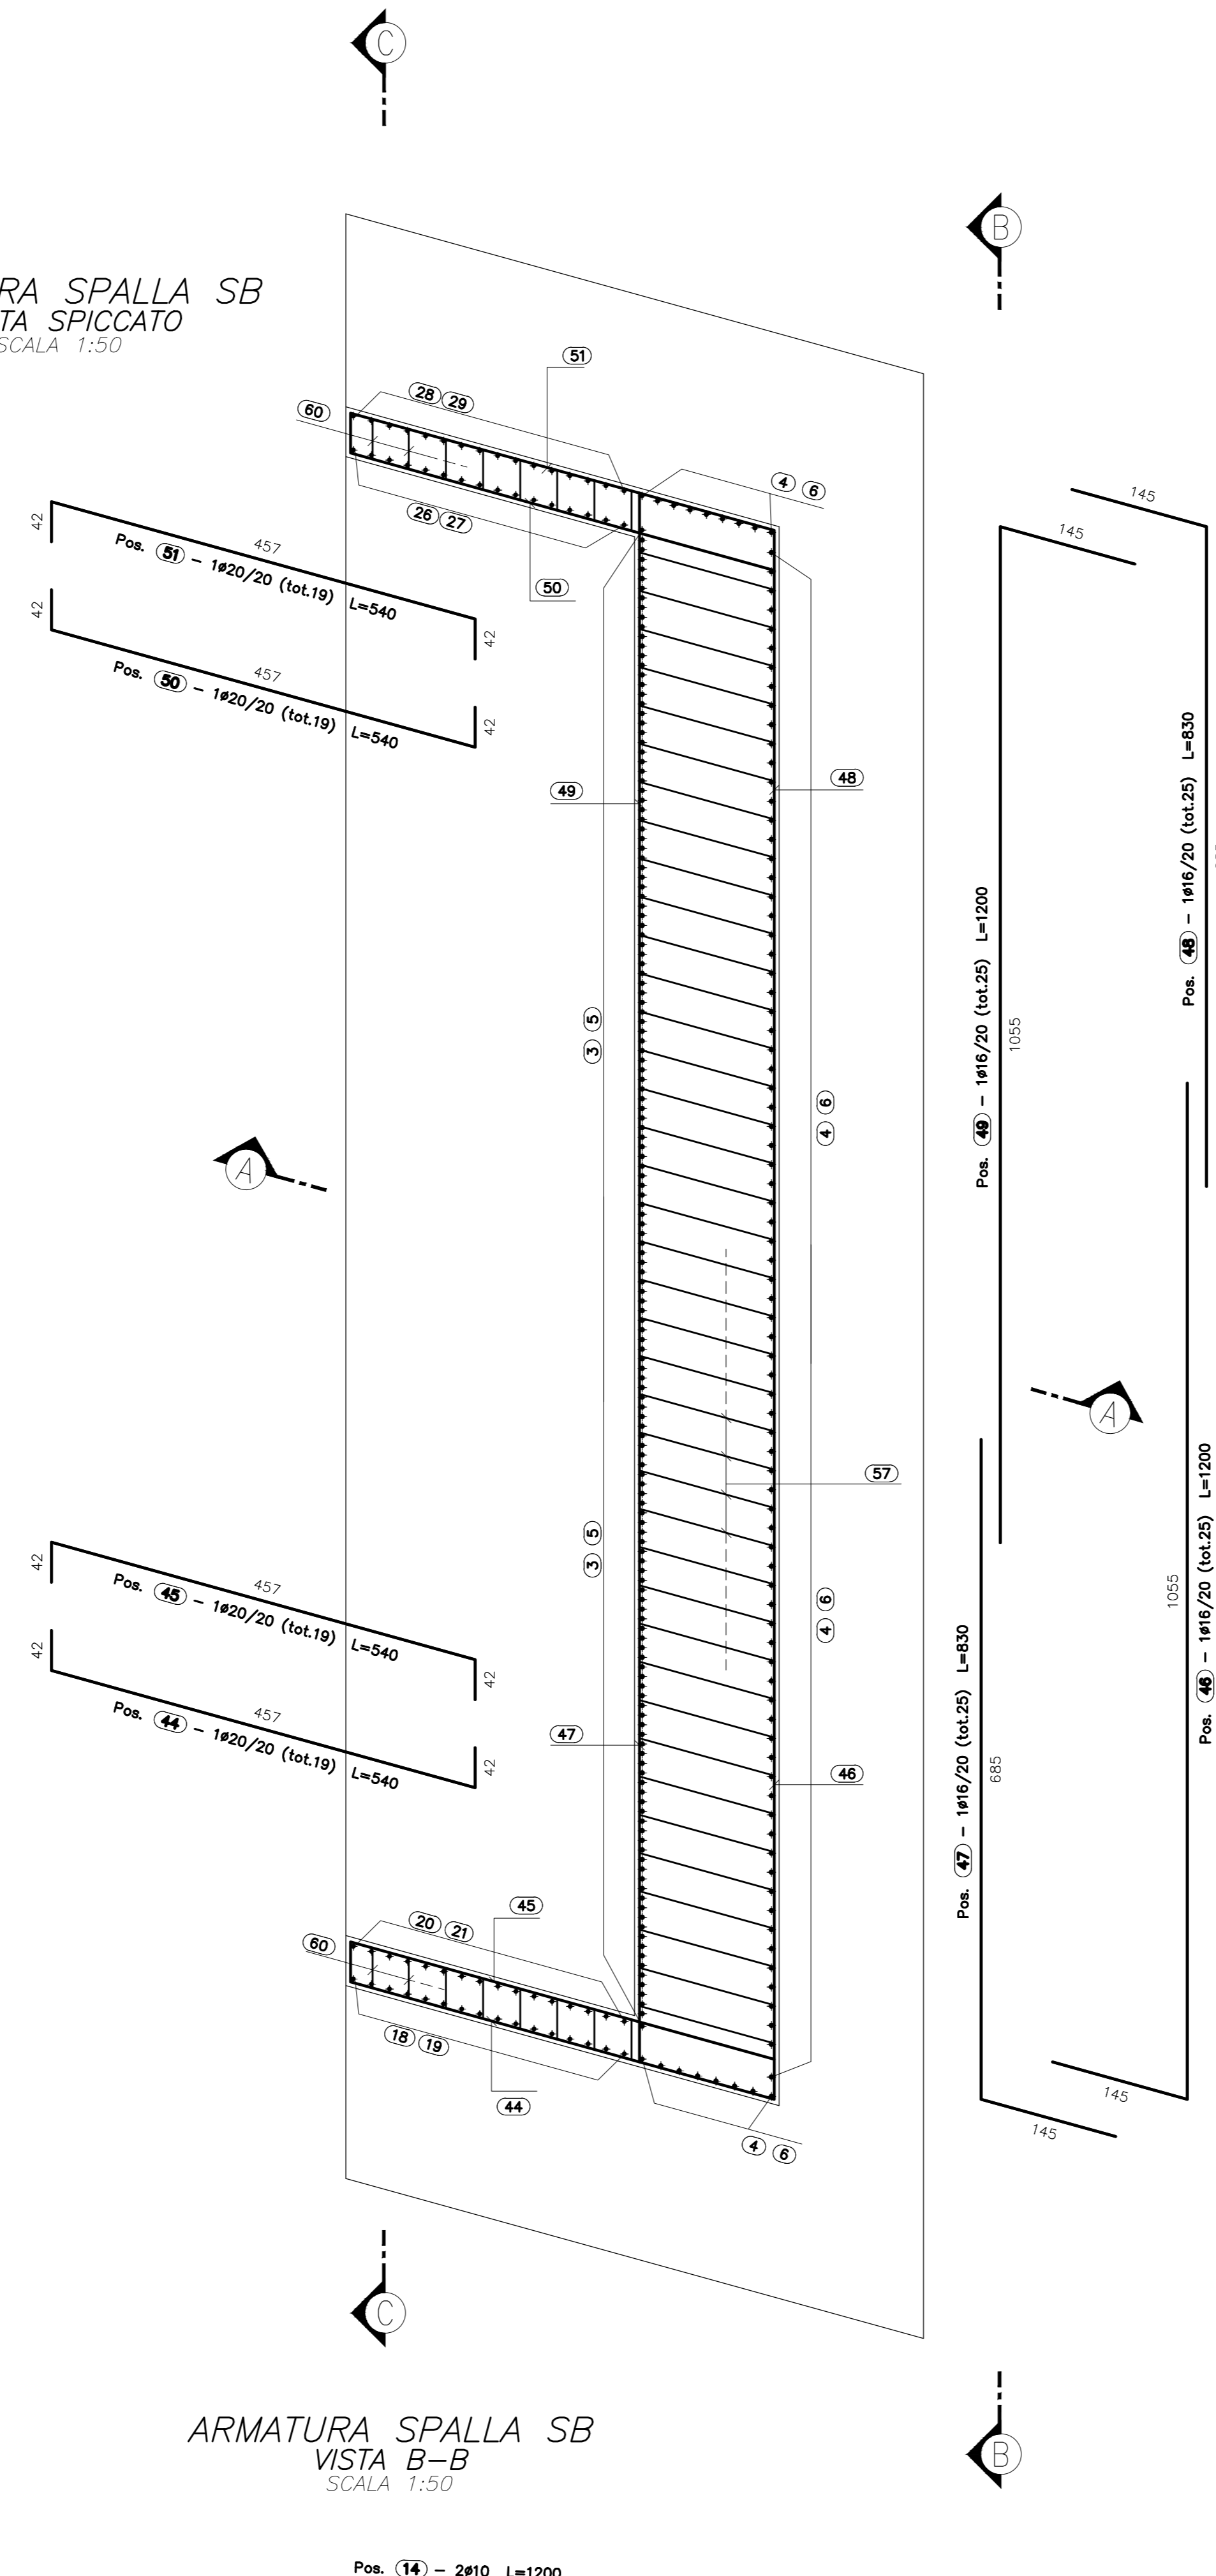

**ARMATURA SPALLA SB**  
VISTA DALL'ALTO  
SCALA 1:50

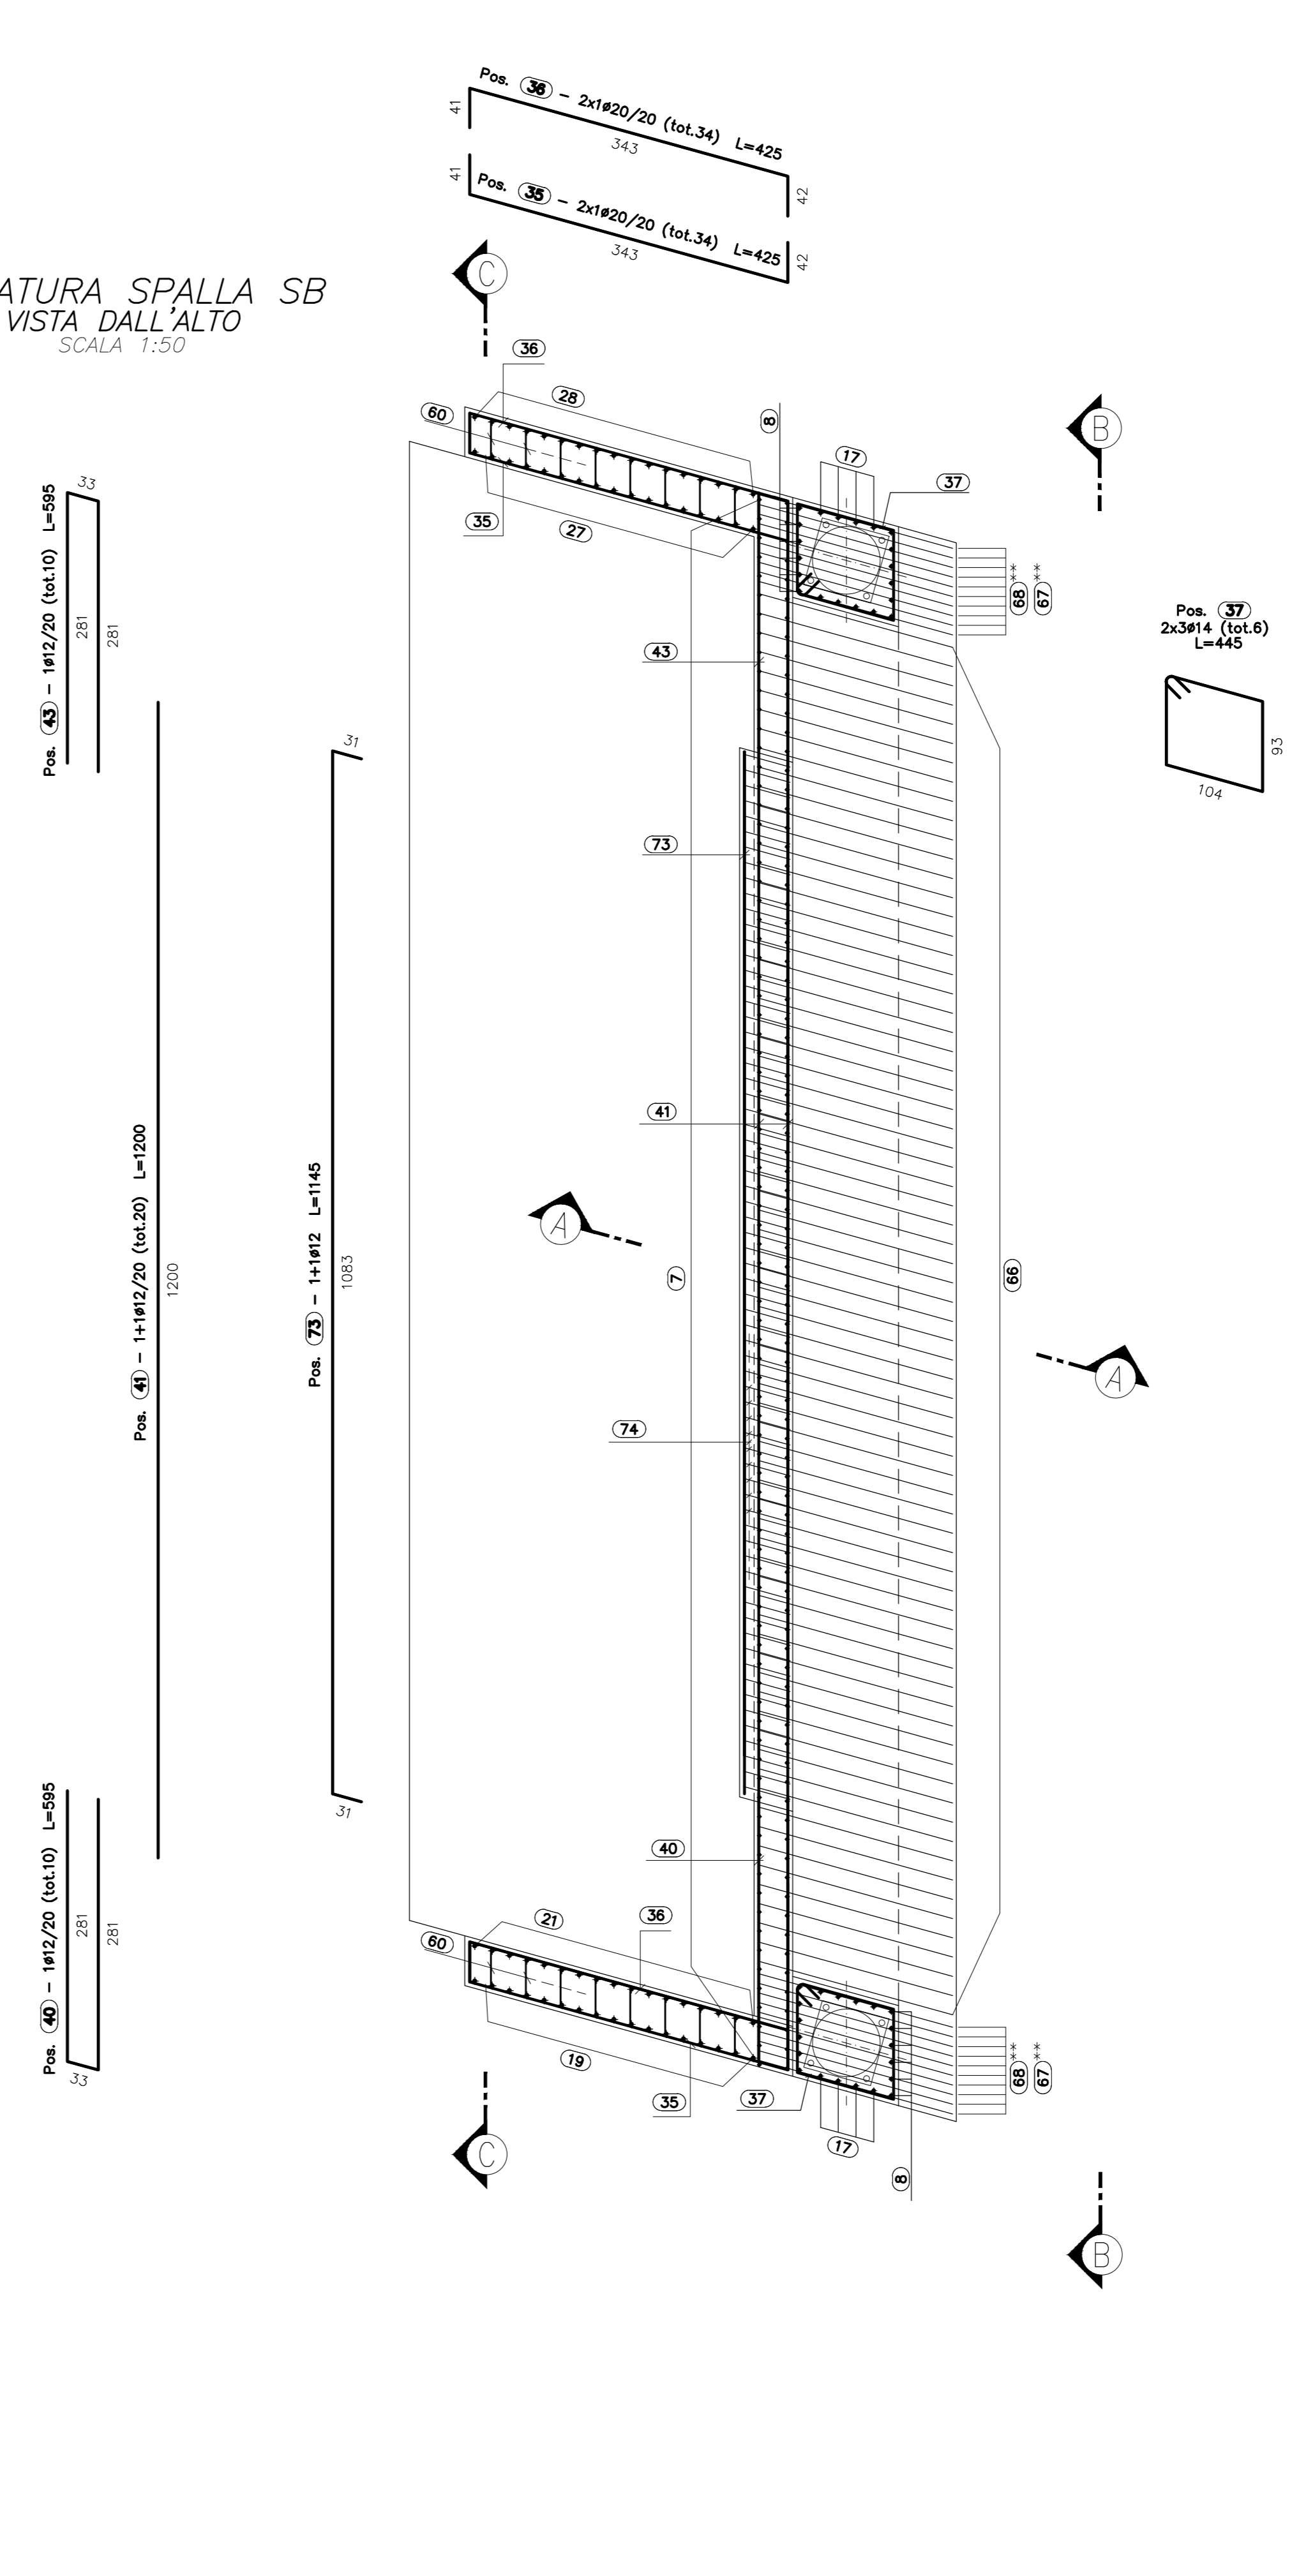

**ARMATURA SPALLA SB**  
VISTA B-B  
SCALA 1:50

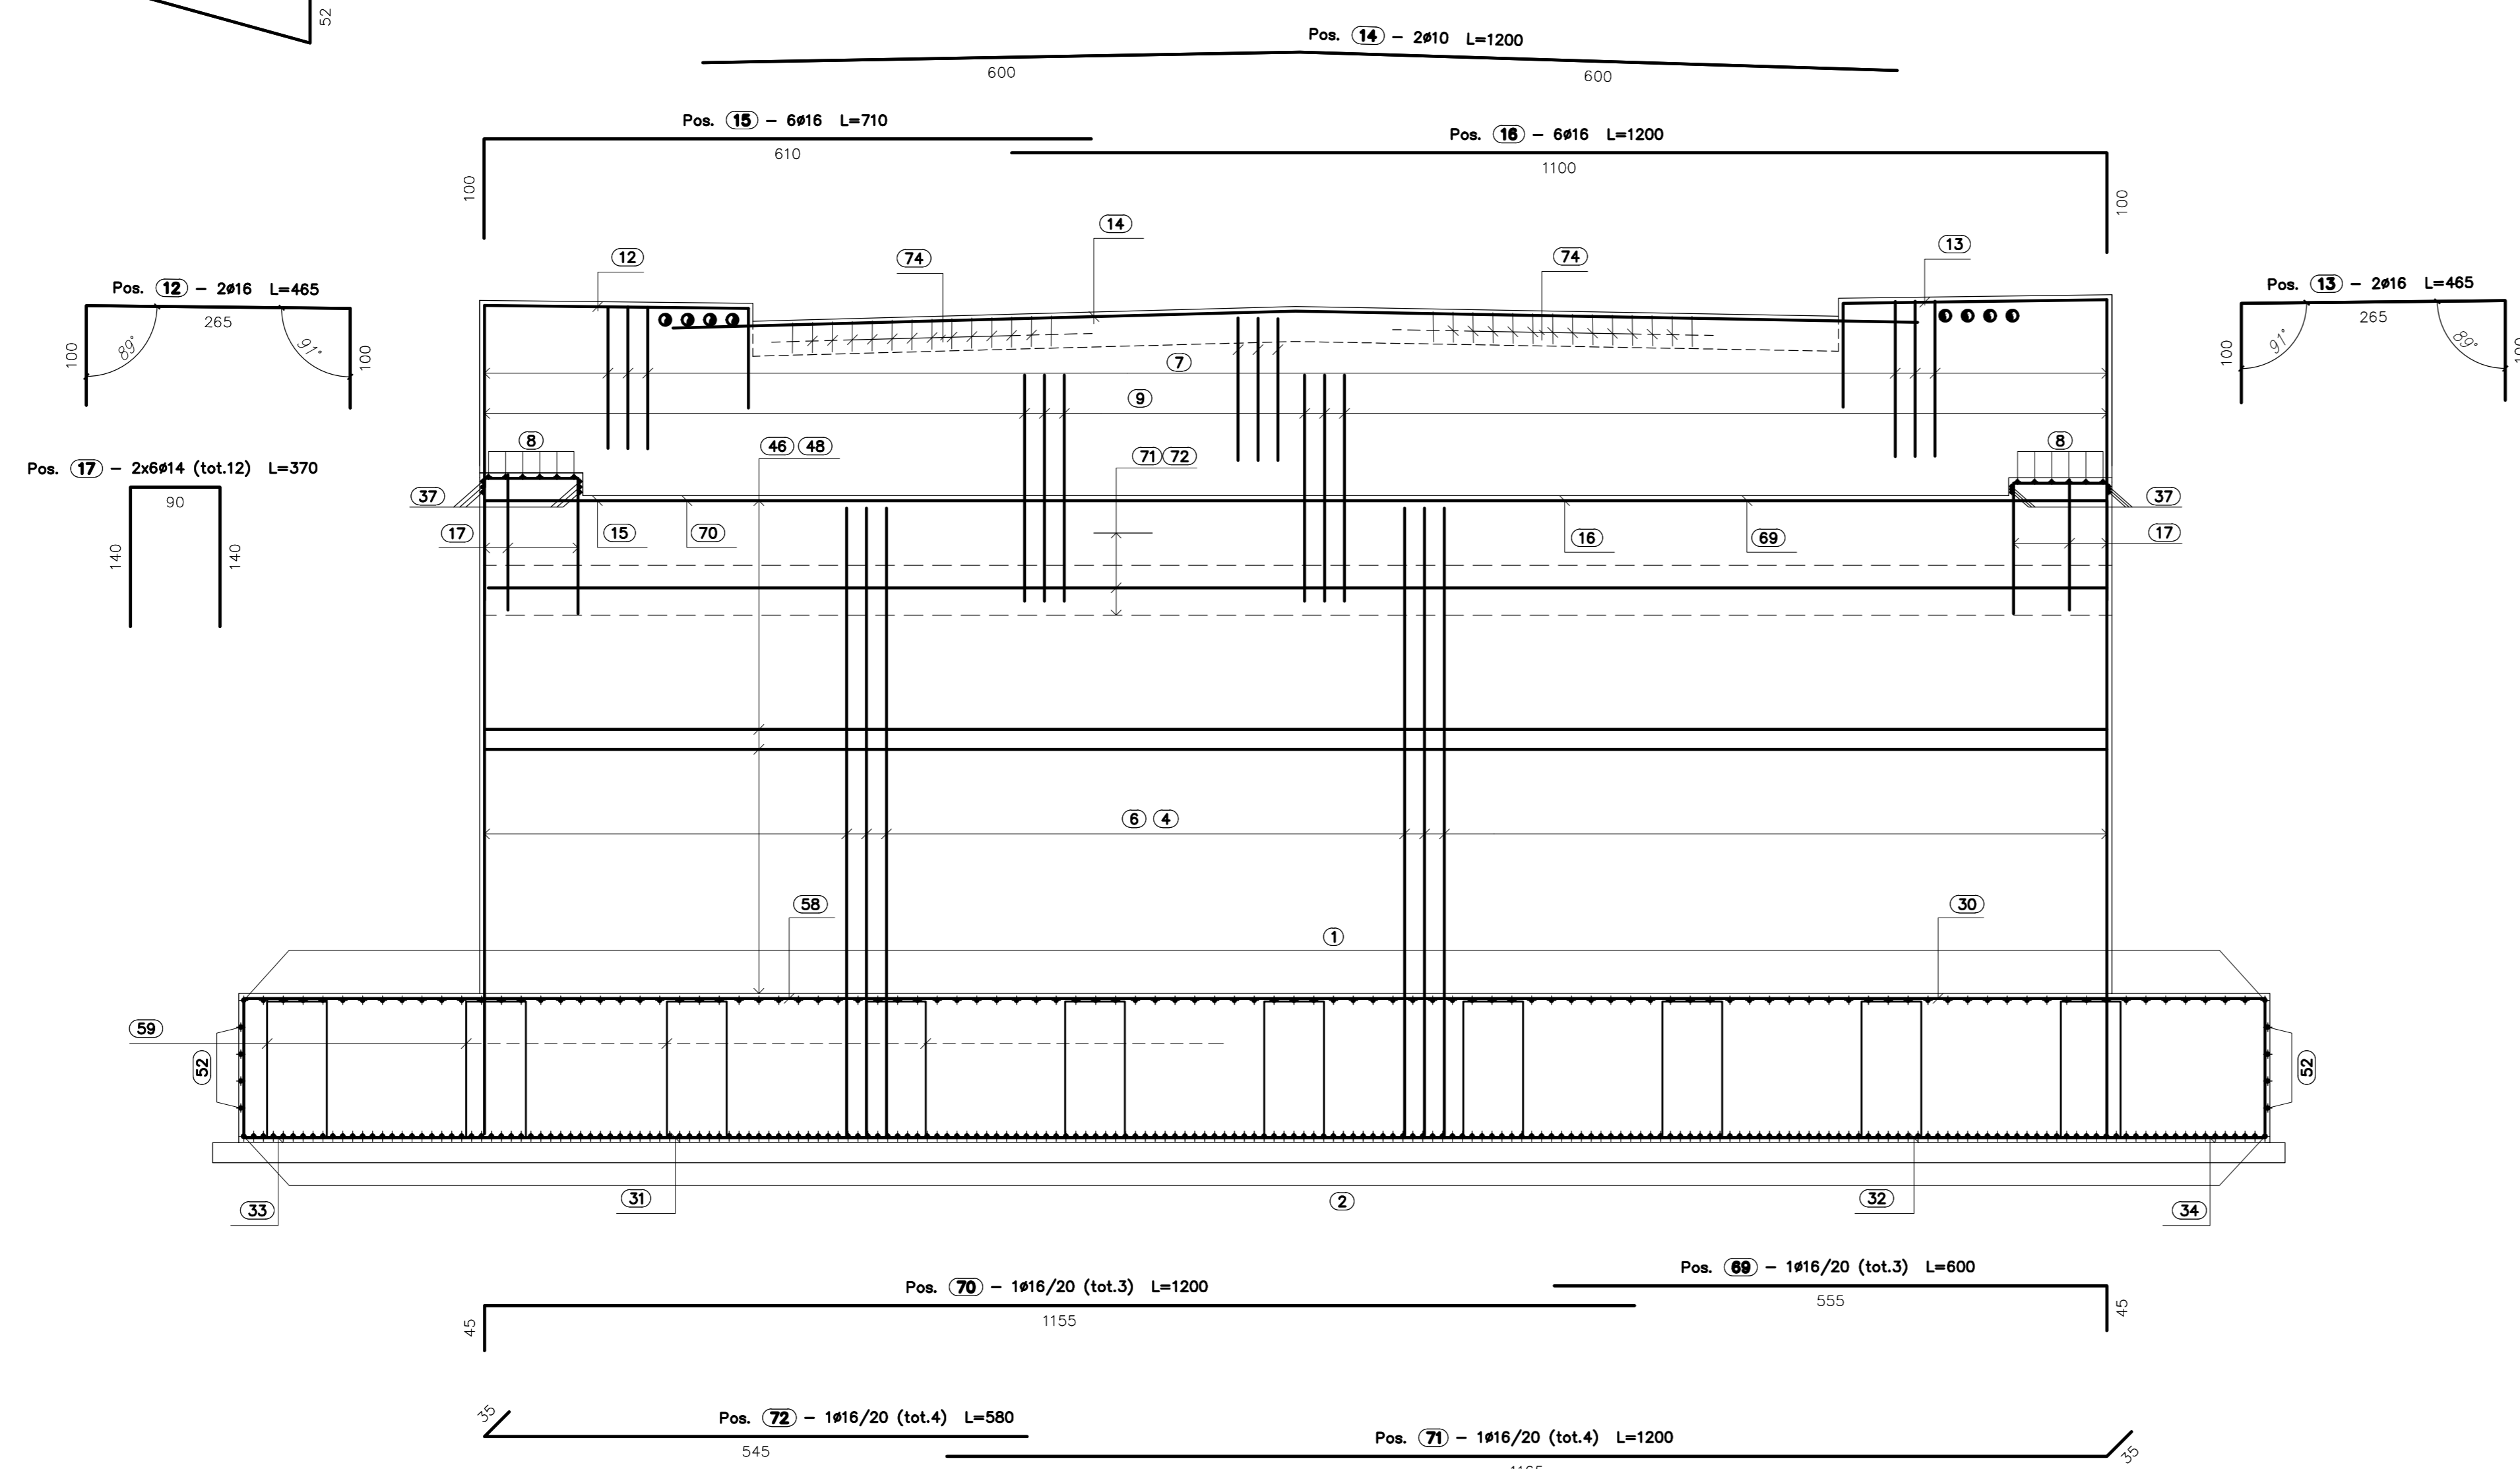

N.B.: PER LA TABELLA MATERIALI SI RIMANDA ALL'ELABORATO SPECIFICO

MATRICE DI REVISIONE		
REV	DATA	DESCRIZIONE MODIFICA

N.B.: LA TAVOLA SOSTITUISCE QUELLA RELATIVA AL CODICE [ ] DEL PROGETTO ESECUTIVO

N.B.: POSIZIONI INUTILIZZATE 38, 39, 42, 55, 61, 62, 63, 64.

**COLLEGAMENTO AUTOSTRADALE DALMINE - COMO - VARESE - VALICO DEL GAGGIOLO E OPERE AD ESSO CONNESSE**  
CODICE CUP F11898002997  
**TRATTE B1, B2, C, D, TRA 13-14, GREENWAY AS BUILT**  
OPERE D'ARTE MINORI  
CAVALCAVIA  
CAVALCAVIA VIABILITA' LOCALE RAMO VC02 - SVINCOLO INTERCONNESSIONE EX S53  
ARMATURA SPALLA B - TAV 1/2

**IDENTIFICAZIONE ELABORATO**  
CODICE PROGETTO: F11898002997  

**IMPRESA**  
RAGGRUPPAMENTO TEMPORANEO IMPRESE:  
Mandatario: STRABAG A.G.  
Mandatari: GLF Grandi Lavori Finocchi S.p.A.  
Mandatari: Imprese costruzioni Giuseppe Millauro S.p.A.  
Mandatari: Strabag S.p.A.

**STRABAG** **GLF** **FINOCCHI** **STALTAURO** **STRABAG**

**DATA** **DESCRIZIONE** **REV**  

**CONCEDENTE**  
CONCESSIONARIA AUTOSTRADALE  
DIREZIONE REGIONALE  
PRESTAZIONE:  
Ing. Alberto Cecchini

**CONCESSIONARIO**  
Autostadale  
DIREZIONE REGIONALE  
PRESTAZIONE:  
Ing. Stefano Jasso Pissardi  
Ordine degli Ingegneri  
Provincia di Roma n. 20809

**ELABORAZIONE PROGETTUALE**  
PROGETTISTA:  
3TI PROGETTI ITALIA S.p.A.  
3TI ITALIA S.p.A.  
DIREZIONE TECNICO  
Ing. Stefano Jasso Pissardi  
Ordine degli Ingegneri  
Provincia di Roma n. 20809

Redatto: Perotti Verificato: Di Sero Approvato: Possati