

NOTA BENE:
GEOMETRIA CARPENTERIA ED ARMATURA CORDOLI
VARIABILE IN FUNZIONE DELLA PENDENZA TRASVERSALE
PER GEOMETRIA FAR RIFERIMENTO ALL'ELABORATO DELLE
SEZIONI TRASVERSALI

TABELLA FERI - ARMATURA SOLETTA

POS. CODE	BAR. POS.	BAR. DIR.	NUMB.	φ [mm]	L [cm]	L. TOT [m]	PESO [kg]	CODICE	A F	B G	C H	D I	E/R J	SCHEMA PIEGATURA
Pos. 1	225	16	1200	2700	4260.60	1200								A
Pos. 2	150	16	1200	1800	2840.40	1200								A
Pos. 3	120	12	1200	1440	1278.72	1200								A
Pos. 4	300	16	108	323	508.91	15	93							B
Pos. 5	75	20	800	600	1479.60	800								A
Pos. 6	150	20	1000	1500	3699.00	1000								A
Pos. 7	150	20	1200	1800	4438.80	1200								A
Pos. 8	150	20	600	900	2219.40	600								A
Pos. 9	75	20	800	600	1479.60	800								A
Pos. 10	150	16	1000	1500	2367.00	1000								A
Pos. 11	150	16	1200	1800	2840.40	1200								A
Pos. 12	244	12	1050	2562	2275.06	15	1035							B
Pos. 13	244	12	600	1464	1300.03	15	15							A
Pos. 14	572	12	237	1358	1206.20	15	30	14.5	33x	15				F
Pos. 15	572	20	228	1302	3209.76	15	33	130	34	15				F
Pos. 16	244	12	800	1952	1733.38	800								A
Pos. 17	244	12	800	1952	1733.38	800								A
Pos. 18	86	16	1085	933	1472.43	1085								A
Pos. 19	86	16	600	516	814.25	585	15							A
Pos. 20	86	16	850	731	1153.52	850								A
Pos. 21	86	16	800	688	1085.66	800								A
PESO TOTALE:							43396.10							

SOVRAPPONIMENTO ARMATURE MIN. 50 IL Ø

LEGENDA MISURE:

I ferri sono rappresentati a meno degli smussi di piegatura con il mandrino. Le misure riportate sono pertanto quelle della spezzata a spigoli vivi. Lo sviluppo totale indicato per ogni ferro estratto e' lo sviluppo reale tenendo conto dei mandrini di piegatura di seguito indicati:

Lo sviluppo reale dei ferri misurato in asse tenendo conto dei mandrini di piegatura


Diametro piegatura d_{Br}

Ø Barra < Ø20	d _{Br} = 60
Ø Barra Ø20 - Ø26	d _{Br} = 80

Elemento	Copriferro (cm)	max Ø inerti (mm)
SOLETTA	4 (+0 +0.5)	25
CORDOLO	4 (+0 +0.5)	25



N.B.: tutte le misure sono in centimetri se non diversamente indicato.

DETTAGLIO ACCOSTAMENTO DALLE

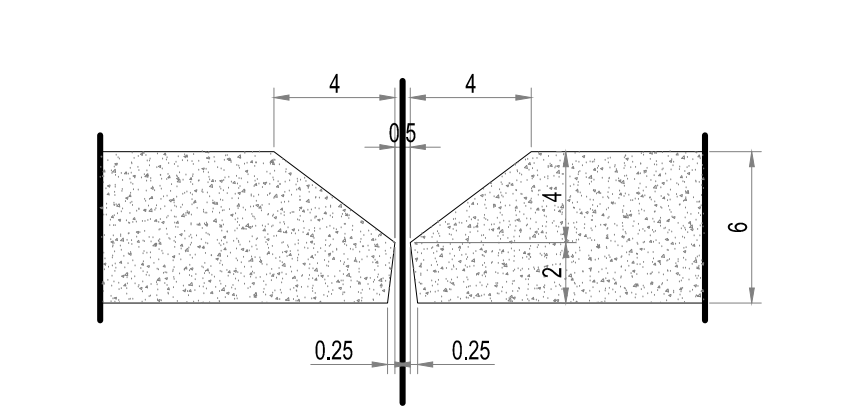


RIEPILOGO DISTINTA FERRI - Acciaio tipo B450C

Ferri dritti			Ferri sagomati			
φ [mm]	Lunghezza [m]	Peso [Kg]	φ [mm]	Lunghezza [m]	Peso [Kg]	
12	534.00	4745.48	0.89	12	5384.33	4781.29
16	10152.10	16020.01	1.58	16	838.50	1323.16
20	5400.00	13316.40	2.47	20	1301.61	3209.76
Peso totale del ferro kg					43396.10	

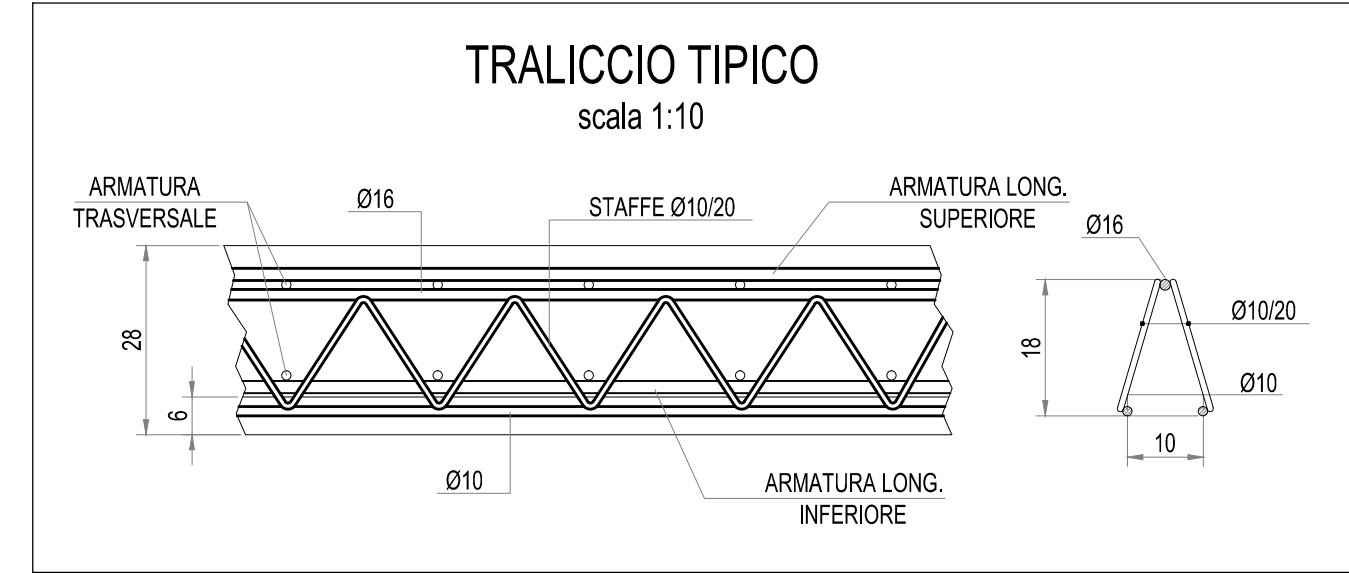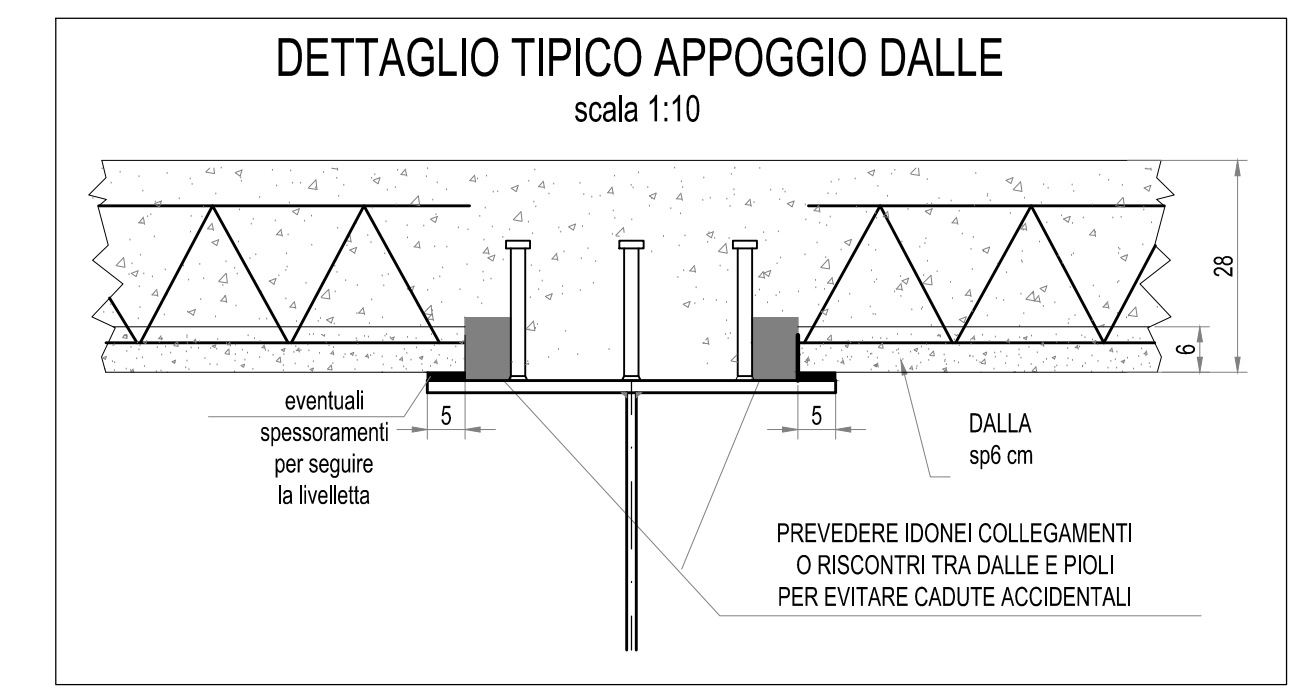

FASI DI GETTO

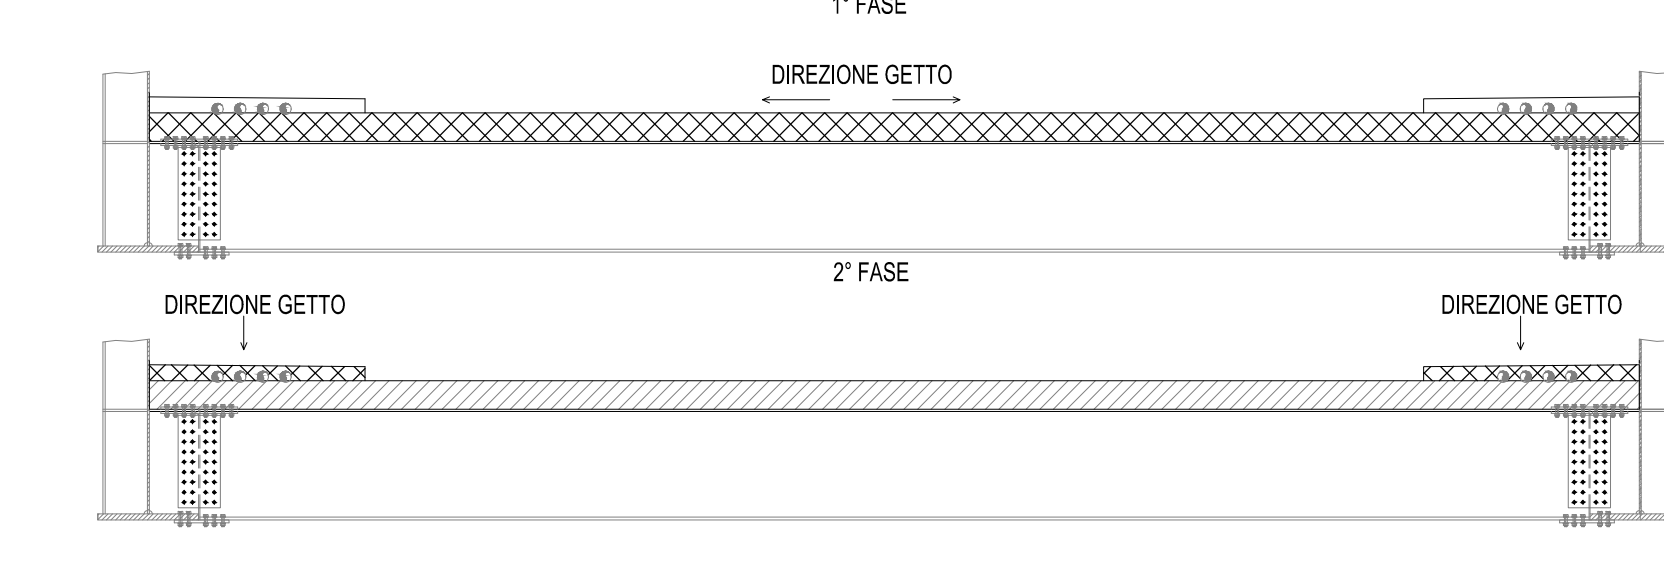

MATRICE DI REVISIONE

REV	DATA	DESCRIZIONE MODIFICA

N.B.: LA TAVOLA SOSTITUISCE QUELLA RELATIVA AL CODICE [E] DEL PROGETTO ESECUTIVO

COLLEGAMENTO AUTOSTRADALE DALMINE - COMO - VARESE - VALICO DEL GAGGIOLIO E OPERE AD ESSO CONNESSE

CODICE C.U.P. F119460027967

TRATTE B1, B2, C, D, TRV13+14, GREENWAY

AS BUILT

OPERE D'ARTE MINORI

CAVALCAVIA

ARMATURA SOLETTA IMPALCATO

CAVALCAVIA VIABILITA' LOCALE RAMO VC02 - SVINCOLO INTERCONNESSIONE EX S35


CONCESSIONARIO: STRABAG

PROGETTISTA: STRABAG

PROGETTO ESECUTIVO DI DETTAGLIO: STRABAG

PROVA: STRABAG

