

MATRICE DI REVISIONE

| REV | DATA | DESCRIZIONE MODIFICA |
|-----|------|----------------------|
| | | |
| | | |
| | | |
| | | |

N.B.: LA TAVOLA SOSTITUISCE QUELLA RELATIVA AL CODICE [] DEL PROGETTO ESECUTIVO

**COLLEGAMENTO AUTOSTRADALE
DALMINE - COMO - VARESE - VALICO DEL GAGGIOLO E OPERE AD ESSO CONNESSE**
TRATTE B1, B2, C, D, TRAVI 13+14, GREENWAY
AS BUILT
TRATTA B1
OPERE D'ARTE MINORI
CAVALCAVIA
CAVALCAVIA VIABILITA' LOCALE RAMO VC02 - SVINCOLO "INTERCONNESSIONE EX SS35"
TS 401 - TRAVE MARCA 4011

IDENTIFICAZIONE ELABORATO
IMPRESA
RAGGRUPPAMENTO TEMPORANEO IMPRESE
 STRABAG A.G. - GLF Grandi Lavori Fincantieri S.p.A. - Impresa costruzioni Giuseppe Mallarino S.p.A. - Mandante incarica STRABAG S.p.A.


CONCEDENTE
 RESPONSABILE DI PROGETTO ED INCARICATO DELL'INTERFERENZA PER LE VARIE PRESTAZIONI
 Ing. Alberto Caschini

CONCSSIONARIO
 ELABORAZIONE PROGETTUALE
 PROGETTISTA:
 3TI ITALIA S.p.A.
 3TI ITALIA S.p.A. - INGEGNERI TECNICI
 DIRETTORE TECNICO
 Ing. Stefano Inno Passafiume
 Coordinatore degli Interferenti
 Provincia di Roma n. 20809

APPROVATO
 Il Direttore dei Lavori
 Ing. Francesco Lorenzini

Redatto: Di Sarco Verificato: Di Lulo Approvato: Passafiume

No.2, Marcati 4011

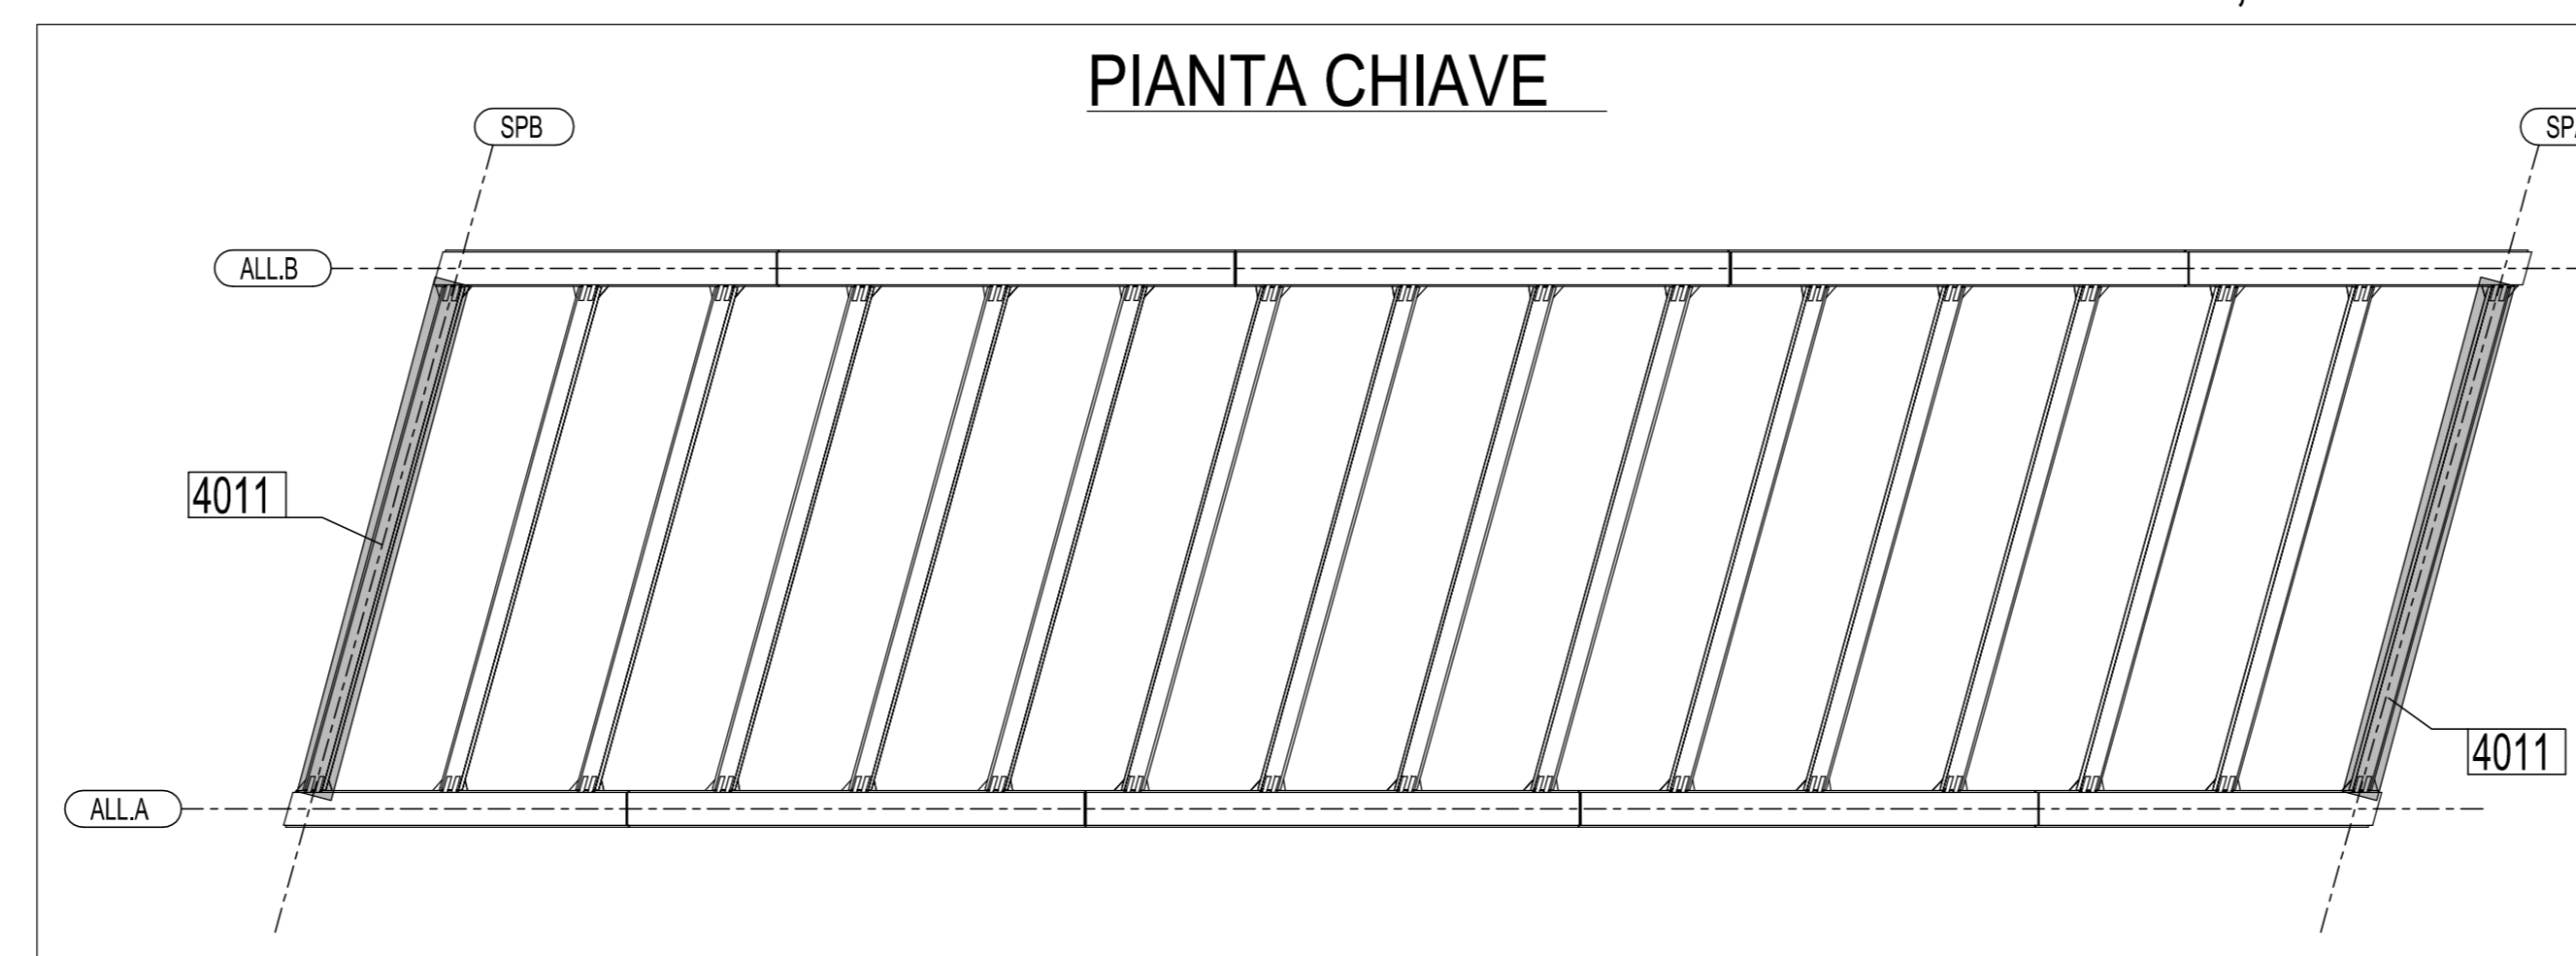

| | | | | |
|---|---|-----------------------|--------------|----------------|
| 0 | 10.09.2014 | PRIMA EMISSIONE | M.T.A. | Ing. Pico |
| Rev. | Data | Descrizione | Disegnato da | Controllato da |
| 2014011DCD40110 | | | | |
| CIMOLAI <small>Via Colognola, 88 - 33100 Udine (UD) - Italy Tel. +39 0434 5581 - Fax +39 0434 364401 www.cimolai.com - 800 566200</small> | | STRABAG S.p.A. | | |
| Ciente: | STRABAG S.p.A. | | | Scala: |
| Oggetto: | PEDEMONTANA LOMBARDA - TRATTA B1 CAVALCAVIA VIABILITA' LOCALE RAMO VC02 TS 401 TRAVE MARCA 4011 | | | 1:15 |