


SEZIONE TRASVERSALE B-B
SCALA 1 : 25

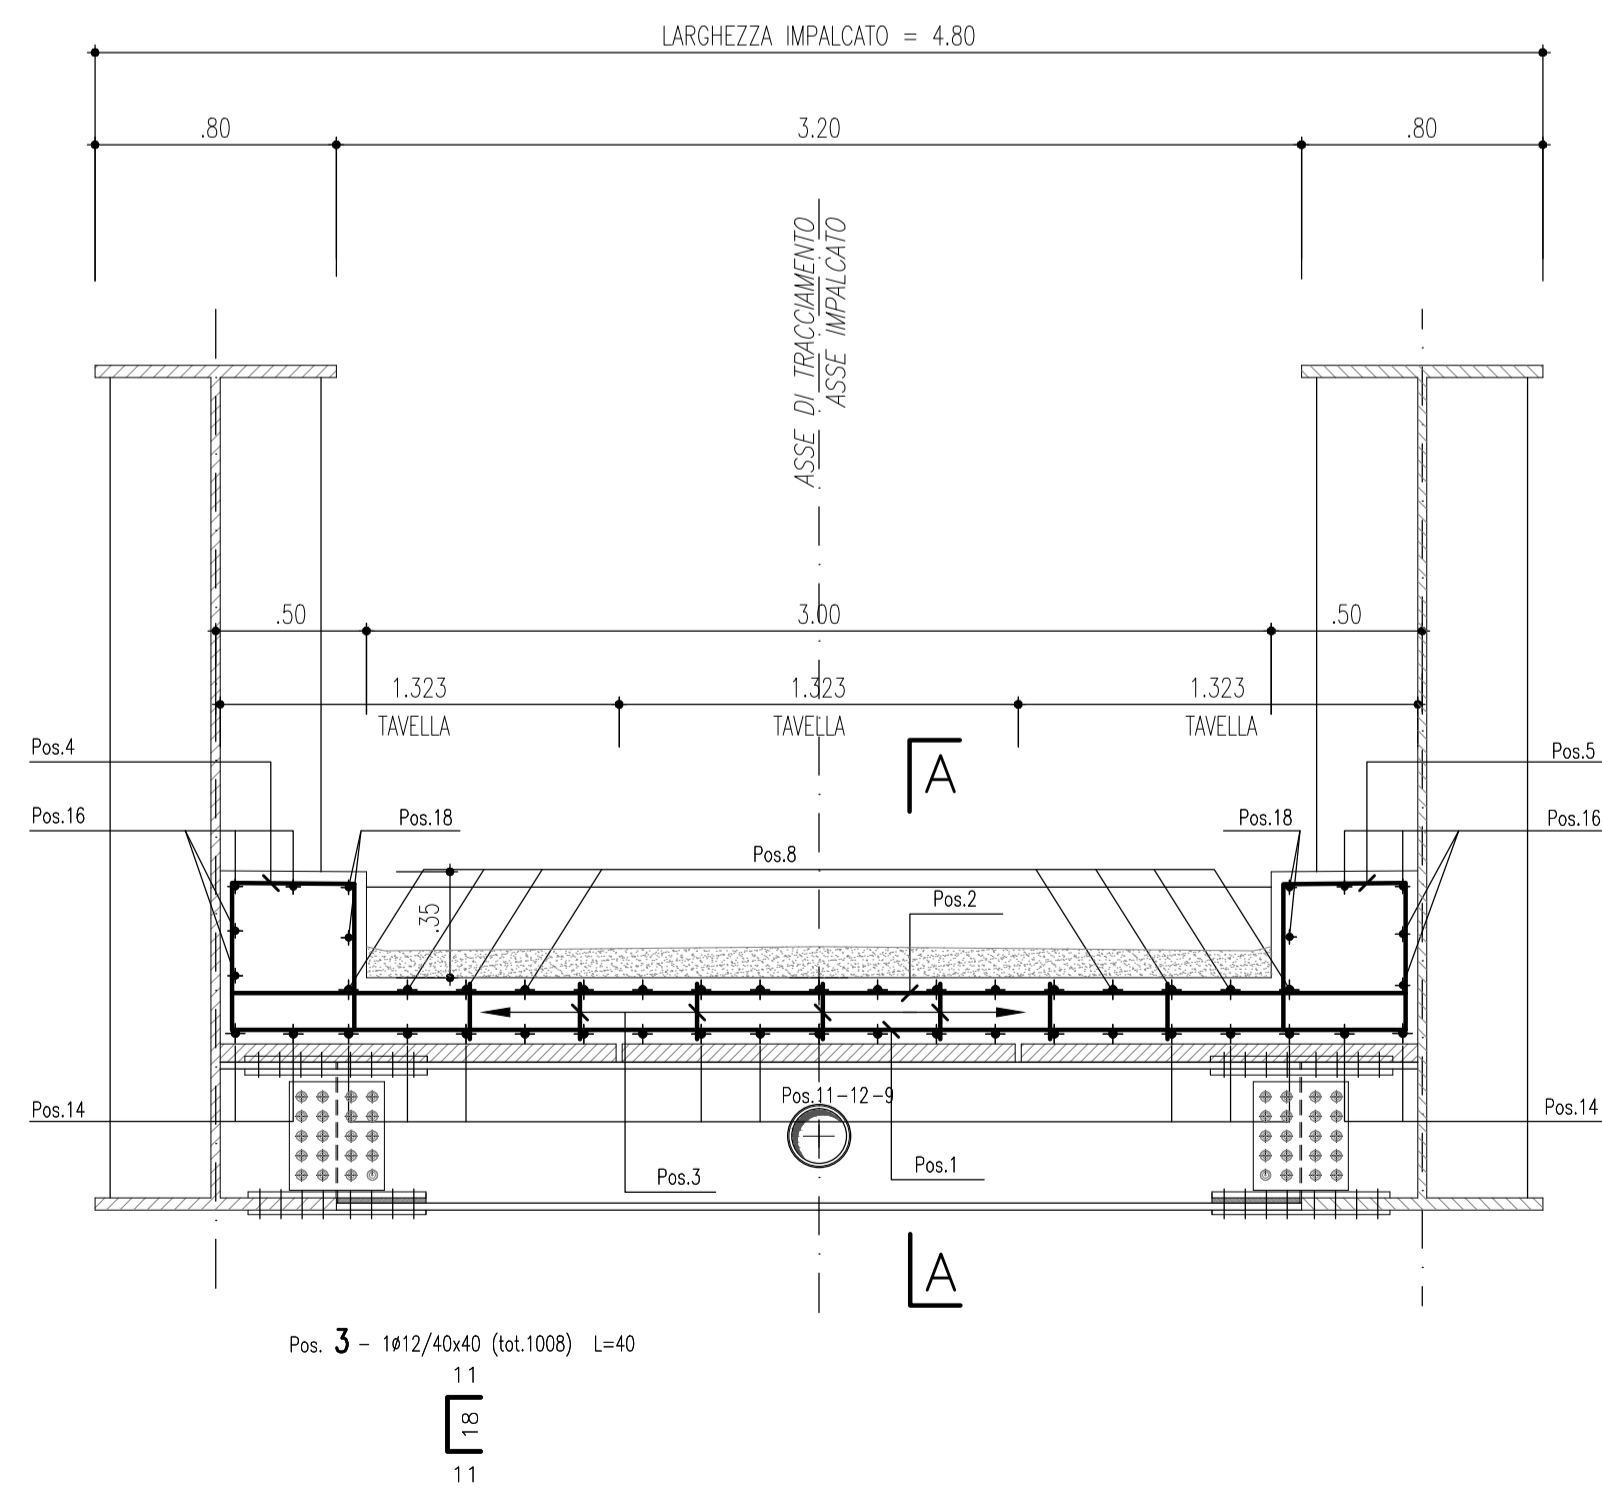

SEZIONE TRASVERSALE C-C
SCALA 1 : 25

Barre

Sagoma	Pos.	Ø (mm)	nb	A (cm)	B (cm)	C (cm)	D (cm)	L (m)	Ltot (m)	Note
I	1	14	288	20	389			4.29	1235.52	
	3	12	1008	11	18			0.40	403.20	
	16	12	160	15	275			3.05	488.00	
II	15	12	16	15	60	15		0.90	14.35	
	2	14	288	20	389			4.29	1235.71	
	13	16	8	15	60			0.90	7.20	
III	14	16	80	15	275			3.05	244.00	
	4	16	288	20	48	41	49	1.78	512.64	
	5	16	288	20	48	41	49	1.78	512.64	
IV	6	16	17	245	15			2.60	44.20	
	7	16	17	15	1085			11.00	187.00	
	17	12	4	15	1185			12.00	48.00	
	19	12	4	1185	15			12.00	48.00	
V	8	16	68	1200				12.00	816.00	
	11	16	68	1200				12.00	816.00	
	18	12	12	1200				12.00	144.00	
	10	16	17	15	385			4.00	68.00	
VI	12	16	17	945	15			9.60	163.27	

Massa barre

Ø (mm)	M/L (kg/m)	Ltot (m)	Mtot (kg)
12	0.888	1145.55	1017.0
14	1.208	2471.23	2986.3
16	1.578	3370.95	5320.5
Tot.			9323.8

DISTINTA FERRI

Massa totale acciaio : 9323.8 kg

Ultima posizione : 19

Posizioni inutilizzate : 9

MATRICE DI REVISIONE

REV	DATA	DESCRIZIONE MODIFICA

N.B.: LA TAVOLA SOSTITUISCE QUELLA RELATIVA AL CODICE E... DEL PROGETTO ESECUTIVO

COLLEGAMENTO AUTOSTRADALE
DALMINE - COMO - VARESE - VALICO DEL GAGGIOLO E OPERE AD ESSO CONNESSE
CODICE C.U.P. F11B0600027007
TRATTE B1, B2, C, D, TRVA13+14, GREENWAY
AS BUILT
TRATTA B1
OPERE D'ARTE MINORI: CAVALCAVIA
ATTRAVERSAMENTO FAUNISTICO 1 - ASSE PRINCIPALE
ARMATURA SOLETTA - TAV. 1 DI 2

FASE PROGETTUALE	LOTTO	ZONA	OPERA	TRATTO D'OPERA	AMBITO	TIPICELABORATO	PROGRESSIVO	REVISIONE
A	1	A02	ID005	A	CN	AR	005	E

Scala: 1:25

DATA	DESCRIZIONE	REV	PROGETTISTA - PROGETTO ESECUTIVO DI DETTAGLIO
Dicembre 2015	Emissione	E	RAGGRUPPAMENTO TEMPORANEO PROGETTISTI:

CONCEDENTE	CONCESSIONARIO	APPROVATO
CONCESSIONI AUTOSTRADALI LOMBARDE	Autostroads Padanese Lombarda Direttore Tecnico: Ing. Enrico Anzi Referente Tecnico: Arch. Giovanni Cambi	Autostroads Padanese Lombarda Il Direttore dei Lavori: Ing. Francesco Donatone

IMPRESA	MANDANTARI	MANDANTE	MANDANTE COPIATA
RAGGRUPPAMENTO TEMPORANEO IMPRESE: STRABAG A.G., GLF Grandi Lavori, Impresa costruzioni Giuseppe Maltauro S.p.A., Fincosit S.p.A.	STRABAG A.G.	Impresa costruzioni Giuseppe Maltauro S.p.A.	STRABAG S.p.A.

Redatto: Di Sanzo Verificato: Di Lillo Approvato: Possati