


SEZIONE LONGITUDINALE A-A
SCALA 1 : 25

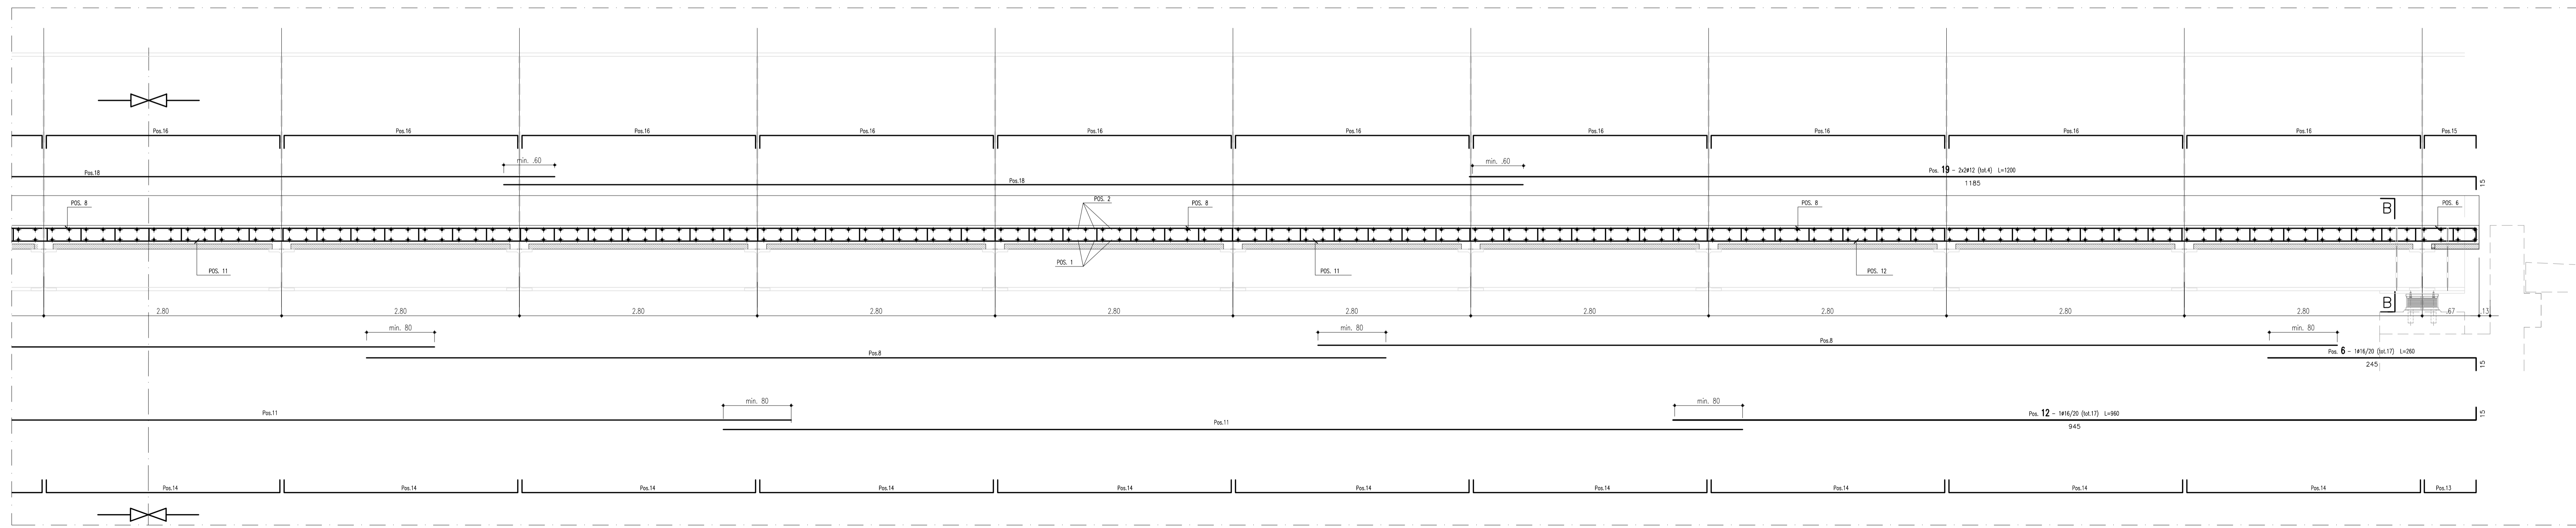

MATRICE DI REVISIONE		
REV	DATA	DESCRIZIONE MODIFICA

N.B.: LA TAVOLA SOSTITUISCE QUELLA RELATIVA AL CODICE [E] DEL PROGETTO ESECUTIVO

COLLEGAMENTO AUTOSTRADALE
DALMINE - COMO - VARESE - VALICO DEL GAGGIOLO E OPERE AD ESSO CONNESSE

TRATTE B1, B2, C, D, TRVA13+14, GREENWAY

AS BUILT

OPERE D'ARTE MINORI: CAVALCAVIA
ATTRAVERSAMENTO FAUNISTICO 1 - ASSE PRINCIPALE
ARMATURA SOLETTA - TAV. 2 DI 2

IDENTIFICAZIONE ELABORATO	IMPRESA
CODICE PROGETTO: F00107B	RAGGRUPPAMENTO TEMPORANEO IMPRESE:
WBS	Mantenitore: STRABAG A.G.
	Manifattura: Grandi Lavori Fincost S.p.A.
	Mantenitore co-proiezione: Impresa costruzioni Giuseppe Malvarolo S.p.A.
	Mantenitore co-proiezione: STRABAG S.p.A.

DATA	DESCRIZIONE	REV	PROGETTISTA - PROGETTO ESECUTIVO DI DETTAGLIO
Dicembre 2011	Impianto	1	RAGGRUPPAMENTO TEMPORANEO PROGETTISTI:
			Mantenitore: 3I PROGETTI ITALIA
			Arch. Salvatore Vignoglio

CONCEDENTE	RESPONSABILE DI PROGETTO ED INCARICATO DELL'INTEGRAZIONE FRA LE VARIE PRESTAZIONI:
CONCESSIONARIA AUTOSTRADALI LOMBARDE	Ing. Alberto Cecchini

CONCESSIONARIO	ELABORAZIONE PROGETTUALE
Autostadale Direzione Tecnica: Ing. Enrico Belli Lombarda Direzione Tecnica: Arch. Giovanni Caruso	PROGETTISTA: 3TI PROGETTI ITALIA S.p.A.

APPROVATO	ELABORAZIONE PROGETTUALE
Autostadale Direzione dei Lavori: Ing. Francesco Donnesio Lombarda	PROGETTISTA: 3TI ITALIA S.p.A. Ing. Stefano Enzo Pissardi Direttore degli Ingegneri Provincia di Roma n. 20809

Redatto: Pirelli Verificato: Di Iulo Approvato: Possati