

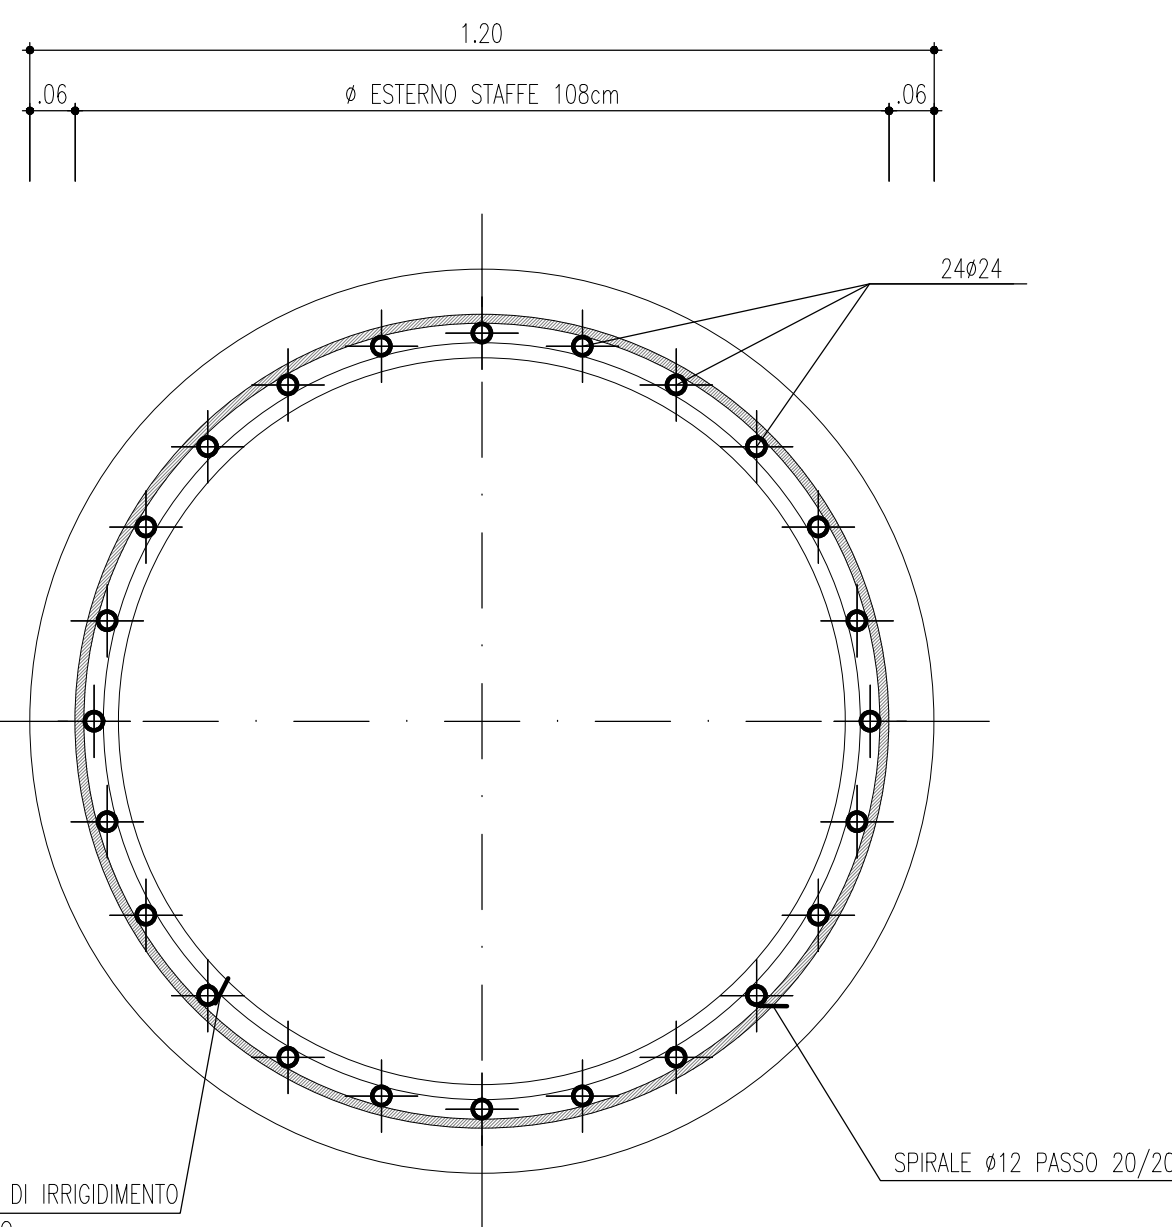


ARMATURA PALO
(SCALA 1 : 50)

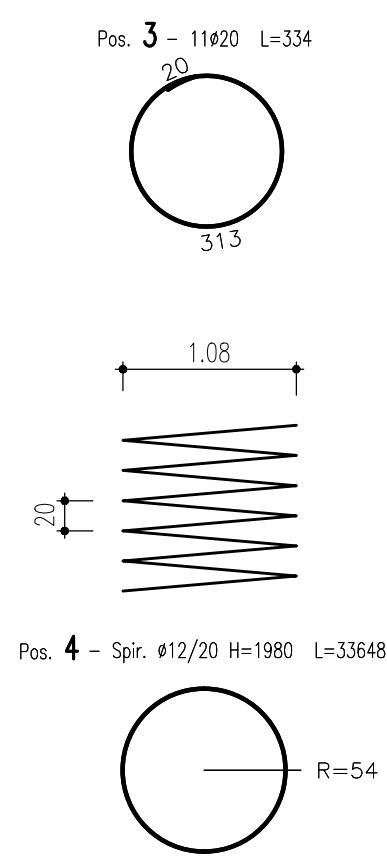

SEZIONE A-A
(SCALA 1 : 10)

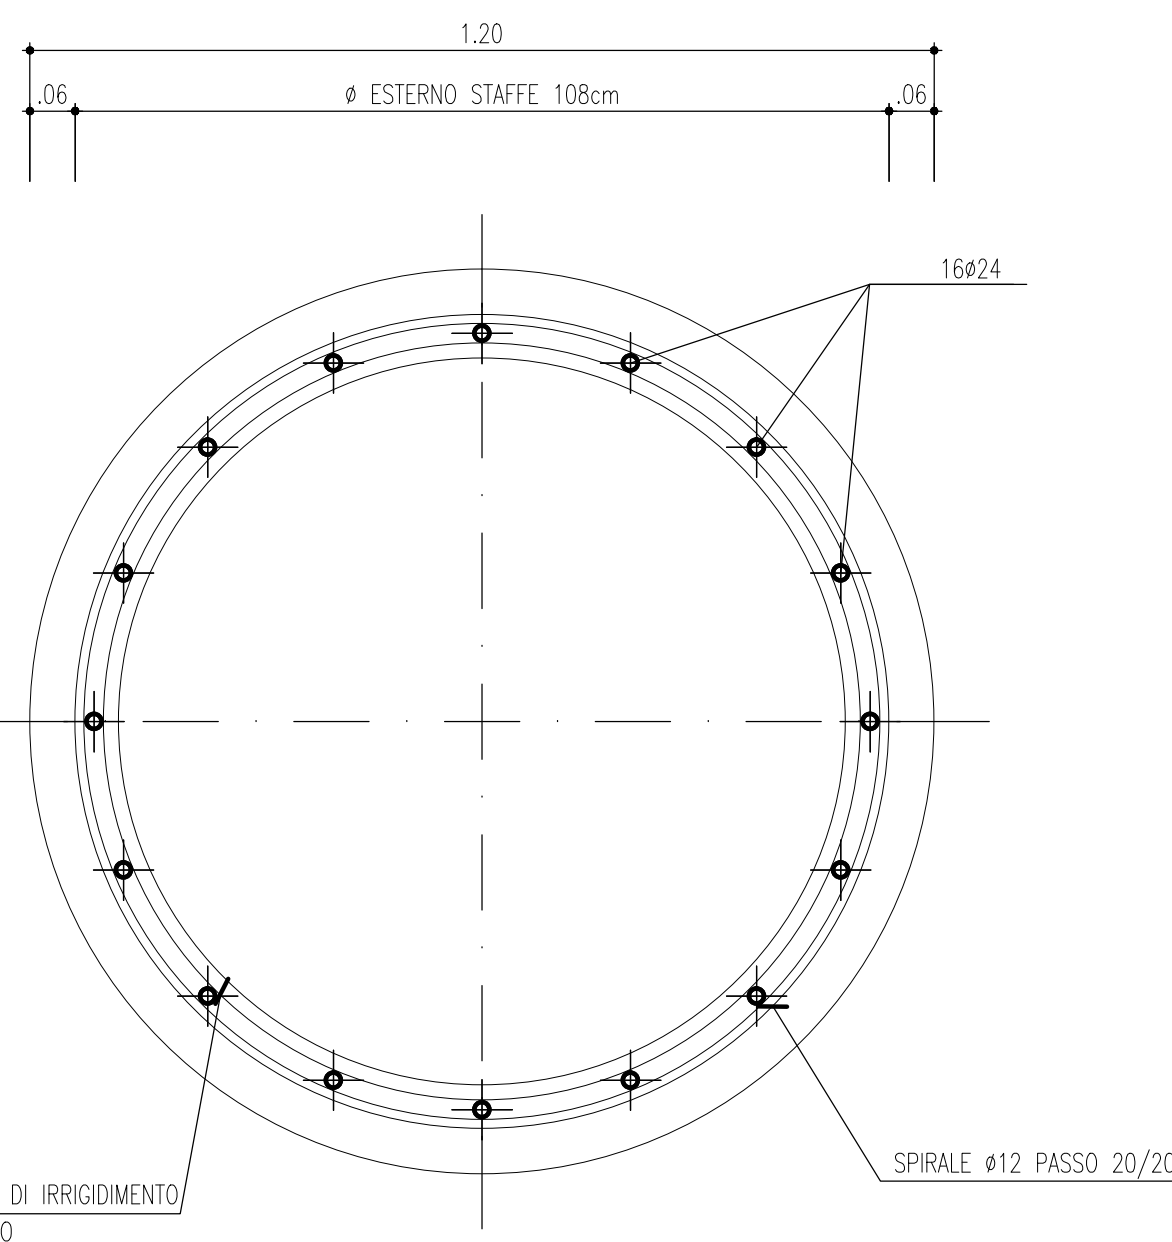

SEZIONE B-B
(SCALA 1 : 10)

Barre

Sagoma	Pos.	φ (mm)	nb	A (cm)	B (cm)	L (m)	Ltot (m)	Note
—	1	20	16	1040		10.40	166.39	
	2	24	16	1200		12.00	192.00	
○	5	24	8	600		6.00	48.00	
	3	20	11	20	313	3.34	36.72	

Spirali

Spirale	Pos.	R (cm)	H (m)	ng	φ (mm)	S (cm)	Ltot (m)	Note
—	4	54	19.80	1	12	20	336.48	

Massa barre

φ (mm)	M/L (kg/m)	Ltot (m)	Mtot (kg)
20	2.466	203.11	500.9
24	3.551	240.00	852.3
Tot.			1353.2

Massa spirali

φ (mm)	M/L (kg/m)	Ltot (m)	Mtot (kg)
12	0.888	336.48	298.7

Massa totale acciaio : 1651.9 kg

NOTA :
LA TABELLA E' VALIDA PER UN SOLO PALO

MATRICE DI REVISIONE

REV	DATA	DESCRIZIONE MODIFICA

N.B.: LA TAVOLA SOSTITUISCE QUELLA RELATIVA AL CODICE [] DEL PROGETTO ESECUTIVO

COLLEGAMENTO AUTOSTRADALE DALMINE - COMO - VARESE - VALICO DEL GAGGIOLO E OPERE AD ESSO CONNESSE
CODICE C.U.P. F11B0600027007

TRATTE B1, B2, C, D, TRVA13+14, GREENWAY

AS BUILT

TRATTA B1
OPERE D'ARTE MINORI: CAVALCAVIA
ATTRAVERSAMENTO FAUNISTICO 1 - ASSE PRINCIPALE
ARMATURA PALO SPALLE

IDENTIFICAZIONE ELABORATO		IMPRESA	
CODICE PROGETTO: F00107B		RAGGRUPPAMENTO TEMPORANEO IMPRESE:	
WBS		Mandatario	Mandatario
STRABAG A.G.		GLF Grandi Lavori Fincosit S.p.A.	Impresa costruzioni Giuseppe Maltauro S.p.A.
Mandatario cooptata S.p.A.			
CONCEDENTE		RESPONSABILE DI PROGETTO ED INCARICATO DELL'INTEGRAZIONE FRA LE VARIE PRESTAZIONI:	
CONCESSIONARI		ELABORAZIONE PROGETTUALE	
APPROVATO		PROGETTISTA:	
		3TI PROGETTI ITALIA S.p.A.	
		3TI ITALIA S.p.A. DIRETTORE TECNICO	
		Ing. Stefano Luca Pozzati	
		Ordine degli Ingegneri Provincia di Roma n. 20809	
		Redatto: Pierucci	
		Verificato: Di Sanzo	
		Approvato: Possati	