




CARPENTERIA IMPALCATO
SEZIONE TRAVE CONCIO 1
SCALA 1:20

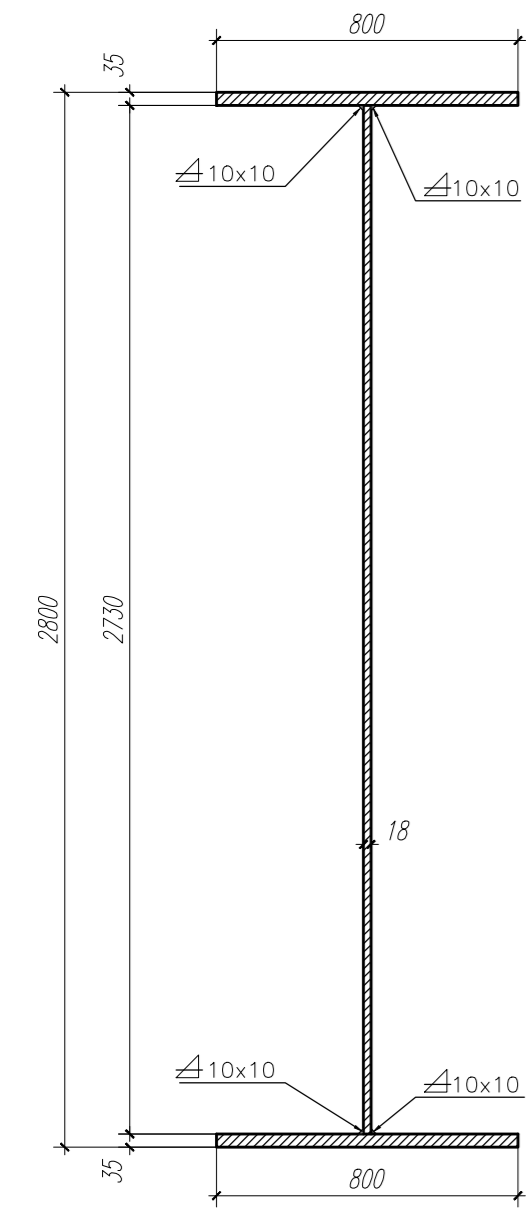


CARPENTERIA IMPALCATO
SEZIONE TRAVE CONCIO 2
SCALA 1:20

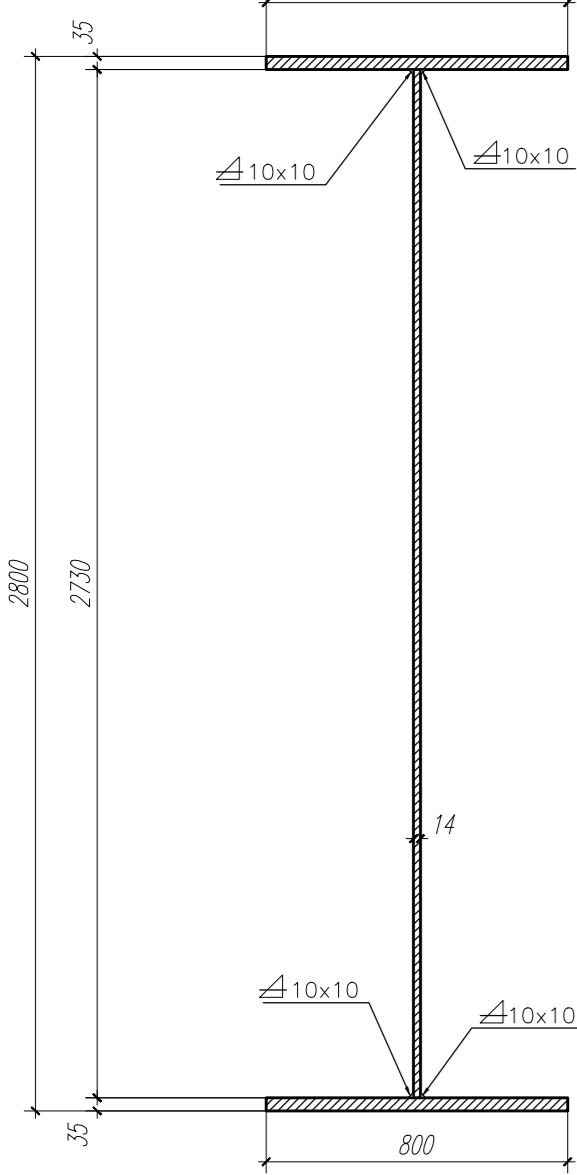


CARPENTERIA IMPALCATO
SEZIONE TRAVE CONCIO 3
SCALA 1:20

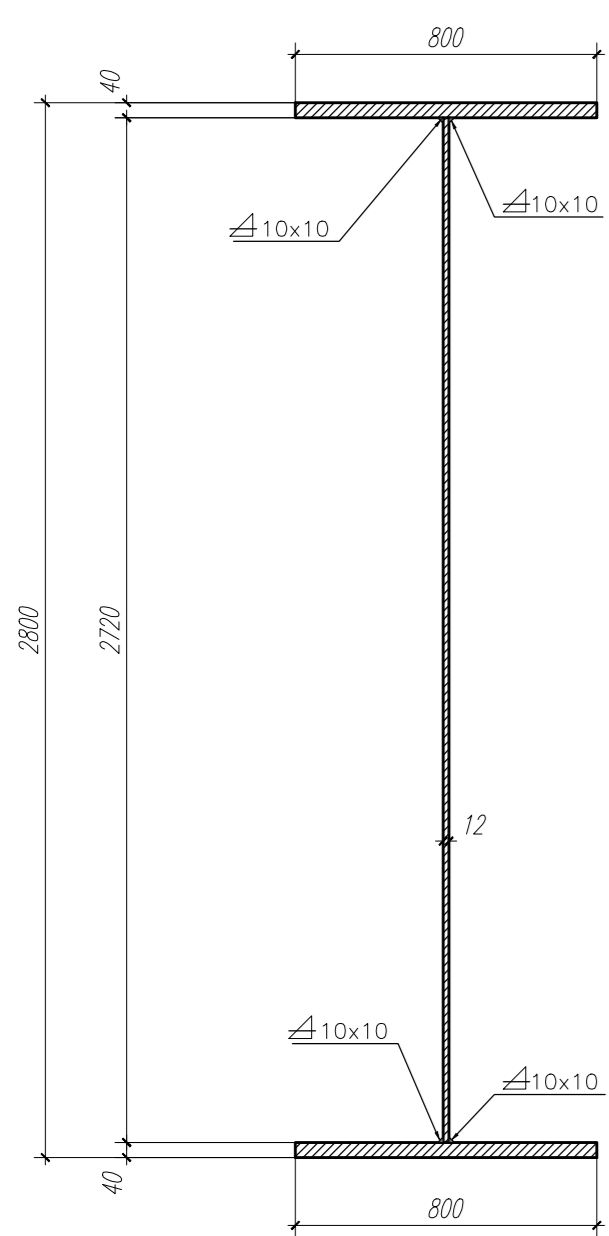


CARPENTERIA IMPALCATO
PARTICOLARE 2
SCALA 1:10

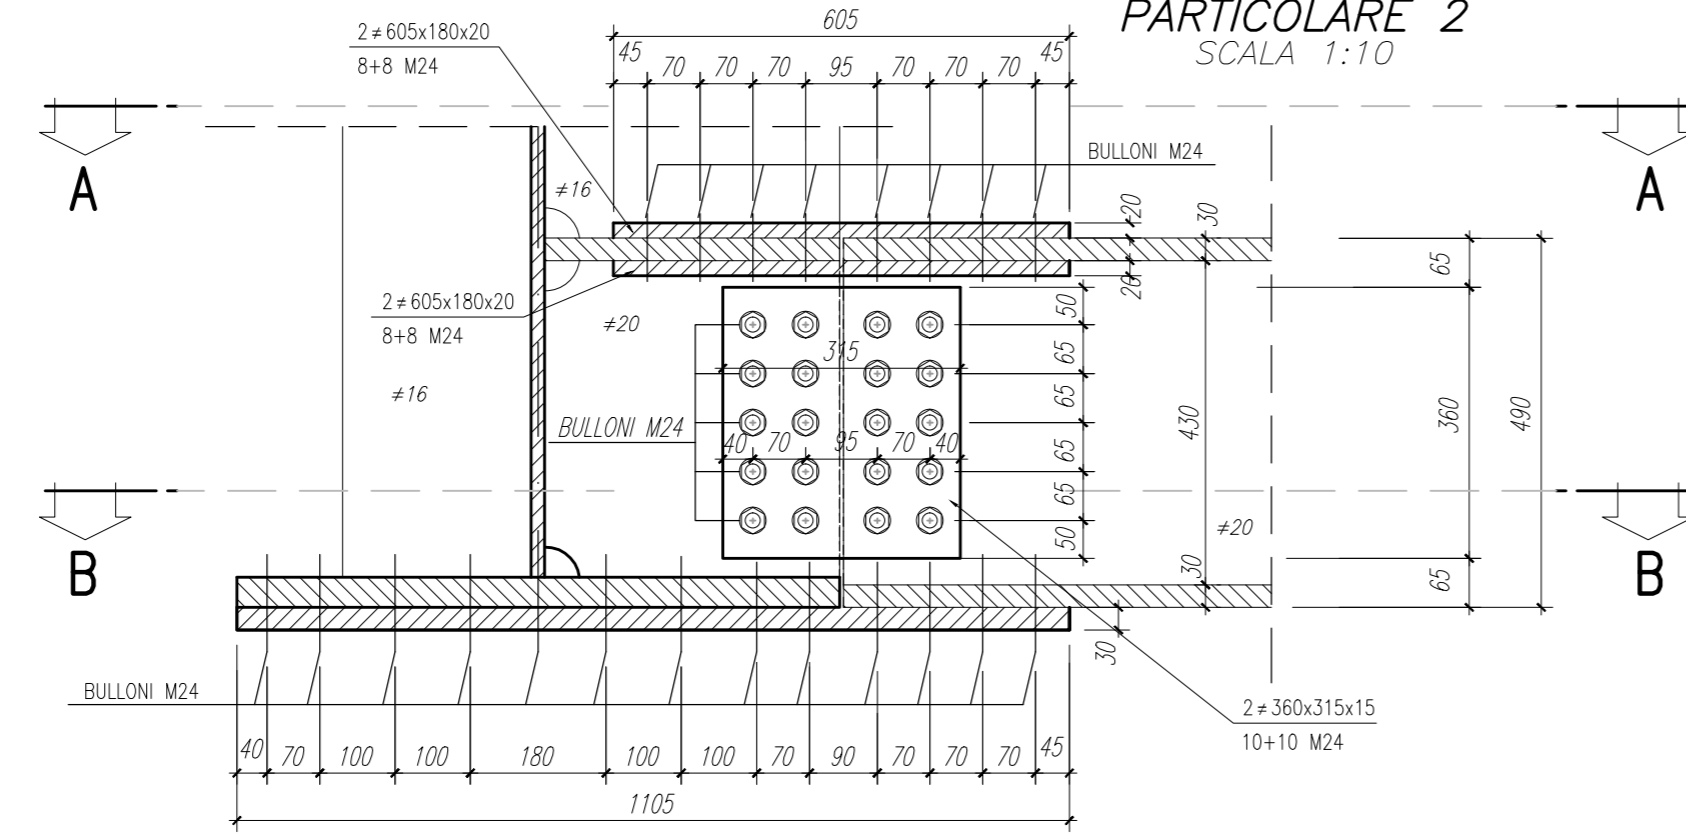


CARPENTERIA IMPALCATO
PARTICOLARE 3
SCALA 1:10

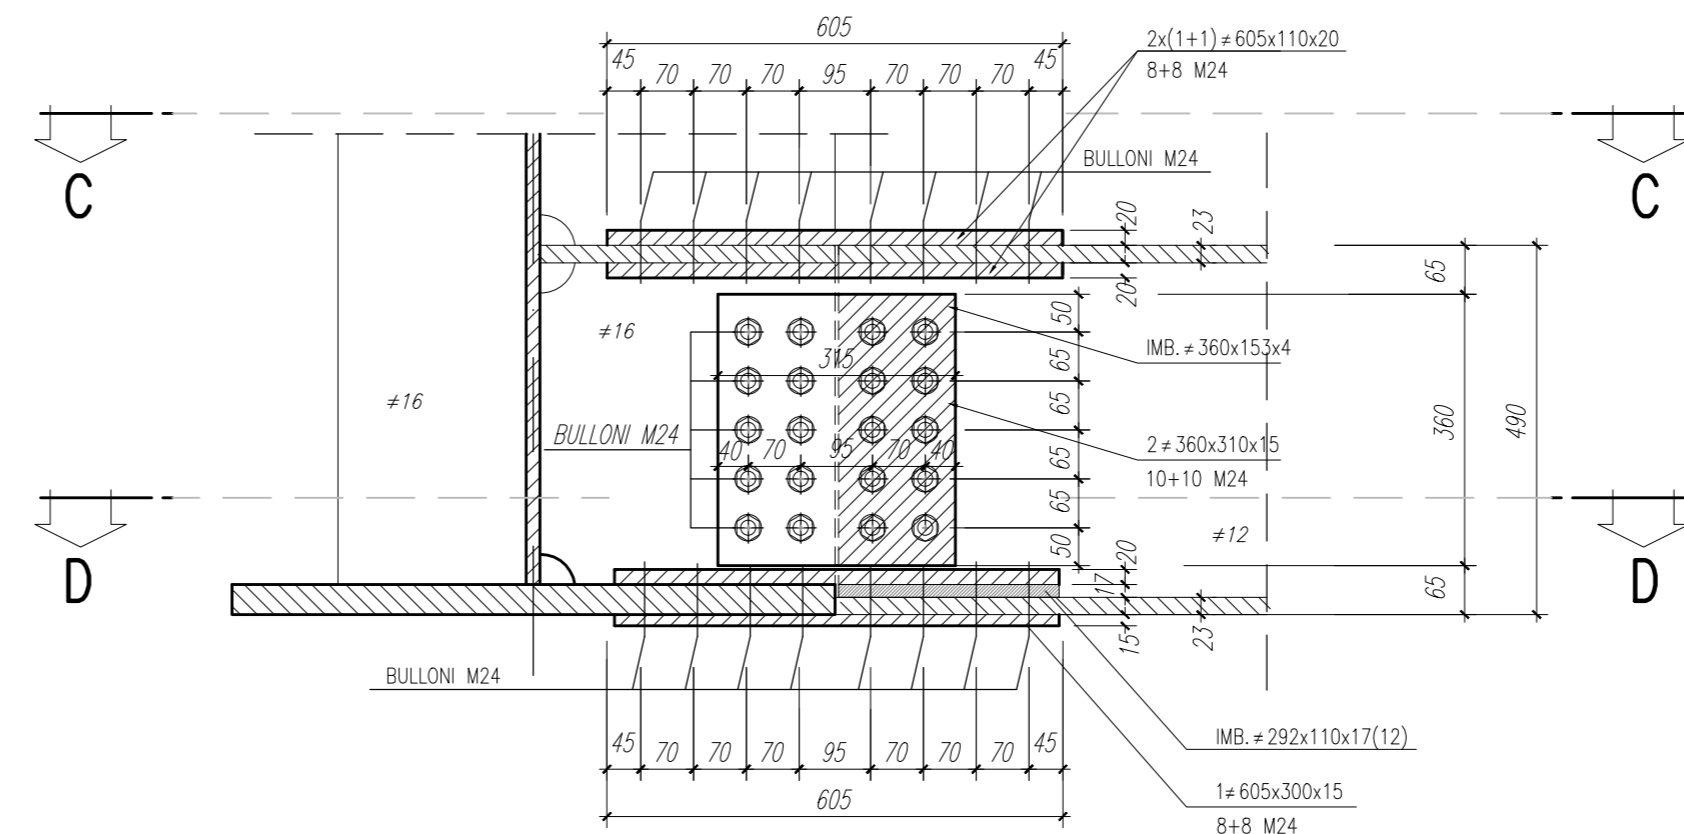


CARPENTERIA IMPALCATO
VISTA A-A
SCALA 1:10

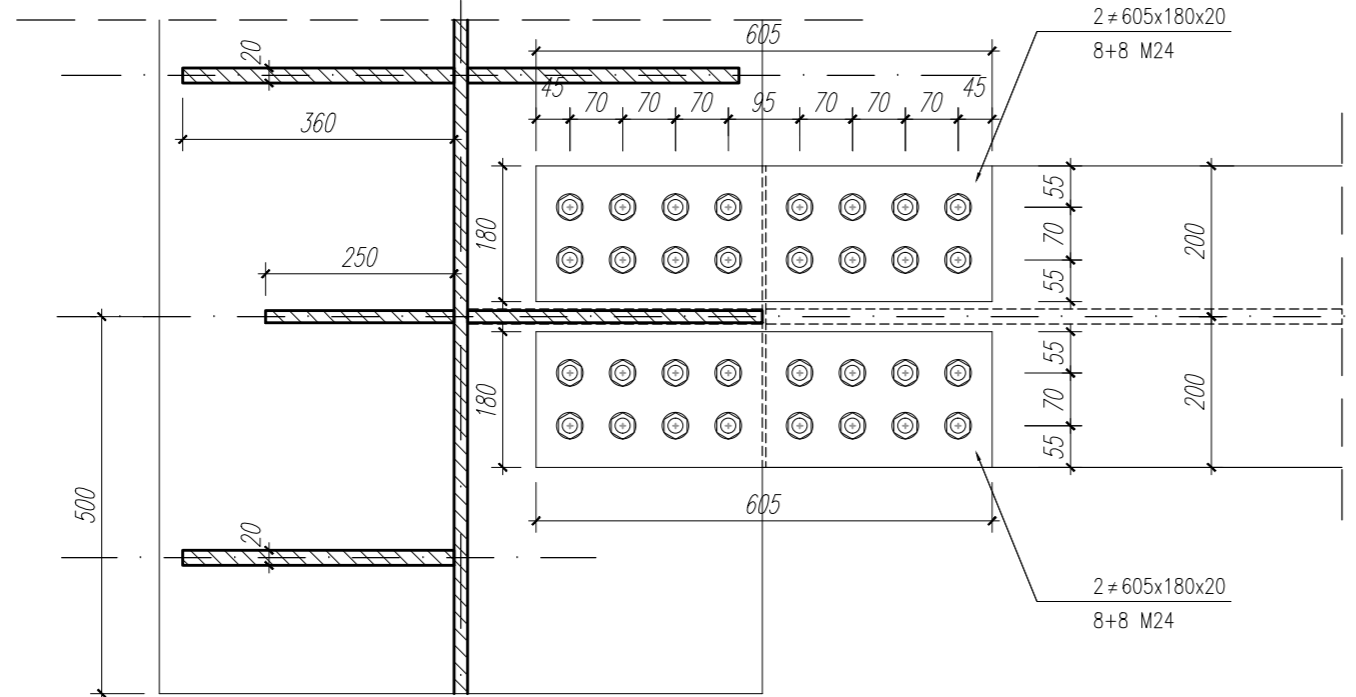


CARPENTERIA IMPALCATO
VISTA C-C
SCALA 1:10

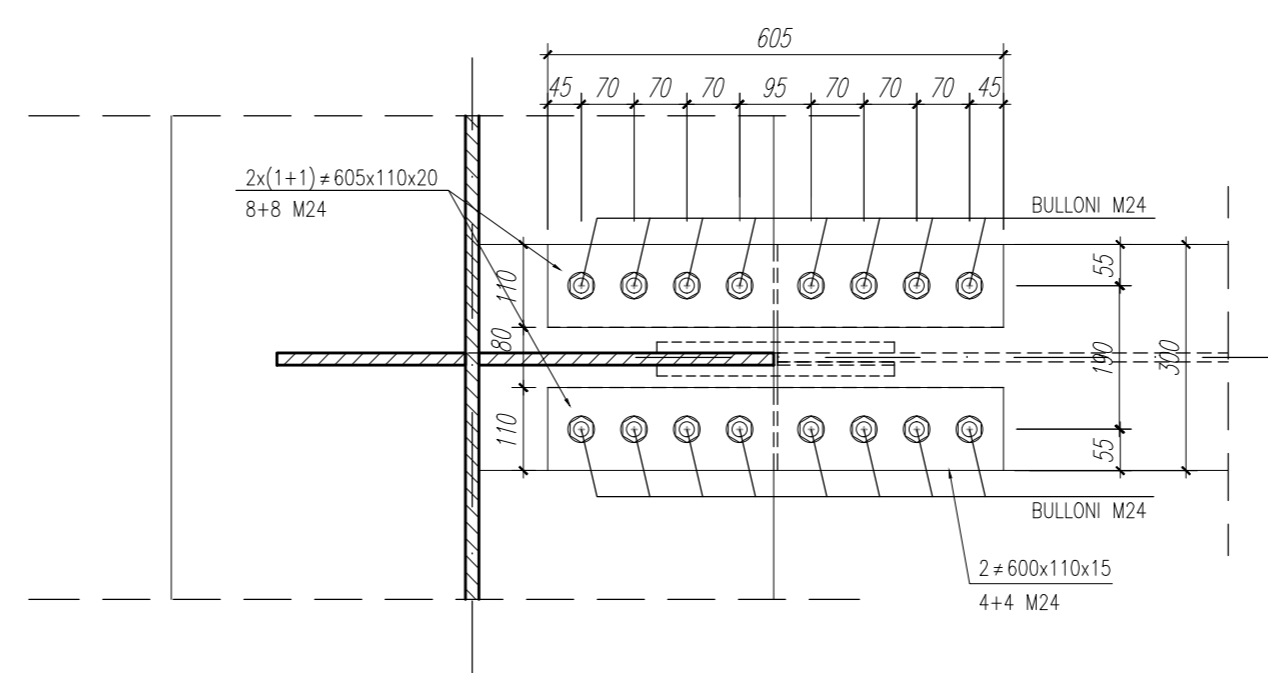


CARPENTERIA IMPALCATO
SEZIONE B-B
SCALA 1:10

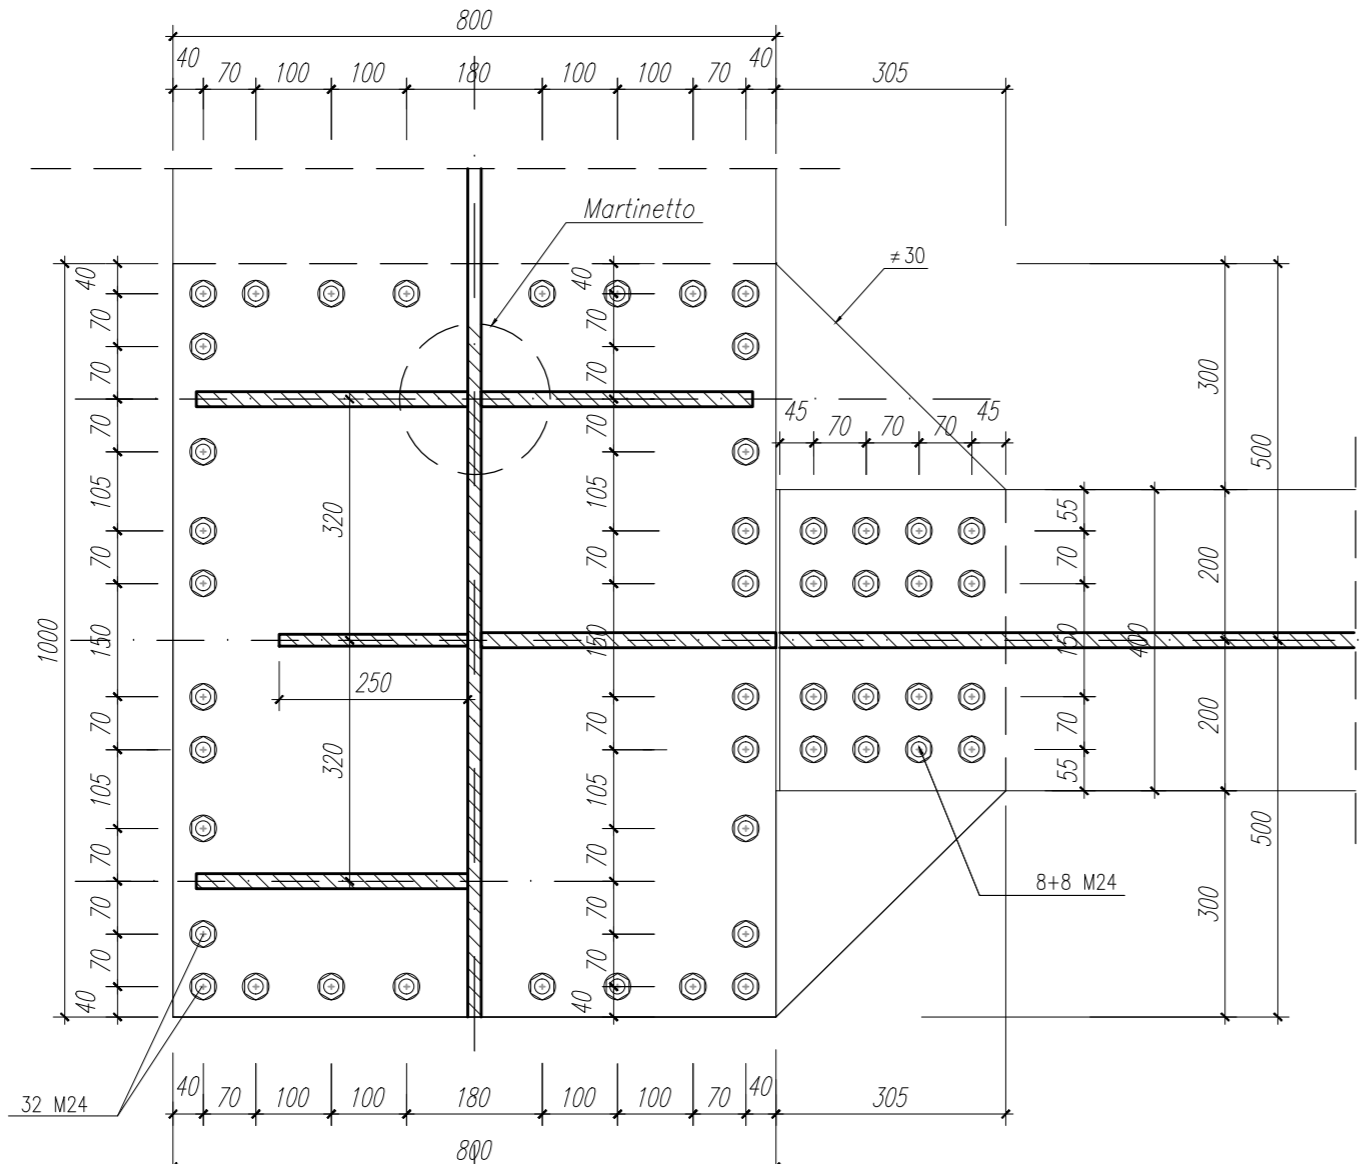


CARPENTERIA IMPALCATO
SEZIONE D-D
SCALA 1:10

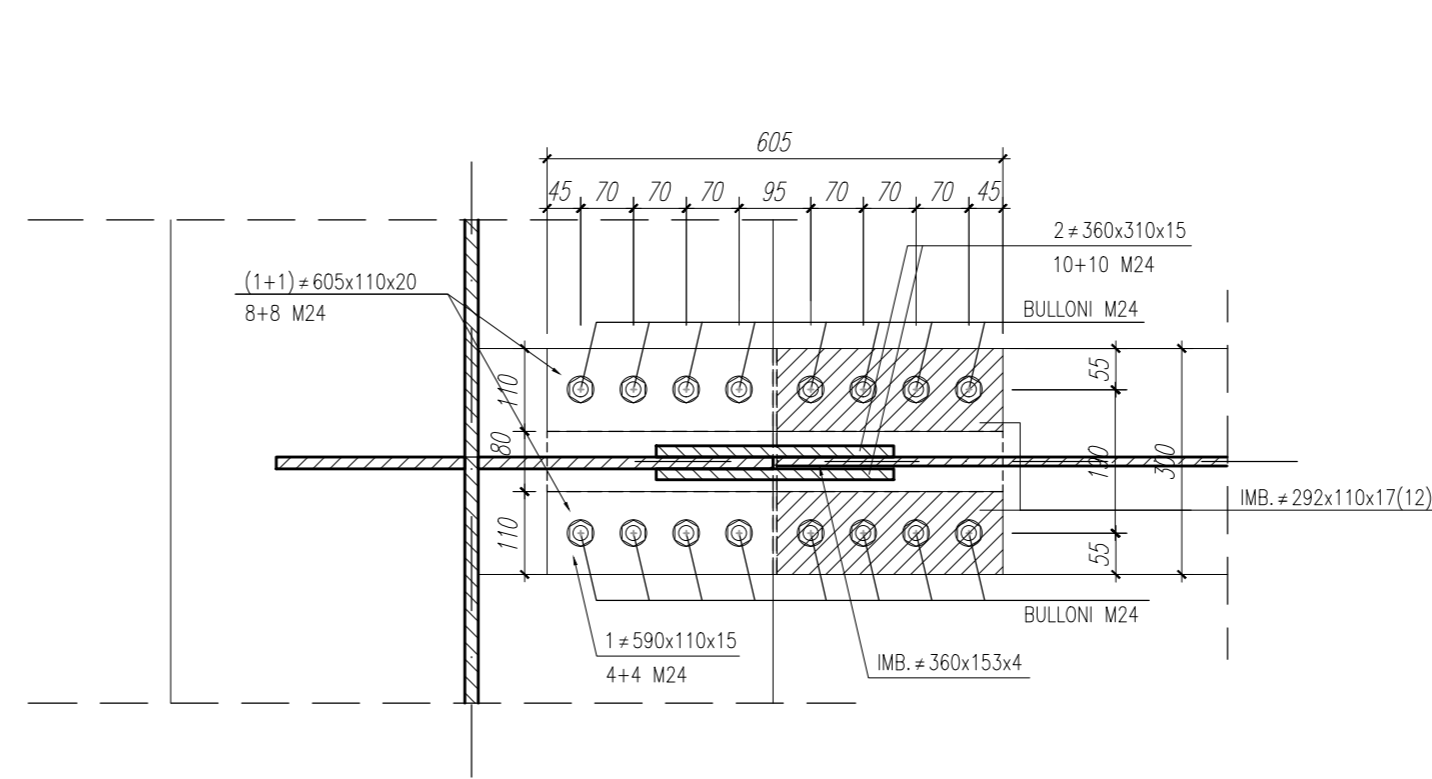

PIASTRA INFERIORE
SCALA 1:10

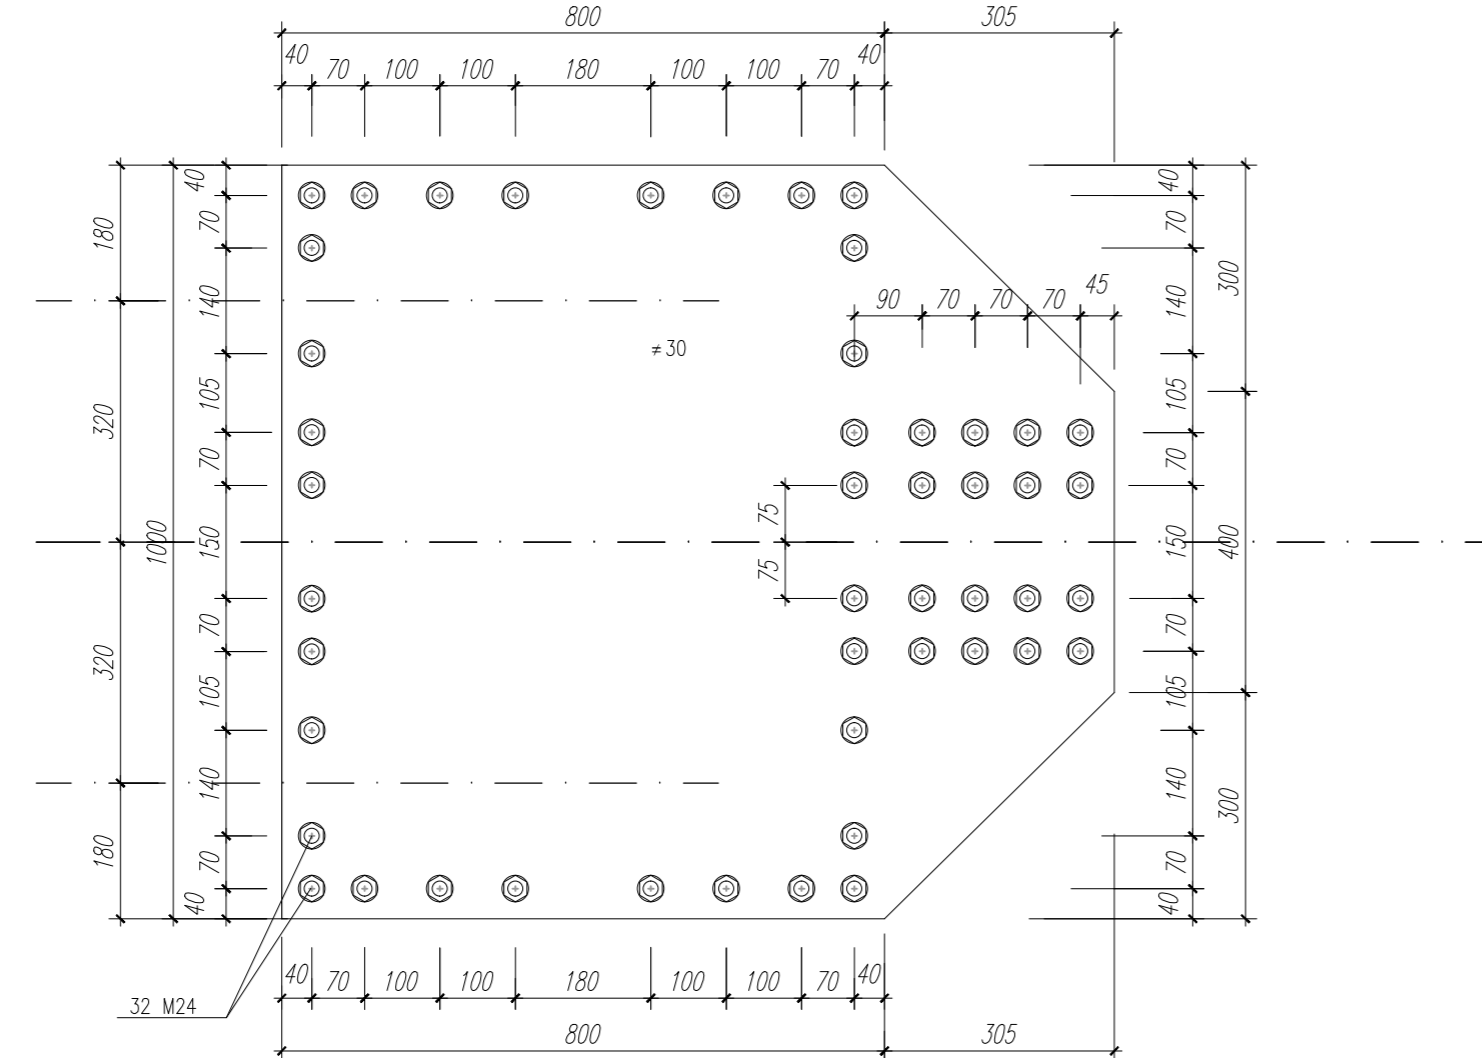

PIASTRA INFERIORE
SCALA 1:10

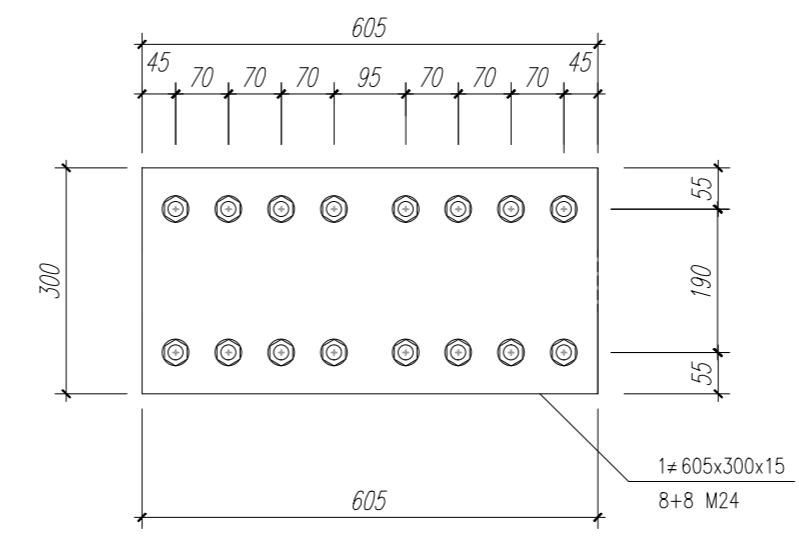

MATRICE DI REVISIONE

REV	DATA	DESCRIZIONE MODIFICA

N.B.: LA TAVOLA SOSTITUISCE QUELLA RELATIVA AL CODICE E DEL PROGETTO ESECUTIVO

COLLEGAMENTO AUTOSTRADALE DALMINE - COMO - VARESE - VALICO DEL GAGGIOLO E OPERE AD ESSO CONNESSE
CODICE C.U.P. F11B06000270007

TRATTE B1, B2, C, D, TRVA13+14, GREENWAY

AS BUILT

TRATTA B1
OPERE D'ARTE MINORI: CAVALCAVIA
ATTRAVERSAMENTO FAUNISTICO 1 - ASSE PRINCIPALE
CARPENTERIA METALLICA - TAV. 3 DI 3

IDENTIFICAZIONE ELABORATO CODICE PROGETTO: F00107B WBS	IMPRESA RAGGRUPPAMENTO TEMPORANEO IMPRESE: Mandatario: STRABAG A.G. Mandante: GLF Grandi Lavori Fincosit S.p.A. Mandante: Impresa costruzioni Giuseppe Maltauro S.p.A. Mandatario cooptata: STRABAG S.p.A.
FASE PROGETTUALE A 1 LOTTO A 2 ZONA A 3 OPERA A 4 TRATTO D'OPERA A 5 AMBITO A 6 TIPO ELABORATO A 7 PROGRESSIVO A 8 REVISIONE	RAGGRUPPAMENTO TEMPORANEO PROGETTISTI: Mandatario: 3TI PROGETTI ITALIA Mandante: GP Mandatario cooptato: ALBERTO CECCHINI
CONCEDENTE CONCESSIONI AUTOSTRADALI LOMBARDE	RESPONSABILE DI PROGETTO ED INCARICATO DELL'INTEGRAZIONE FRA LE VARIE PRESTAZIONI: Ing. Alberto Cecchini
CONCESSIONARIO Autstrada Pedemontana Lombarda Direttore Tecnico: Ing. Enrico Arini Referente Tecnico: Arch. Giovanni Carlotto	ELABORAZIONE PROGETTUALE PROGETTISTA: 3TI PROGETTI ITALIA S.p.A. 3TI ITALIA S.p.A. DIRETTORE TECNICO: Ing. Stefano Luzzi Ordine degli Ingegneri Provincia di Roma n. 20809
APPROVATO Autstrada Pedemontana Lombarda Il Direttore dei Lavori: Ing. Francesco Domenico	Redatto: Di Sanzo Verificato: Di Iullo Approvato: Possati