



PIANTA DISPOSIZIONE APPOGGI

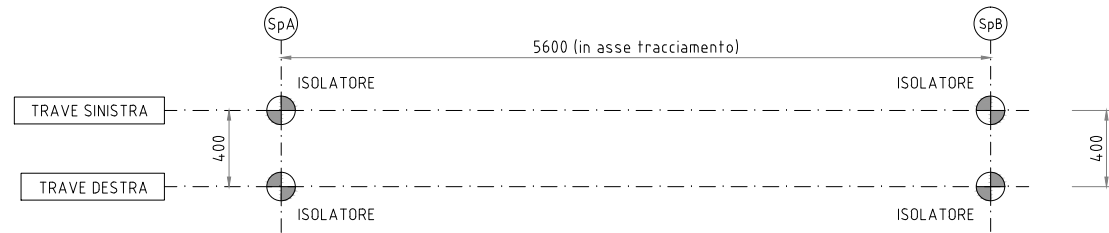


ISOLATORE ELASTOMERICO

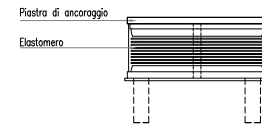


NOTA:
Per i dettagli costruttivi sugli appoggi si rimanda all'Elaborato A1 A0X GE000 0 OM DD 005 E "Disegni costruttivi appoggi viadotti e cavalcavia"

PIANTA DISPOSIZIONE GIUNTI

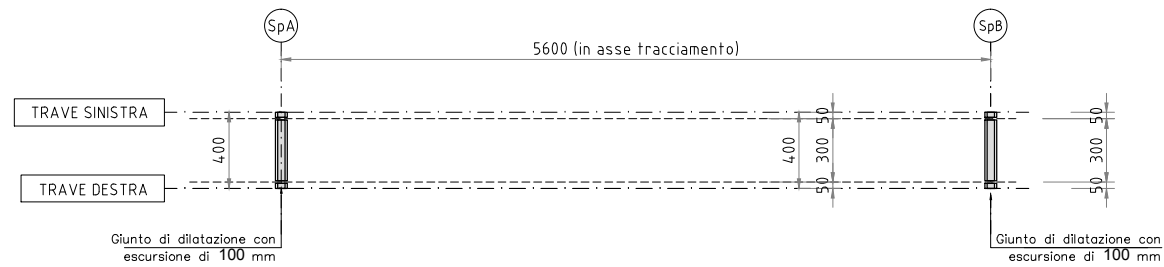


GIUNTO DLBC-W2.250S

VISTA IN PIANTA

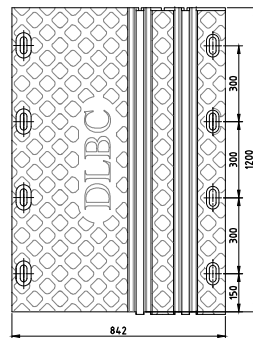

VISTA LATERALE GIUNTO IN OPERA

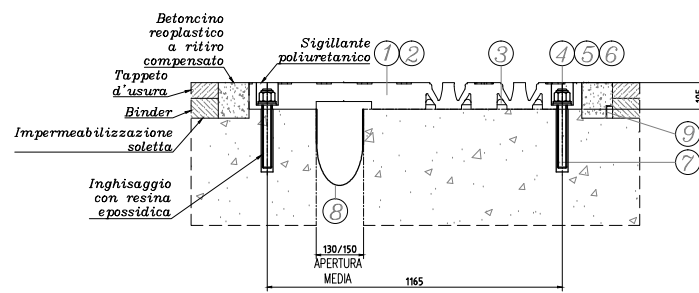


9	Drenaggio acque	Alluminio	UNI 9006/1	1
8	Scossalina	Elastomero 60sh	Norme Europee	7
7	Asta filettata M24x200	Classe 8.8	EN 20898	8
6	Dado esq. autoblocc. alto M24	Classe 6S	EN 20898	8
5	Rondella di ripartizione	S235JR	EN 10025	8
4	Rondella di contrasto	S235JR	EN 10025	8
3	Dispositivo antisolleamento	S355JO	EN 10025	2
2	Piastra ponte	S355JO	EN 10025	7
1	Mattonella in gomma	Elastomero 60sh	Norme Europee	7
POS	DENOMINAZIONE	MATERIALE	NORMATIVA	N° PZ.

PRESTAZIONI


TIPO	SCORRIMENTO D'ESERCIZIO (mm)	SCORRIMENTO SISMICO (mm)
Giunto DLBC-W2.250S	± 100	± 100

GIUNTO MARCIAPIEDE

SEZIONE A-A

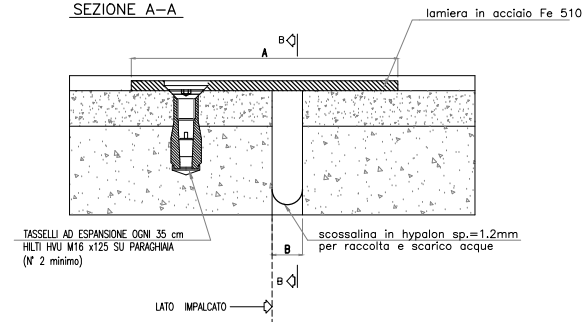

SEZIONE B-B

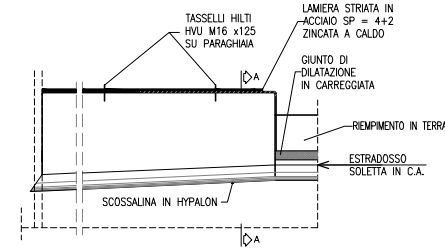

CARATTERISTICHE

GIUNTO COPRIMARCIAPIEDE	A (mm)	B (mm)	Sviluppo (m)
Dx. SCORRIMENTO DA 250 mm	190	20-130	0,85
Sx. SCORRIMENTO DA 250 mm	190	20-130	0,85

N.B.: PER LA TABELLA INTERNI SI RIMANDA ALL'ELABORATO SPECIFICO

MATRICE DI REVISIONE

REV	DATA	DESCRIZIONE MODIFICA

N.B.: LA TAVOLA SOSTITUISCE QUELLA RELATIVA AL CODICE [] DEL PROGETTO ESECUTIVO

COLLEGAMENTO AUTOSTRADAE
DALMINE - COMO - VARESE - VALICO DEL GAGGIOLO E OPERE AD ESSO CONNESSE
CODICE C.U.P. P10809027007

TRATTA B1, B2, C, D, TRVA13+14, GREENWAY
AS BUILT

TRATTA B1
OPERE D'ARTE MINORI: CAVALCAVIA
ATTRaversamento FAUNISTICO 1 - ASSE PRINCIPALE
DISPOSITIVI DI VINCOLO, RITEGNI SISMICI E GIUNTI

IDENTIFICAZIONE ELABORATO
PROGETTO: []
REVISIONE: []

IMPRESA
RAGGRUPPAMENTO TEMPORANEO IMPRESA S.R.L.
Membro: STRABAG S.p.A.
Membro: GIL Grandi Lavori Finanziaria S.p.A.
Membro: ICM
Membro: STRABAG S.p.A.

PROGETTISTA - PROGETTO ESECUTIVO DI DETTAGLIO
RAGGRUPPAMENTO TEMPORANEO PROGETTISTI
Membro: []
Membro: []
Membro: []

CONCEDENTE
CONCESSIONARIA
Ing. Alberto Cicchini

CONCESSIONARIO
Ing. Roberto Tassinari
Ing. Stefano Sartori
Ing. Andrea Marini
Ing. Giovanni Carli

ELABORAZIONE PROGETTUALE
PROGETTISTA:
STI PROGETTITALIA S.p.A.
INGEGNERE RESPONSABILE E PIU' PROGETTO ED INCARICATO:
STI PROGETTITALIA S.p.A.
ING. STEFANO LEON PIAZZOLI
Codice degli Ingegneri
Prov. di Roma n. 20809

REDAZIONE
Ing. Francesco Dentice

VERIFICAZIONE
Redatto: Cantore
Verificato: Di Salvo
Approvato: Possati