


PIANTA FONDAZIONI  
(SCALA 1 : 100)

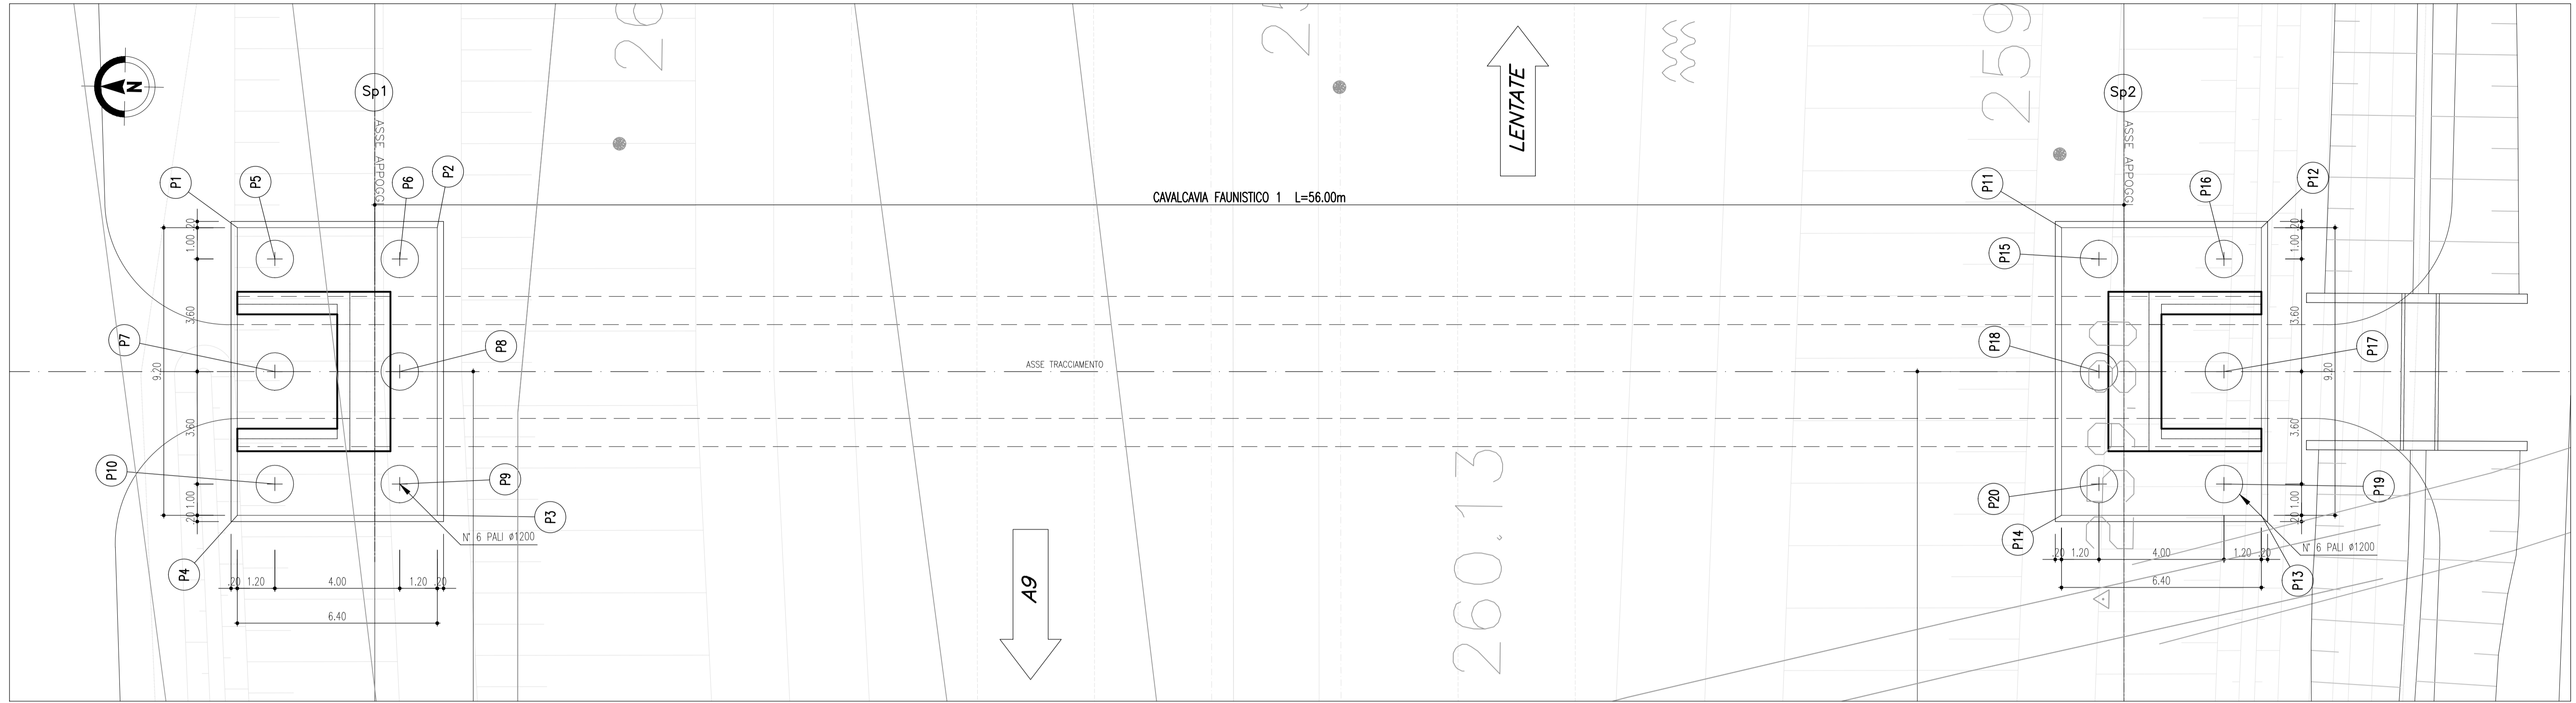

COORDINATE DI TRACCIAMENTO SP1 FONDAZIONE

PUNTI	NORD	EST
PUNTO n.1	245391.6790	138870.6765
PUNTO n.2	245385.2797	138870.7772
PUNTO n.3	245385.1350	138861.5783
PUNTO n.4	245391.5342	138861.4776

COORDINATE DI TRACCIAMENTO SP2 FONDAZIONE

PUNTI	NORD	EST
PUNTO n.11	245333.2862	138871.5953
PUNTO n.12	245326.8870	138871.6960
PUNTO n.13	245326.7422	138862.4972
PUNTO n.14	245333.1414	138862.3965

PALI	DIAMETRO (mm)	LUNGHEZZA (m)
SPALLA 1	1200	20.00
SPALLA 2	1200	20.00

COORDINATE DI TRACCIAMENTO SP1 PALI

PUNTI	NORD	EST
PUNTO n.5	245390.4633	138869.6955
PUNTO n.6	245386.4638	138869.7584
PUNTO n.7	245390.4067	138866.0960
PUNTO n.8	245386.4072	138866.1589
PUNTO n.9	245386.3505	138862.5593
PUNTO n.10	245390.3500	138862.4964

COORDINATE DI TRACCIAMENTO SP2 PALI

PUNTI	NORD	EST
PUNTO n.15	245332.0707	138870.6144
PUNTO n.16	245328.0711	138870.6773
PUNTO n.17	245328.0144	138867.0777
PUNTO n.18	245332.0140	138867.0148
PUNTO n.19	245327.9578	138863.4782
PUNTO n.20	245331.9574	138863.4152

**MATRICE DI REVISIONE**

REV	DATA	DESCRIZIONE MODIFICA

N.B.: LA TAVOLA SOSTITUISCE QUELLA RELATIVA AL CODICE [ ] DEL PROGETTO ESECUTIVO

---

**COLLEGAMENTO AUTOSTRADALE  
DALMINE - COMO - VARESE - VALICO DEL GAGGIOLO E OPERE AD ESSO CONNESSE**  
 CODICE C.U.P. F1180600270007  
**TRATTE B1, B2, C, D, TRVA13+14, GREENWAY**  
**AS BUILT**  
**TRATTA B1**  
 OPERE D'ARTE MINORI: CAVALCAVA  
 ATTRAVERSAMENTO FAUNISTICO 1 - ASSE PRINCIPALE  
 PIANTE FONDAZIONI

<b>IDENTIFICAZIONE ELABORATO</b> CODICE PROGETTO: F001078 WBS	<b>IMPRESA</b> <b>RAGGRUPPAMENTO TEMPORANEO IMPRESE:</b> Mandataria: STRABAG A.G. Mandante: GLF Grandi Lavori Fincost S.p.A. Mandante: Impresa costruzioni Giuseppe Maltauro S.p.A. Mandante cooptata: STRABAG S.p.A.
---	--

Scala: 1:100

<b>CONCEDENTE</b> CONCESSIONARI AUTOSTRADALI LOMBARDE	<b>CONCESSIONARIO</b> Direttore Tecnico: Ing. Enrico Avia Referente Tecnico: Arch. Giovanni Canale
--	--

<b>APPROVATO</b> Il Direttore dei Lavori: Ing. Francesco Bernardini, mandataria (ex Gap)	<b>ELABORAZIONE PROGETTUALE</b> <b>PROGETTISTA:</b> 3TI PROGETTI ITALIA S.p.A. <b>3TI ITALIA S.p.A.</b> DIRETTORE TECNICO Ing. Stefano Luca Passati Ordine degli Ingegneri Provincia di Roma n. 20809
---	---

Redatto: Di Iullo      Verificato: Fassio      Approvato: Passati