


ATTRAVERSAMENTO FAUNISTICO N° 1 L=56.00m

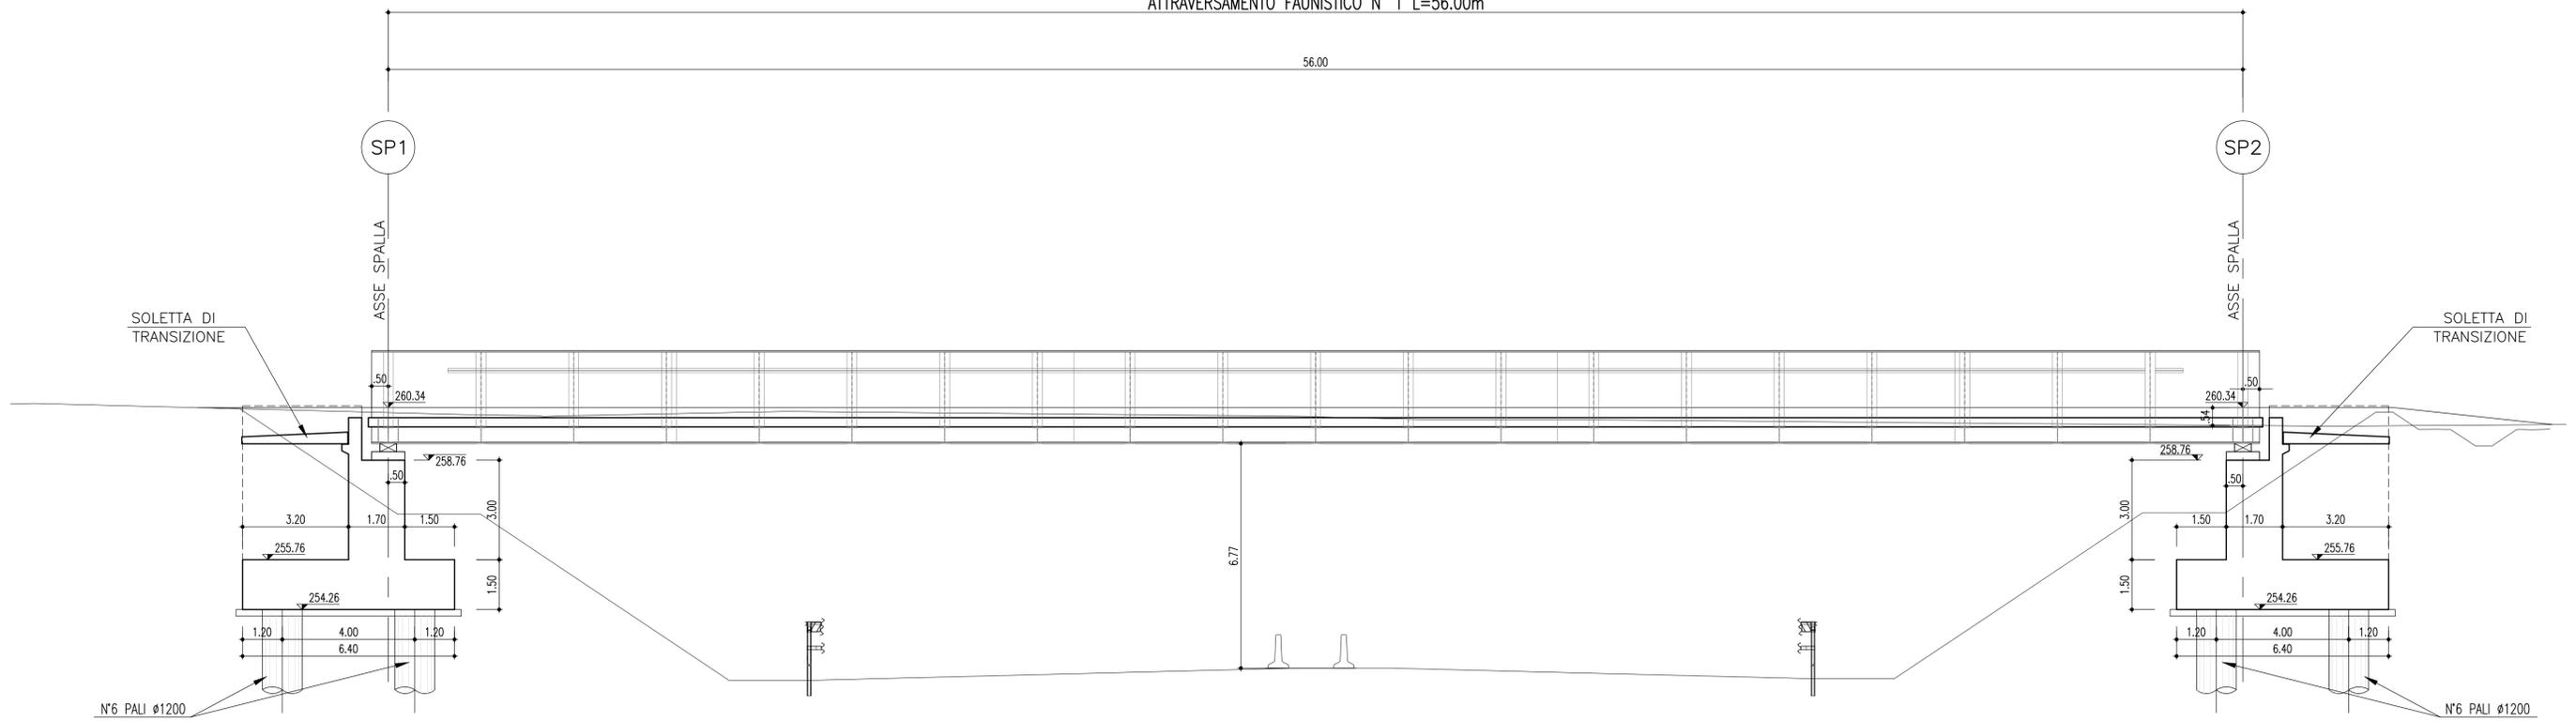

SEZIONE LONGITUDINALE
SCALA 1:100

MATRICE DI REVISIONE

REV	DATA	DESCRIZIONE MODIFICA

N.B.: LA TAVOLA SOSTITUISCE QUELLA RELATIVA AL CODICE [] DEL PROGETTO ESECUTIVO

**COLLEGAMENTO AUTOSTRADALE
DALMINE - COMO - VARESE - VALICO DEL GAGGIOLO E OPERE AD ESSO CONNESSE**
CODICE C.U.P. F11B06000270007

TRATTE B1, B2, C, D, TRVA13+14, GREENWAY
AS BUILT
TRATTA B1
OPERE D'ARTE MINORI: CAVALCAVIA
ATTRAVERSAMENTO FAUNISTICO 1 - ASSE PRINCIPALE
SEZIONE LONGITUDINALE

IDENTIFICAZIONE ELABORATO		IMPRESA																											
CODICE PROGETTO: F00107B		RAGGRUPPAMENTO TEMPORANEO IMPRESE:																											
<table border="1" style="width: 100%; text-align: center;"> <tr><th>FASE PROGETTUALE</th><th>LOTTO</th><th>ZONA</th><th>OPERA</th><th>TRATTO D'OPERA</th><th>AMBITO</th><th>TIPO ELABORATO</th><th>PROGRESSIVO</th><th>REVISIONE</th></tr> <tr><td>A</td><td>1</td><td>A02</td><td>ID008</td><td>A</td><td>ON</td><td>SZ</td><td>002</td><td>E</td></tr> </table>		FASE PROGETTUALE	LOTTO	ZONA	OPERA	TRATTO D'OPERA	AMBITO	TIPO ELABORATO	PROGRESSIVO	REVISIONE	A	1	A02	ID008	A	ON	SZ	002	E	<table border="1" style="width: 100%; text-align: center;"> <tr><th>Mandatario</th><th>Mandante</th><th>Mandante</th><th>Mandante cooptata</th></tr> <tr><td>STRABAG A.G.</td><td>GLF Grandi Lavori Fincosit S.p.A.</td><td>Impresa costruzioni Giuseppe Maltauro S.p.A.</td><td>STRABAG S.p.A.</td></tr> </table>		Mandatario	Mandante	Mandante	Mandante cooptata	STRABAG A.G.	GLF Grandi Lavori Fincosit S.p.A.	Impresa costruzioni Giuseppe Maltauro S.p.A.	STRABAG S.p.A.
FASE PROGETTUALE	LOTTO	ZONA	OPERA	TRATTO D'OPERA	AMBITO	TIPO ELABORATO	PROGRESSIVO	REVISIONE																					
A	1	A02	ID008	A	ON	SZ	002	E																					
Mandatario	Mandante	Mandante	Mandante cooptata																										
STRABAG A.G.	GLF Grandi Lavori Fincosit S.p.A.	Impresa costruzioni Giuseppe Maltauro S.p.A.	STRABAG S.p.A.																										
Scala: 1:100																													
DATA		PROGETTISTA - PROGETTO ESECUTIVO DI DETTAGLIO																											
Dicembre 2015		RAGGRUPPAMENTO TEMPORANEO PROGETTISTI:																											
<table border="1" style="width: 100%; text-align: center;"> <tr><th>DATA</th><th>DESCRIZIONE</th><th>REV</th></tr> <tr><td> </td><td>Emissione</td><td>E</td></tr> </table>		DATA	DESCRIZIONE	REV		Emissione	E	<table border="1" style="width: 100%; text-align: center;"> <tr><th>Mandatario</th><th>Mandante</th><th>Mandante</th><th>Mandante</th></tr> <tr><td>3TI PROGETTI ITALIA</td><td>GP</td><td> </td><td> </td></tr> </table>		Mandatario	Mandante	Mandante	Mandante	3TI PROGETTI ITALIA	GP														
DATA	DESCRIZIONE	REV																											
	Emissione	E																											
Mandatario	Mandante	Mandante	Mandante																										
3TI PROGETTI ITALIA	GP																												
CONCEDENTE		RESPONSABILE DI PROGETTO ED INCARICATO DELL'INTEGRAZIONE FRA LE VARIE PRESTAZIONI:																											
CONCESSIONARI AUTOSTRADALI LOMBARDE		Ing. Alberto Cecchini																											
CONCESSIONARIO		ELABORAZIONE PROGETTUALE																											
Autstrada Pedemontana Lombarda Direttore Tecnico: Ing. Enrico Anzi Referente Tecnico: Arch. Giovanni Carlotto		PROGETTISTA: 3TI PROGETTI ITALIA S.p.A.																											
APPROVATO																													
Autstrada Pedemontana Lombarda Il Direttore dei Lavori: Ing. Francesco Domenico		3TI ITALIA S.p.A. DIRETTORE TECNICO Ing. Stefano Luca Possati Ordine degli Ingegneri Provincia di Roma n. 20809																											
Redatto: Di Iulo		Verificato: Fasolo																											
		Approvato: Possati																											