



SEZIONE TRASVERSALE IMPALCATO

SCALA 1:25

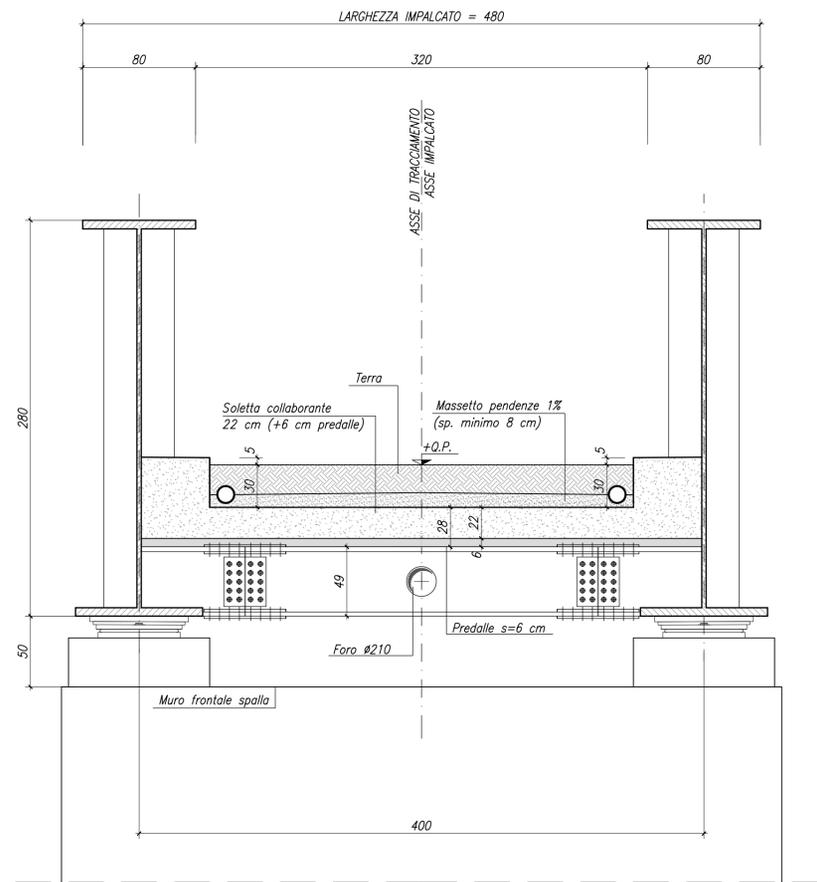

SEZIONE TRASVERSALE CON SMALTIMENTO ACQUE

SCALA 1:25

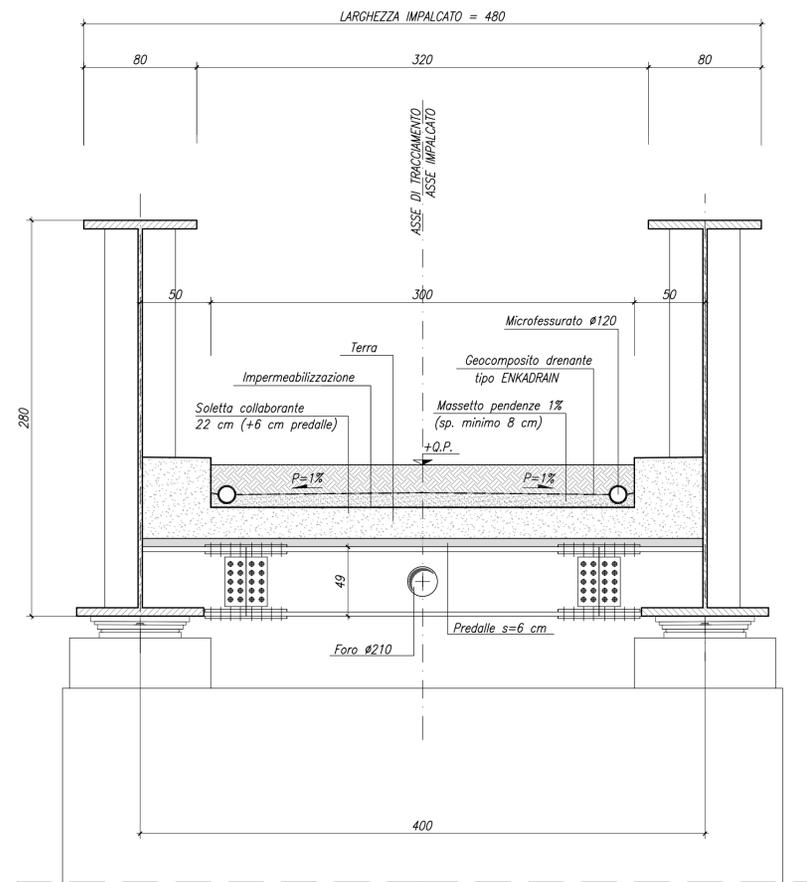

MATRICE DI REVISIONE

REV	DATA	DESCRIZIONE MODIFICA

N.B.: LA TAVOLA SOSTITUISCE QUELLA RELATIVA AL CODICE [] DEL PROGETTO ESECUTIVO

COLLEGAMENTO AUTOSTRADALE DALMINE - COMO - VARESE - VALICO DEL GAGGIOLO E OPERE AD ESSO CONNESSE
 CODICE C.U.P. F11B060027007
TRATTE B1, B2, C, D, TRVA13+14, GREENWAY
AS BUILT
 TRATTA B1
 OPERE D'ARTE MINORI: CAVALCAVIA
 ATTRAVERSAMENTO FAUNISTICO 1 - ASSE PRINCIPALE
 SEZIONI TRASVERSALI IMPALCATO

IDENTIFICAZIONE ELABORATO		IMPRESA																			
CODICE PROGETTO: F00107B		RAGGRUPPAMENTO TEMPORANEO IMPRESE:																			
WBS		Mandatario	Mandatario																		
STRABAG A.G.		GLF Grandi Lavori Fincosit S.p.A.	ICM S.p.A.																		
Mandatario cooptata		STRABAG S.p.A.																			
<table border="1"> <tr><th>FASE PROGETTUALE</th><th>LOTTO</th><th>ZONA</th><th>OPERA</th><th>TRATTO D'OPERA</th><th>AMBITO</th><th>TIPO ELABORATO</th><th>PROGRESSIVO</th><th>REVISIONE</th></tr> <tr><td>A</td><td>1</td><td>A02</td><td>ID006</td><td>A</td><td>ON</td><td>R2</td><td>003</td><td>E_02</td></tr> </table>		FASE PROGETTUALE	LOTTO	ZONA	OPERA	TRATTO D'OPERA	AMBITO	TIPO ELABORATO	PROGRESSIVO	REVISIONE	A	1	A02	ID006	A	ON	R2	003	E_02		
FASE PROGETTUALE	LOTTO	ZONA	OPERA	TRATTO D'OPERA	AMBITO	TIPO ELABORATO	PROGRESSIVO	REVISIONE													
A	1	A02	ID006	A	ON	R2	003	E_02													
Scala: 1:25		PROGETTISTA - PROGETTO ESECUTIVO DI DETTAGLIO RAGGRUPPAMENTO TEMPORANEO PROGETTISTI: Mandatario: 3TI PROGETTI ITALIA Mandatario: GP Mandatario: ALBERTINI Arch. Salvatore Vermiglio																			
<table border="1"> <tr><th>DATA</th><th>DESCRIZIONE</th><th>REV</th></tr> <tr><td>Dicembre 2015</td><td>Emissione</td><td>E</td></tr> <tr><td>Geniale 2016</td><td>Revisione</td><td>E 01</td></tr> <tr><td>Febbraio 2016</td><td>Revisione</td><td>E 02</td></tr> </table>		DATA	DESCRIZIONE	REV	Dicembre 2015	Emissione	E	Geniale 2016	Revisione	E 01	Febbraio 2016	Revisione	E 02	CONCEDENTE CONCESSIONI AUTOSTRADALI LOMBARDE							
DATA	DESCRIZIONE	REV																			
Dicembre 2015	Emissione	E																			
Geniale 2016	Revisione	E 01																			
Febbraio 2016	Revisione	E 02																			
CONCESSIONARIO Direttore Tecnico: Ing. Giuseppe Samba Referente Tecnico: Arch. Giovanni Carlotto		ELABORAZIONE PROGETTUALE PROGETTISTA: 3TI PROGETTI ITALIA S.p.A. 3TI ITALIA S.p.A. DIRETTORE TECNICO Ing. Stefano Luca Piacenti Ordine degli Ingegneri Provincia di Roma n. 20809																			
APPROVATO Il Direttore dei Lavori: Ing. Francesco Domenico		Redatto: Di Sarzo Verificato: Di Iulo Approvato: Possati																			