



N° 2, Marcati 1006

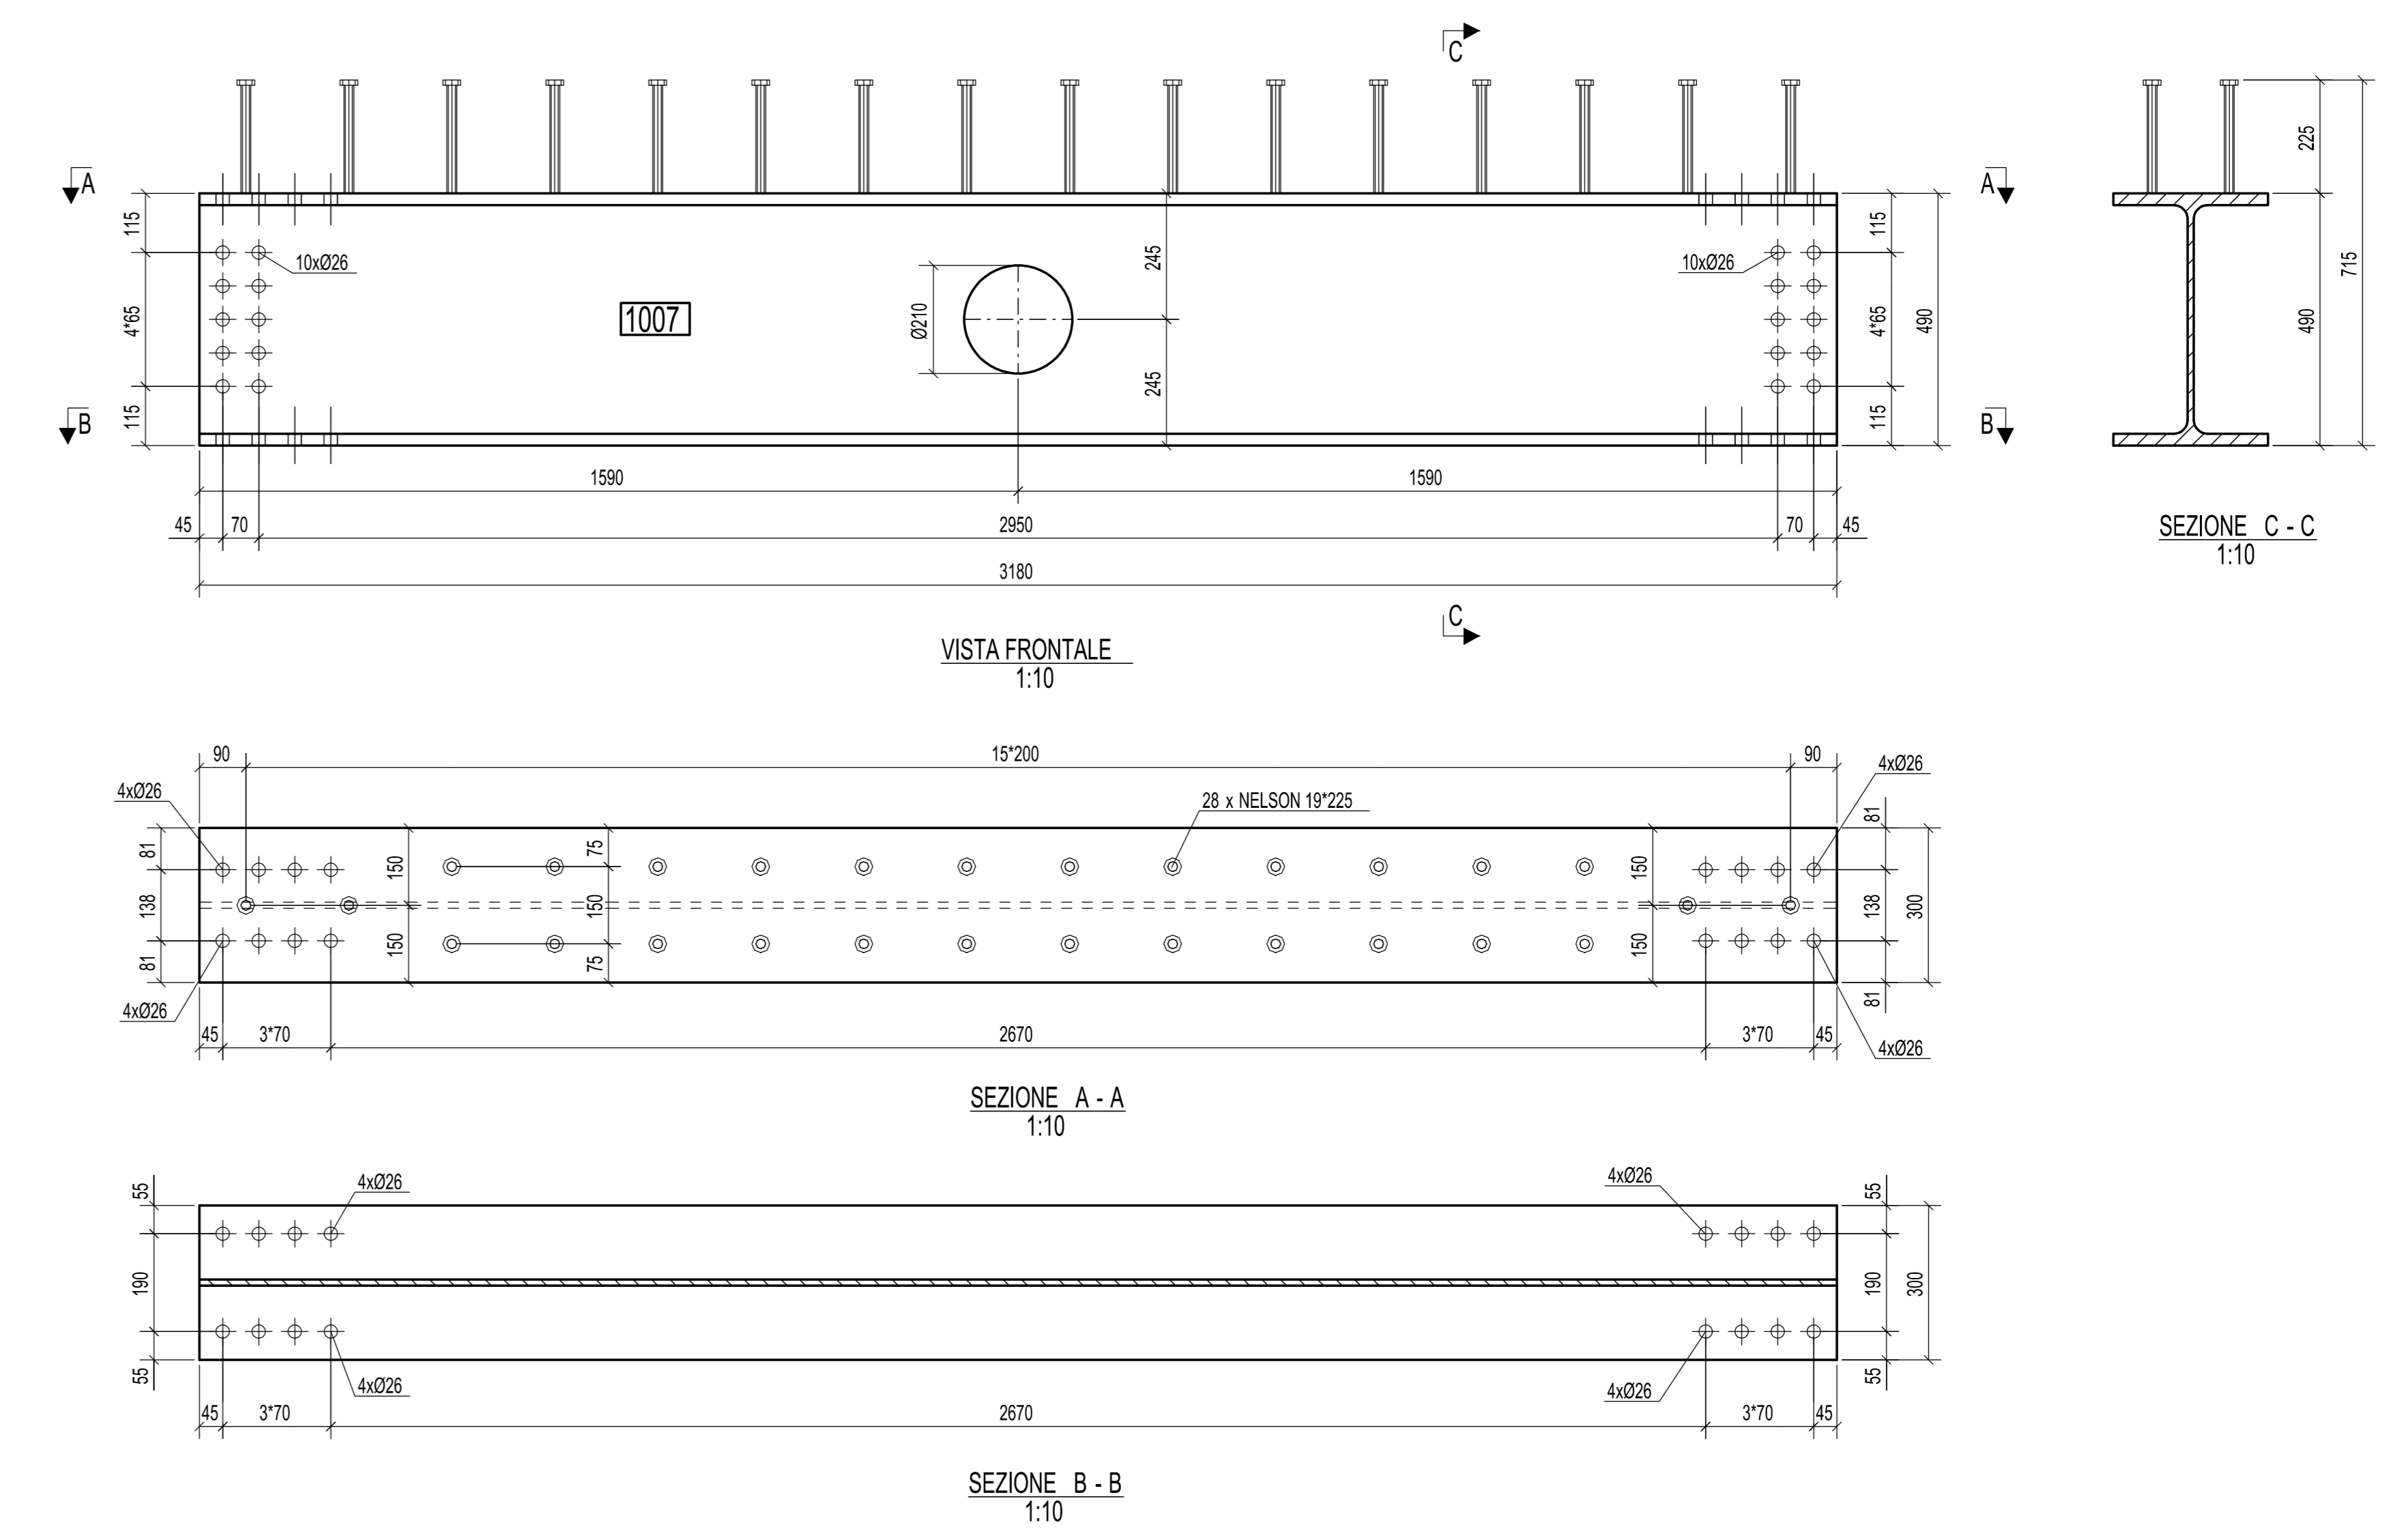

N° 19, Marcati 1007

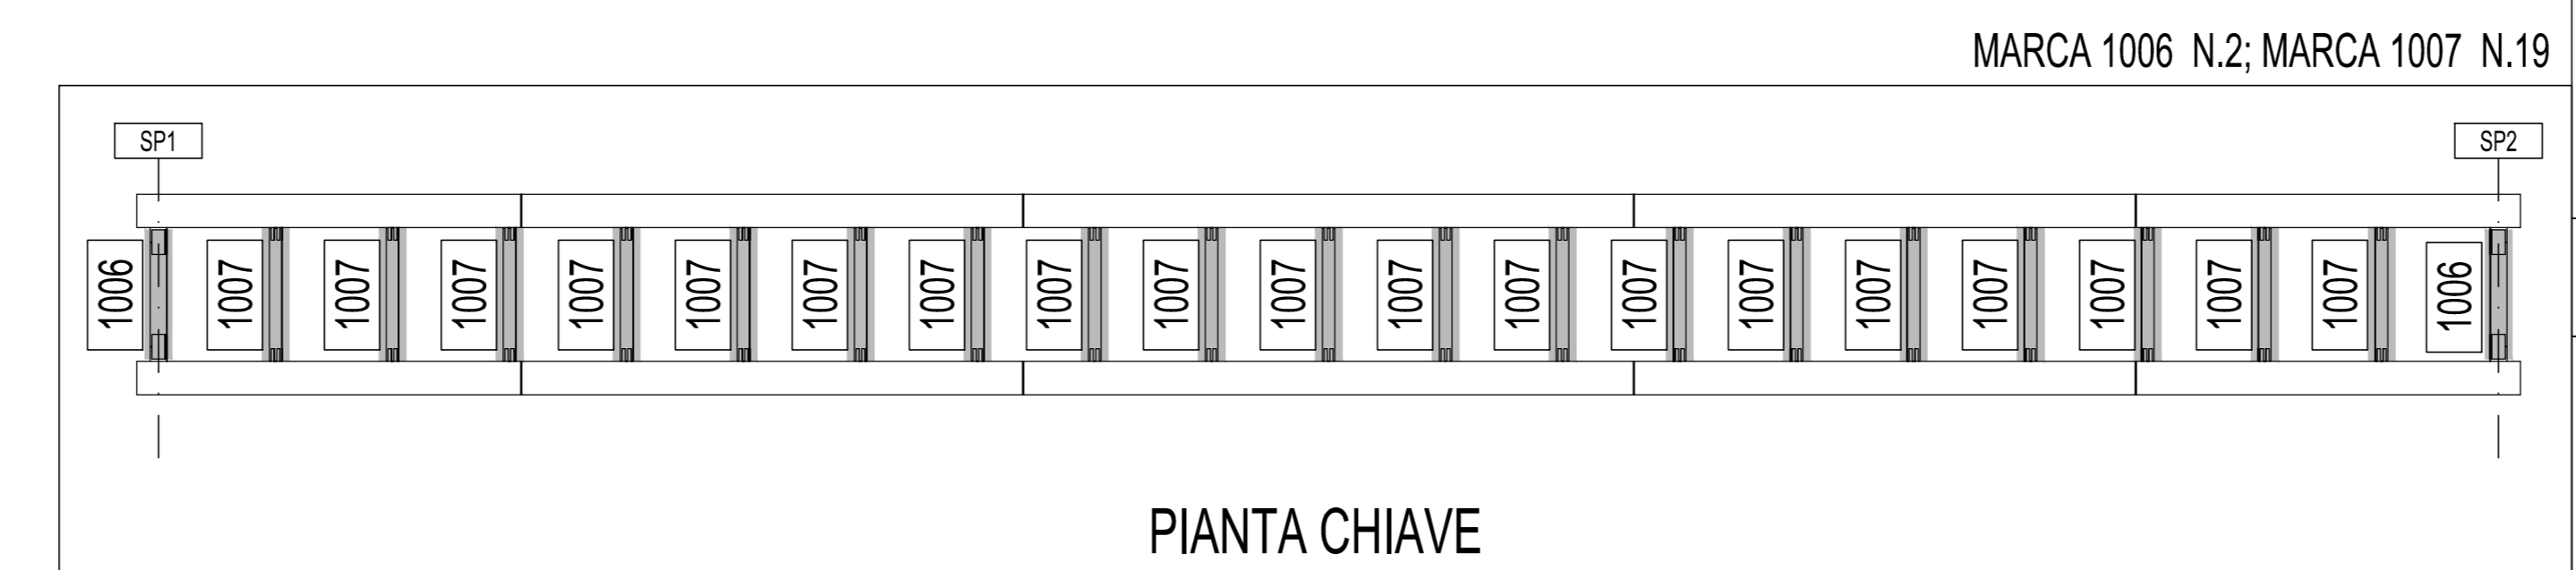

0	27.06.2014	PRIMA EMISSIONE	M.T.A.	Ing. Pico
Rev.	Data	Descrizione	Disegnato da	Controllato da
		N° di commessa	Tipi di doc.	N° di documento
2014011DCD12060				
 Via Lingonica, 39 - 35170 Pordenone - Italy Tel. +39 0434 51051 - Fax +39 0434 501402 www.cimolai.com - E-mail info@cimolai.com				
Cliente:	STRABAG S.p.A.			Scale:
Oggetto:	PEDEMONTANA LOMBARDA - TRATTA B1 ATTRAVERSAMENTO FAUNISTICO 2 TS121 MARCHE 1006, 1007			1:10

REV	DATA	DESCRIZIONE MODIFICA

N.B.: LA TAVOLA SOSTITUISCE QUELLA RELATIVA AL CODICE [ ] DEL PROGETTO ESECUTIVO

COLLEGAMENTO AUTOSTRADALE  
DALMINE - COMO - VARESE - VALICO DEL GAGGIOLO E OPERE AD ESSO CONNESSE

CODICE CUP F14B04000110001  
TRATTE B1, B2, C, D, TRAV13+14, GREENWAY  
**AS BUILT**

TRATTA B1  
OPERE D'ARTE MINORI  
CAVALCAVIA  
ATTRAVERSAMENTO FAUNISTICO 2 - ASSE PRINCIPALE  
TS 121 - TRAVE MARCA 1006 - 1007

IDENTIFICAZIONE ELABORATO	IMPRESA	IMPRESA	IMPRESA
CODICE PROGETTO: F14B04000110001 WBS: 1006	RAGGRUPPAMENTO TEMPORANEO IMPRESE: STRABAG A.G.	IMPRESA: GLF Grandi Lavori Fincaol S.p.A.	IMPRESA: Giuseppe Malturo S.p.A.

Scale: \_\_\_\_\_

DATA	DESCRIZIONE	REV	PROGETTISTA - PROGETTO ESECUTIVO DI DETTAGLIO

CONCEDENTE: \_\_\_\_\_

RESPONSABILE DI PROGETTO ED INCARICATO DELL'INTERFERENZA PER LE VARIE PRESTAZIONI: **Ing. Alberto Cecchini**

CONCSSIONARIO: \_\_\_\_\_

ELABORAZIONE PROGETTUALE: **3TI ITALIA S.p.A.**

APPROVATO: \_\_\_\_\_

CONSULENTE SPECIALISTICO: **CIMOLAI**

Redatto: Di Sarco      Verificato: Di Lulo      Approvato: Passali