



SEZIONE A-A
SCALA 1:50

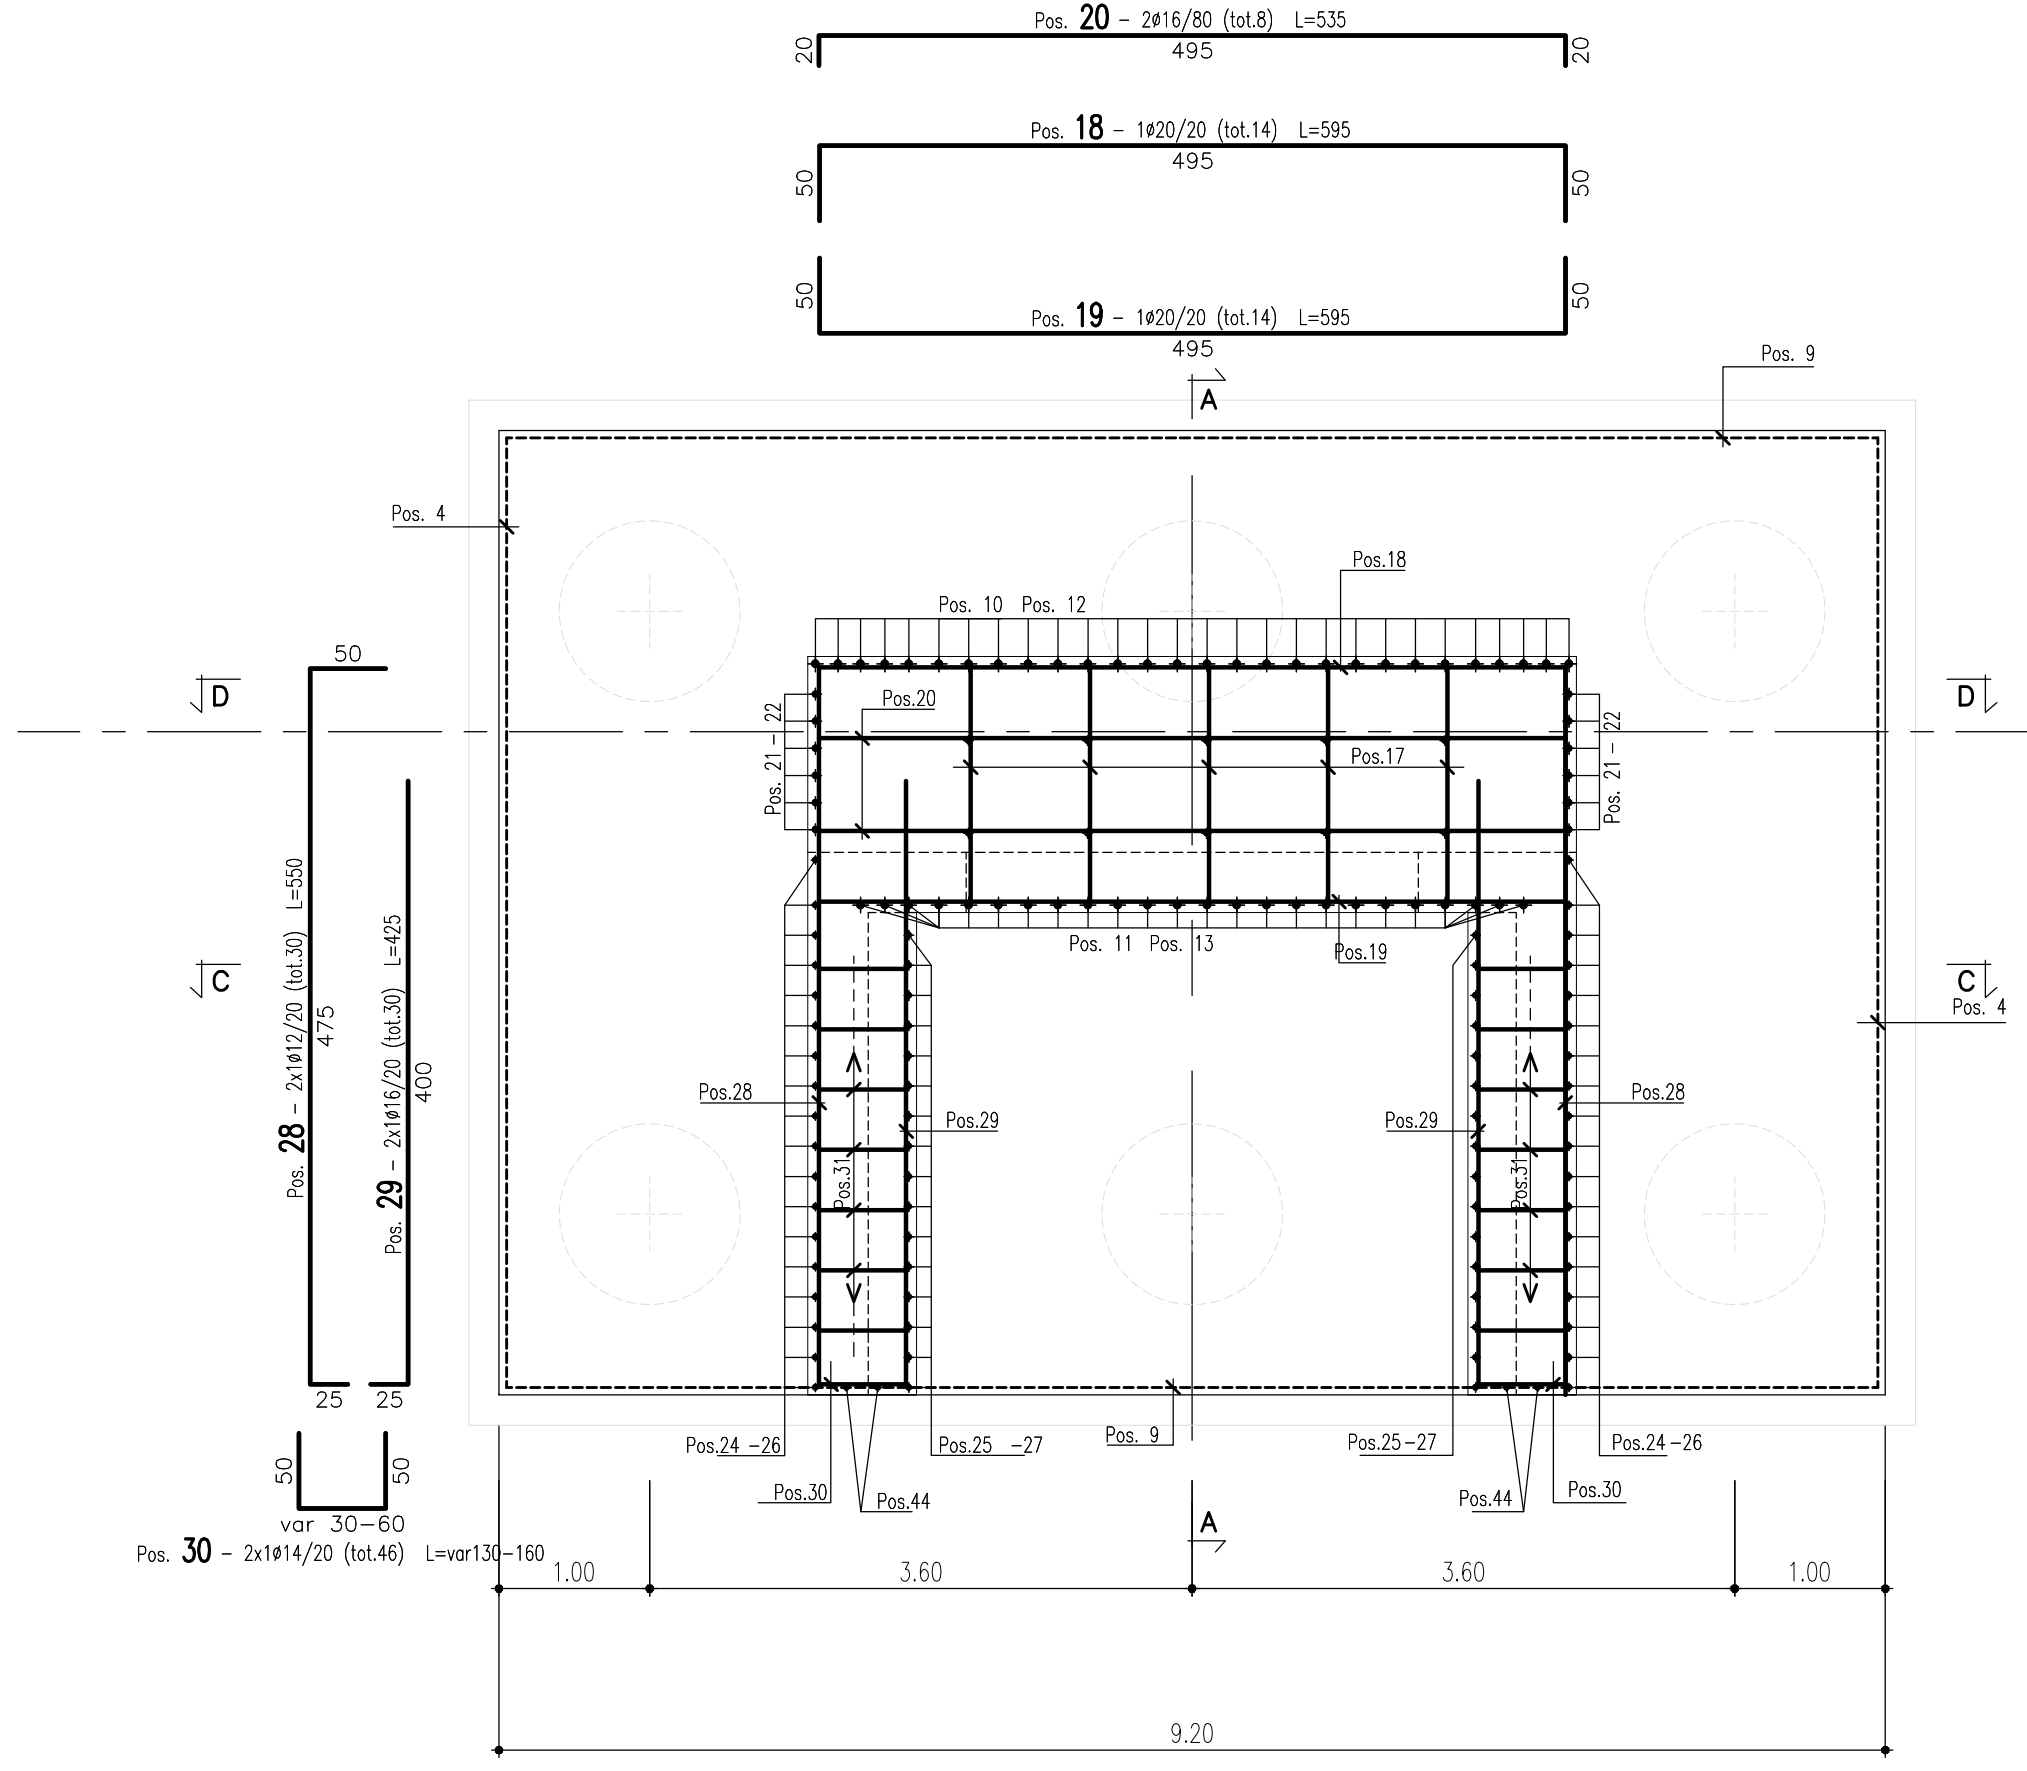

SEZIONE B-B
SCALA 1:50

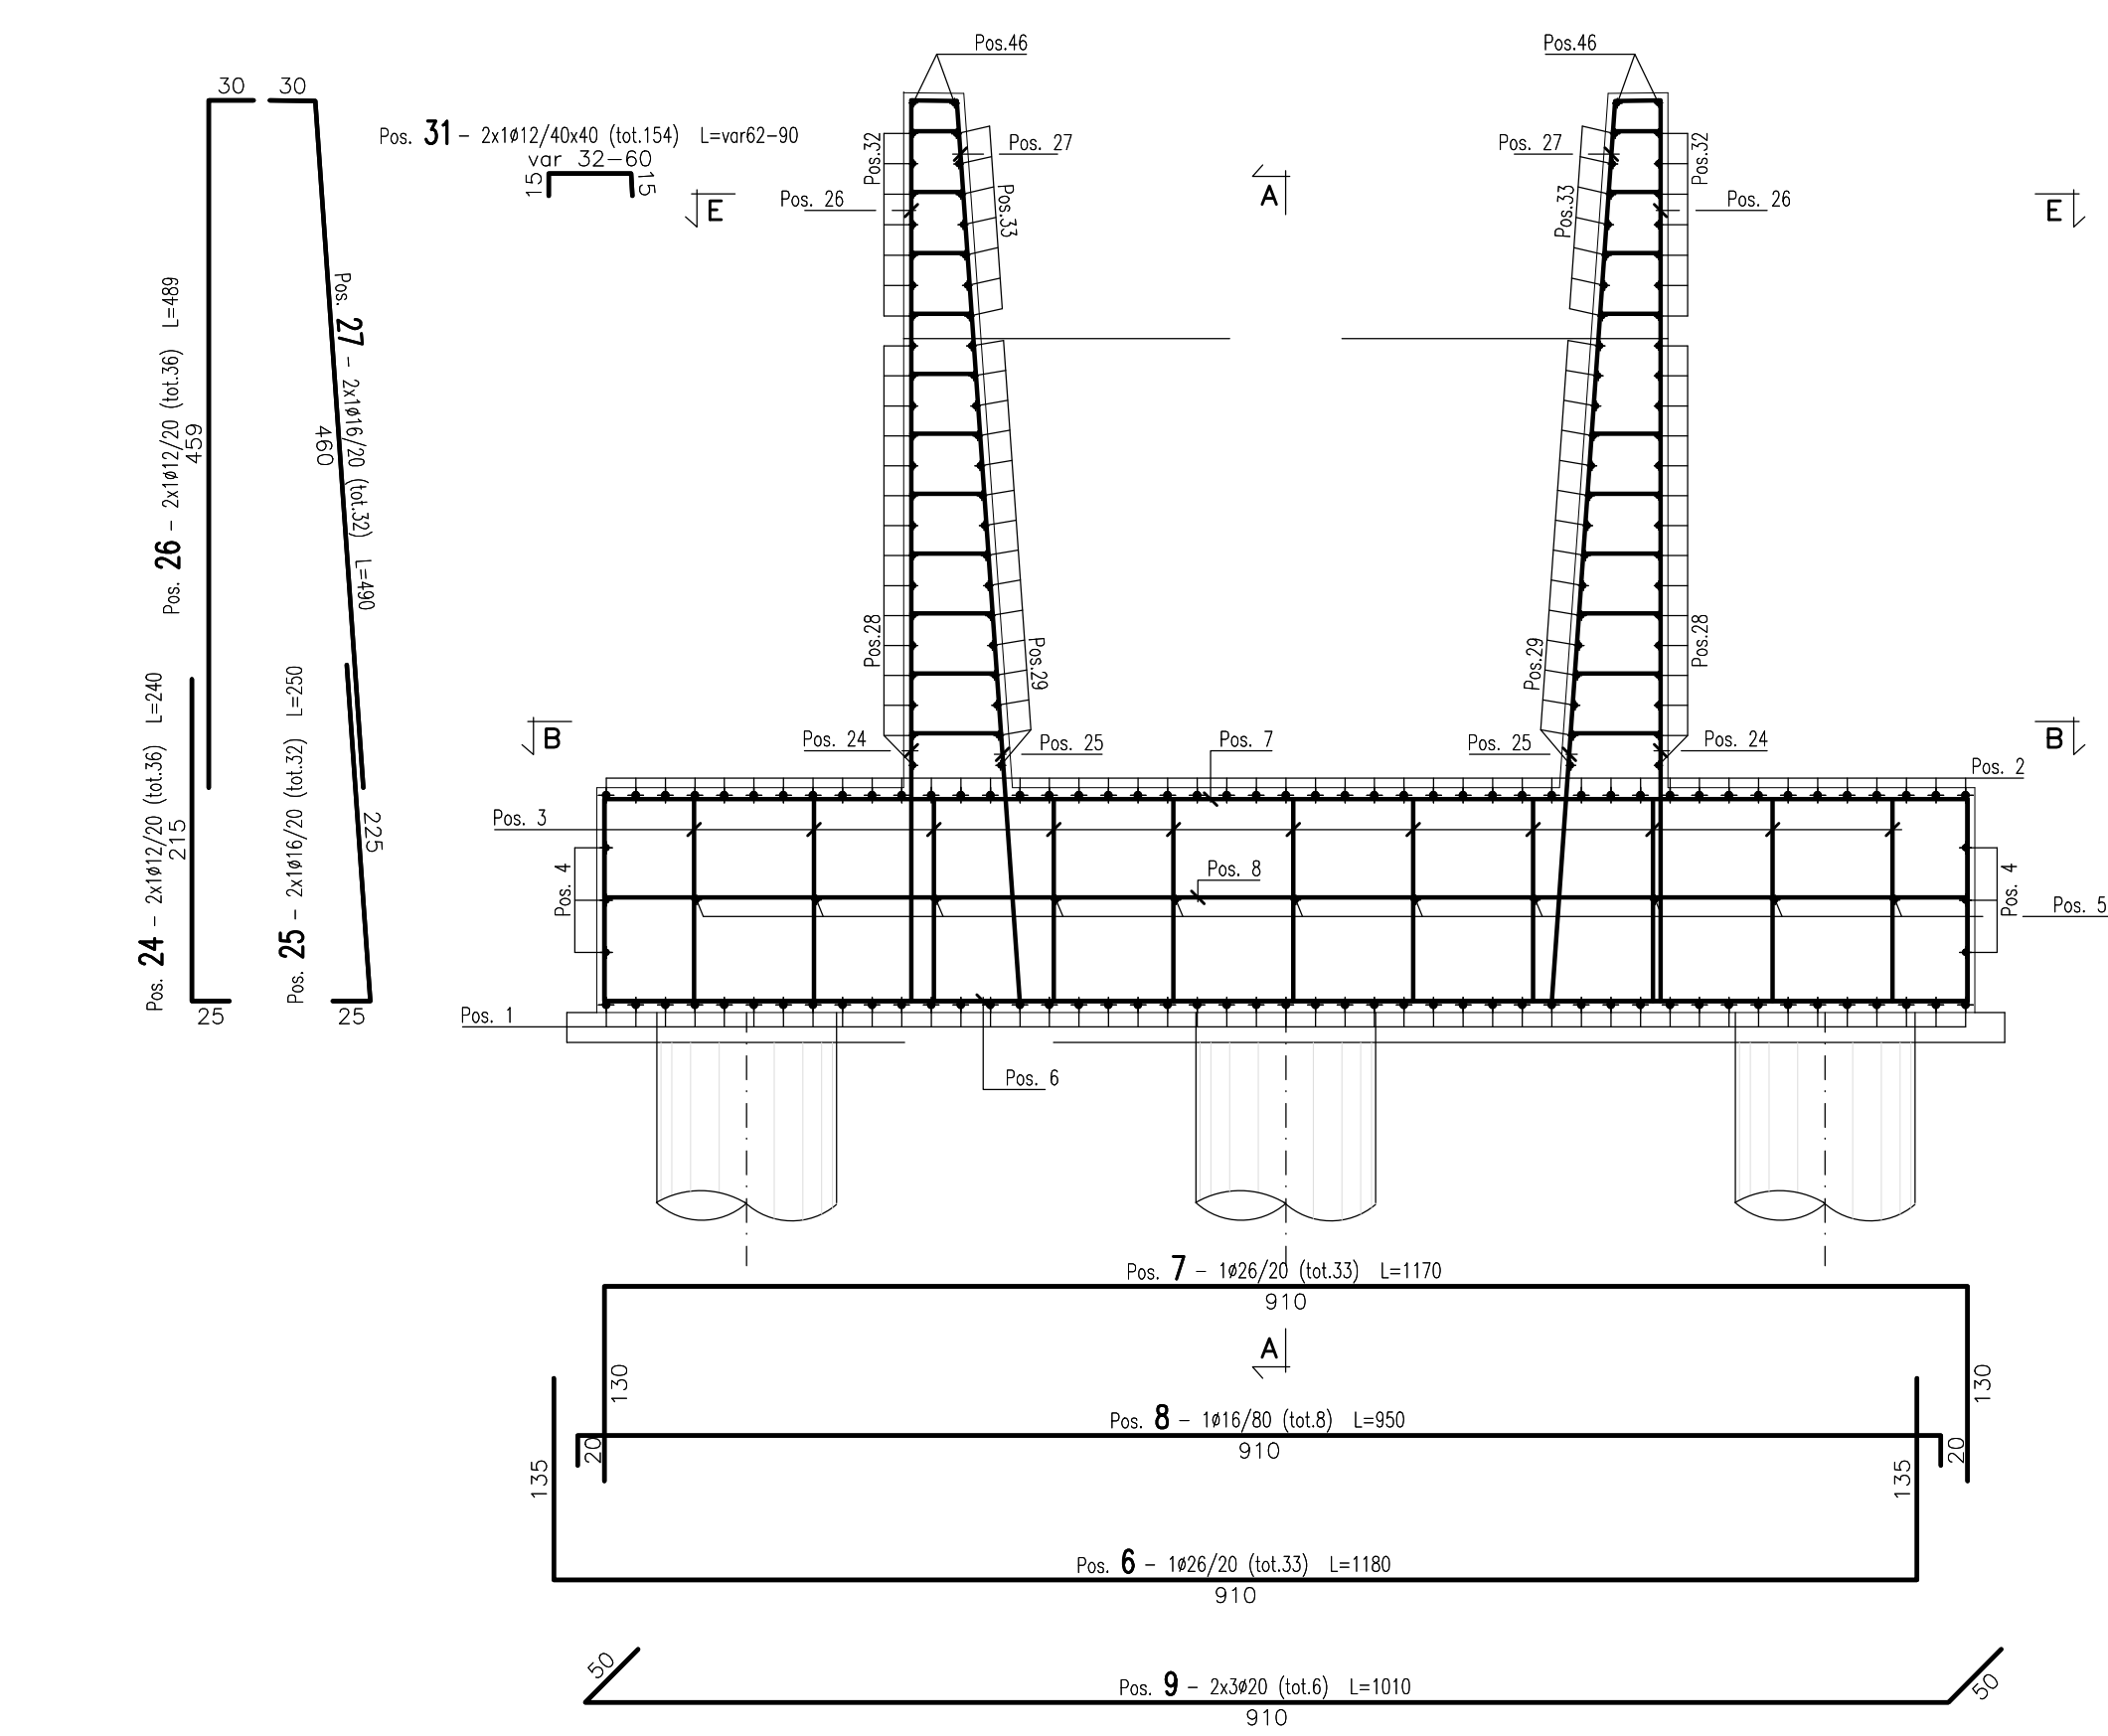

SEZIONE C-C
SCALA 1:50

Barre

Sagoma	Pos.	∅ (mm)	nb	A (cm)	B (cm)	C (cm)	L (m)	Ltot (m)	Note
[Diagram]	1	26	47	140	630		9.10	427.70	
	6	26	33	135	910		11.80	389.27	
[Diagram]	2	26	47	130	630		8.90	418.30	
	5	16	11	20	630		6.70	73.70	
[Diagram]	7	26	33	130	910		11.70	386.10	
	8	16	8	20	910		9.50	76.00	
[Diagram]	3	20	44	25	130	80	3.90	171.78	
	4	20	6	50	630		7.30	43.80	
[Diagram]	9	20	6	50	910		10.10	60.60	
	10	26	28	25	275		3.00	84.00	
[Diagram]	14	16	10	25	225		2.50	25.00	
	21	20	12	245	25		2.70	32.40	
[Diagram]	11	26	24	25	275		3.00	72.00	
	24	12	36	25	215		2.40	86.40	
[Diagram]	44	20	4	25	245		2.70	10.80	
	25	16	32	25	225		2.50	80.00	

Massa barre

∅ (mm)	M/L (kg/m)	Ltot (m)	Mtot (kg)
12	0.888	86.40	76.7
16	1.578	254.70	402.0
20	2.466	319.38	787.6
26	4.168	1777.37	7407.7
Tot.			8674.0

Massa totale acciaio : 8674.0 kg

DISTINTA FERRI FONDAZIONE

MATRICE DI REVISIONE

REV	DATA	DESCRIZIONE MODIFICA

N.B.: LA TAVOLA SOSTITUISCE QUELLA RELATIVA AL CODICE [] DEL PROGETTO ESECUTIVO

COLLEGAMENTO AUTOSTRADALE
DALMINE - COMO - VARESE - VALICO DEL GAGGIOLO E OPERE AD ESSO CONNESSE
CODICE C.U.P. F11806000270007
TRATTE B1, B2, C, D, TRVA13+14, GREENWAY
AS BUILT
TRATTA B1
OPERE D'ARTE MINORI: CAVALCAVIA
ATTRAVERSAMENTO FAUNISTICO 2 - ASSE PRINCIPALE
ARMATURA SPALLA 2 - TAV. 1 DI 2

IDENTIFICAZIONE ELABORATO
CODICE PROGETTO: F00107B
WBS

IMPRESA
RAGGRUPPAMENTO TEMPORANEO IMPRESE:
Mandatario: STRABAG A.G.
Mandante: GLF Grandi Lavori Fincosit S.p.A.
Mandante cooptata: Impresa costruzioni Giuseppe Mallauro S.p.A.
Mandante cooptata: STRABAG S.p.A.

CONCEDENTE
CONCESSIONARI
APPROVATO

PROGETTISTA - PROGETTO ESECUTIVO DI DETTAGLIO
RAGGRUPPAMENTO TEMPORANEO PROGETTISTI:
Mandatario: 3TI PROGETTI ITALIA S.p.A.
Mandante: GP Progettazione e Direzione Tecnica S.p.A.
Mandante cooptata: ALBERTI VERMIGLIO

RESPONSABILE DI PROGETTO ED INCARICATO DELL'INTEGRAZIONE FRA LE VARIE PRESTAZIONI:
Ing. Alberto Cecchini

ELABORAZIONE PROGETTUALE
PROGETTISTA:
3TI PROGETTI ITALIA S.p.A.
DIRETTORE TECNICO: 3TI ITALIA S.p.A.
ING. ENRICO ANZI
REFERENTE TECNICO: Arch. Giovanni Cambi
ORDINE DEGLI INGEGNERI Provincia di Roma n. 20809

Redatto: Pierucci
Verificato: Di Iulo
Approvato: Possati