

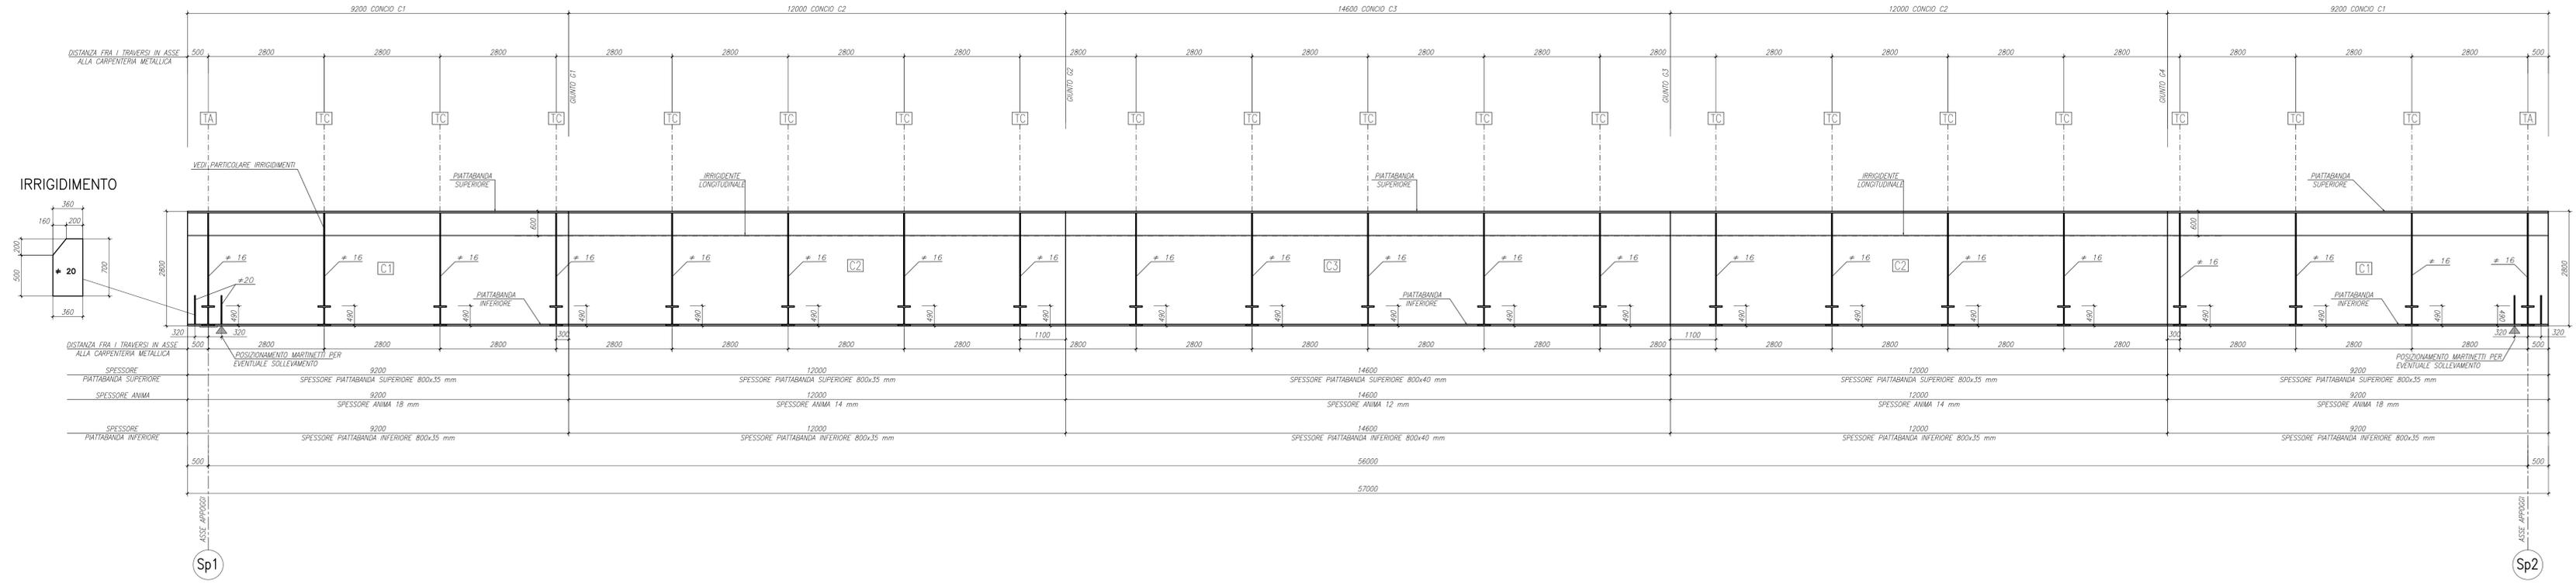



CARPENTERIA IMPALCATO
SEZIONE LONGITUDINALE TRAVE
SCALA 1:50

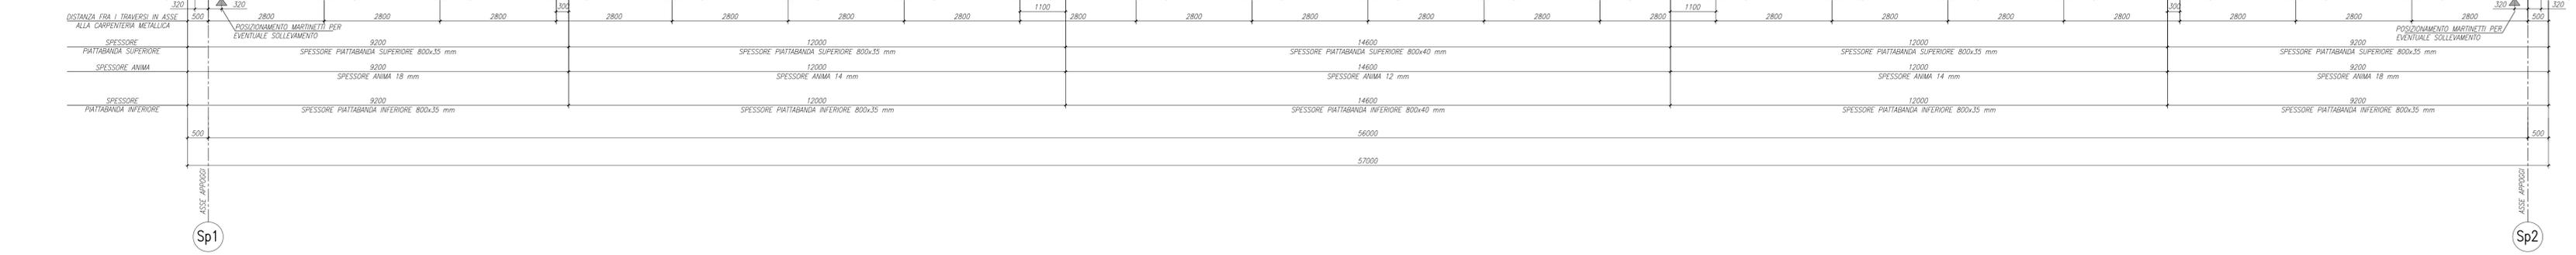

IRRIGIDIMENTO

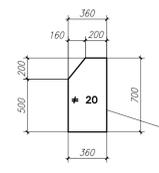

Saldature a piena penetrazione di 1 ^a classe	GIUNTO G1				GIUNTO G2				GIUNTO G3				GIUNTO G4			
	Anima															
Piattabanda superiore																
Piattabanda inferiore																

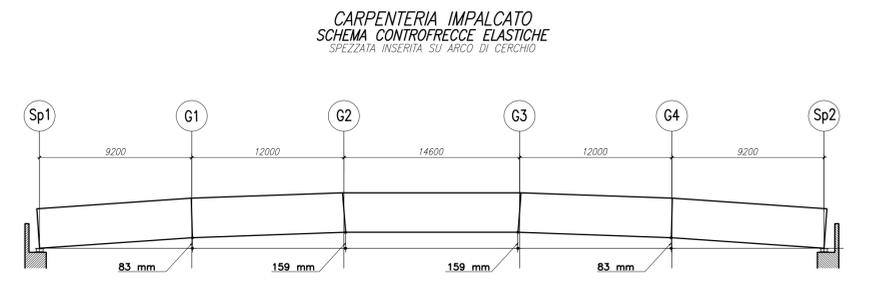

CARPENTERIA IMPALCATO
SCHEMA CONTROFRECCIE ELASTICHE
SPEZZATA INERITA SU ARCO DI CERCHIO

N.B.: PER LA TABELLA MATERIALI SI RIFANDA ALL'ELABORATO SPECIFICO

MATRICE DI REVISIONE

REV	DATA	DESCRIZIONE MODIFICA

N.B.: LA TAVOLA SOSTITUISCE QUELLA RELATIVA AL CODICE [E] DEL PROGETTO ESECUTIVO

COLLEGAMENTO AUTOSTRADALE
DALMINE - COMO - VARESE - VALIGIO DEL GAGGIOLIO E OPERE AD ESSO CONNESSE
TRATTE B1, B2, C, D. TRV13+14, GREENWAY
AS BUILT
TRATTA B1
OPERE D'ARTE MINORI: CAVALCAVIA
ATTRAVERSAMENTO FAUNISTICO 2 - ASSE PRINCIPALE
CARPENTERIA METALLICA - TAV. 1 DI 3

IDENTIFICAZIONE ELABORATO: CODICE PROGETTO: F01078
IMPRESA: RAGGRUPPAMENTO TEMPORANEO IMPRESE: STRABAG A.G., GLF Grandi Lavori Fincostr S.p.A., Impresa costruzioni Giuseppe Malturo S.p.A., STRABAG S.p.A.

CONCEDENTE: CONCESSIONE AUTOSTRADALI LOMBARDI
RESPONSABILE DI PROGETTO ED INCARICATO DELL'INTEGRAZIONE FRA LE VARIE PRESTAZIONI: Ing. Alberto Cecchini


PROGETTISTA: 3TI ITALIA S.p.A., INGEGNERIA TECNICA, Ing. Stefano Luca Passani, Ordine degli Ingegneri Provincia di Roma n. 20809

APPROVATO: Direttore dei Lavori, Ing. Francesco Donato

ELABORAZIONE PROGETTUALE: 3TI PROGETTI ITALIA S.p.A.

REDAZIONE: Redatto: D. Sarzo, Verificato: D. Iulio, Approvato: Passani