


PIANTA FONDAZIONI  
(SCALA 1 : 100)

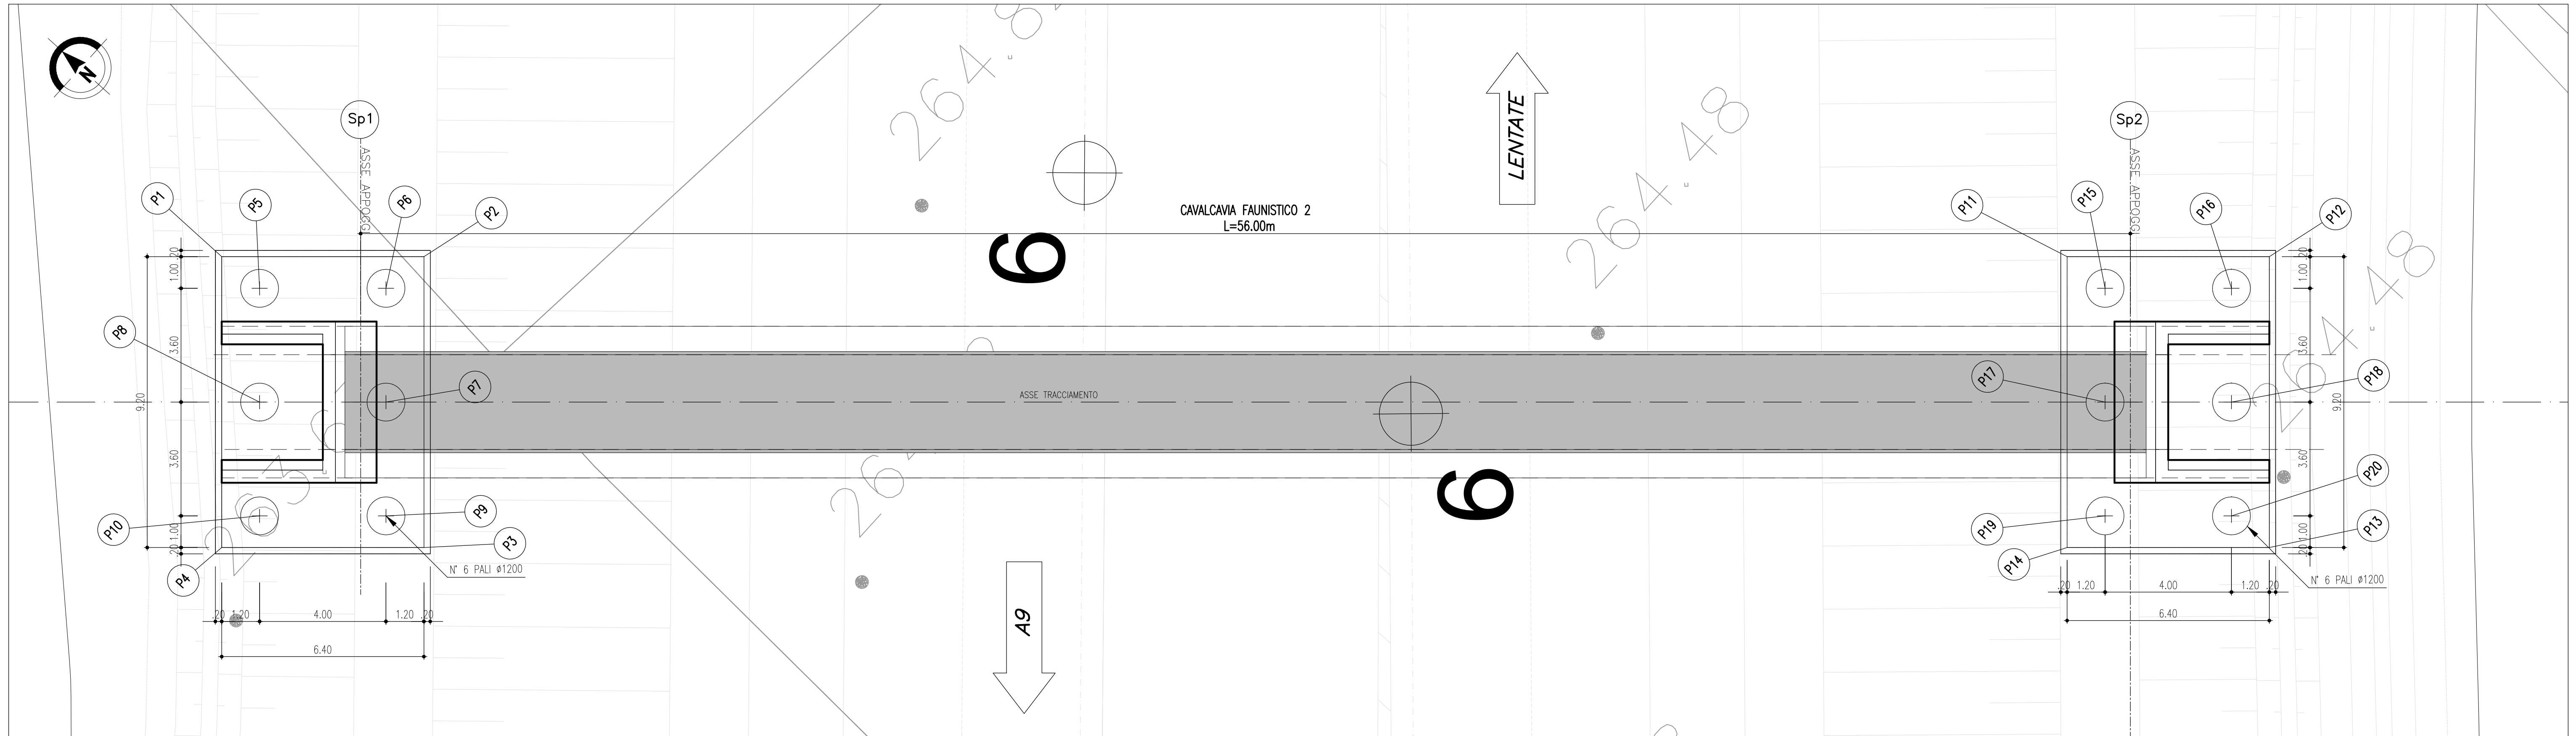

COORDINATE DI TRACCIAMENTO SP1 FONDAZIONE

PUNTI	NORD	EST
PUNTO n.1	245828.9613	140173.1584
PUNTO n.2	245824.2208	140177.4580
PUNTO n.3	245818.0400	140170.6435
PUNTO n.4	245822.7805	140166.3438

COORDINATE DI TRACCIAMENTO SP2 FONDAZIONE

PUNTI	NORD	EST
PUNTO n.11	245785.7038	140212.3929
PUNTO n.12	245780.9633	140216.6926
PUNTO n.13	245774.7825	140209.8781
PUNTO n.14	245779.5230	140205.5784

PALI	DIAMETRO (mm)	LUNGHEZZA (m)
SPALLA 1	1200	20.00
SPALLA 2	1200	20.00

COORDINATE DI TRACCIAMENTO SP1 PALI

PUNTI	NORD	EST
PUNTO n.5	245827.4006	140173.2239
PUNTO n.6	245824.4377	140175.9112
PUNTO n.7	245822.0192	140173.2446
PUNTO n.8	245824.9820	140170.5573
PUNTO n.9	245819.6006	140170.5781
PUNTO n.10	245822.5634	140167.8908

COORDINATE DI TRACCIAMENTO SP2 PALI

PUNTI	NORD	EST
PUNTO n.15	245784.1432	140212.4584
PUNTO n.16	245781.1804	140215.1457
PUNTO n.17	245781.7246	140209.7918
PUNTO n.18	245778.7617	140212.4792
PUNTO n.19	245779.3060	140207.1253
PUNTO n.20	245776.3432	140209.8126

**MATRICE DI REVISIONE**

REV	DATA	DESCRIZIONE MODIFICA

N.B.: LA TAVOLA SOSTITUISCE QUELLA RELATIVA AL CODICE [ ] DEL PROGETTO ESECUTIVO

---

**COLLEGAMENTO AUTOSTRADALE DALMINE - COMO - VARESE - VALICO DEL GAGGIOLO E OPERE AD ESSO CONNESSE**  
 CODICE C.U.P. F11806000270007  
**TRATTE B1, B2, C, D, TRVA13+14, GREENWAY**  
**AS BUILT**  
**TRATTA B1**  
 OPERE D'ARTE MINORI: CAVALCAVIA  
 ATTRAVERSAMENTO FAUNISTICO 2 - ASSE PRINCIPALE  
**PIANTA FONDAZIONI**

FASE PROGETTUALE	LOTTO	ZONA	OPERA	TRATTO D'OPERA	AMBITO	IPSO ELABORATO	PROGRESSIVO	REVISIONE
A	1	A03	ID007	A	ON	PI	001	01

Scala: 1:100

DATA	DESCRIZIONE	REV
Dicembre 2015	Emissione	E

**RAGGRUPPAMENTO TEMPORANEO IMPRESE:**

Mandatario	Mandatario	Mandatario	Mandatario cooptata
STRABAG A.G.	GLF Grandi Lavori Fincosit S.p.A.	Impresa costruzioni Giuseppe Malturo S.p.A.	STRABAG S.p.A.

**RAGGRUPPAMENTO TEMPORANEO PROGETTISTI:**

Mandatario	Mandatario	Mandatario	Arch.
3TI PROGETTI ITALIA INGEGNERIA ASSOCIATA S.p.A.	GP Progettisti - Ingegneria Associata	3TI Progettisti Italia	Salvatore Vermiglio

**CONCEDENTE:** CONCESSIONI AUTOSTRADALI LOMBARDE

**CONCESSIONARIO:** Autostrade Pedemontane Lombardia  
Direttore Tecnico: Ing. Enrico Aresi  
Referente Tecnico: Arch. Giovanni Cambi

**APPROVATO:** Il Direttore dei Lavori: Ing. Francesco Devo  
No Gap Controlli STI

**RESPONSABILE DI PROGETTO ED INCARICATO DELL'INTEGRAZIONE FRA LE VARIE PRESTAZIONI:** Ing. Alberto Cecchini

**ELABORAZIONE PROGETTUALE:**  
PROGETTISTA: 3TI PROGETTI ITALIA S.p.A.  
3TI ITALIA S.p.A. DIRETTORE TECNICO: Ing. Stefano Luca Pozzati  
Ordine degli Ingegneri Provincia di Roma n. 20809

Redatto: Di Iullo  
Verificato: Fasolo  
Approvato: Possati