



PROFILO LONGITUDINALE  
SCALA 1:100

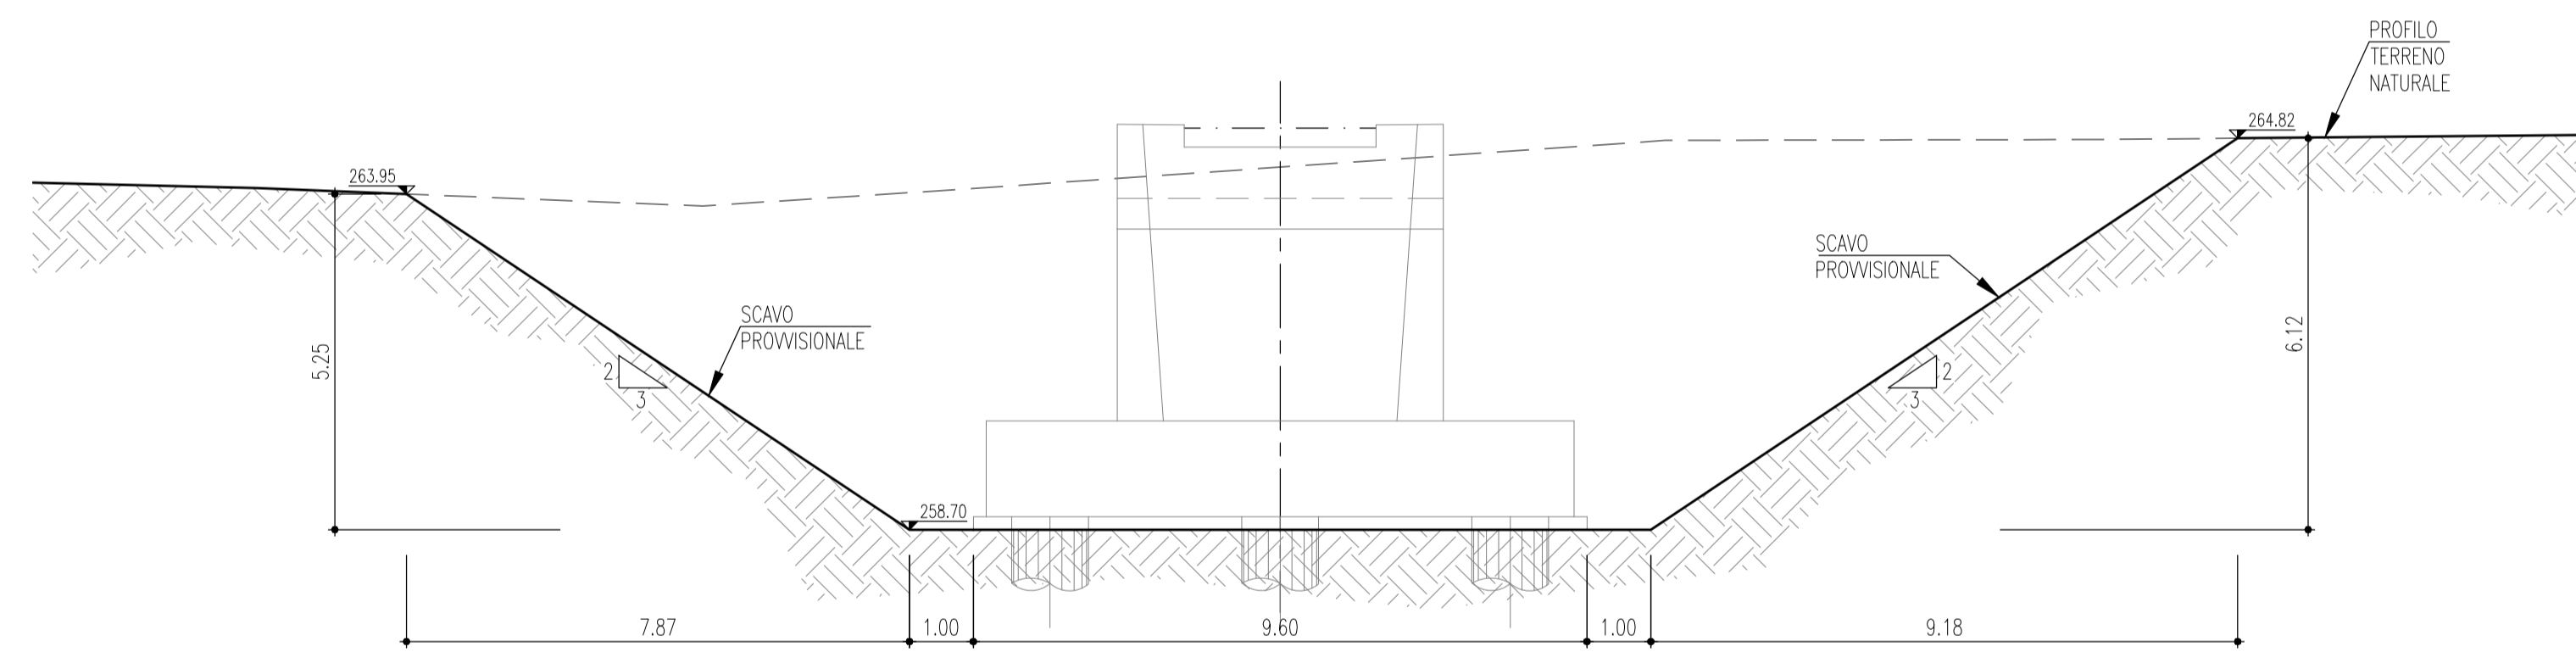

SEZIONE TRASVERSALE DI SCAVO  
IN ASSE APPOGGI SPALLA 1  
SCALA 1:100

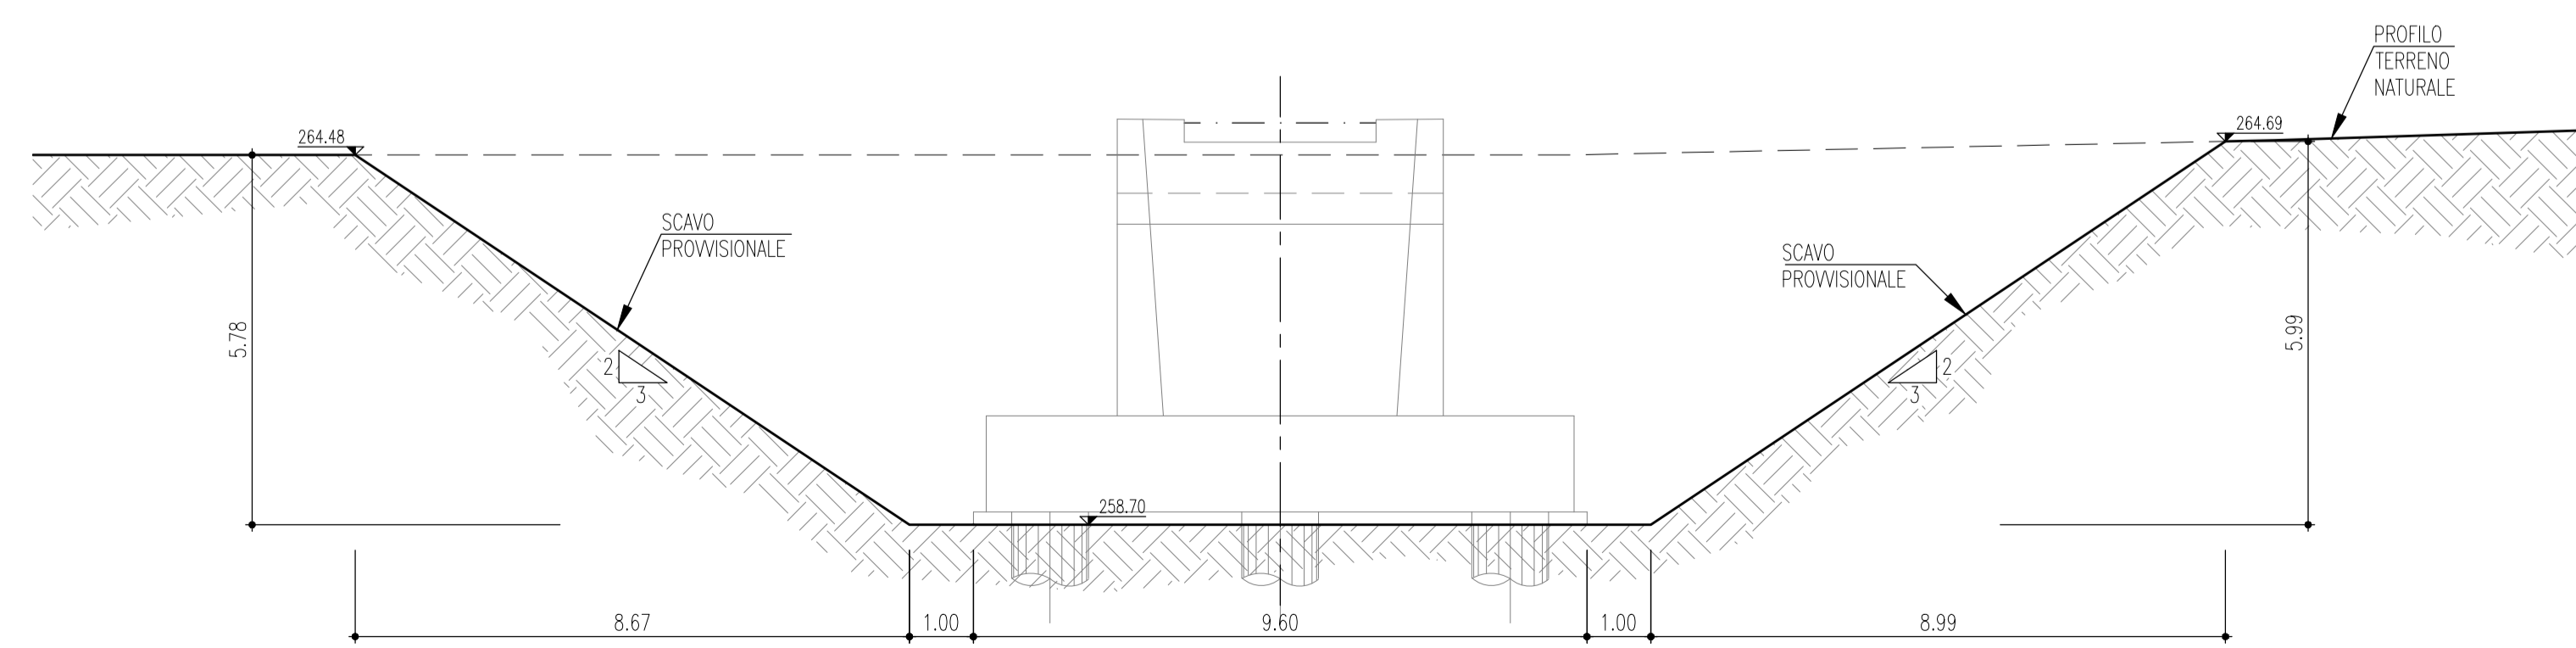

SEZIONE TRASVERSALE DI SCAVO  
IN ASSE APPOGGI SPALLA 2  
SCALA 1:100

MATRICE DI REVISIONE

REV	DATA	DESCRIZIONE MODIFICA

N.B.: LA TAVOLA SOSTITUISCE QUELLA RELATIVA AL CODICE [ ] DEL PROGETTO ESECUTIVO

CONCESSIONARI AUTOSTRADALI LOMBARDE

Autosstrada Padanissima Lombardia

COLLEGAMENTO AUTOSTRADALE DALMINE - COMO - VARESE - VALICO DEL GAGGIOLO E OPERE AD ESSO CONNESSE

CODICE C.U.P. F11B060027007

TRATTE B1, B2, C, D, TRVA13+14, GREENWAY

**AS BUILT**

TRATTA B1

OPERE D'ARTE MINORI: CAVALCAVIA

ATTRAVERSAMENTO FAUNISTICO 2 - ASSE PRINCIPALE

SEZIONE LONGITUDINALE E SEZIONI TRASVERSALI DI SCAVO

**IDENTIFICAZIONE ELABORATO**  
CODICE PROGETTO: F00107B  
WBS

**IMPRESA**  
RAGGRUPPAMENTO TEMPORANEO IMPRESE:

Mandatario	Mandante	Mandante	Mandante cooptata
STRABAG A.G.	GLF Grandi Lavori Fincosit S.p.A.	Impresa costruzioni Giuseppe Maltauro S.p.A.	STRABAG S.p.A.

Scala: 1:100

**DATA**      **DESCRIZIONE**      **REV**

Dicembre 2015      Emisione      E

RAGGRUPPAMENTO TEMPORANEO PROGETTISTI:

Mandatario	Mandante	Mandante	Mandante
3TI PROGETTI ITALIA S.p.A.	GP	Arch. Salvatore Vegmioglio	Arch. Salvatore Vegmioglio

**CONCEDENTE**  
CONCESSIONARI AUTOSTRADALI LOMBARDE

**CONCESSIONARIO**  
Autosstrada Padanissima Lombardia  
Direttore Tecnico: Ing. Enrico Anzi  
Referente Tecnico: Arch. Giovanni Carraro

**APPROVATO**  
Autosstrada Padanissima Lombardia  
Il Direttore dei Lavori: Ing. Francesco Domenico

**ELABORAZIONE PROGETTUALE**  
PROGETTISTA:  
3TI PROGETTI ITALIA S.p.A.

**RESPONSABILE DI PROGETTO ED INCARICATO DELL'INTEGRAZIONE FRA LE VARIE PRESTAZIONI:**  
Ing. Alberto Cecchini

**STRABAG**      **MAITAURO**      **STRABAG**

Redatto: Di Iullo      Verificato: Fasolo      Approvato: Possati