


ATTRAVERSAMENTO FAUNISTICO N° 2 L=56.00m

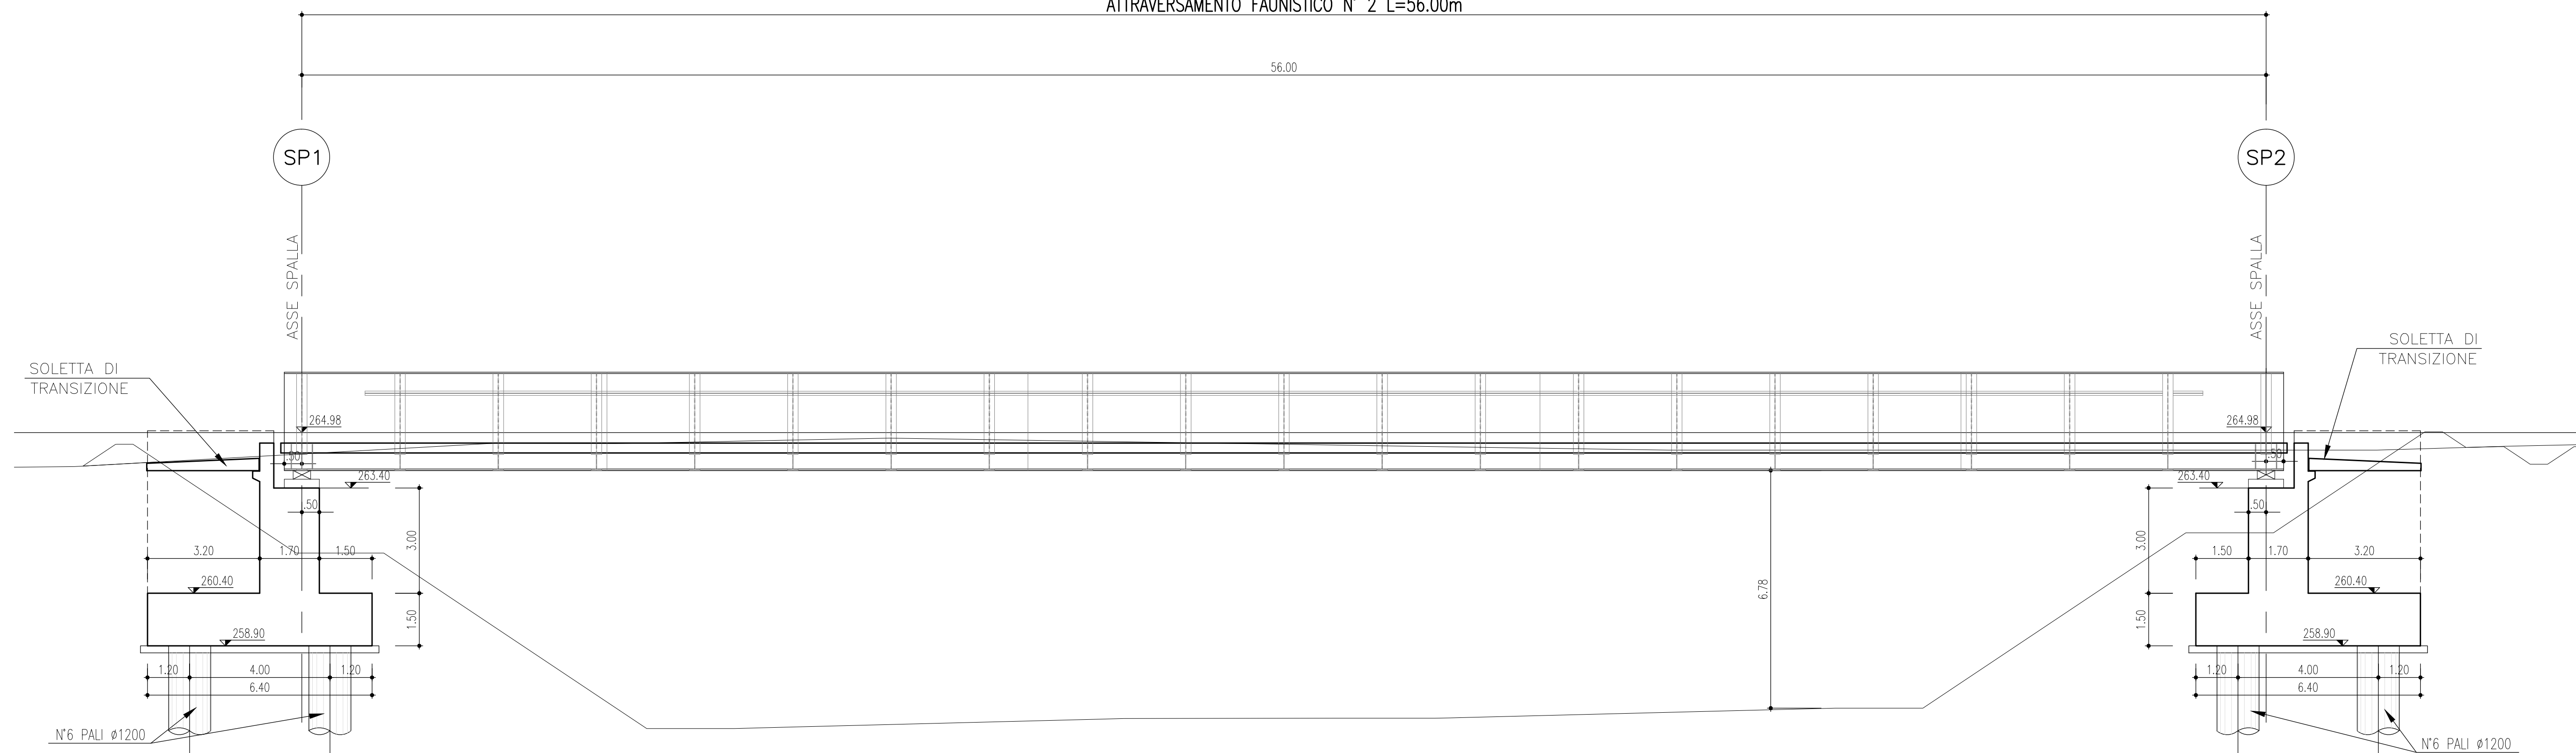

SEZIONE LONGITUDINALE
SCALA 1:100

MATRICE DI REVISIONE

REV	DATA	DESCRIZIONE MODIFICA

N.B.: LA TAVOLA SOSTITUISCE QUELLA RELATIVA AL CODICE [] DEL PROGETTO ESECUTIVO

**COLLEGAMENTO AUTOSTRADALE
DALMINE - COMO - VARESE - VALICO DEL GAGGIOLO E OPERE AD ESSO CONNESSE**
CODICE C.U.P. F11B06000270007

TRATTE B1, B2, C, D, TRVA13+14, GREENWAY

AS BUILT

TRATTA B1
OPERE D'ARTE MINORI: CAVALCAVIA
ATTRAVERSAMENTO FAUNISTICO 2 - ASSE PRINCIPALE
SEZIONE LONGITUDINALE

IDENTIFICAZIONE ELABORATO	IMPRESA		
CODICE PROGETTO: F00107B	RAGGRUPPAMENTO TEMPORANEO IMPRESE:		
WBS	Mandatario	Mandatario	Mandatario
STRABAG A.G.	GLF Grandi Lavori Fincosit S.p.A.	Impresa costruzioni Giuseppe Maltauro S.p.A.	Mandatario cooptata STRABAG S.p.A.
FASE PROGETTUALE	LOTTO	ZONA	OPERA
A	1	A03	ID007
TRATTO D'OPERA	AMBITO	PROGRESSIVO	REVISIONE
A	ON	SZ	002
Scala: 1:100			
DATA	DESCRIZIONE	REV	PROGETTISTA - PROGETTO ESECUTIVO DI DETTAGLIO
Dicembre 2015	Emissione	E	RAGGRUPPAMENTO TEMPORANEO PROGETTISTI:
			Mandatario
			Mandatario
			Mandatario
			Arch. Salvatore Vermiglio
CONCEDENTE	RESPONSABILE DI PROGETTO ED INCARICATO DELL'INTEGRAZIONE FRA LE VARIE PRESTAZIONI:		
CONCESSIONI AUTOSTRADALI LOMBARDE	Ing. Alberto Cecchini		
CONCESSIONARIO	ELABORAZIONE PROGETTUALE		
Autostreda Pedemontana Lombardia	PROGETTISTA:		
Direttore Tecnico: Ing. Enrico Anzi Referente Tecnico: Arch. Giovanni Carlotto	3TI PROGETTI ITALIA S.p.A.		
APPROVATO	3TI ITALIA S.p.A.		
Il Direttore dei Lavori: Ing. Francesco Domenico	DIRETTORE TECNICO Ing. Stefano Luca Possati Ordine degli Ingegneri Provincia di Roma n. 20809		
Redatto: Di Iullo	Verificato: Fasolo	Approvato: Possati	