



SEZIONE TRASVERSALE IMPALCATO

SCALA 1:25

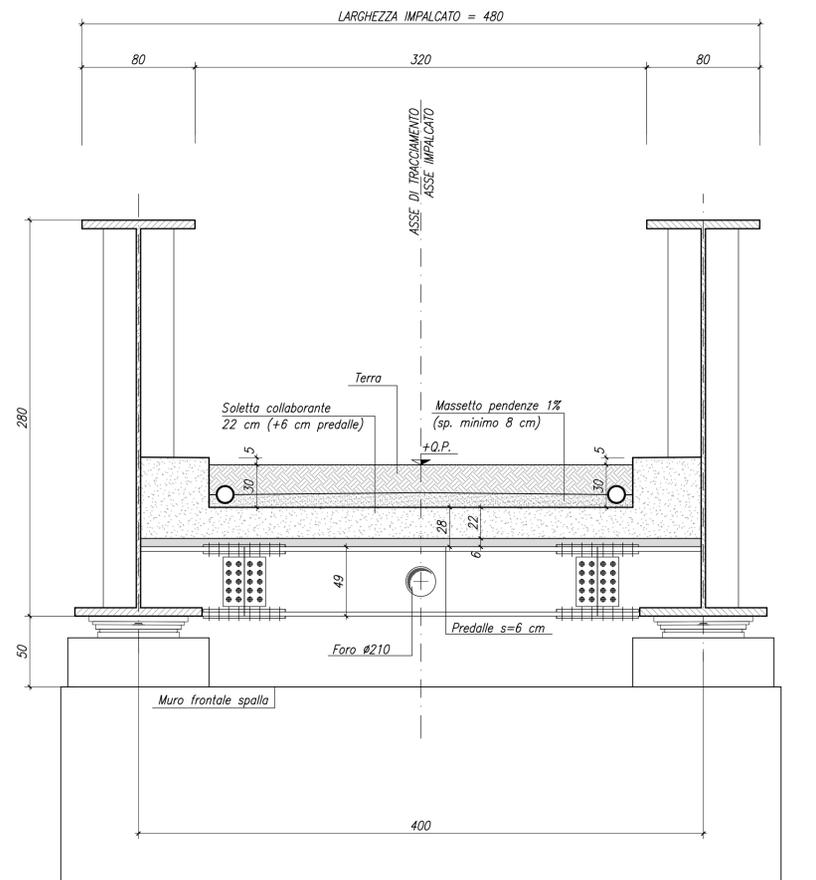

SEZIONE TRASVERSALE CON SMALTIMENTO ACQUE

SCALA 1:25

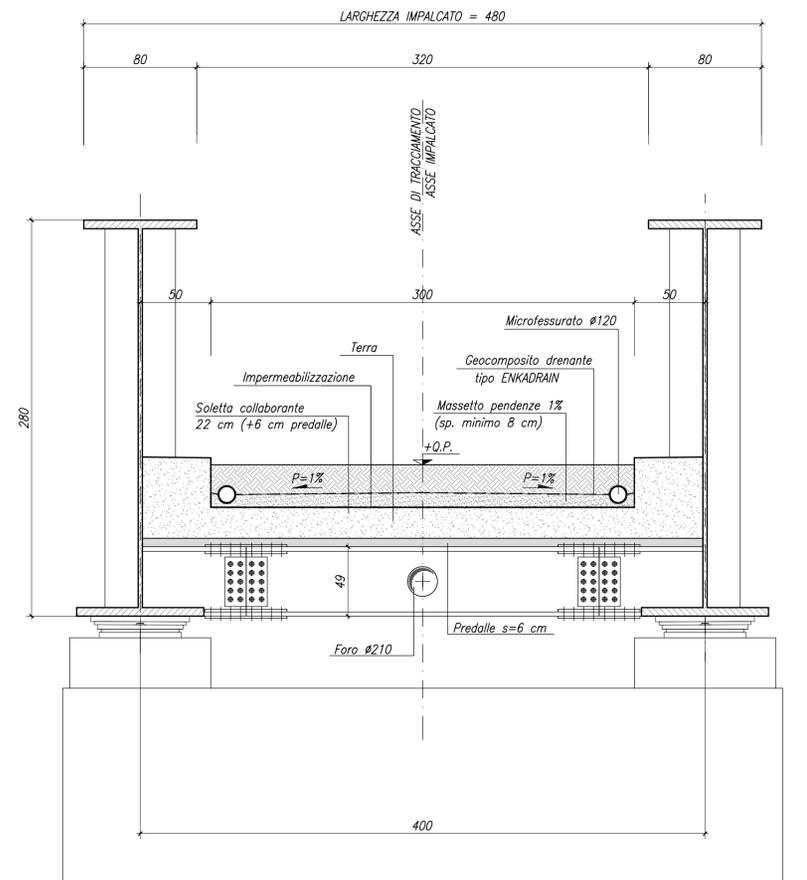

MATRICE DI REVISIONE

REV	DATA	DESCRIZIONE MODIFICA

N.B.: LA TAVOLA SOSTITUISCE QUELLA RELATIVA AL CODICE [] DEL PROGETTO ESECUTIVO

CONCESSIONE AUTOSTRADALI LOMBARDE

COLLEGAMENTO AUTOSTRADE DALMINE - COMO - VARESE - VALICO DEL GAGGIOLO E OPERE AD ESSO CONNESSE
 CODICE C.U.P. F118060027007

TRATTE B1, B2, C, D, TRVA13+14, GREENWAY

AS BUILT

TRATTA B1
 OPERE D'ARTE MINORI: CAVALCAVIA
 ATTRAVERSAMENTO FAUNISTICO 2 - ASSE PRINCIPALE
 SEZIONI TRASVERSALI IMPALCATO

IDENTIFICAZIONE ELABORATO		IMPRESA																			
CODICE PROGETTO: F00107B		RAGGRUPPAMENTO TEMPORANEO IMPRESE:																			
WBS		Mandatario	Mandatario																		
STRABAG A.G.		GLF Grandi Lavori Fincosit S.p.A.	ICM S.p.A.																		
Mandatario cooptata		STRABAG S.p.A.																			
<table border="1"> <tr><th>FASE PROGETTUALE</th><th>LOTTO</th><th>ZONA</th><th>OPERA</th><th>TRATTO D'OPERA</th><th>AMBITO</th><th>TIPO ELABORATO</th><th>PROGRESSIVO</th><th>REVISIONE</th></tr> <tr><td>A</td><td>1</td><td>A03</td><td>ID007</td><td>A</td><td>ON</td><td>R2</td><td>003</td><td>E_02</td></tr> </table>		FASE PROGETTUALE	LOTTO	ZONA	OPERA	TRATTO D'OPERA	AMBITO	TIPO ELABORATO	PROGRESSIVO	REVISIONE	A	1	A03	ID007	A	ON	R2	003	E_02		
FASE PROGETTUALE	LOTTO	ZONA	OPERA	TRATTO D'OPERA	AMBITO	TIPO ELABORATO	PROGRESSIVO	REVISIONE													
A	1	A03	ID007	A	ON	R2	003	E_02													
Scala: 1:25																					
DATA		PROGETTISTA - PROGETTO ESECUTIVO DI DETTAGLIO																			
Dicembre 2015	Emissione	RAGGRUPPAMENTO TEMPORANEO PROGETTISTI:																			
Geniale 2016	Revisione	Mandatario	Mandatario																		
Febbraio 2018	Revisione	3TI PROGETTI ITALIA	GP																		
		Mandatario	Mandatario																		
		Arch.	Arch.																		
		Salvatore Vermiglio	Salvatore Vermiglio																		
		RESPONSABILE DI PROGETTO ED INCARICATO DELL'INTEGRAZIONE FRA LE VARIE PRESTAZIONI: Ing. Alberto Cecchini																			
		ELABORAZIONE PROGETTUALE PROGETTISTA: 3TI PROGETTI ITALIA S.p.A. 3TI ITALIA S.p.A. DIRETTORE TECNICO: Ing. Stefano Luca Piacenti Ordine degli Ingegneri Provincia di Roma n. 20809																			
Redatto: Di Sarzo		Verificato: Di Iulo																			
Approvato: Possati																					