



CARPENTERIA SPALLA SpA
PIANTA FONDAZIONI
SCALA 1:50

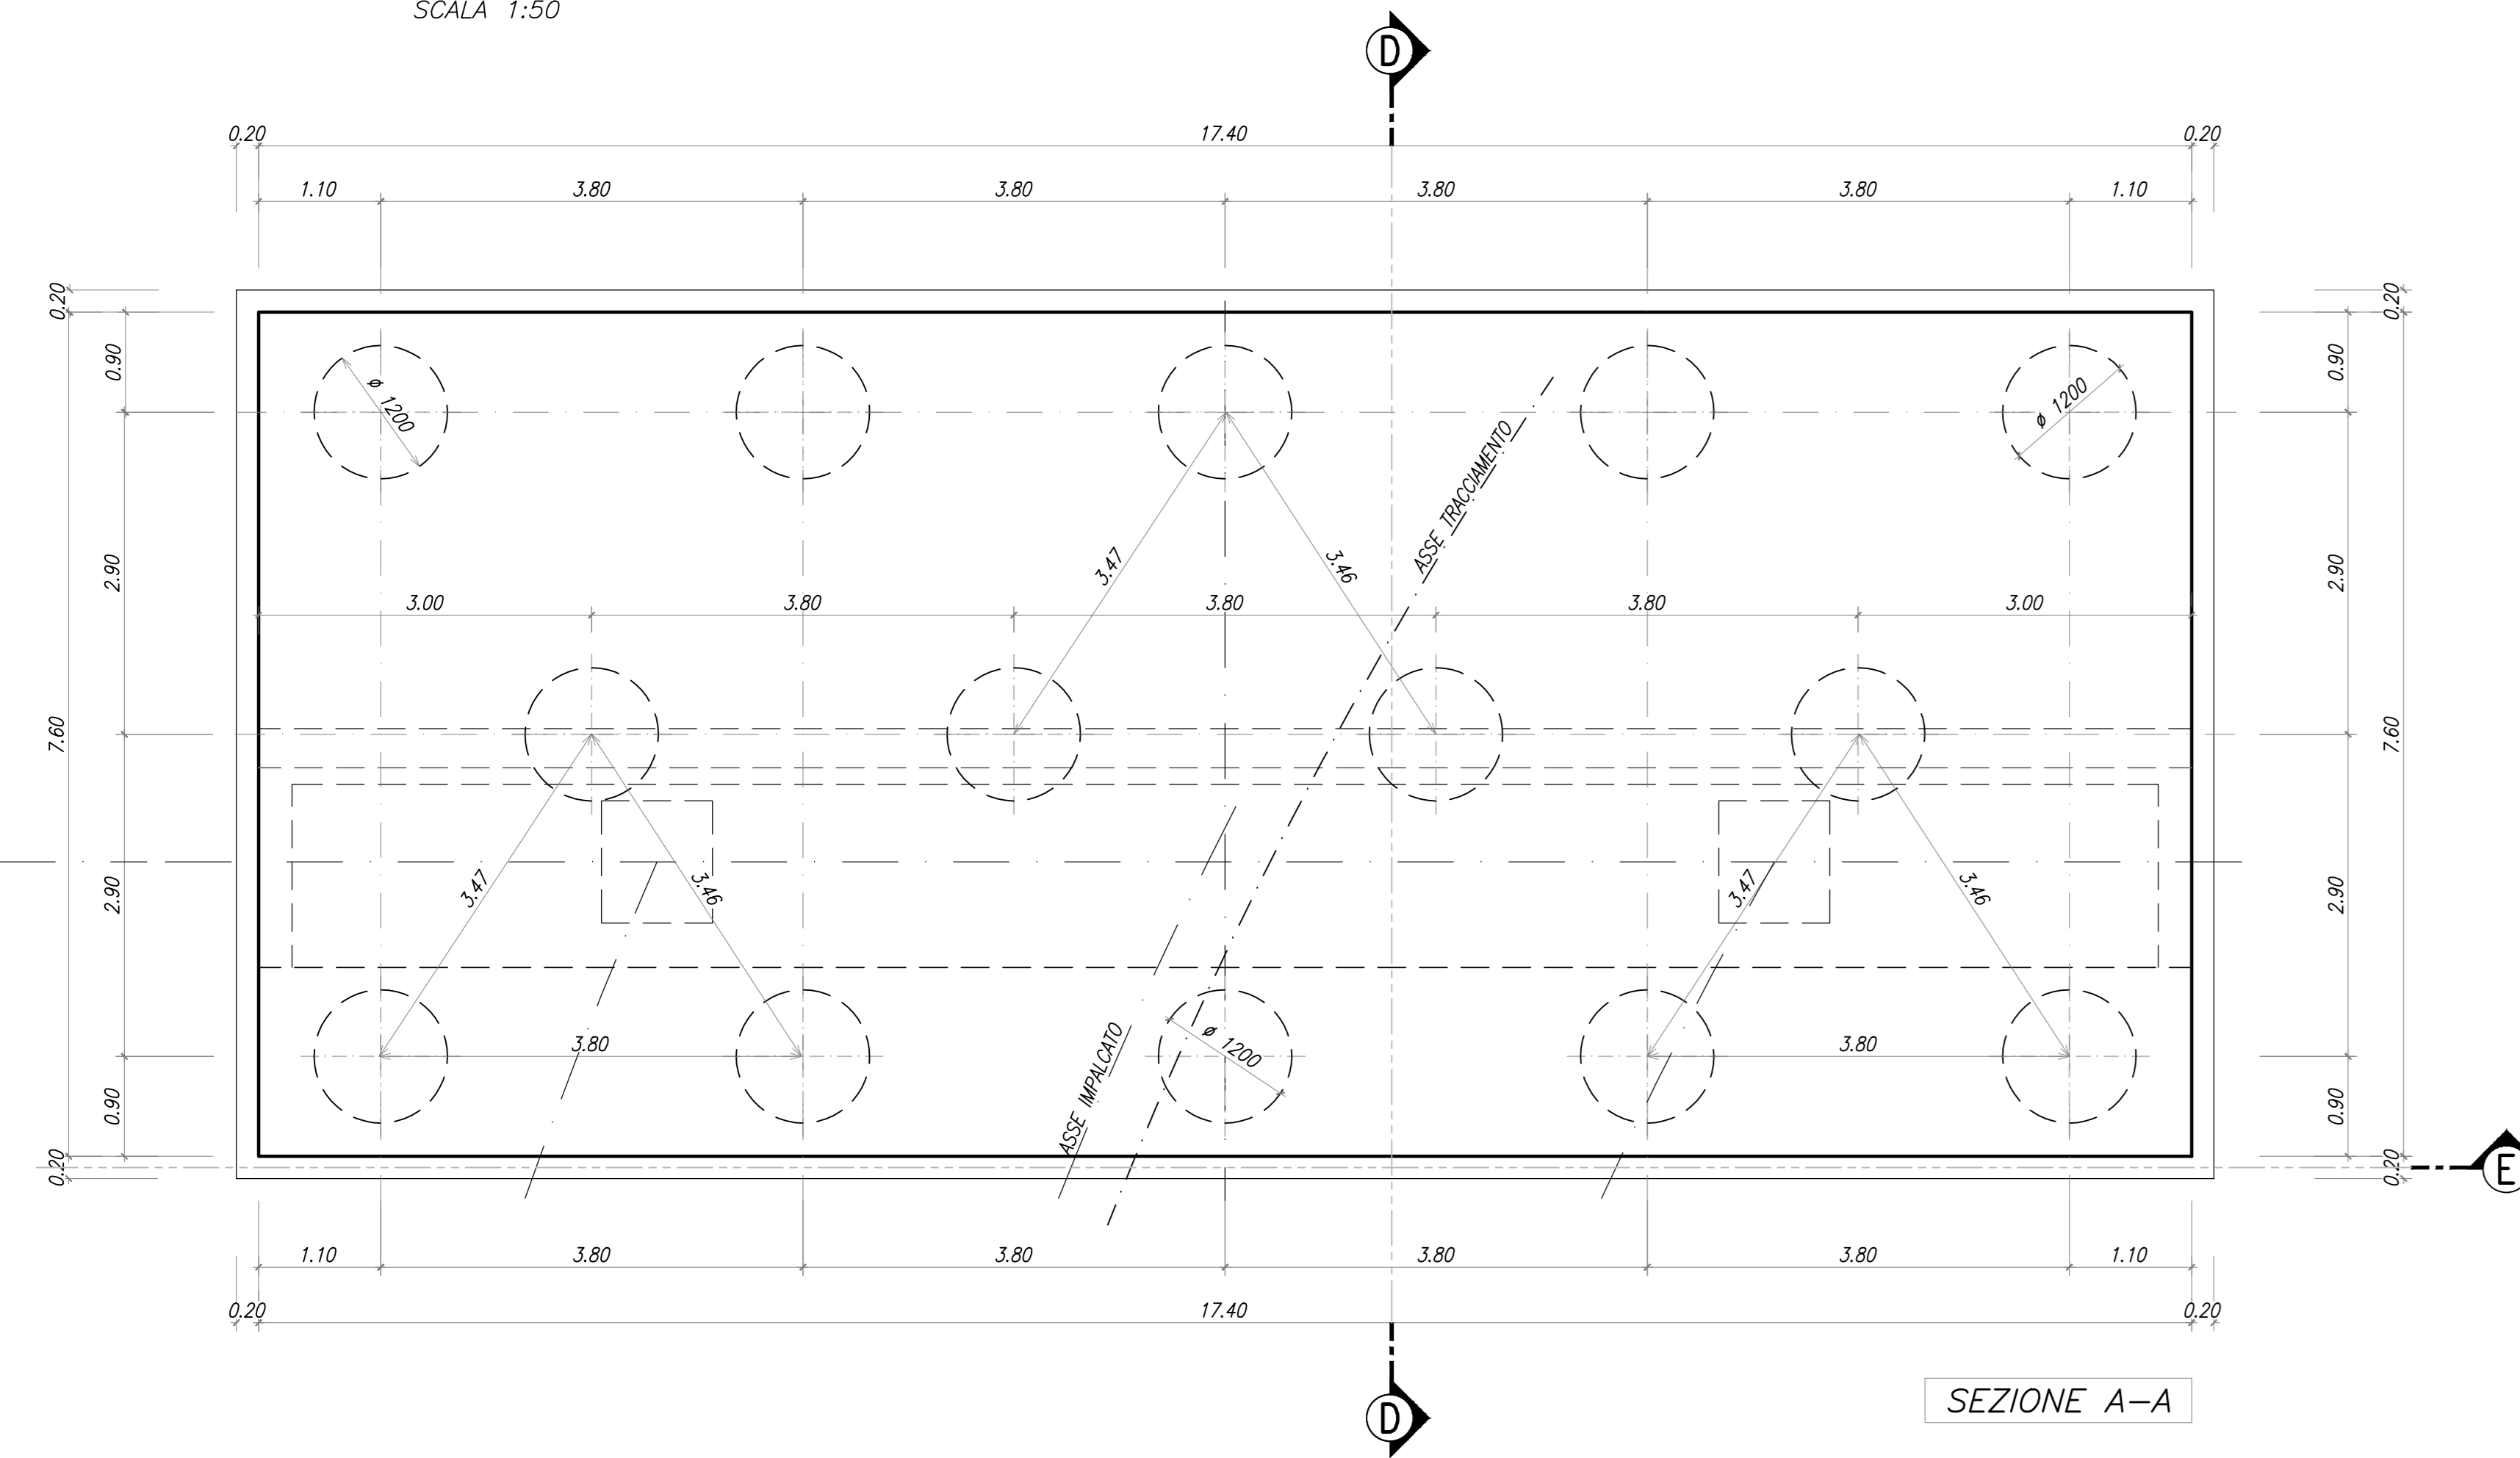


SEZIONE A-A

CARPENTERIA SPALLA SpA
SEZIONE QUOTA BAGGIOLI
SCALA 1:50

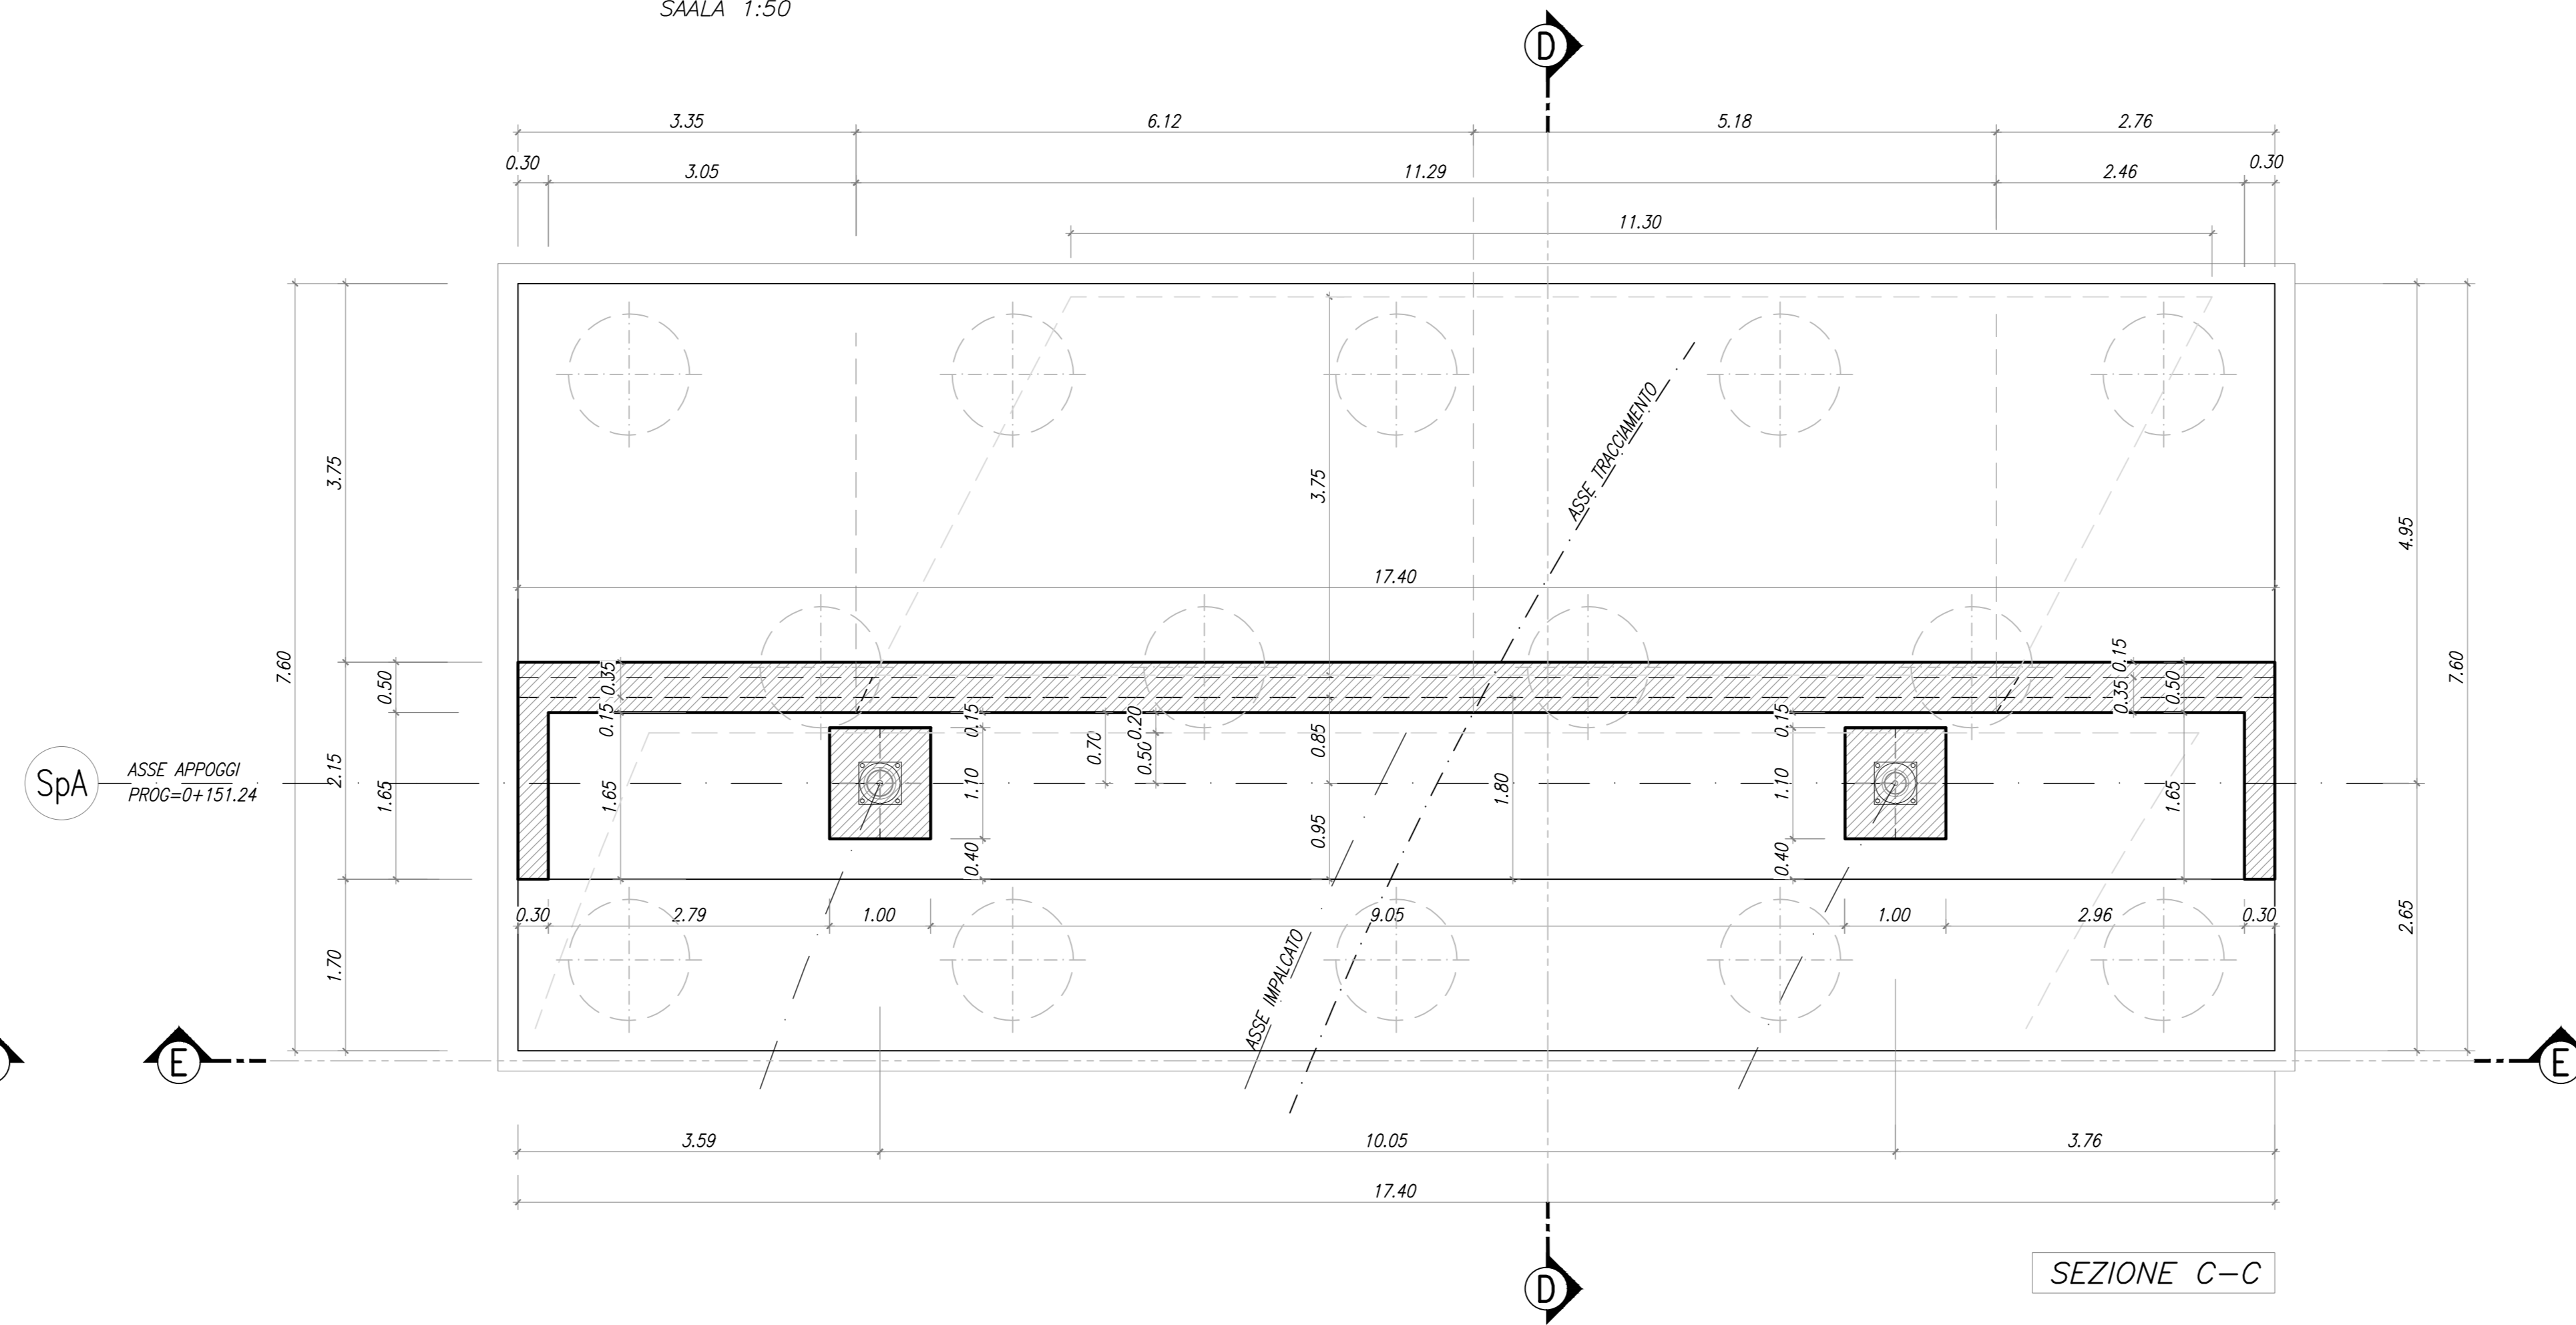


SEZIONE C-C


CARPENTERIA SPALLA SpA
SEZIONE D-D
SCALA 1:50

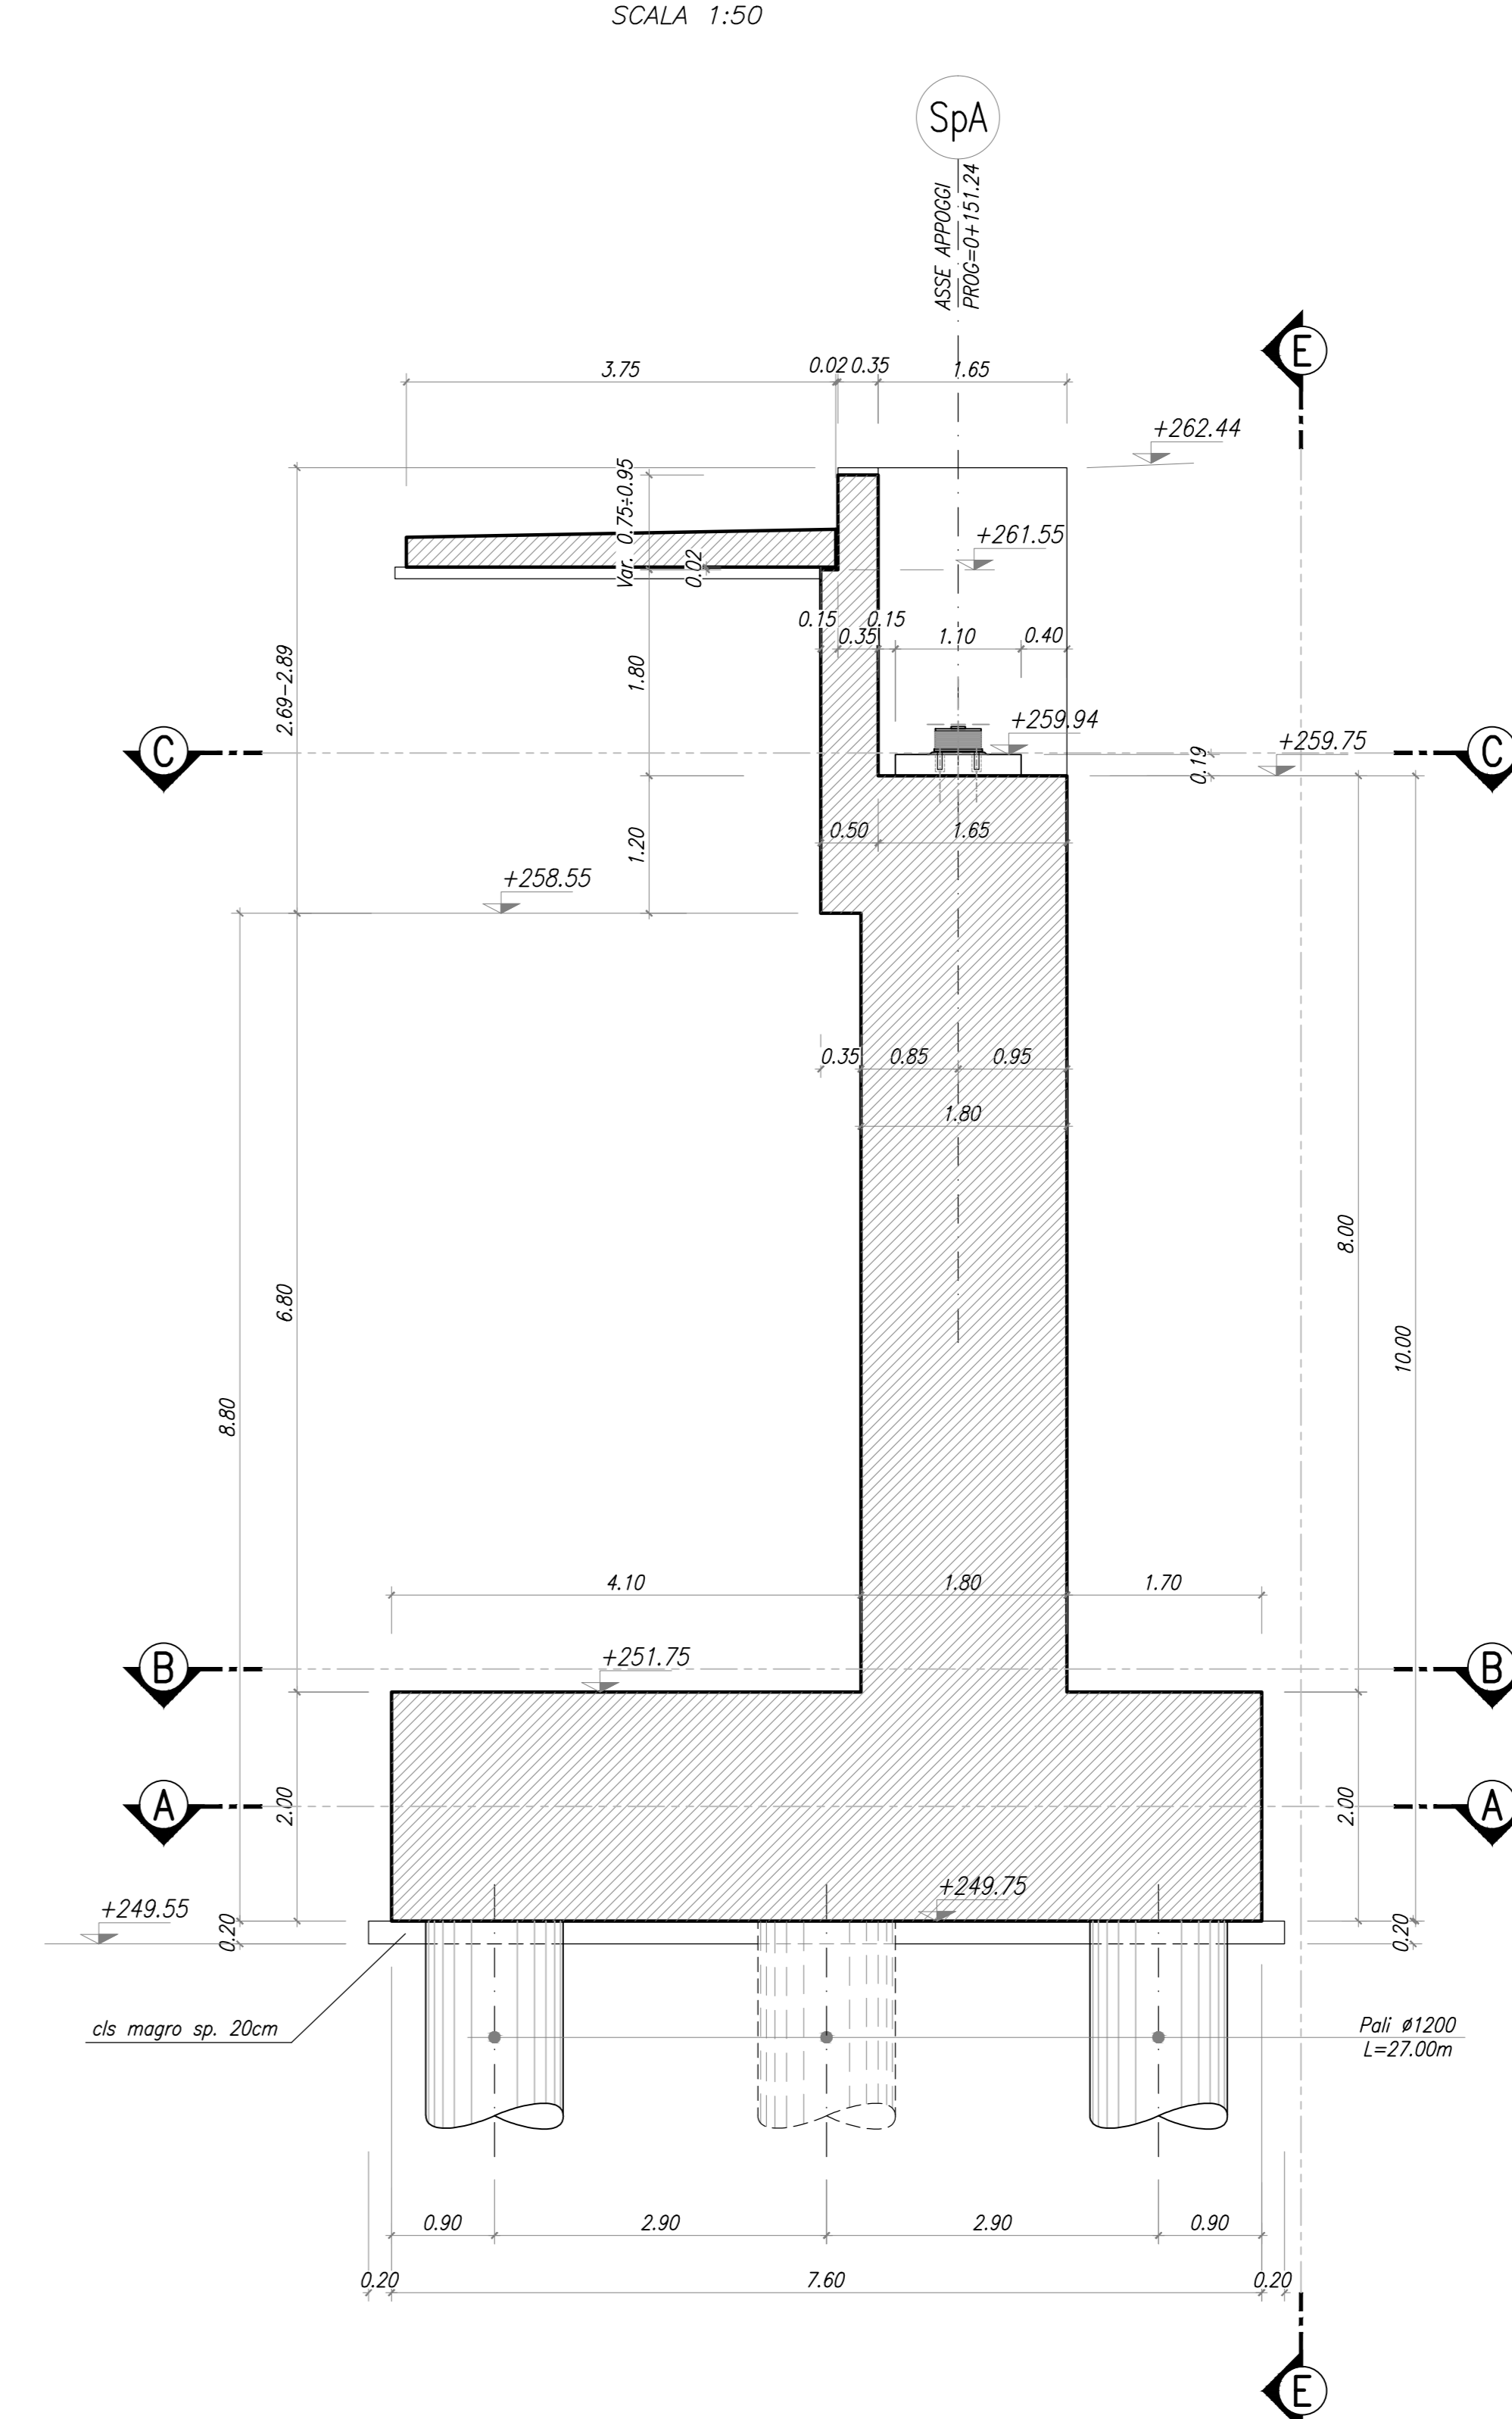



CARPENTERIA SPALLA SpA
VISTA E-E
SCALA 1:50

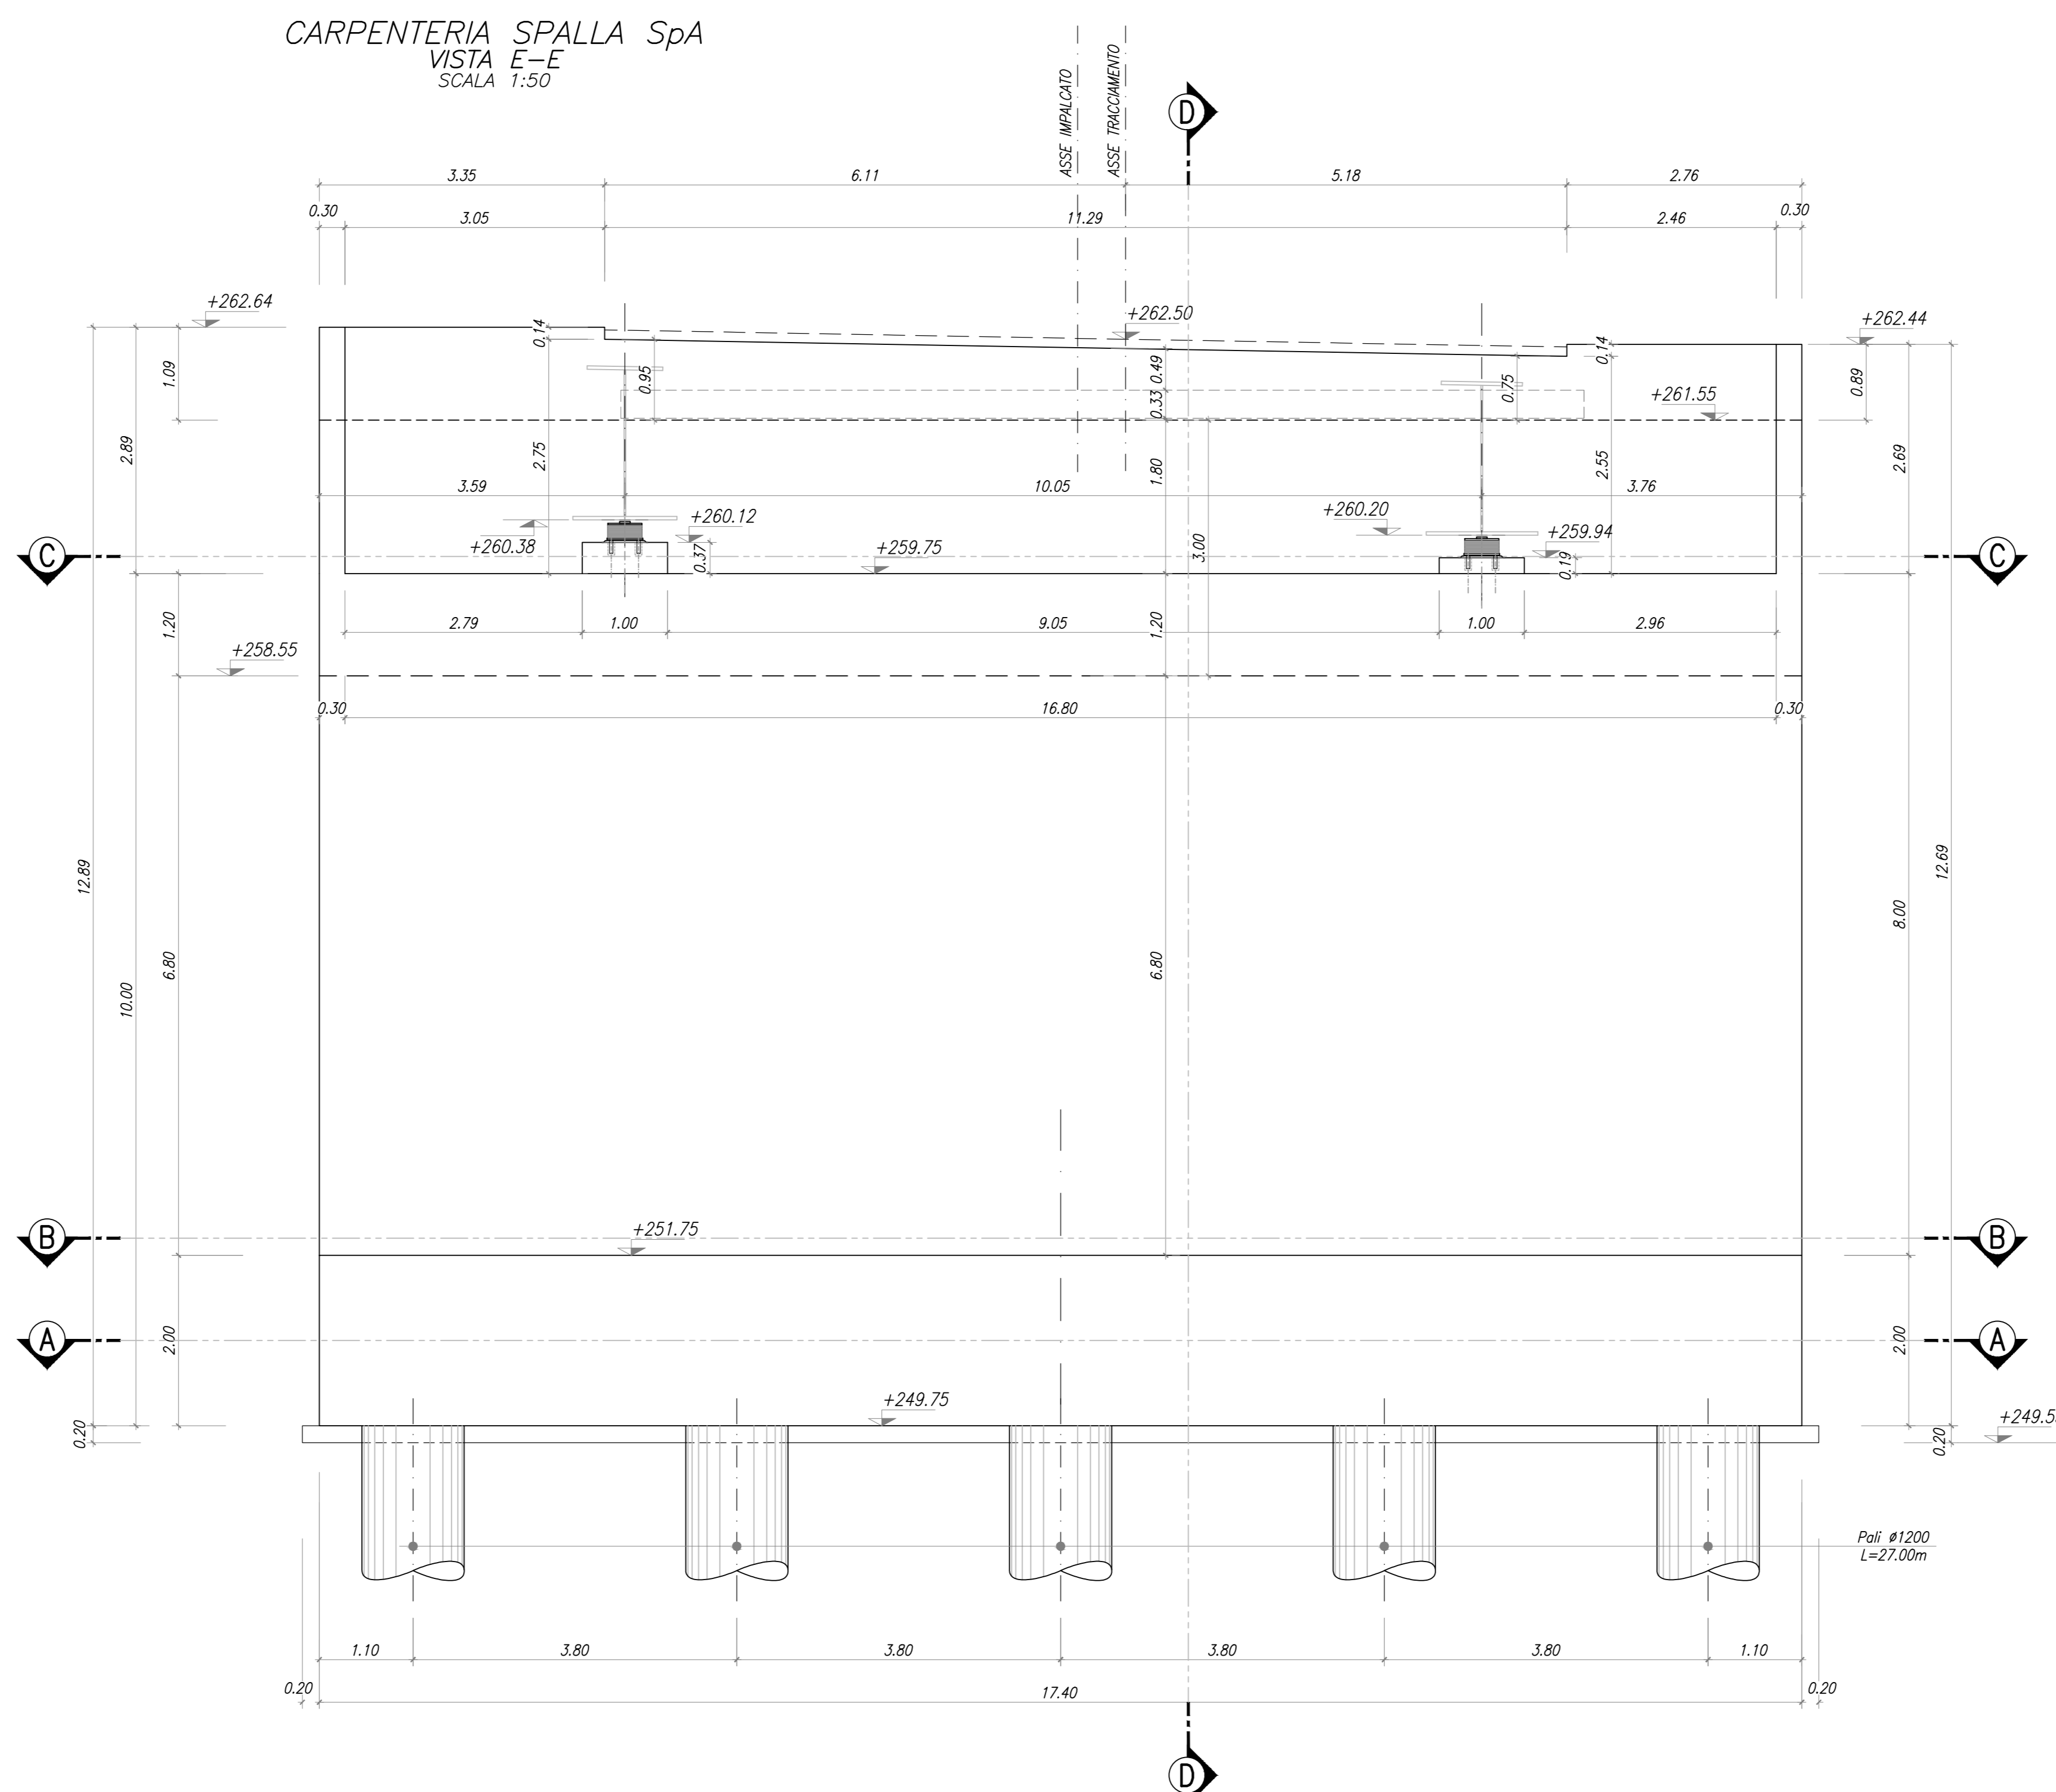

CARPENTERIA SPALLA SpA
PIANTA SPICCATO
SCALA 1:50

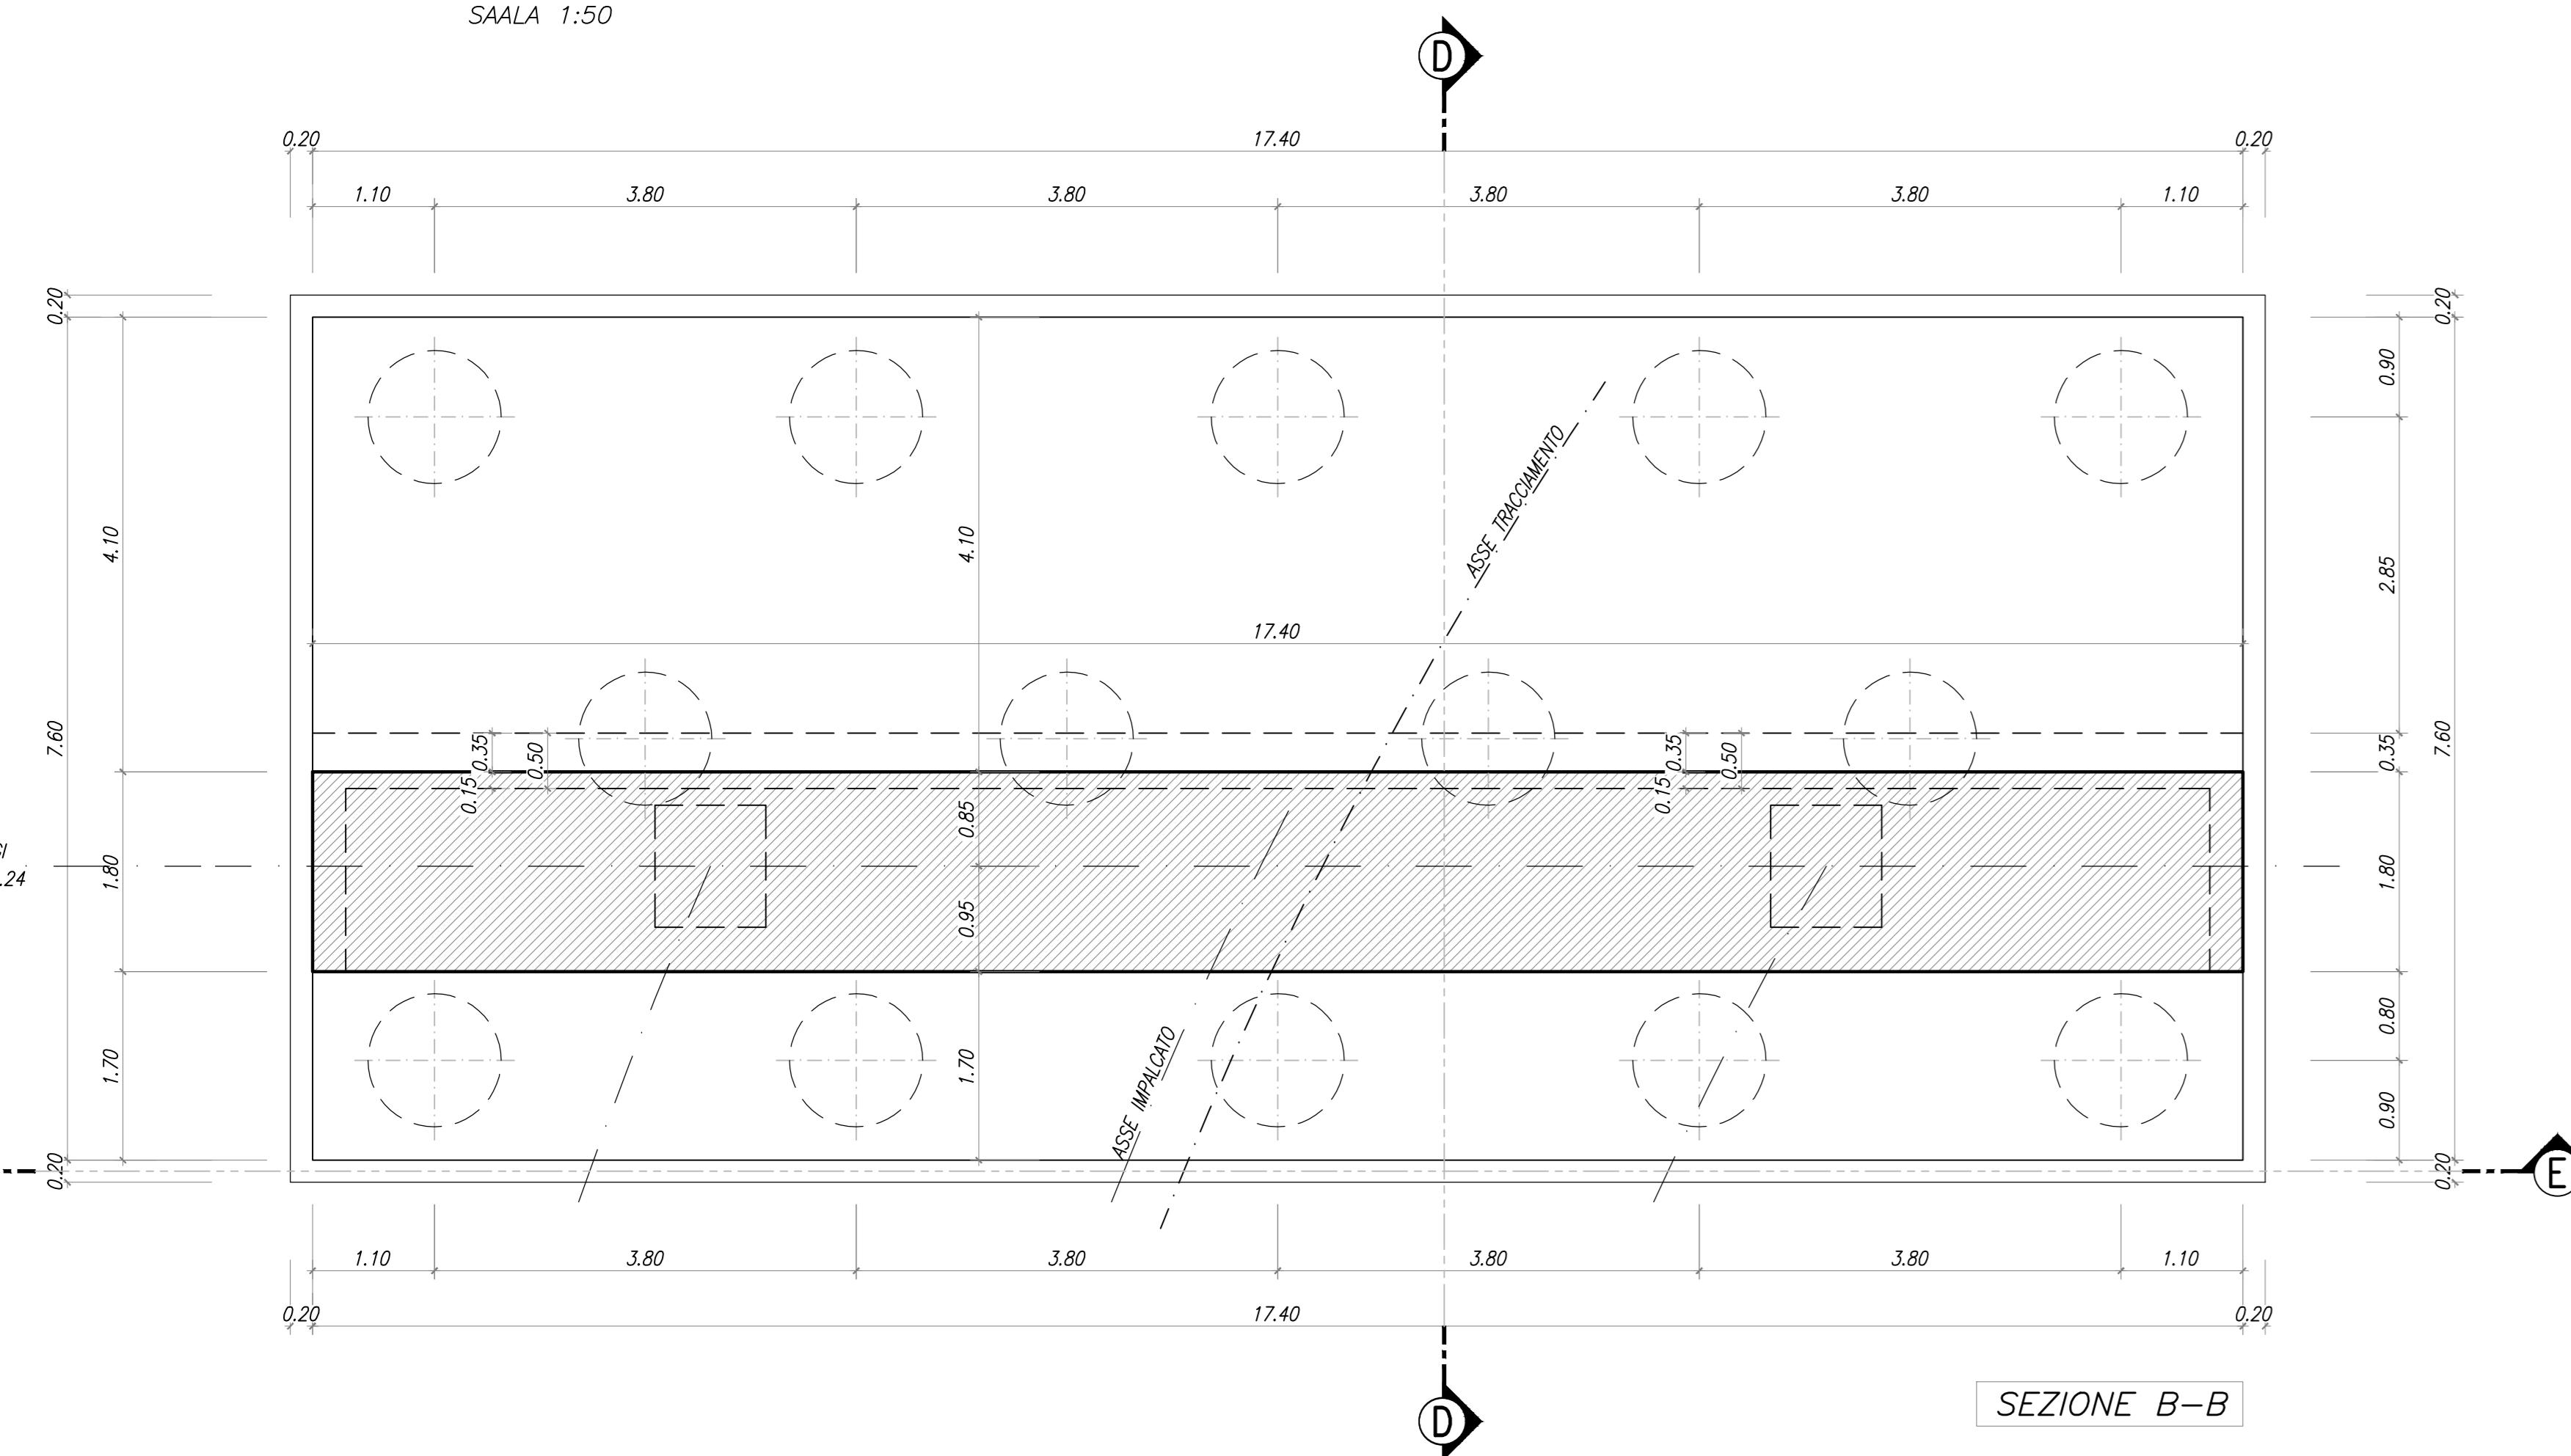

SEZIONE B-B

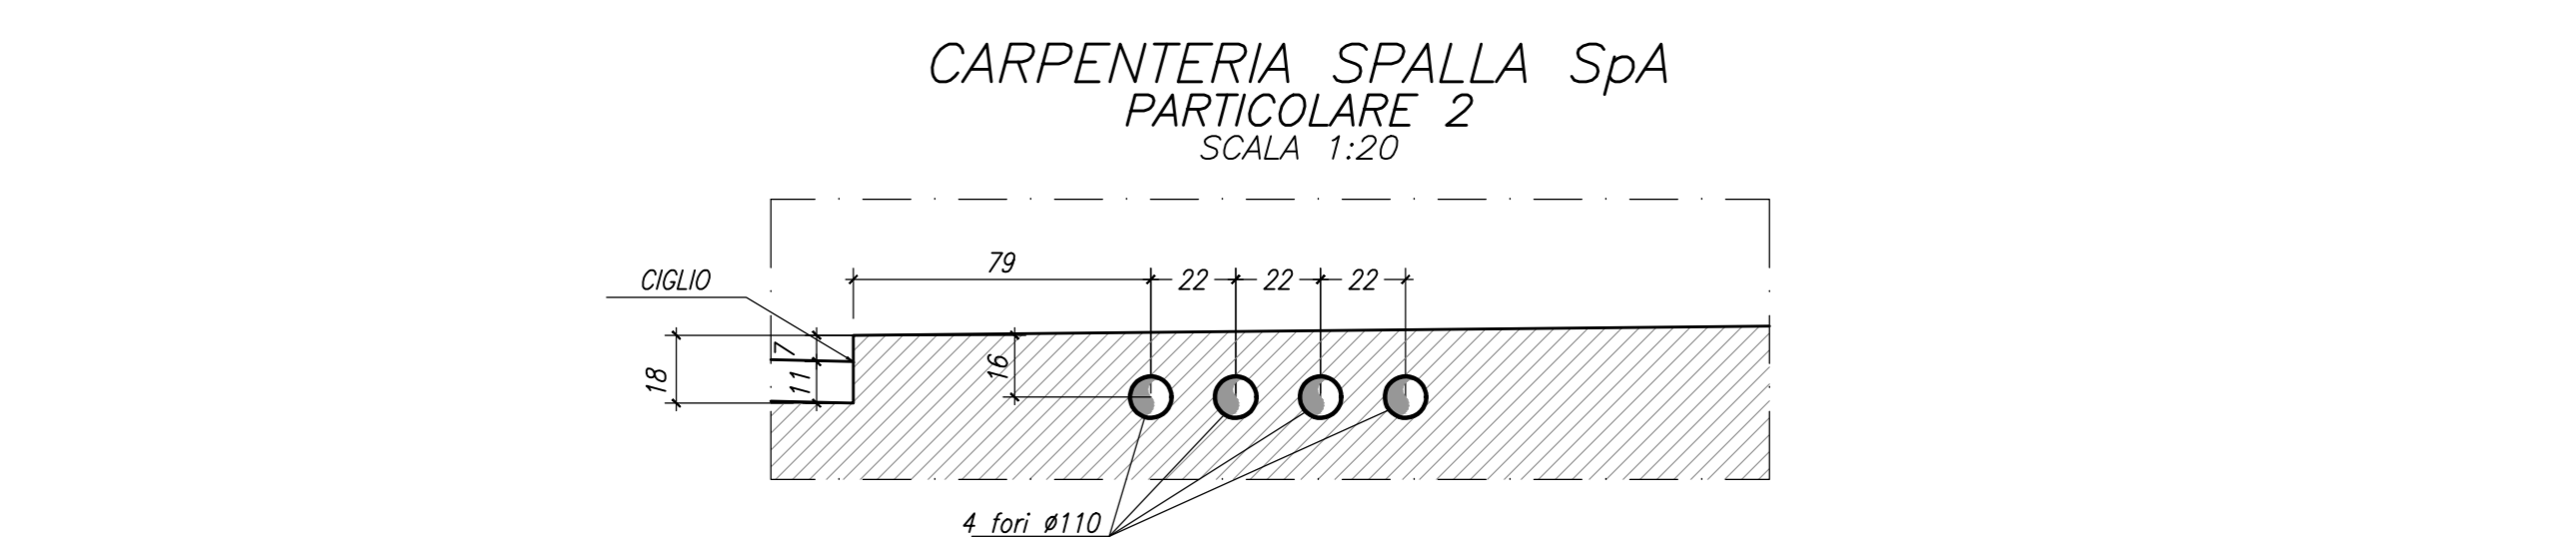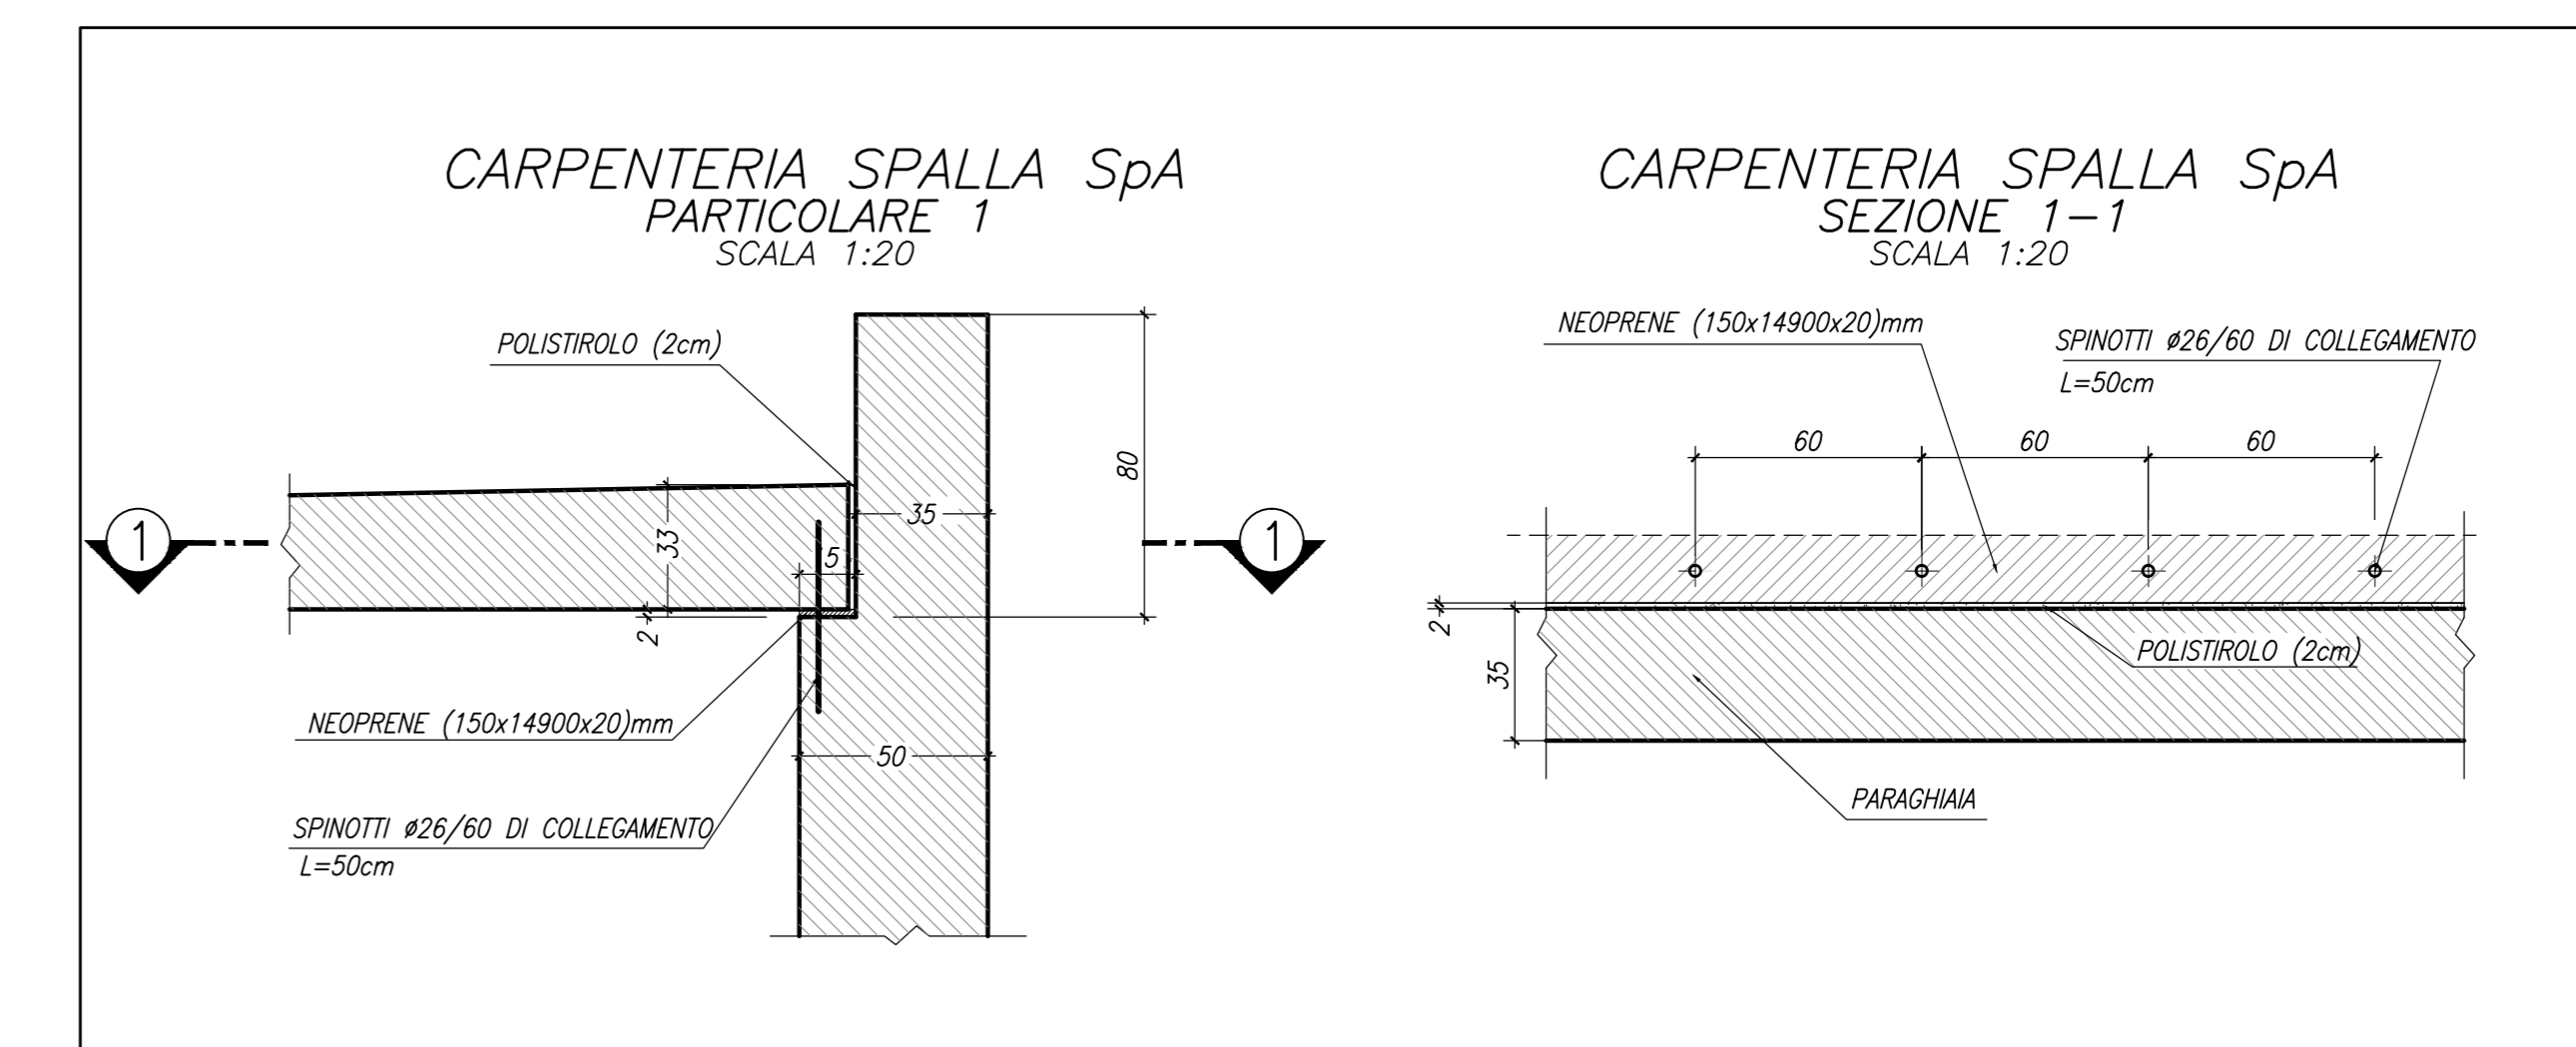

N.B.: PER LA TABELLA MATERIALI SI RIFERIRE ALL'ELABORATO SPECIFICO

MATRICE DI REVISIONE

REV	DATA	DESCRIZIONE MODIFICA

N.B.: LA TAVOLA SOSTITUISCE QUELLA RELATIVA AL CODICE [] DEL PROGETTO ESECUTIVO

COLLEGAMENTO AUTOSTRADALE DALMINE - COMO - VARESE - VALICO DEL GAGGIOLIO E OPERE AD ESSO CONNESSE
TRATTE B1, B2, C, D, TRV13+14, GREENWAY
AS BUILT
TRATTA B1
OPERE D'ARTE MINORI
CAVALCAVIA SVINCOLO DI LAZZATE 1
CARPENTERIA SPALLA A

IDENTIFICAZIONE ELABORATO	IMPRESA

CONCEDENTE

PROGETTISTA
 STRABAG S.p.A.
