




CARPENTERIA PILA 1  
PIANTA FONDAZIONI  
SCALA 1:50

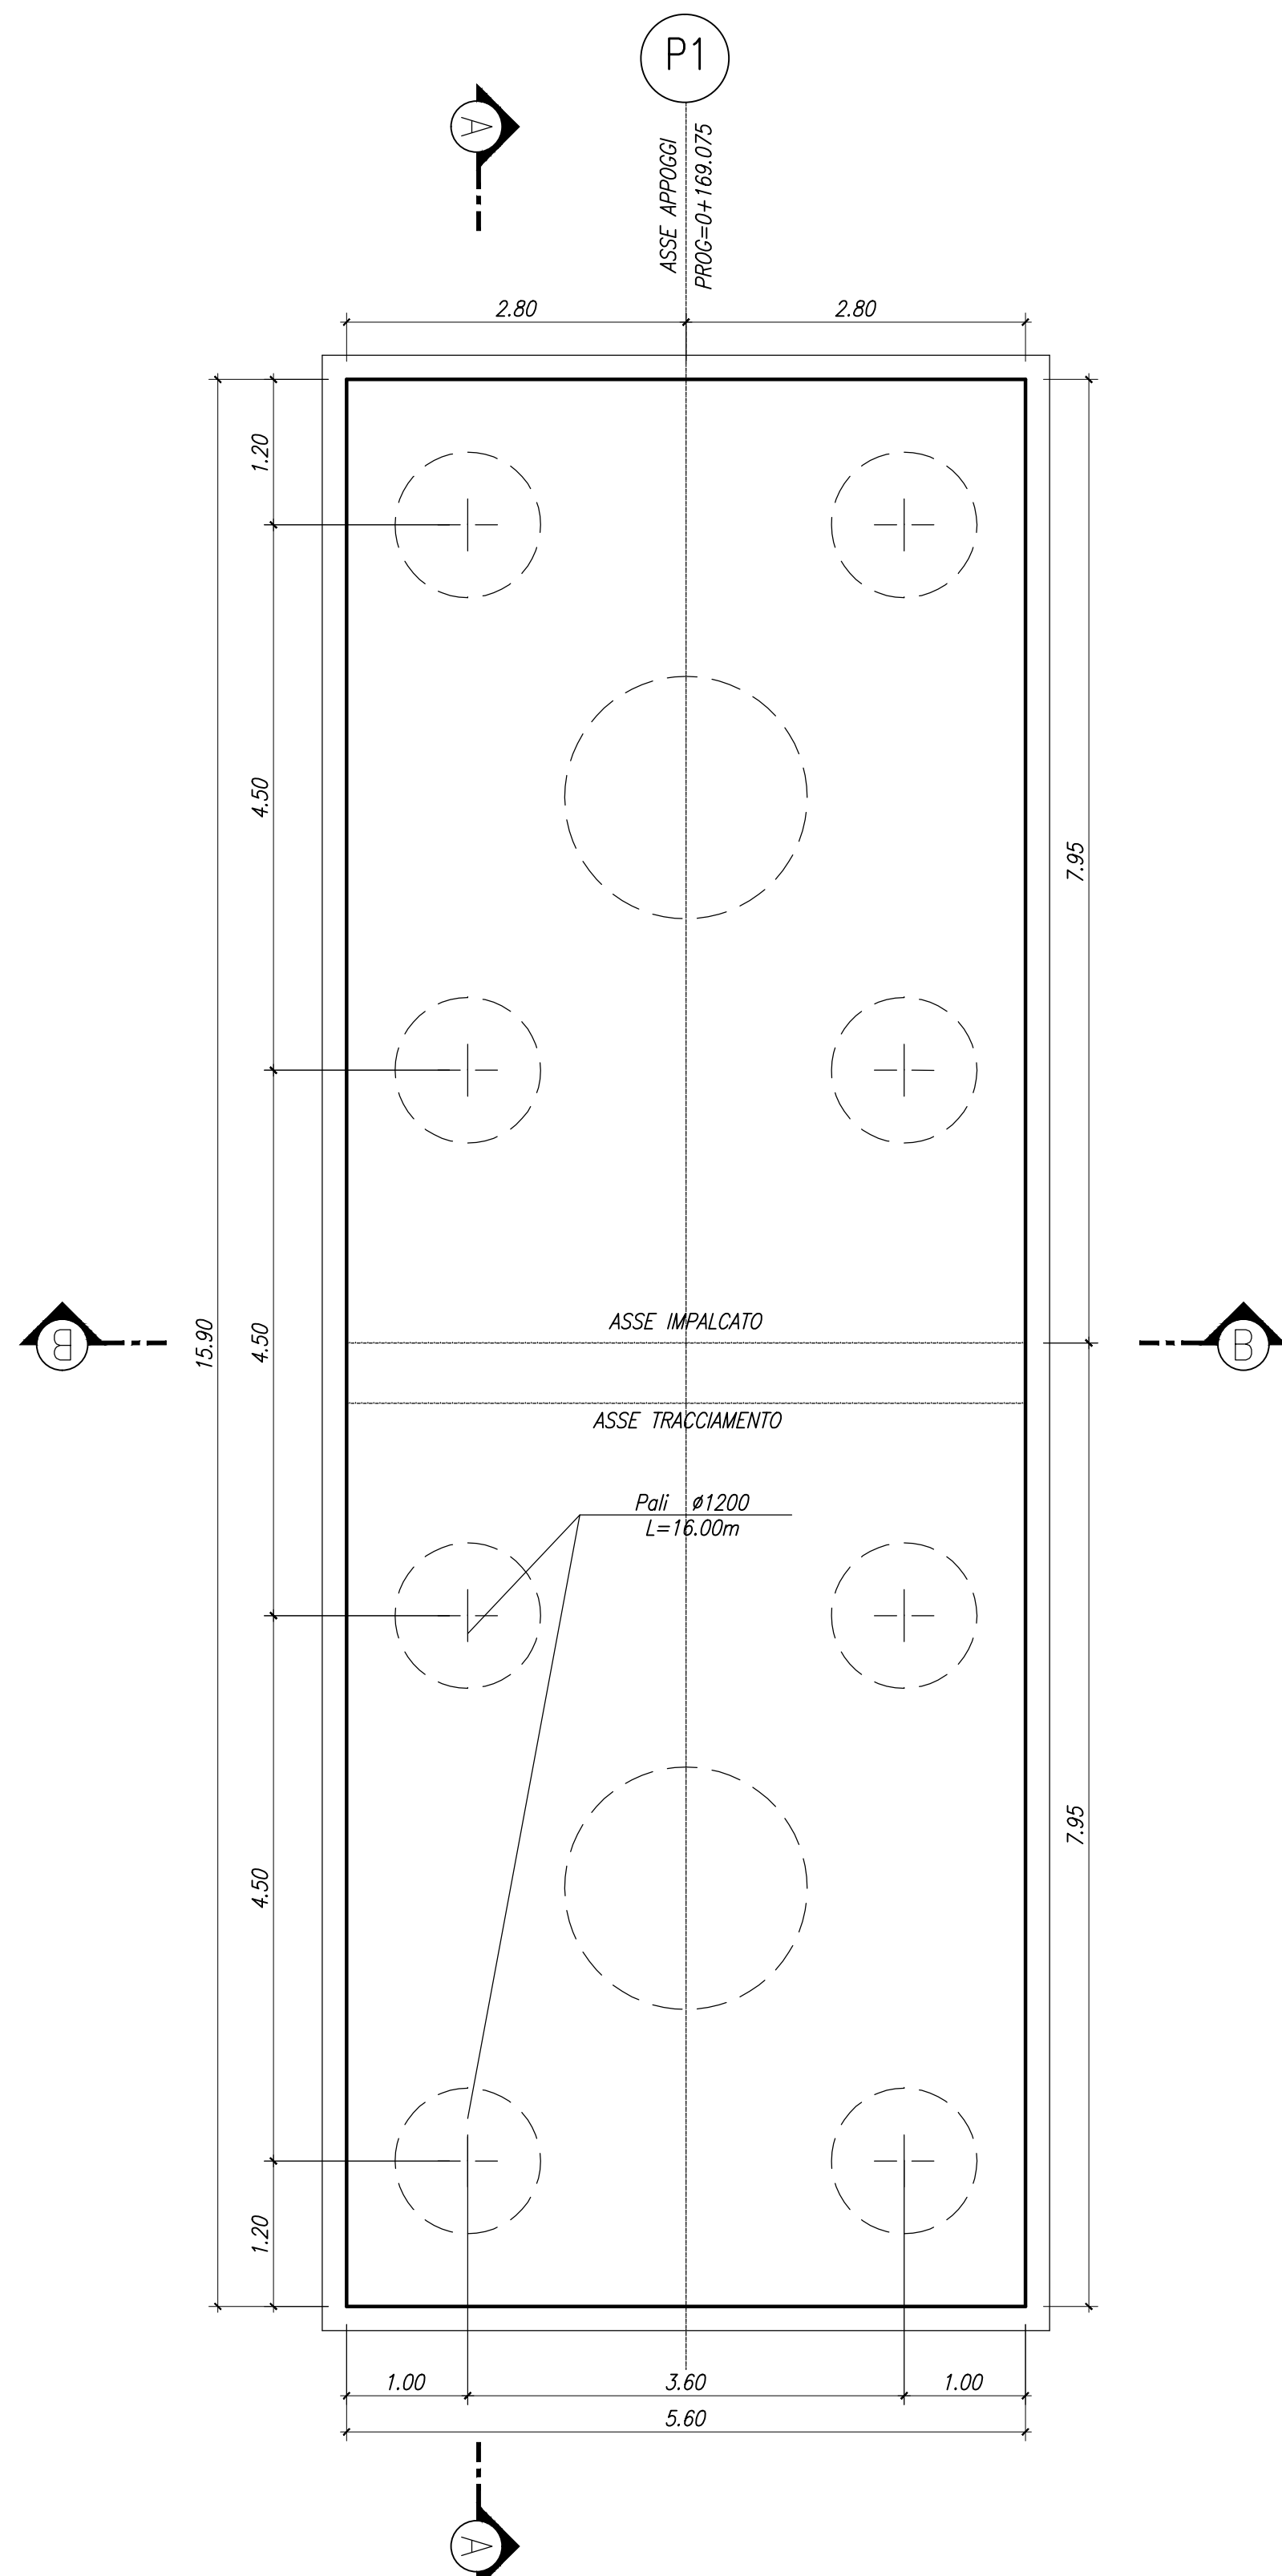

CARPENTERIA PILA 1  
SEZIONE A-A  
SCALA 1:50

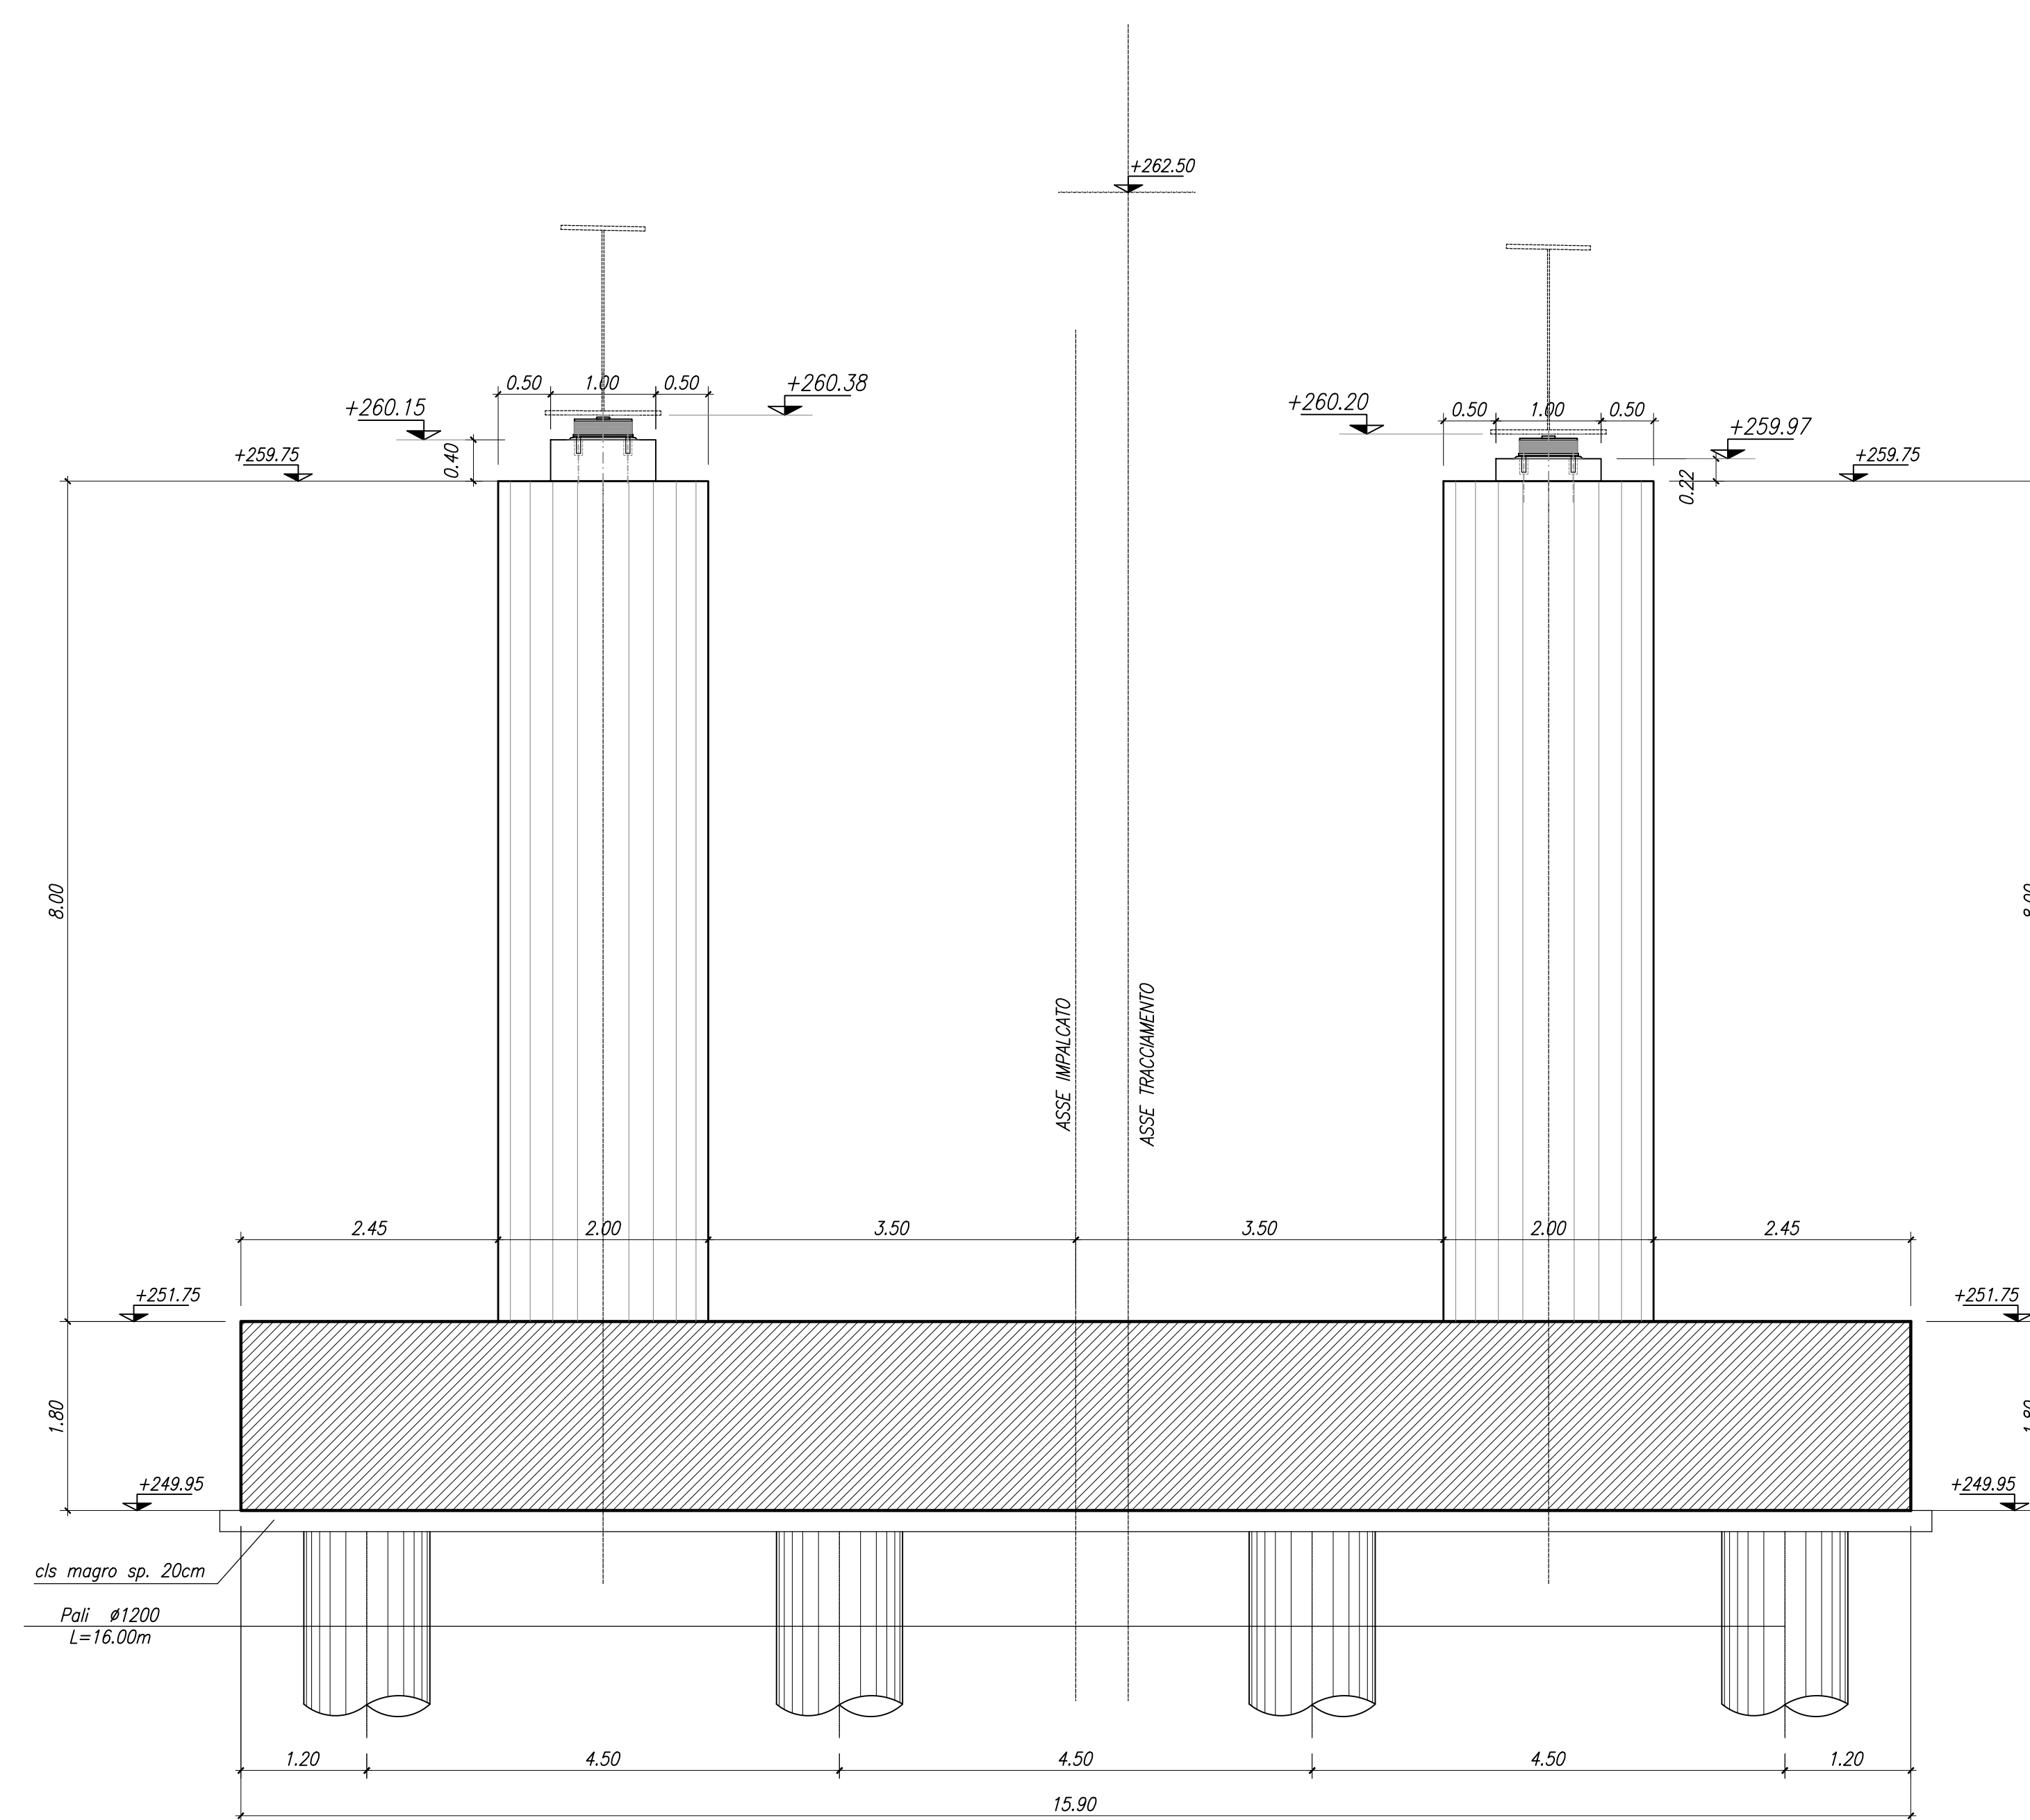

CARPENTERIA PILA 1  
SEZIONE C-C  
SCALA 1:50

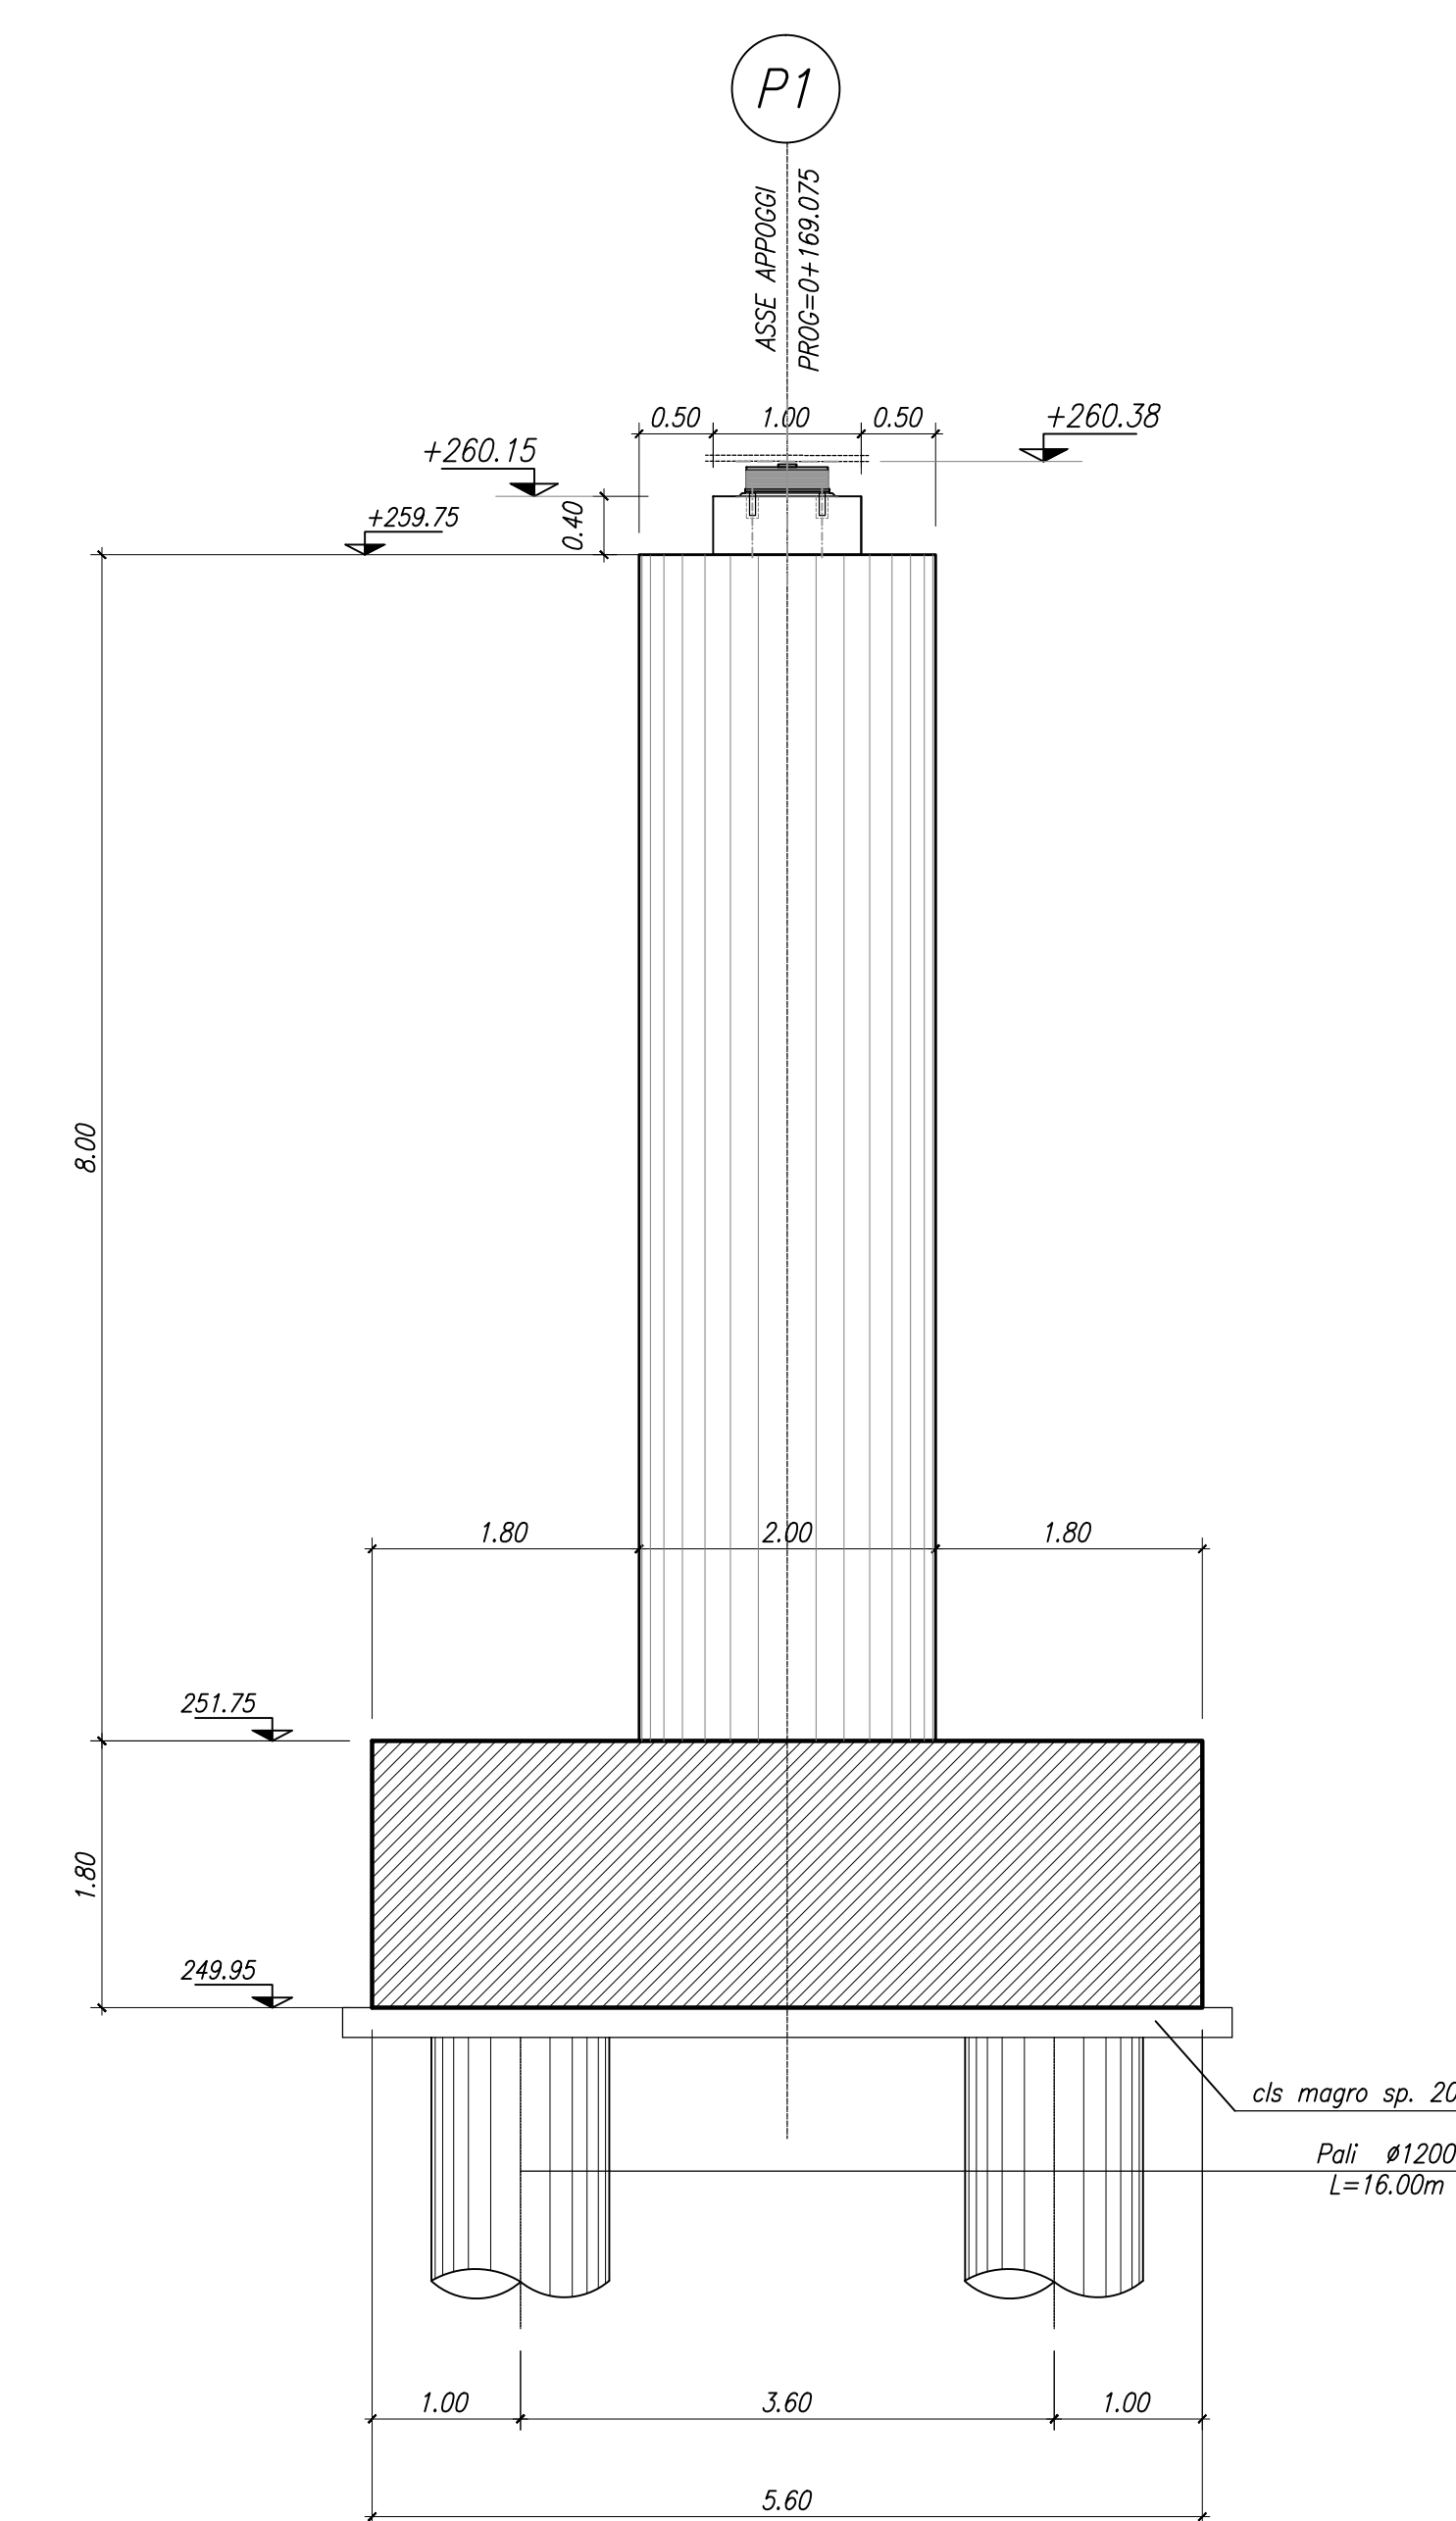

N.B.: PER LA TABELLA MATERIALI SI RINVIA ALL'ELABORATO SPECIFICO

MATRICE DI REVISIONE

| REV | DATA | DESCRIZIONE MODIFICA |
|-----|------|----------------------|
|     |      |                      |
|     |      |                      |
|     |      |                      |
|     |      |                      |

N.B.: LA TAVOLA SOSTITUISCE QUELLA RELATIVA AL CODICE [ ] DEL PROGETTO ESECUTIVO

**CONCESSIONARIA AUTOSTRADALE**  
DALMINE - COMO - VARESE - VALICO DEL GAGGIOLO E OPERE AD ESSO CONNESSE  
**TRATTE B1, B2, C, D, TRVA13-14, GREENWAY**  
**AS BUILT**  
TRATTA B1  
OPERE D'ARTE MINORI  
CAVALCAVIA  
CAVALCAVIA SVINCOLO DI LAZZATE 1  
CARPENTERIA PILA

| FASE PROGETTUALE     | WBS | IMPRESA |
|----------------------|-----|---------|
| LIMITI               |     |         |
| PROGETTO PRELIMINARE |     |         |
| PROGETTO DEFINITIVO  |     |         |
| PROGETTO ESECUTIVO   |     |         |
| REVISIONE            |     |         |

Scale: 1:50

**STRABAG** **MALTAUARO** **STRABAG**

| DATA | DESCRIZIONE | REV | PROGETTISTA - PROGETTO ESECUTIVO DI DETTAGLIO |
|------|-------------|-----|---|
|      |             |     |   |
|      |             |     |   |

**CONCEDENTE**  
CONCESSIONARIA AUTOSTRADALE

**CONCESSIONARIO**  
Autostadale, Direzione Tecnica  
Prestazioni: Ing. Enrico Anzi  
Lombardia, Direzione Tecnica  
Aut. Giovanni Cavalli

**APPROVATO**  
Autostadale, Direzione dei Lavori  
Prestazioni: Ing. Francesco Dorazio

**RESPONSABILE DI PROGETTO ED INCARICATO DELL'INTEGRAZIONE FRA LE VARIE PRESTAZIONI**  
CONCESSIONARIA AUTOSTRADALE  
Ing. Alberto Cecchini

**LABORAZIONE PROGETTUALE**  
PROGETTISTA:  
STI PROGETTI ITALIA S.p.A.

**3VI ITALIA S.p.A.**  
DIREZIONE TECNICA  
Via. Stefano Luca Pessoni  
00196 - Roma  
Provvisoria di Roma n. 20809

Redatto: Peruzzi Verificato: Di Iulo Approvato: Passati