


N° 1. Marcati 22XX

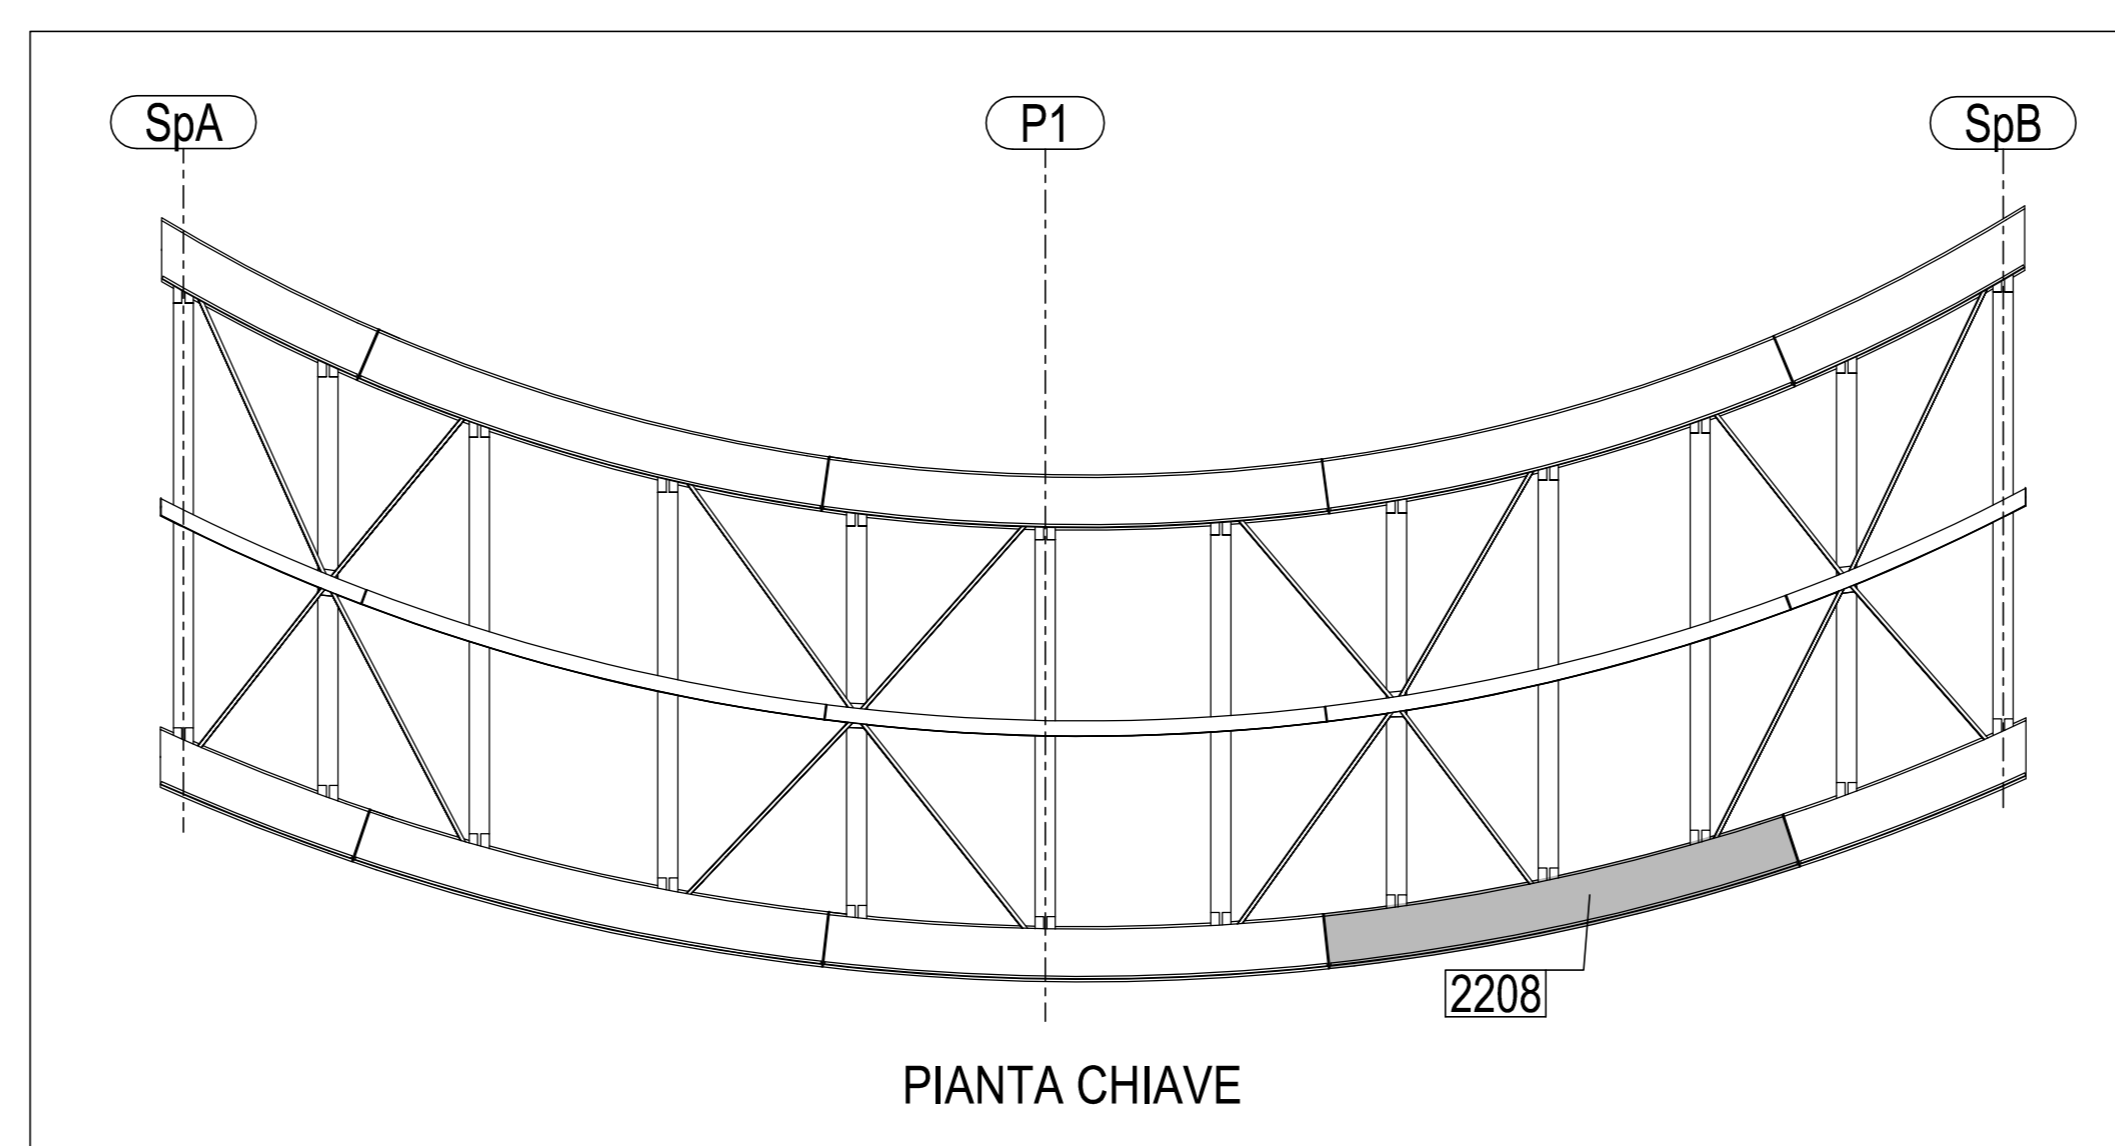

Rev.	Date	Description	Type of document	W of document	W of document	Rev.
0	24.09.2014	PRIMA EMISSIONE				
<p>2014011DCD22080</p>						
<p>CIMOLAI</p>						
<p>Client: STRABAG S.p.A.</p>						
<p>Object: PEDEMONTANA LOMBARDA - TRATTA B1 CAVALCAVIA SVINCOLO DI LAZZATE 1 TS 220 TRAVE MARCHE 2208</p>						
<p>Scale: 1:15</p>						

MATRICE DI REVISIONE		
REV	DATA	DESCRIZIONE MODIFICA

COLLEGAMENTO AUTOSTRADALE DALMINE - COMO - VARESE - VALICO DEL GAGGIOLO E OPERE AD ESSI CONNESSE
TRATTE B1, B2, C, D, TRAVI 13+14, GREENWAY
AS BUILT
 OPERE D'ARTE MINORI
 CAVALCAVIA SVINCOLO DI LAZZATE 1
 TS 220 - TRAVE MARCHE 2208

STRABAG **MALTURO** **STRABAG**

CIMOLAI

3TI ITALIA S.p.A.