

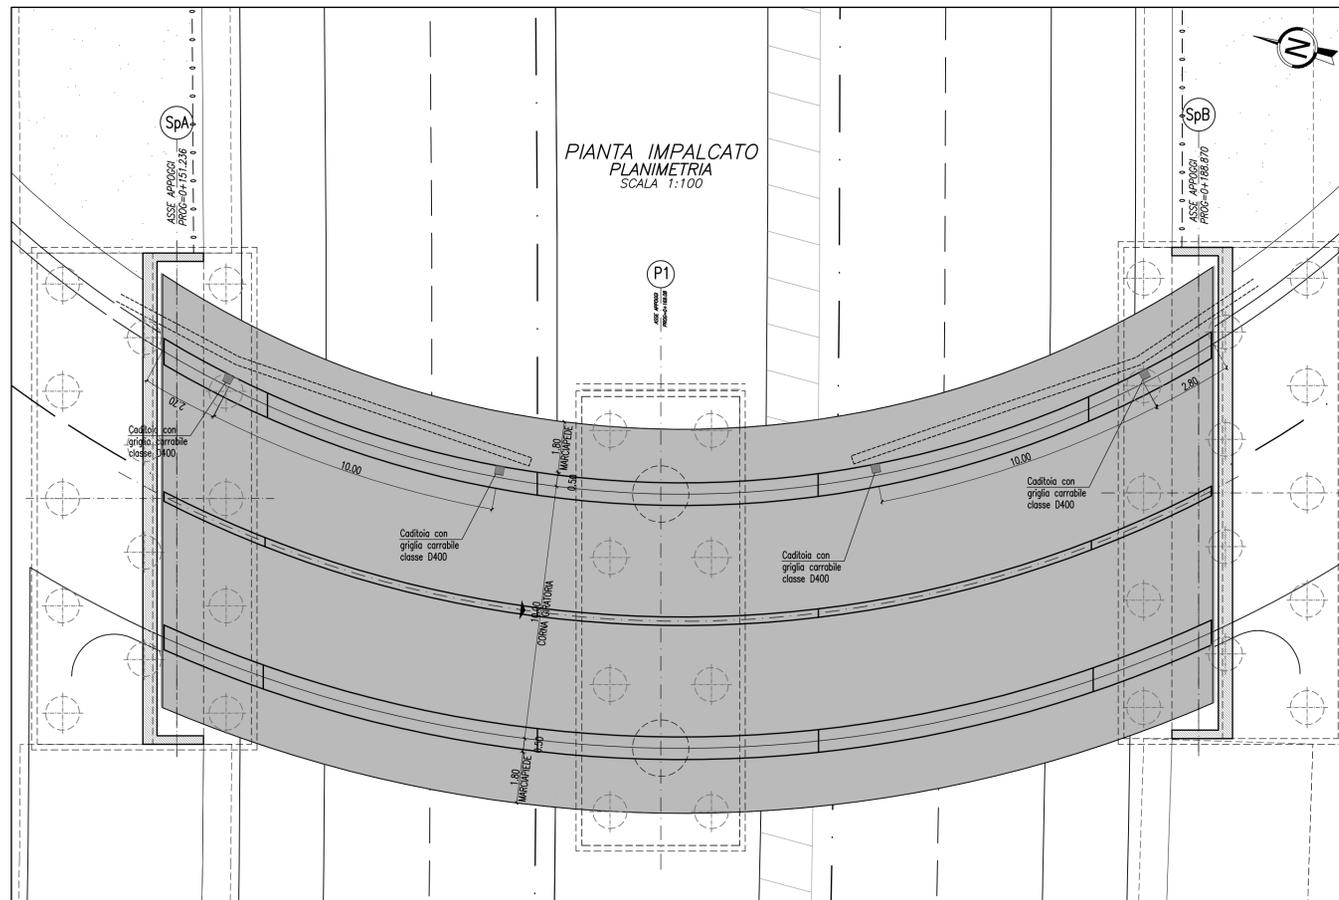


SEZIONE TRASVERSALE SU ASSE PILA


SCALA 1:25

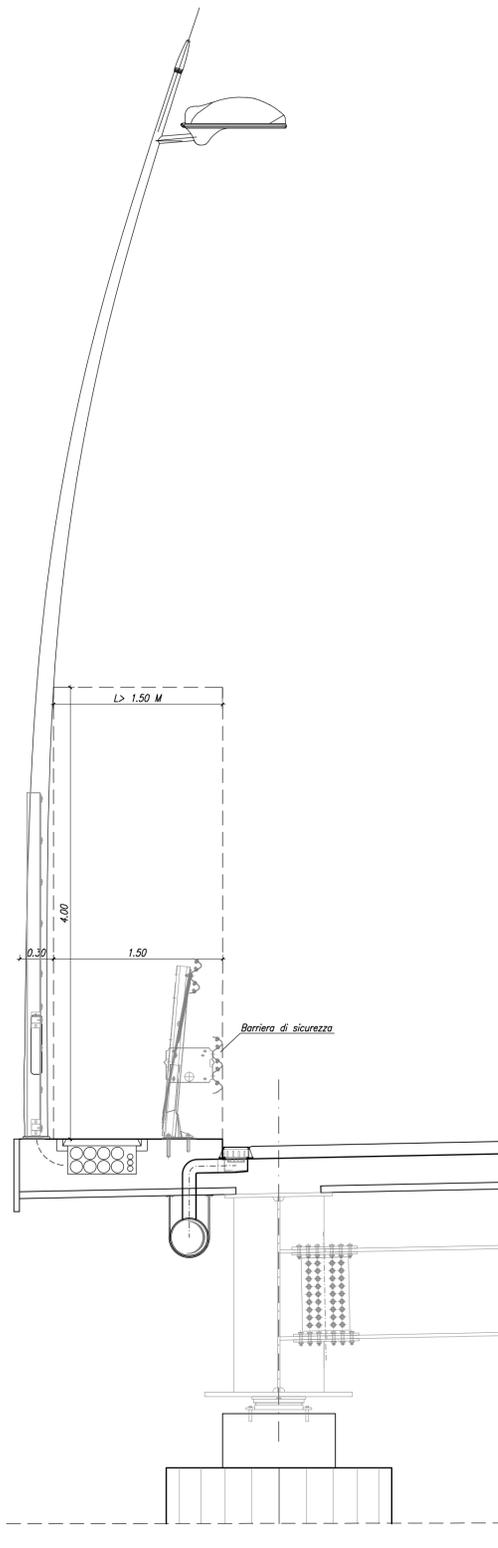

PARTICOLARE GRIGLIA PIANA
SCALA 1:10

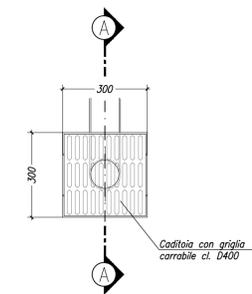


SEZIONE A-A
SCALA 1:10

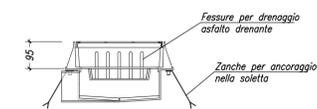

N.B.: PER LA TABELLA MATERIALI SI RIMANDA ALL'ELABORATO SPECIFICO

SEZIONE TRASVERSALE

SCALA 1:25

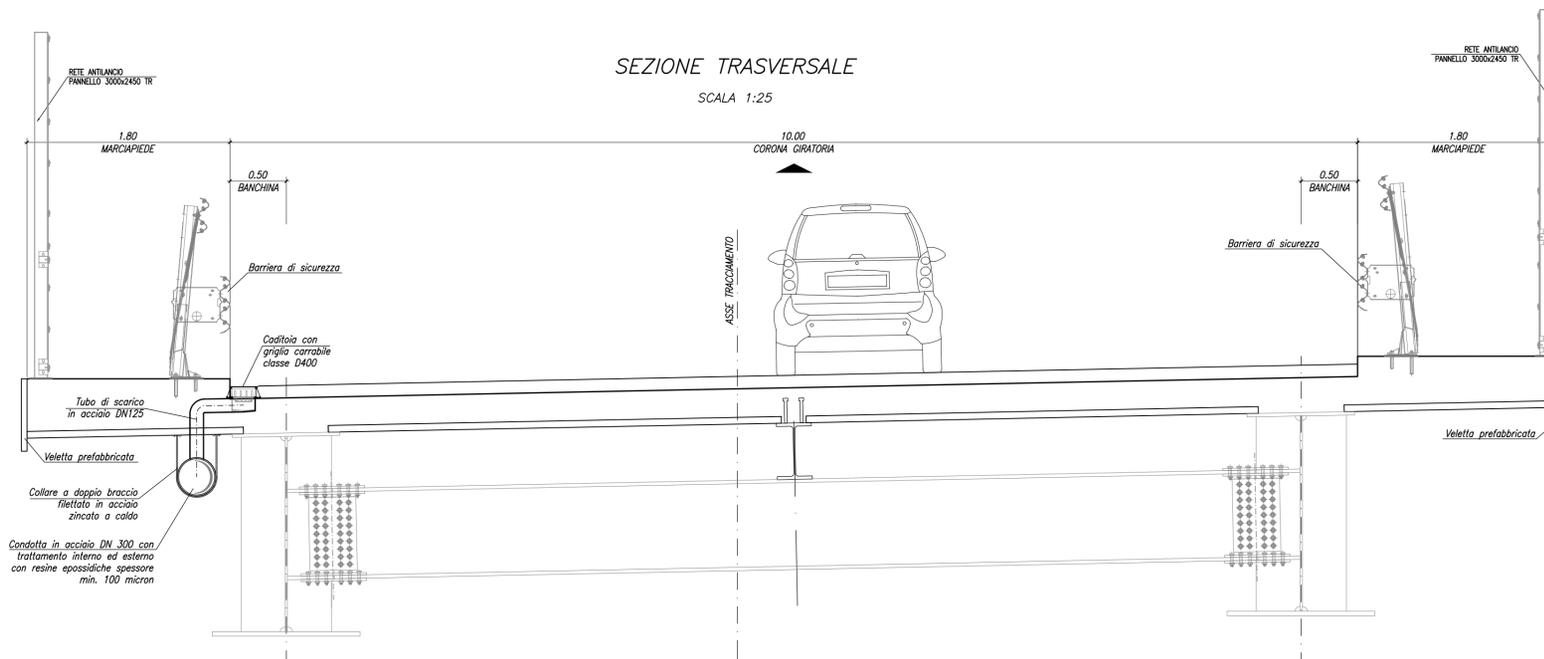

MATRICE DI REVISIONE

REV	DATA	DESCRIZIONE MODIFICA

N.B.: LA TAVOLA SOSTITUISCE QUELLA RELATIVA AL CODICE [] DEL PROGETTO ESECUTIVO

CONCESSIONARIA AUTOSTRADALE
COLLEGAMENTO AUTOSTRADE
DALMINE - COMO - VARESE - VALICO DEL GAGGIOLO E OPERE AD ESSO CONNESSE
CODICE C.U.P. F11806000270007

AS BUILT
TRATTA B1
OPERE D'ARTE MINORI
CAVALCAVIA
CAVALCAVIA SVINCOLO DI LAZZATE 1

IDENTIFICAZIONE ELABORATO	IMPRESA
CODICE PROGETTO: F001078	RAGGRUPPAMENTO TEMPORANEO IMPRESE:
PROGETTUALE	STRABAG
UTILE	STRABAG A.G.
ZONA	GLF
REGIONE	Grandi Lavori
PROVINCIA	Fincosati
COMUNE	S.p.A.
INTERNO	STRABAG
PROF. ELABORATO	ICM
PROF. VERIFICATO	STRABAG
PROF. APPROVATO	
PROF. PERMISIVO	

Scala: Vari

DATA	DESCRIZIONE	REV	PROGETTISTA - PROGETTO ESECUTIVO DI DETTAGLIO
12/02/2017	Emissione	1	RAGGRUPPAMENTO TEMPORANEO PROGETTISTI:
12/02/2017	Stralcio	2	STRABAG
			ICM
			STRABAG

CONCEDENTE: CONCESSIONARIA AUTOSTRADALE (CONCESSIONE)

RESPONSABILE DI PROGETTO ED INCARICATO DELL'INTEGRAZIONE ERA LE VARIE PRESTAZIONI: Ing. Alberto Cecchini

CONCESSIONARIO: Direzione Tecnica: Ing. Giuseppe Samba; Direzione Tecnica: Ing. Giovanni Casali

ELABORAZIONE PROGETTUALE: PROGETTISTA: 3TI PROGETTI ITALIA S.p.A.

APPROVATO: Direzione dei Lavori: Ing. Francesco Donnicci; Direttore Tecnico: Ing. Stefano Jona Presenzi; Ordine degli Ingegneri Provinciale di Roma n. 20809

3TI ITALIA S.p.A. DIRETTORE TECNICO: Ing. Stefano Jona Presenzi

Redatto: Plesci; Verificato: Di Sarco; Approvato: Possati