


SPALLA A		
	X	Y
1	X=139491.2968	Y=245433.0604
2	X=139494.9676	Y=245434.0428
3	X=139498.6384	Y=245435.0253
4	X=139502.3092	Y=245436.0078
5	X=139505.9800	Y=245436.9903
6	X=139493.8820	Y=245430.7502
7	X=139497.5528	Y=245431.7327
8	X=139501.2236	Y=245432.7152
9	X=139504.8943	Y=245433.6977
10	X=139492.7964	Y=245427.4576
11	X=139496.4672	Y=245428.4401
12	X=139500.1379	Y=245429.4225
13	X=139503.8087	Y=245430.4050
14	X=139507.4795	Y=245431.3875

PILA 1		
	X	Y
1	X=139492.9514	Y=245413.3958
2	X=139497.2987	Y=245414.5580
3	X=139501.6454	Y=245415.7228
4	X=139505.9924	Y=245416.8862
5	X=139493.8823	Y=245409.9176
6	X=139498.2291	Y=245411.0817
7	X=139502.5761	Y=245412.2452
8	X=139506.9231	Y=245413.4086
F1	X=139495.5903	Y=245412.2387
F2	X=139504.2843	Y=245414.5656

SPALLA B		
	X	Y
1	X=139501.4589	Y=245395.8622
2	X=139505.1297	Y=245396.8447
3	X=139508.8005	Y=245397.8272
4	X=139512.4713	Y=245398.8097
5	X=139516.1421	Y=245399.7922
6	X=139504.0440	Y=245393.5521
7	X=139507.7148	Y=245394.5345
8	X=139511.3856	Y=245395.5170
9	X=139515.0564	Y=245396.4995
10	X=139502.9585	Y=245390.2594
11	X=139506.6293	Y=245391.2419
12	X=139510.3001	Y=245392.2244
13	X=139513.9709	Y=245393.2069
14	X=139517.6417	Y=245394.1894

N.B.: PALI TRIVELLATI

N.B.: PER LA TABELLA MATERIALI SI RIMANDA ALL'ELABORATO SPECIFICO

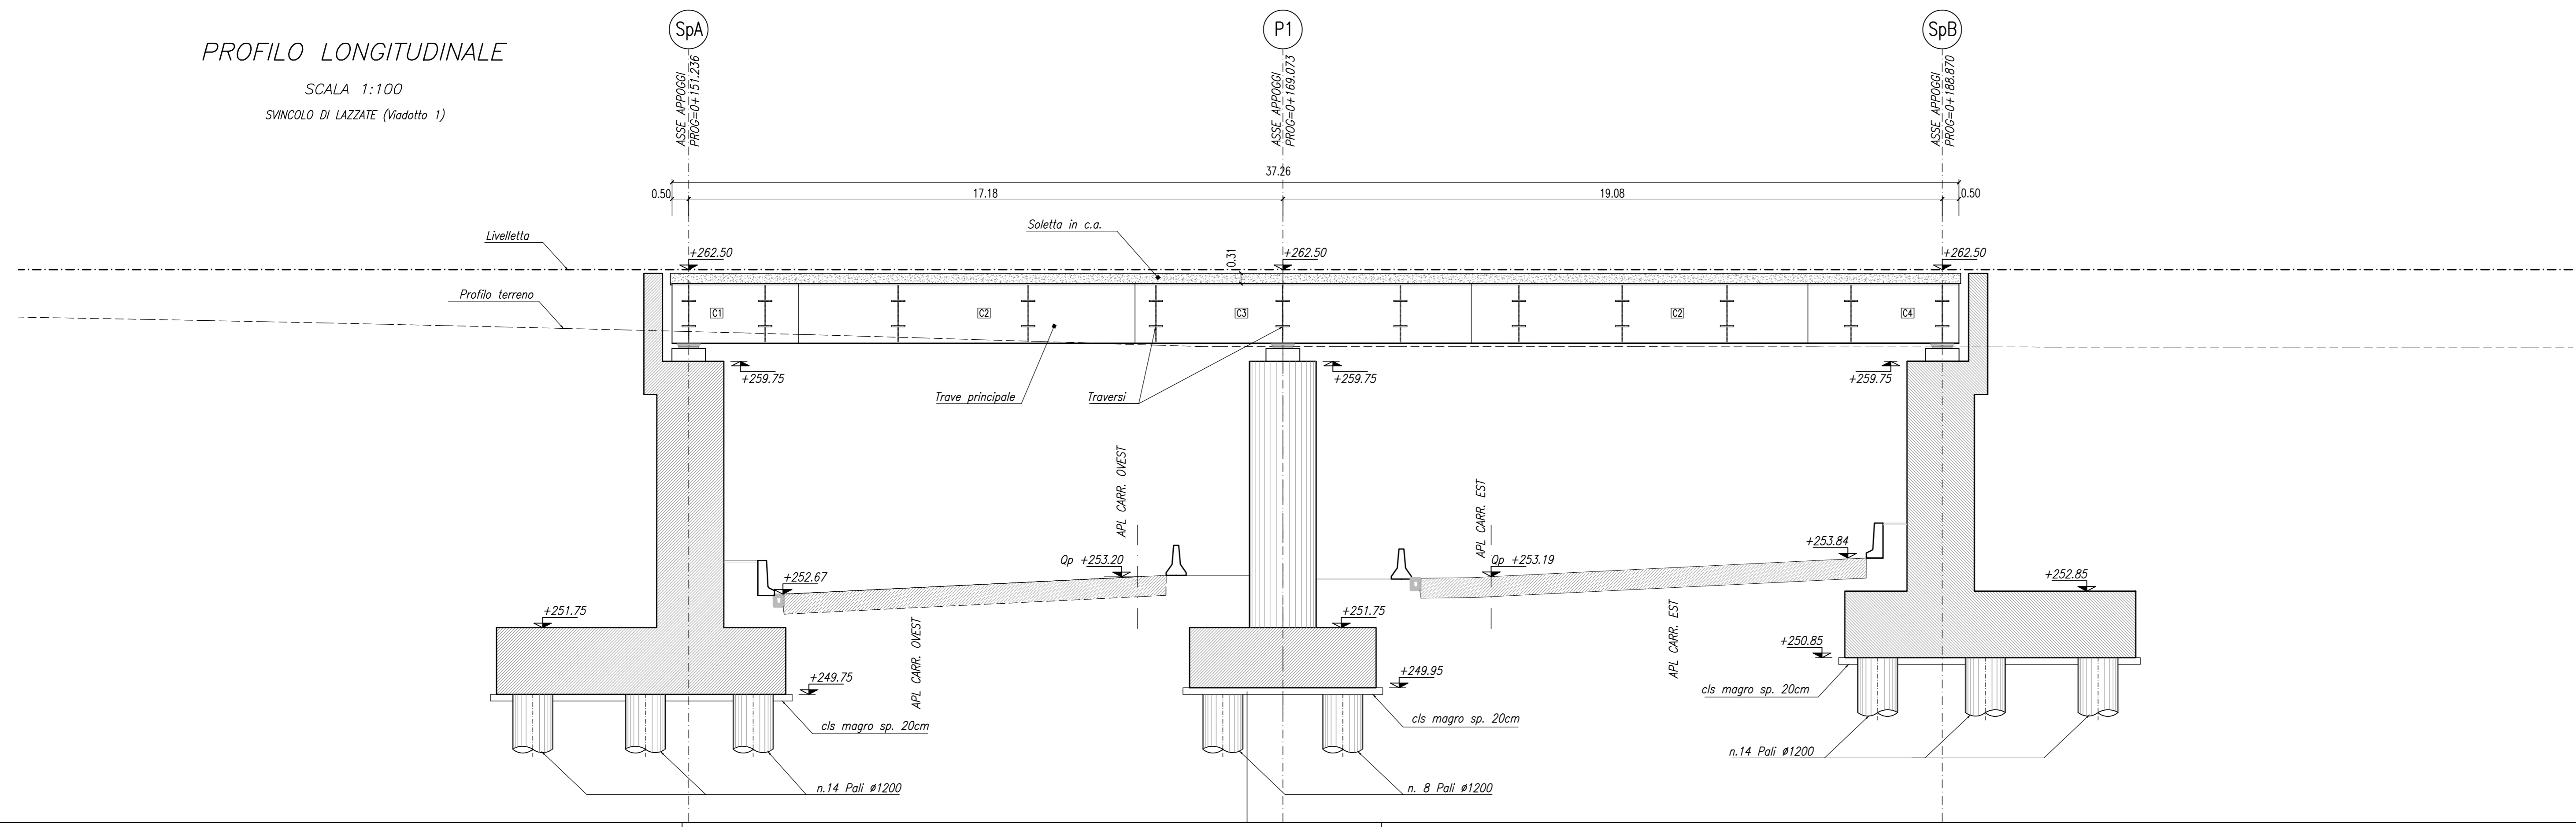

#### MATRICE DI REVISIONE

REV	DATA	DESCRIZIONE MODIFICA

N.B.: LA TAVOLA SOSTITUISCE QUELLA RELATIVA AL CODICE  DEL PROGETTO ESECUTIVO

**COLLEGAMENTO AUTOSTRADALE**  
DALMINE - COMO - VARESE - VALICO DEL GAGGIOLO E OPERE AD ESSO CONNESSE

CONDIR. C.U.P. F1189900270001

**TRATTE B1, B2, C, D, TRVA13+14, GREENWAY**

**AS BUILT**

**TRATTA B1**  
OPERE D'ARTE MINORI  
CAVALCAVIA  
CAVALCAVIA SVINCOLO DI LAZZATE 1  
PIANTA FONDAZIONI E SEZIONE LONGITUDINALE

<b>IDENTIFICAZIONE ELABORATO</b>		<b>IMPRESA</b>	
CODICE PROGETTO: F001078		RAGGRUPPAMENTO TEMPORANEO IMPRESE:	
WBS	Mandatario	Mandatario	Mandatario
STRABAG A.G.	GLF Grandi Lavori Finconsit S.p.A.	ICM S.p.A.	STRABAG S.p.A.
<b>FASE PROGETTUALE</b>		<b>PROGETTISTA - PROGETTO ESECUTIVO DI DETTAGLIO</b>	
LOTTO	DESCRIZIONE	REV	DESCRIZIONE
1	1	01	RAGGRUPPAMENTO TEMPORANEO PROGETTISTI:
1	1	01	Mandatario
1	1	01	Mandatario
1	1	01	Mandatario
1	1	01	Mandatario
<b>CONCEDENTE</b>		<b>RESPONSABILE DI PROGETTO ED INCARICATO DELL'INTEGRAZIONE FRA LE VARIE PRESTAZIONI:</b>	
CONCESSIONI AUTOSTRADALI LOMBARDE		Ing. Alberto Cecchini	
<b>CONCESSIONARIO</b>		<b>ELABORAZIONE PROGETTUALE</b>	
Autostadale Direzione Tecnica: Pedemontana Ing. Giuseppe Santo Lombarda Referente Tecnico: Ach. Giovanni Cavali		PROGETTISTA: 3TI PROGETTI ITALIA S.p.A.	
<b>APPROVATO</b>		Il Direttore dei Lavori: Francesco Demarco Lombarda	
Redatto: Veninata		Verificato: Di Senzo	
		Approvato: Possati	

**3TI ITALIA S.p.A.**  
DIRETTORE TECNICO  
Ing. Stefano Luca Possati  
Ordine degli Ingegneri  
Provincia di Roma n. 20809