



CARPENTERIA SPALLA SpA
PIANTA FONDAZIONI
SCALA 1:50

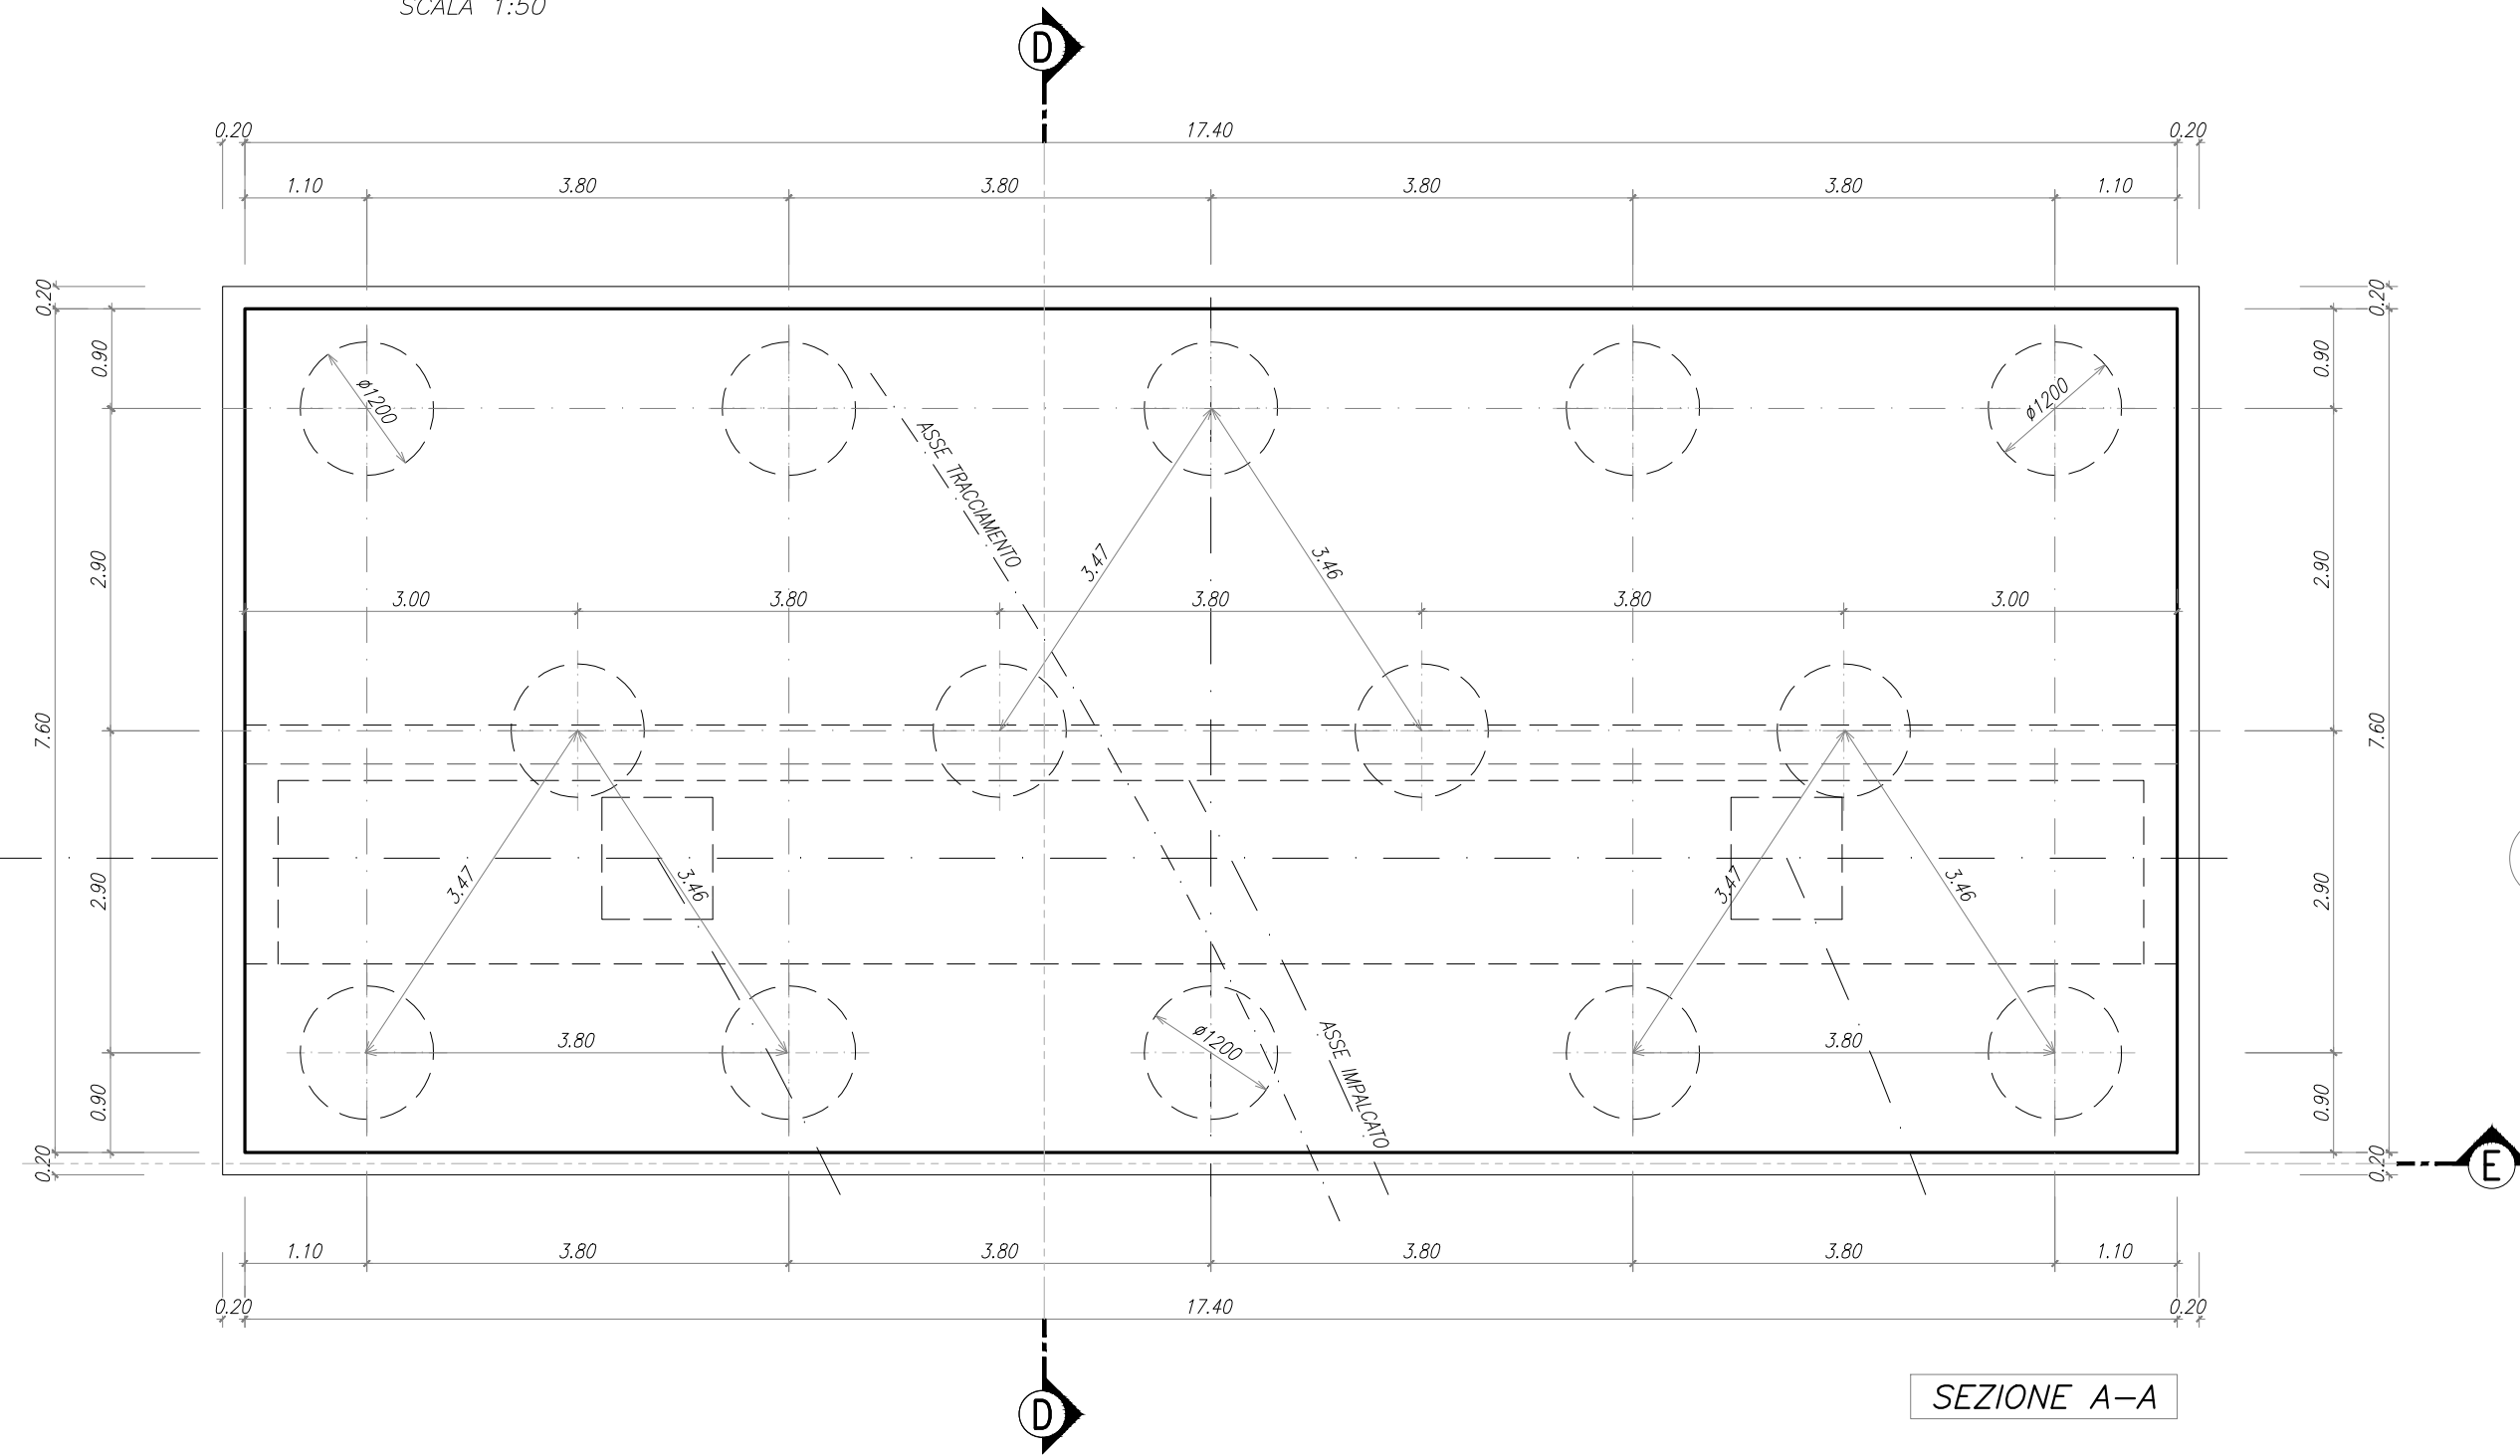


SEZIONE A-A

CARPENTERIA SPALLA SpA
SEZIONE QUOTA BAGGIOLI
SCALA 1:50

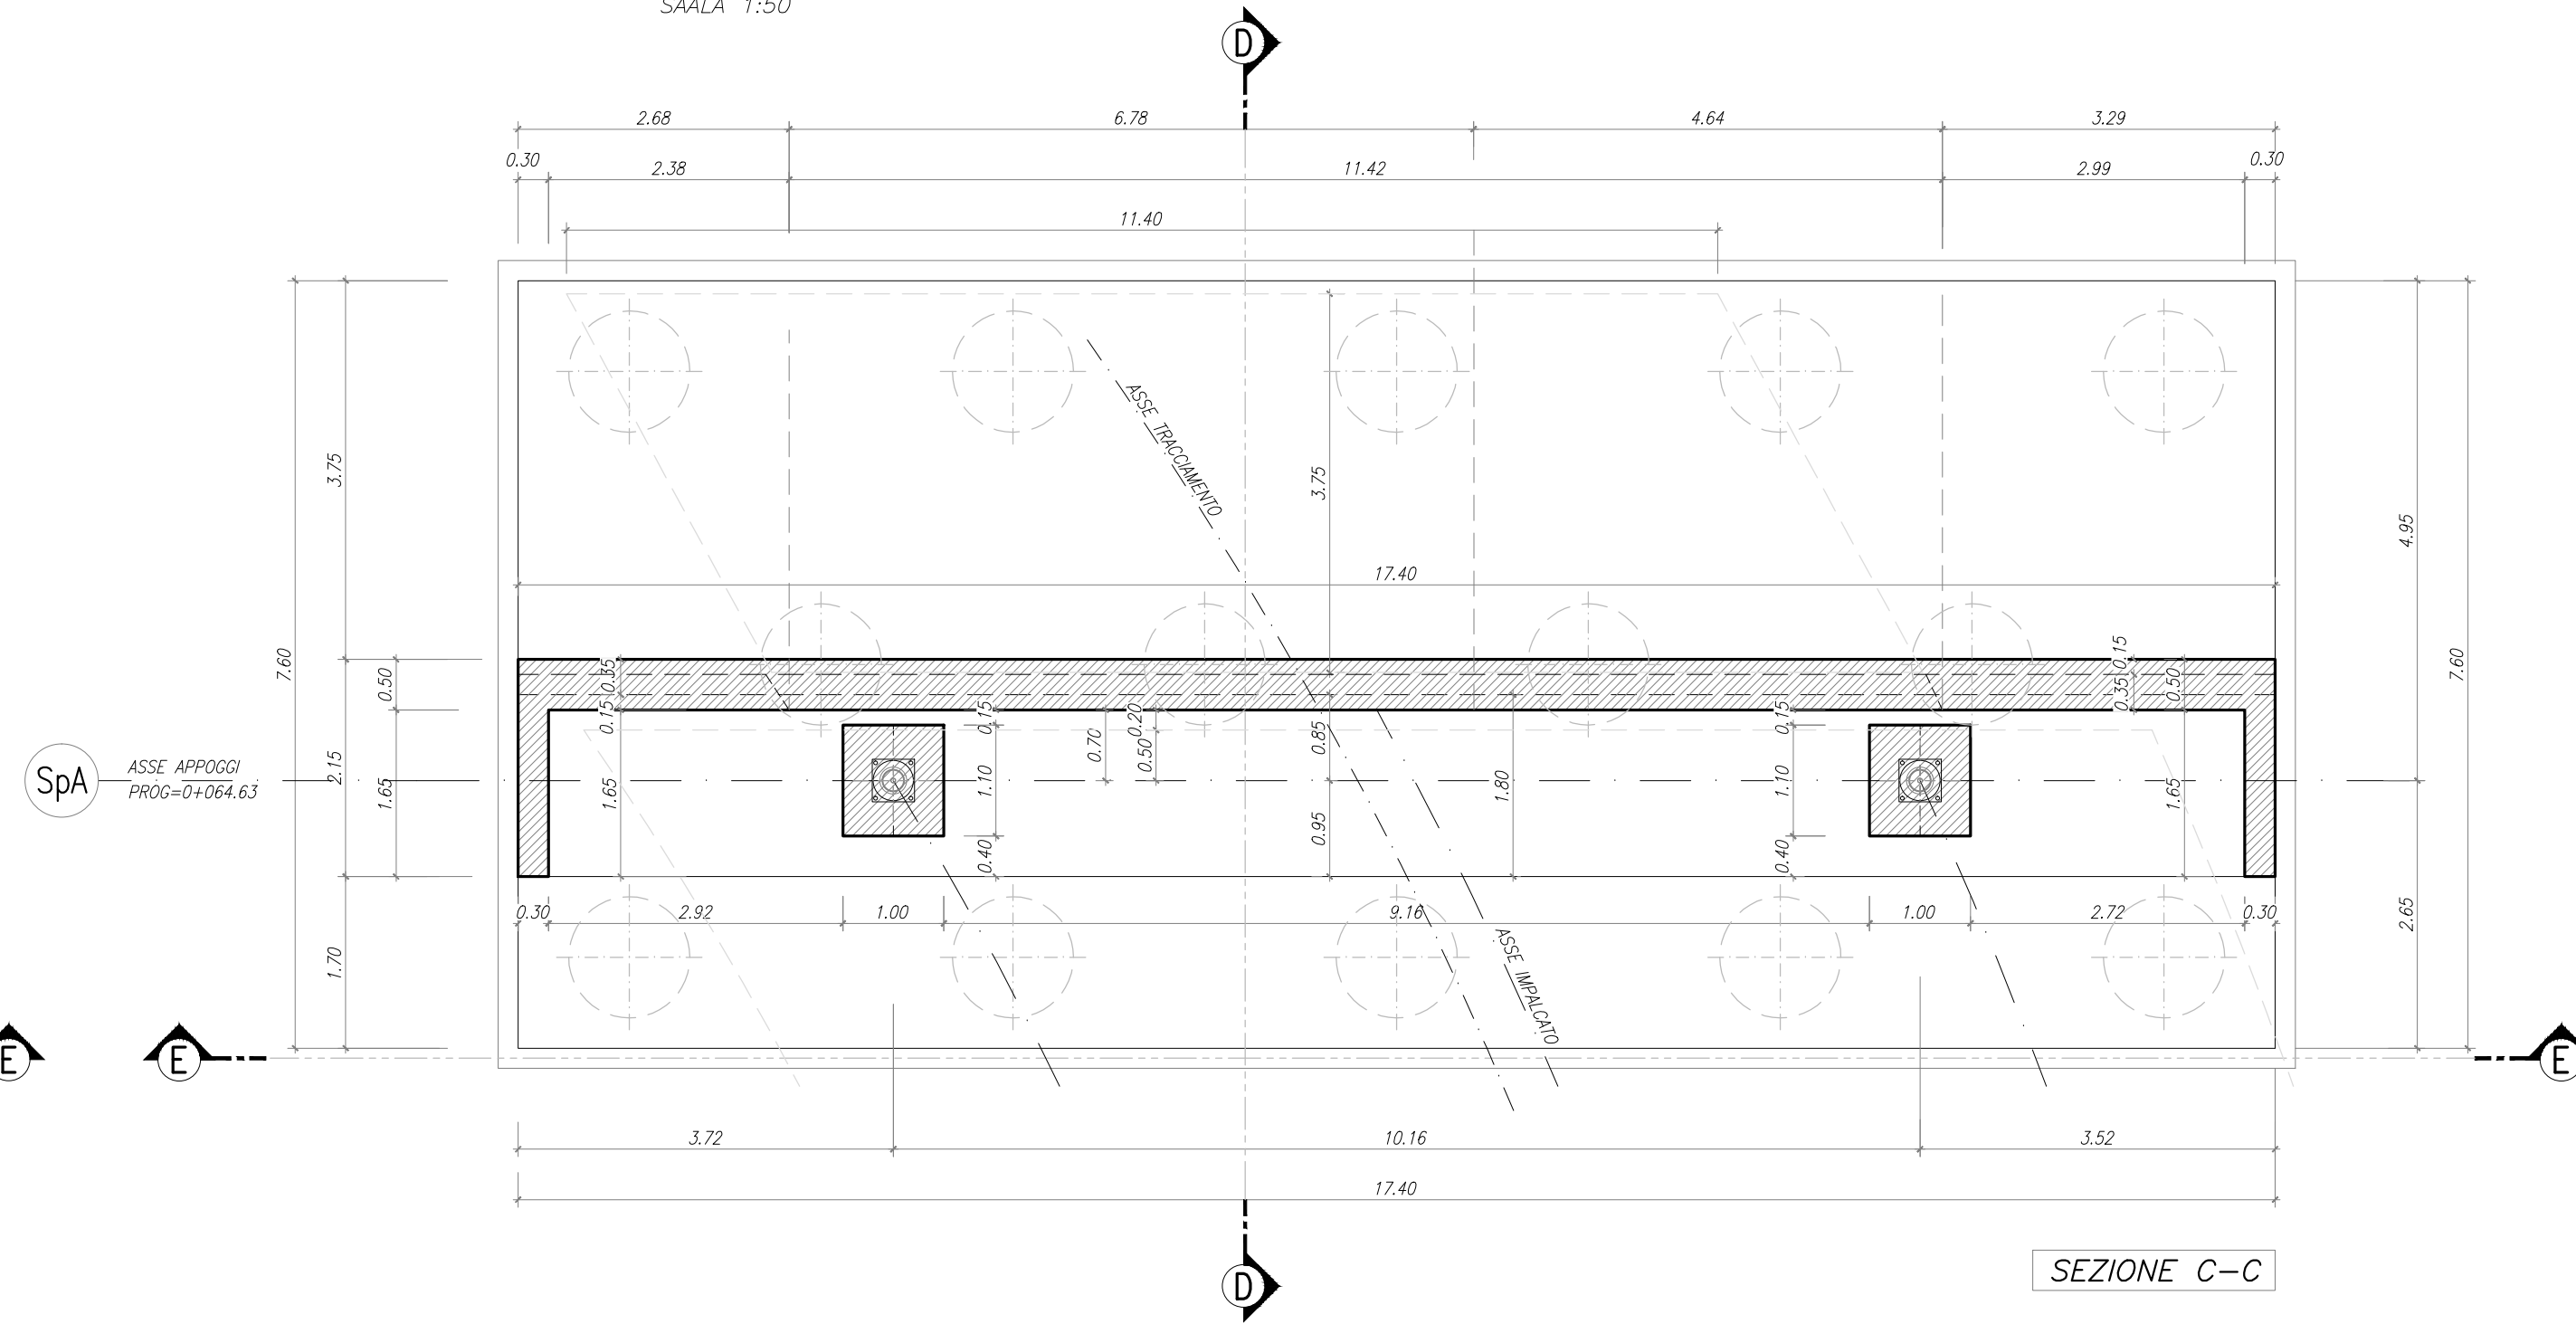


SEZIONE C-C

CARPENTERIA SPALLA SpA
SEZIONE D-D
SCALA 1:50



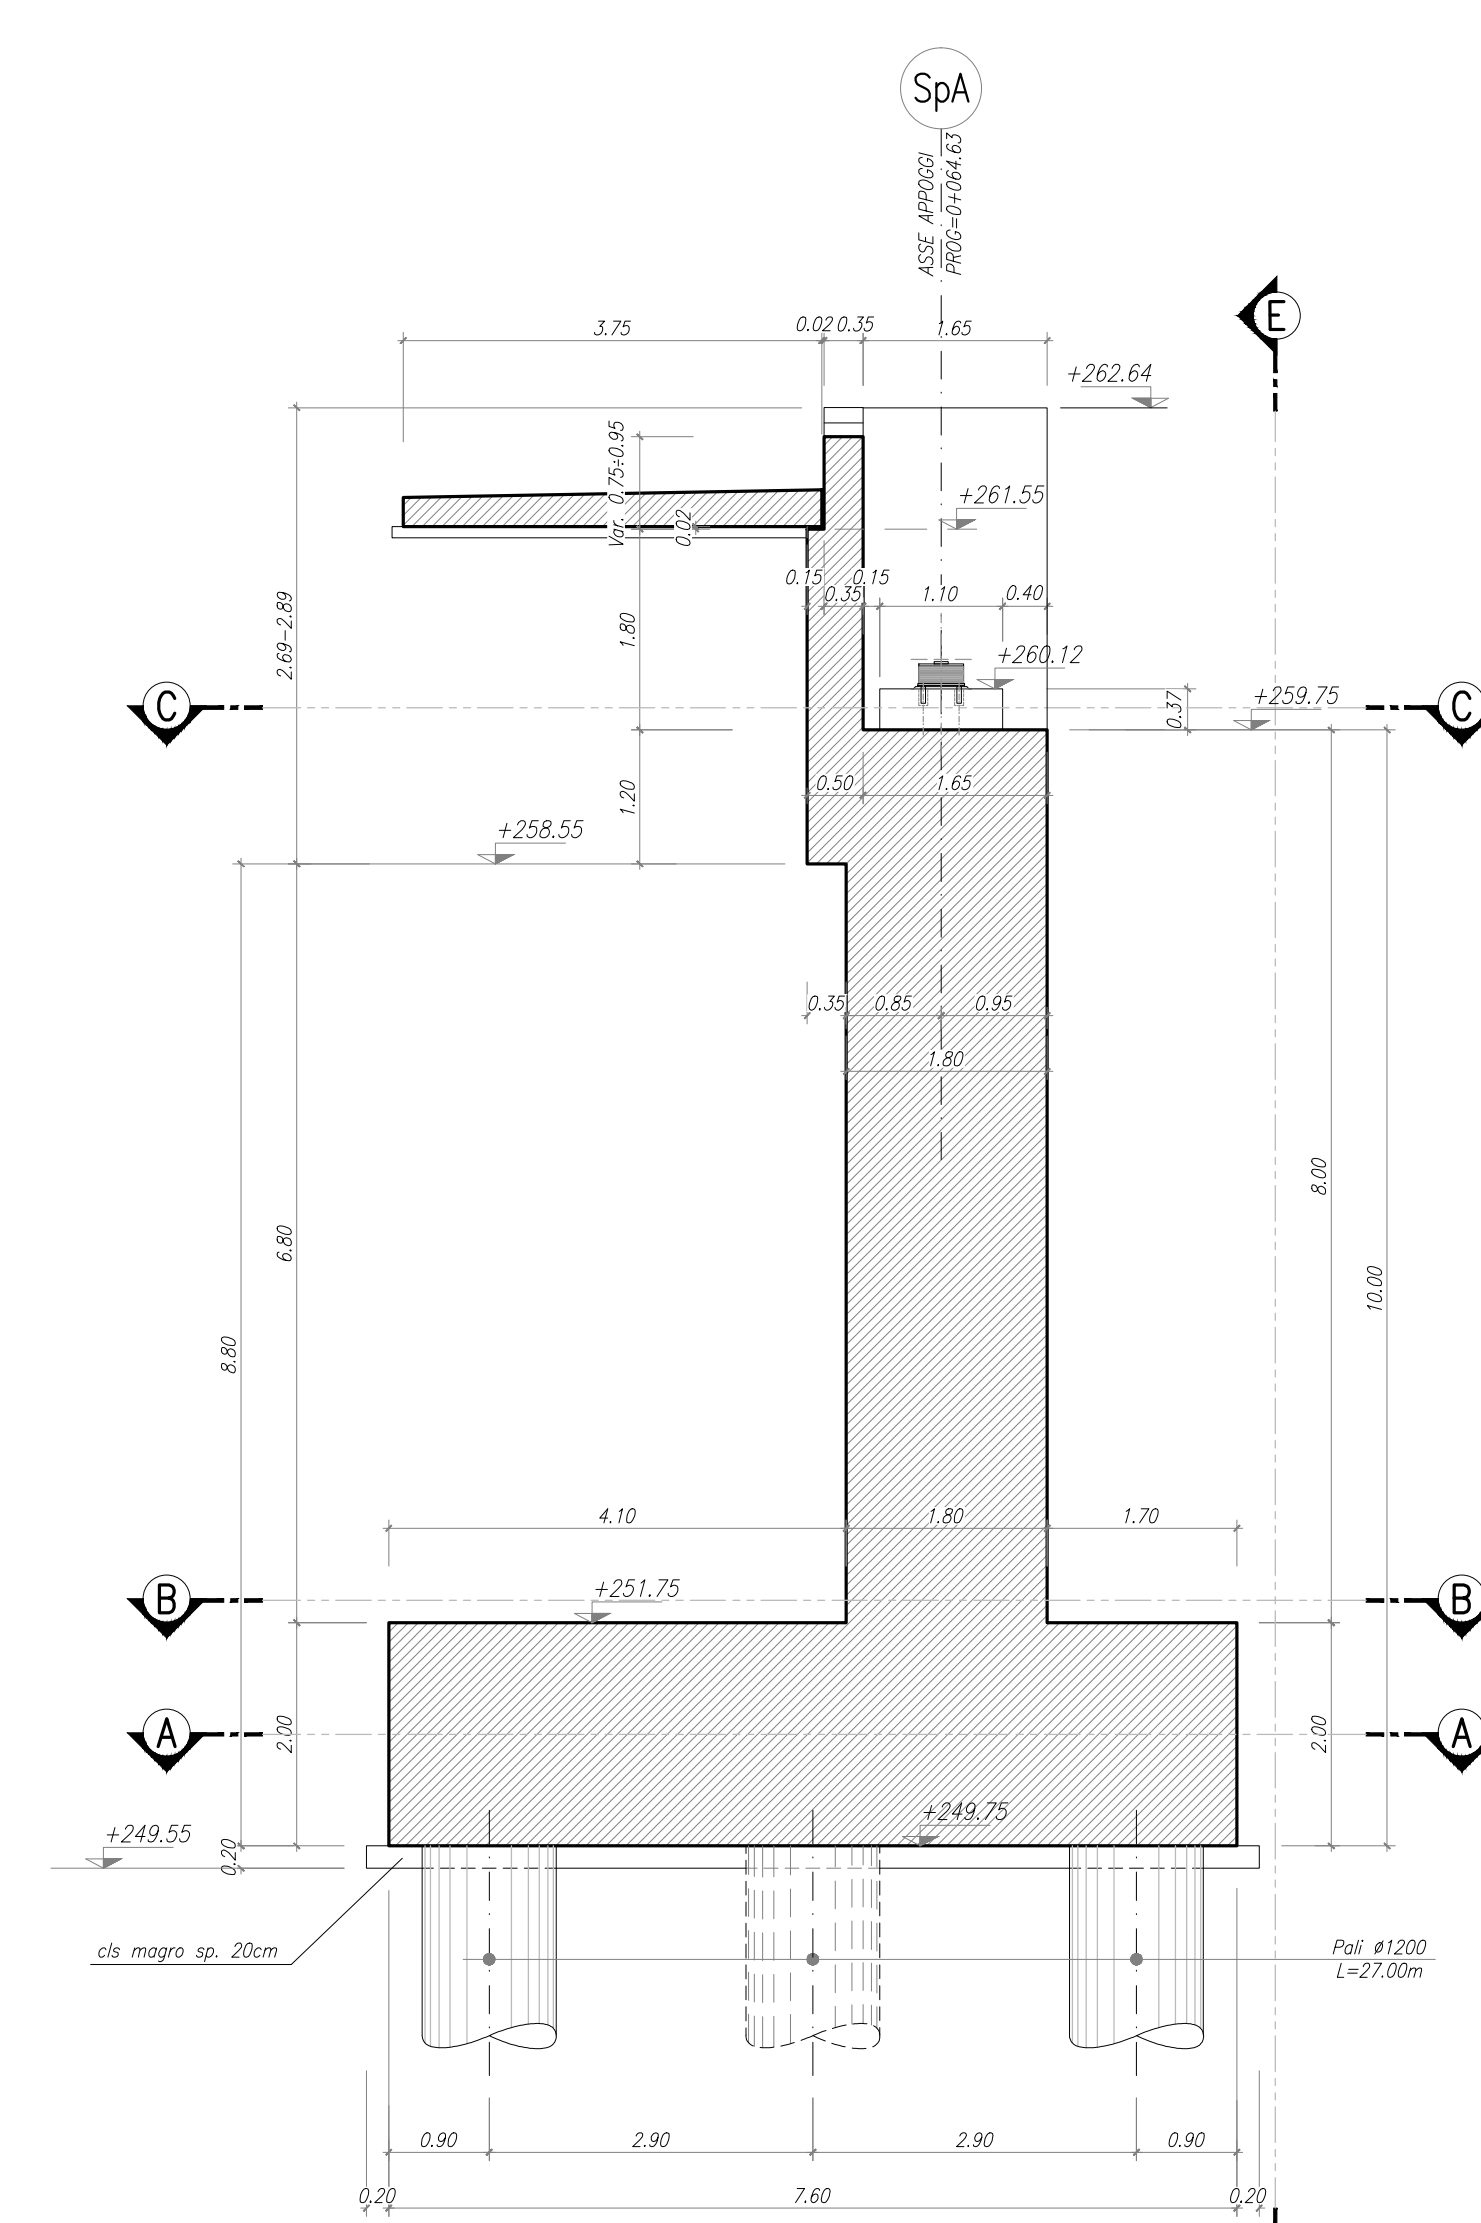


CARPENTERIA SPALLA SpA
PIANTA SPICCATO
SCALA 1:50

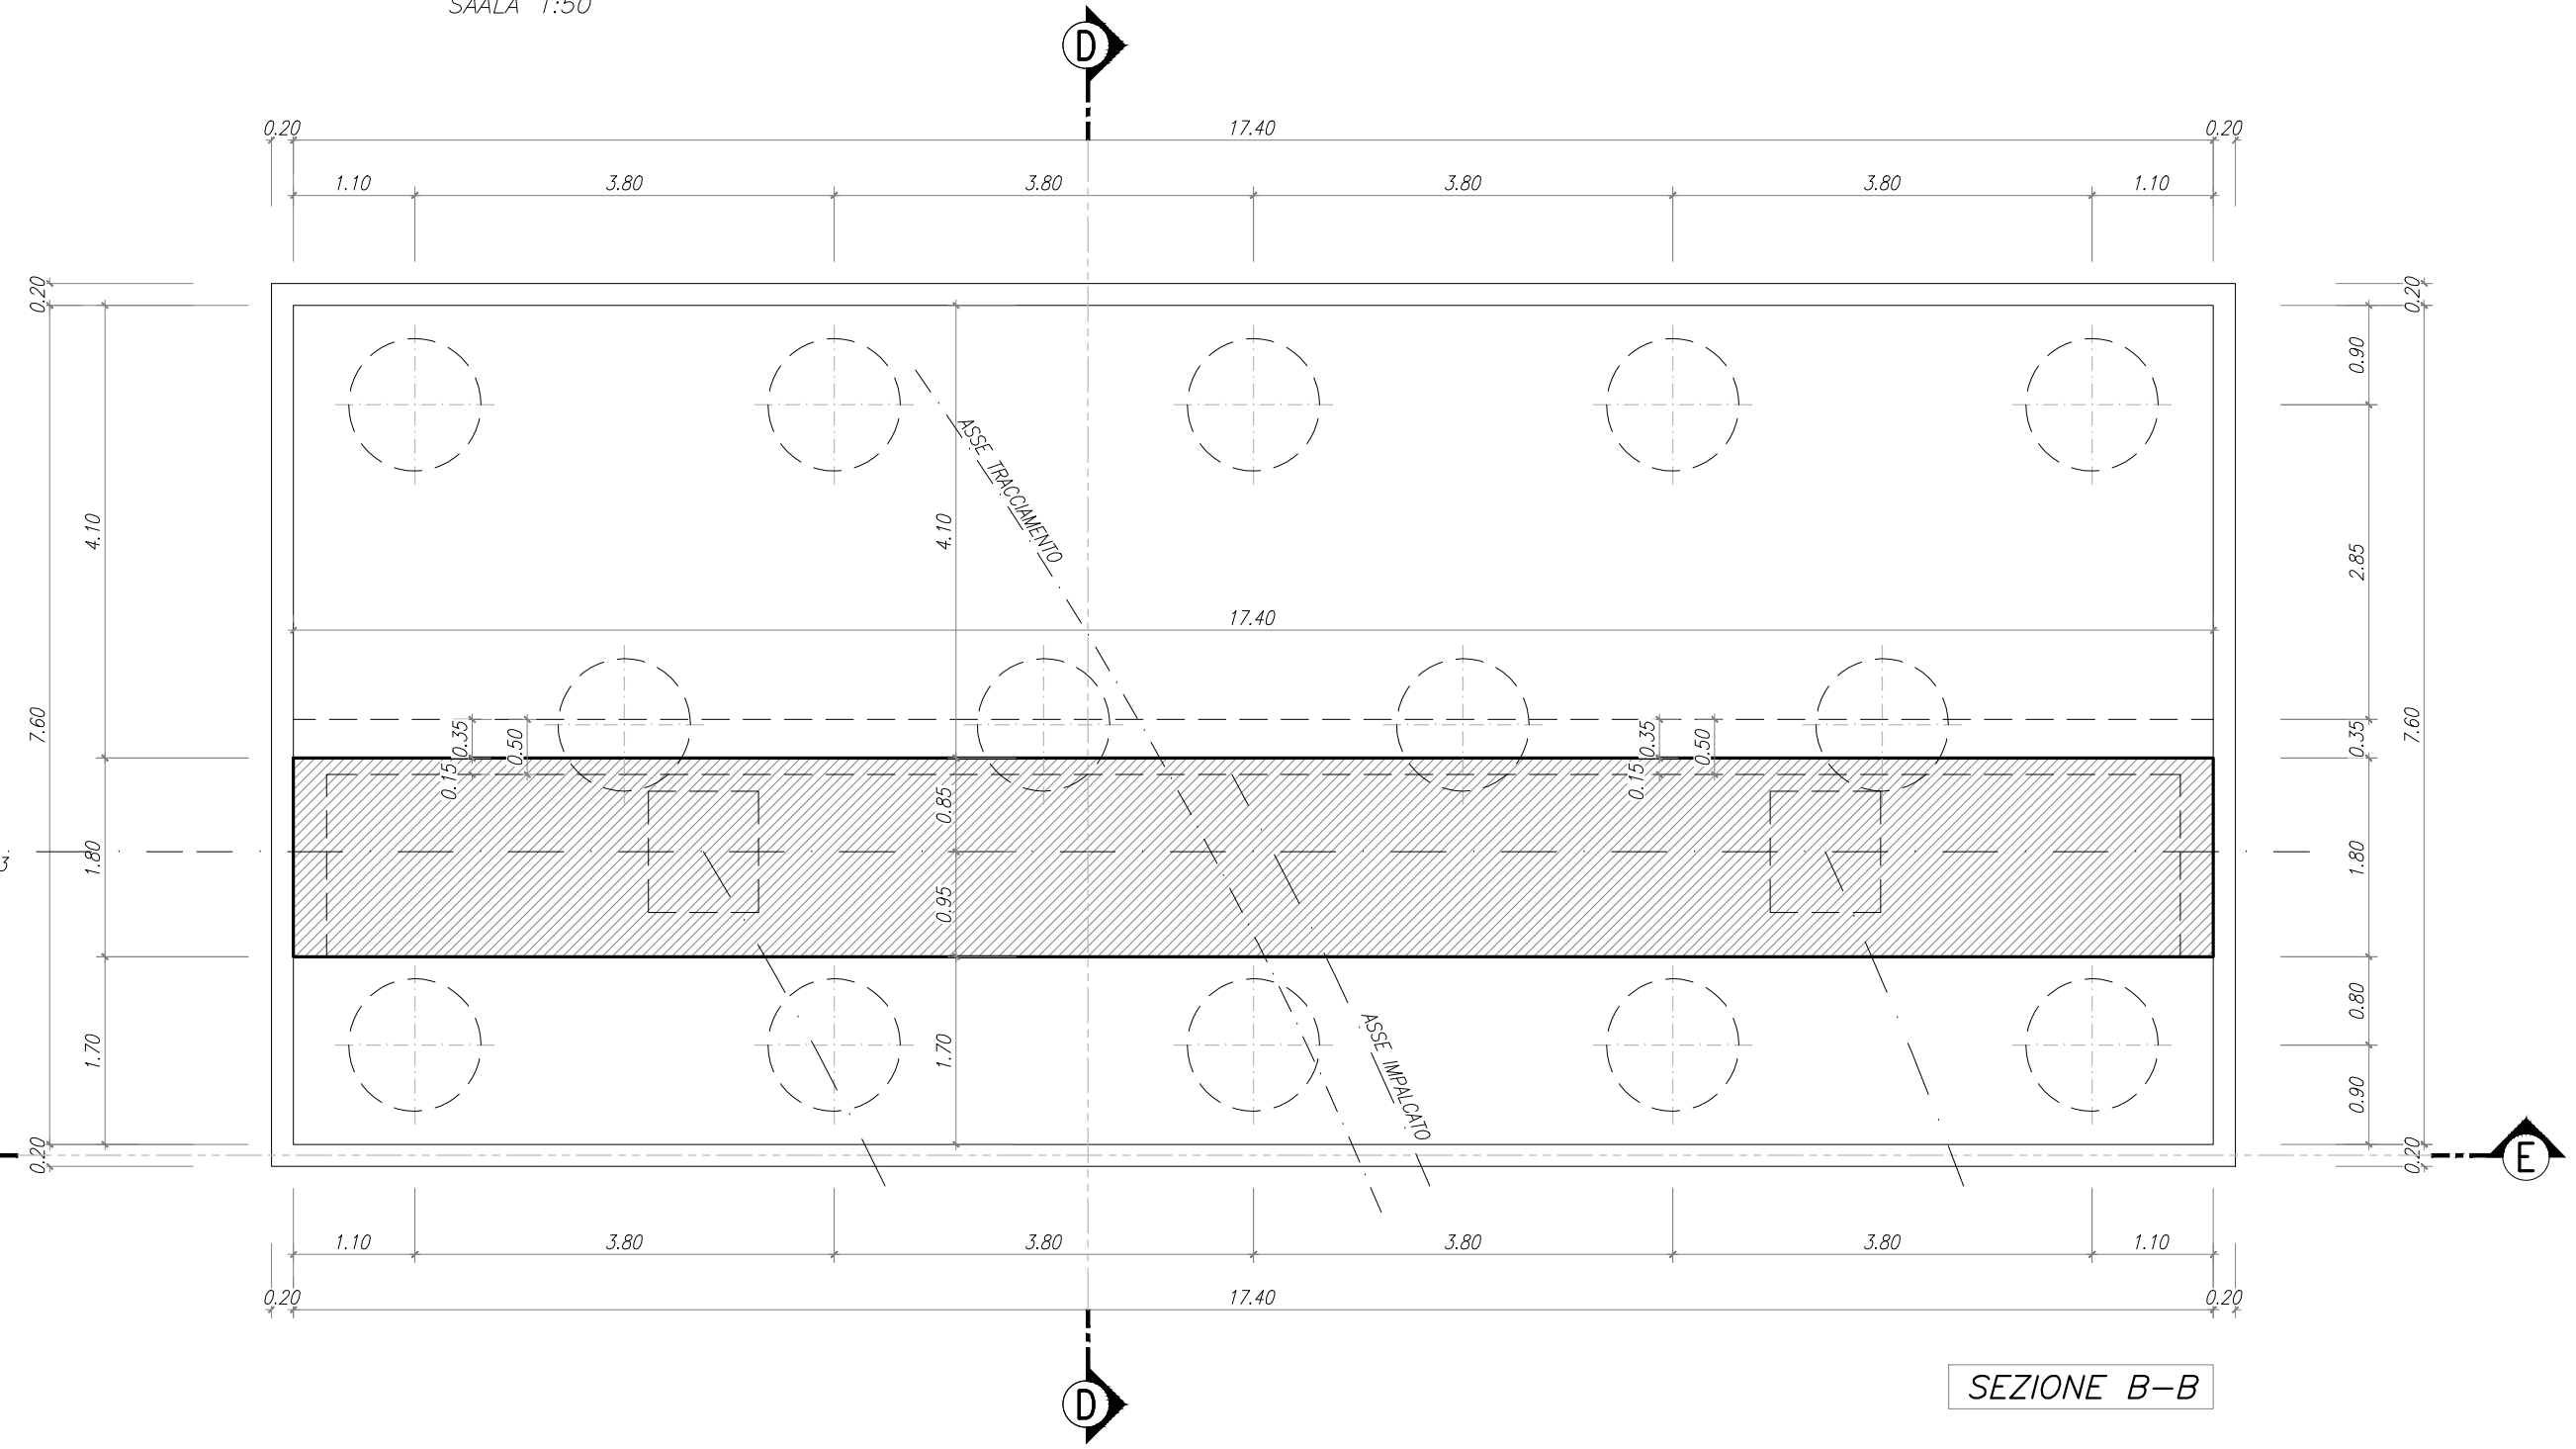

SEZIONE B-B

CARPENTERIA SPALLA SpA
VISTA E-E
SCALA 1:50

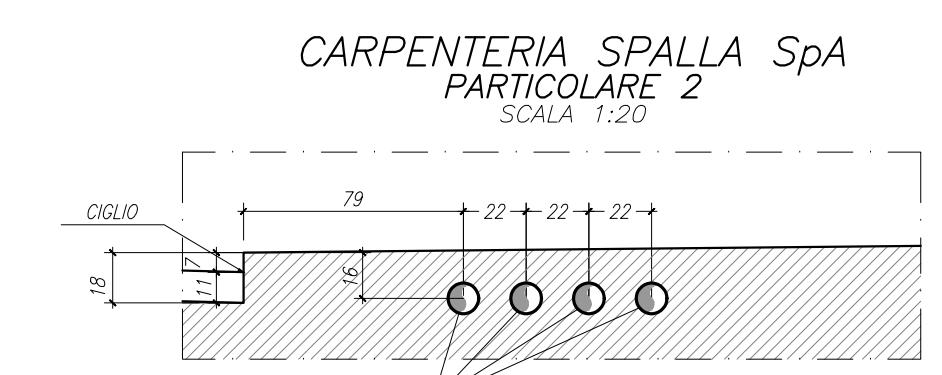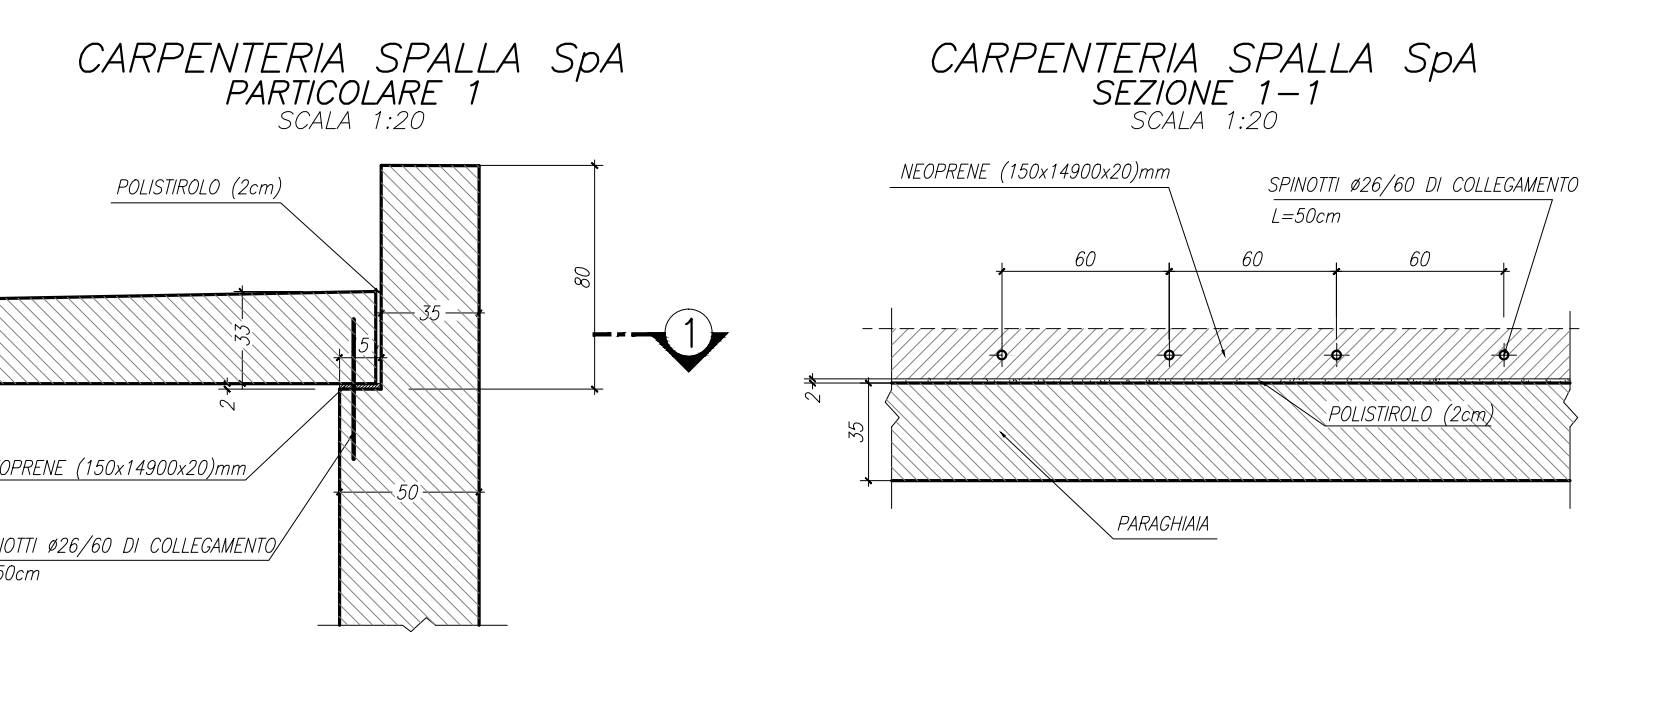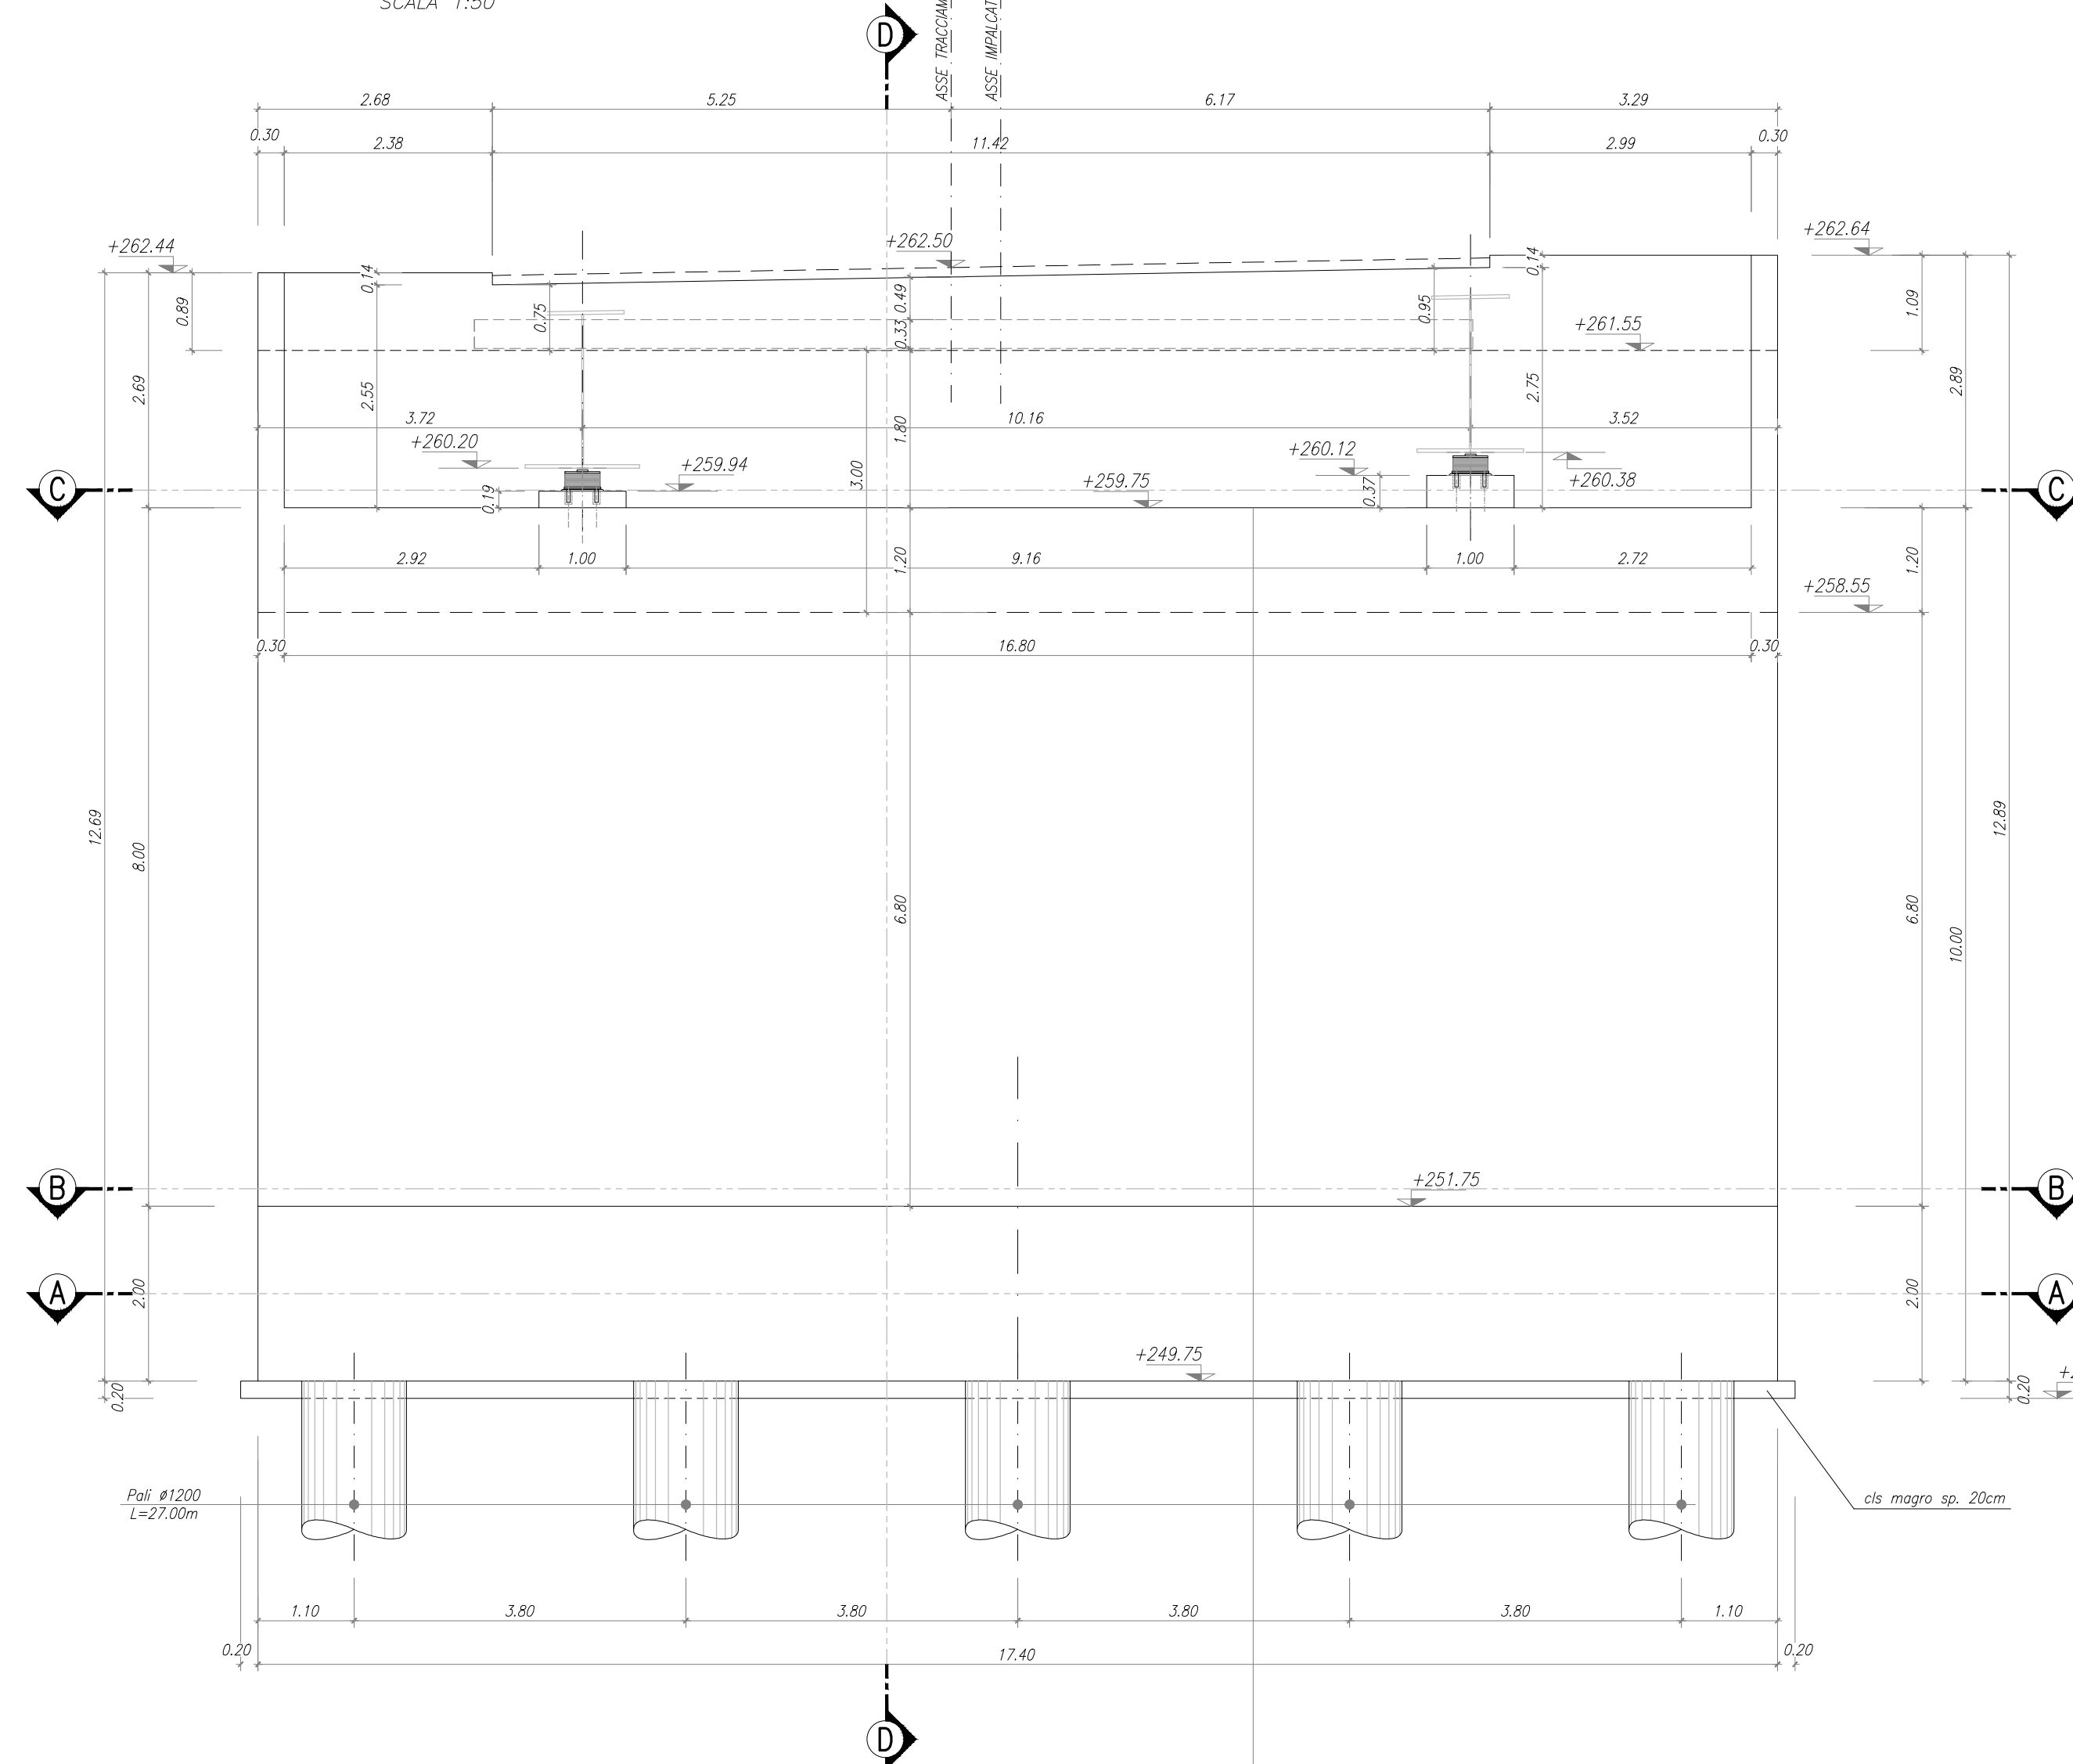

N.B. PER LA TABELLA MATERIALI SI RIFERIRE ALL'ALLEGATO SPECIFICO

MATRICE DI REVISIONE

REV	DATA	DESCRIZIONE MODIFICA
C	Dicembre 2014	Verifica e inserimento della quota dei baggoli
-	-	-
-	-	-
N.B. LA TAVOLA SOSTITUISCE QUELLA RELATIVA AL CODICE [] DEL PROGETTO ESECUTIVO

COLLEGAMENTO AUTOSTRADALE DALMINE - COMO - VARESE - VALICO DEL GAGGIOLIO E OPERE AD ESSO CONNESSE
TRATTE B1, B2, C, D, TRV13+14, GREENWAY
AS BUILT
TRATTA B1
OPERE D'ARTE MINORI
CAVALCAVIA SPINOCLO DI LAZZATE 2
CARPENTERIA SPALLA A

DATA	DESCRIZIONE	REV	PROGETTISTA - PROGETTO ESECUTIVO DI DETTAGLIO

Redatto: Peruzzi Verificato: Di Iulio Approvato: Possati