


CARPENTERIA IMPALCATO  
PIATTABANDA SUPERIORE  
SCALA 1:50

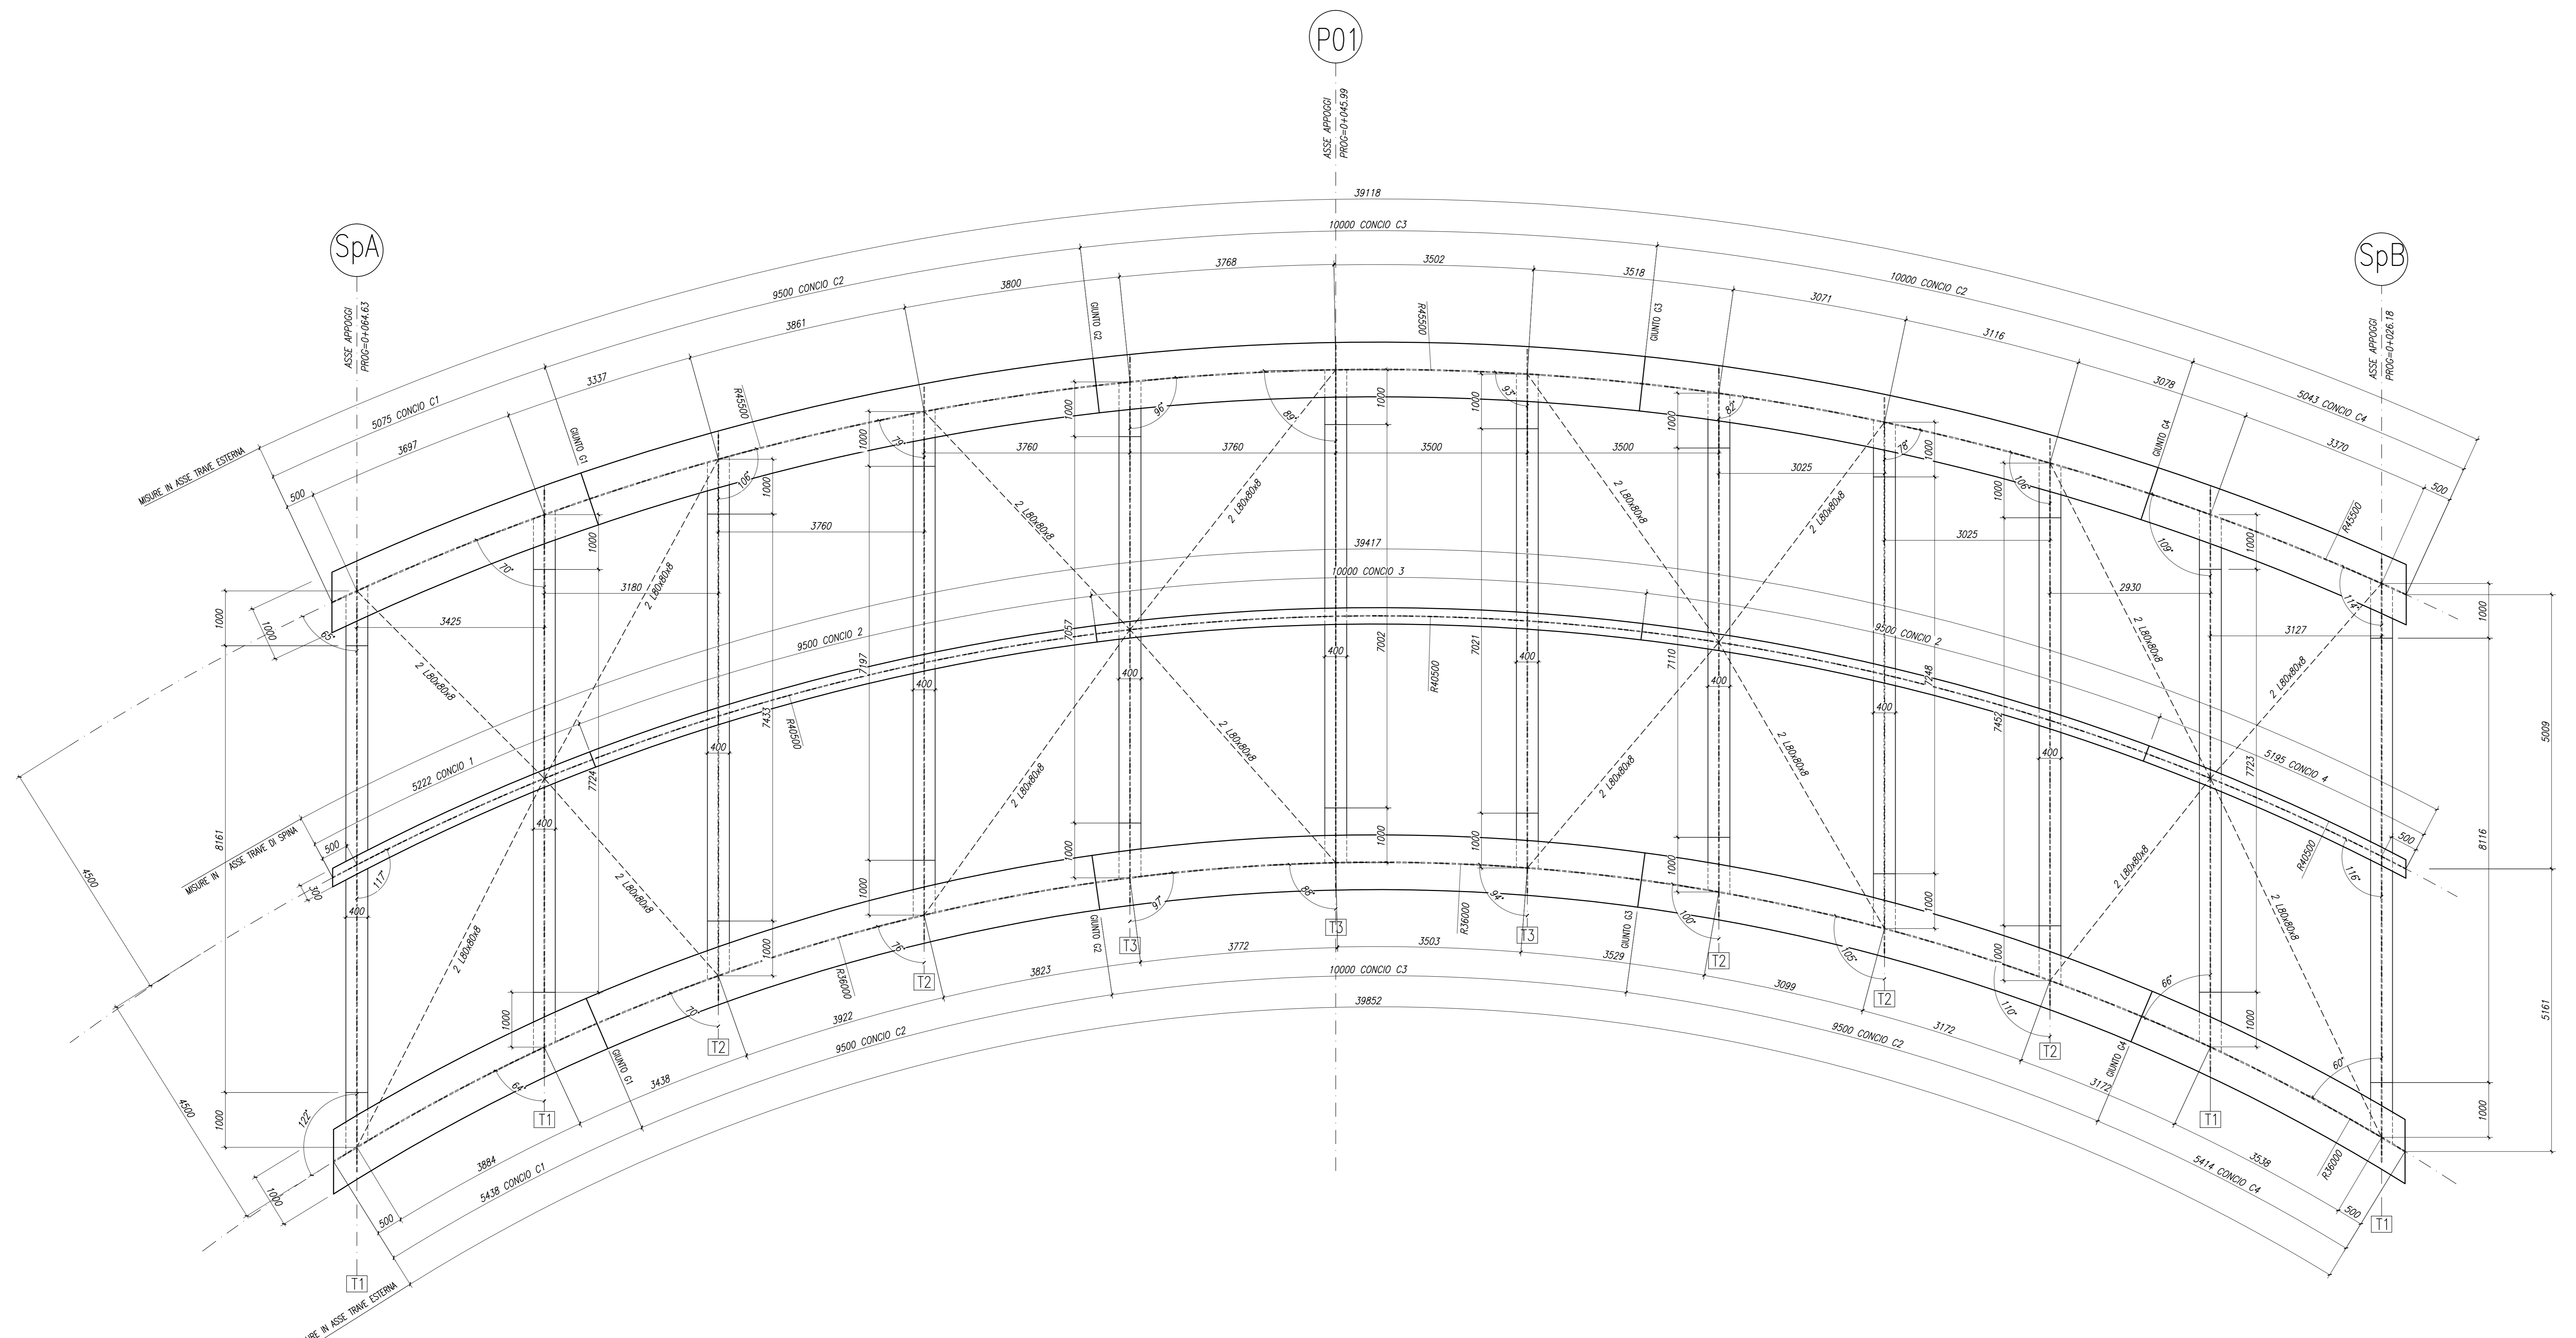

| MATRICE DI REVISIONE |      |                      |
|----------------------|------|----------------------|
| REV                  | DATA | DESCRIZIONE MODIFICA |
|                      |      |                      |
|                      |      |                      |
N.B.: LA TAVOLA SOSTITUISCE QUELLA RELATIVA AL CODICE [ ] DEL PROGETTO ESECUTIVO

**COLLEGAMENTO AUTOSTRADALE  
DALMINE - COMO - VARESE - VALICO DEL GAGGIOLO E OPERE AD ESSO CONNESSE**  
CODICE CUP F11A0000027001  
**TRATTE B1, B2, C, D, TRAVI 13+14, GREENWAY**  
**AS BUILT**

**TRATTA B1**  
OPERE D'ARTE MINORI  
CAVALCAVIA  
CAVALCAVIA SVINCOLO DI LAZZATE 2  
IMPALCATO: PIANTA PIATTABANDA SUPERIORE

|   |  |
|---|--|
| <b>IDENTIFICAZIONE ELABORATO</b><br>CODICE PROGETTO: F11A017B<br>VARESE   | <b>IMPRESA</b><br>RAGGRUPPAMENTO TEMPORANEO IMPRESE:<br>Membro STRABAG A.G.<br>Membro GLF Grandi Lavori Finanziari S.p.A.<br>Membro ICM S.p.A.<br>Membro STRABAG S.p.A.  |
