
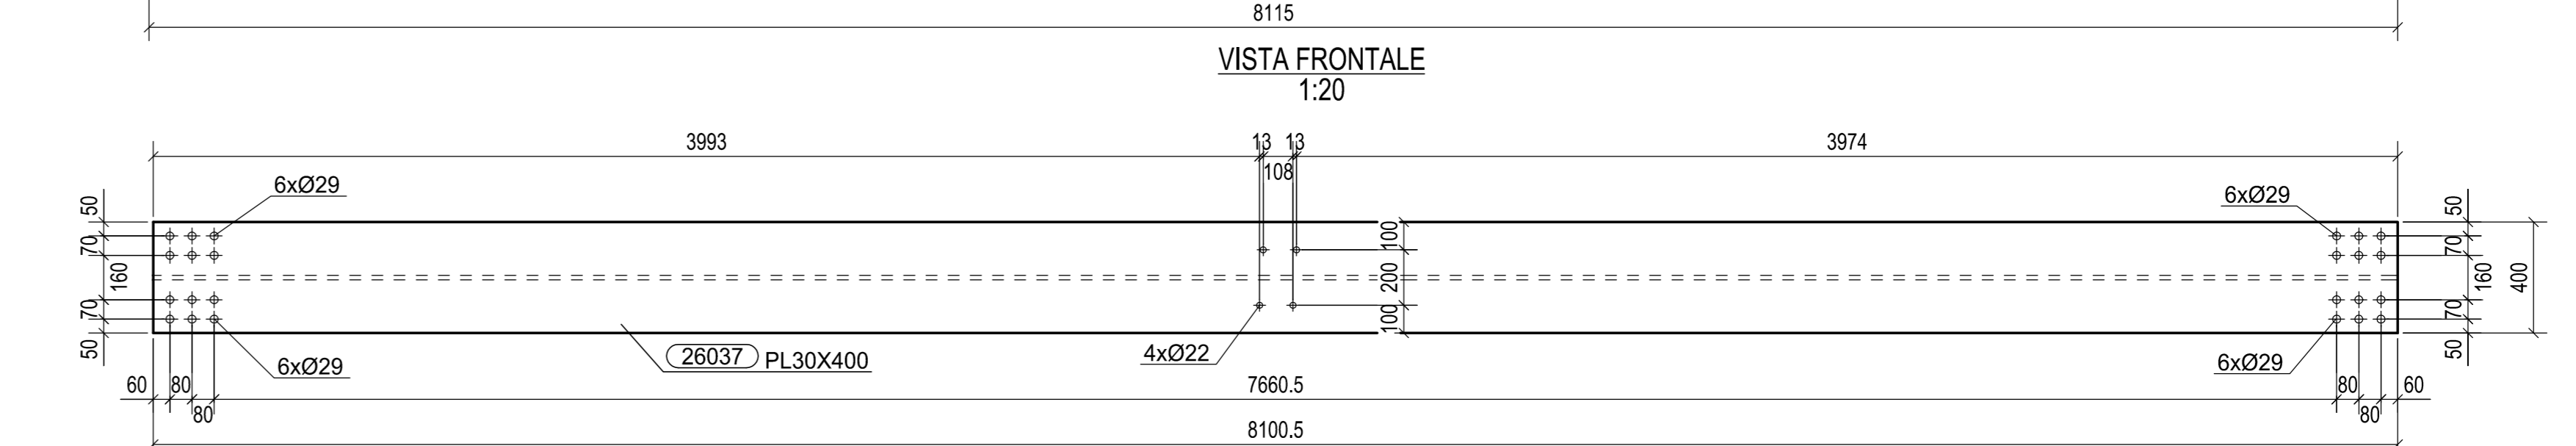




SEZIONE C - C
1:20

N° 1, Marcati 2615

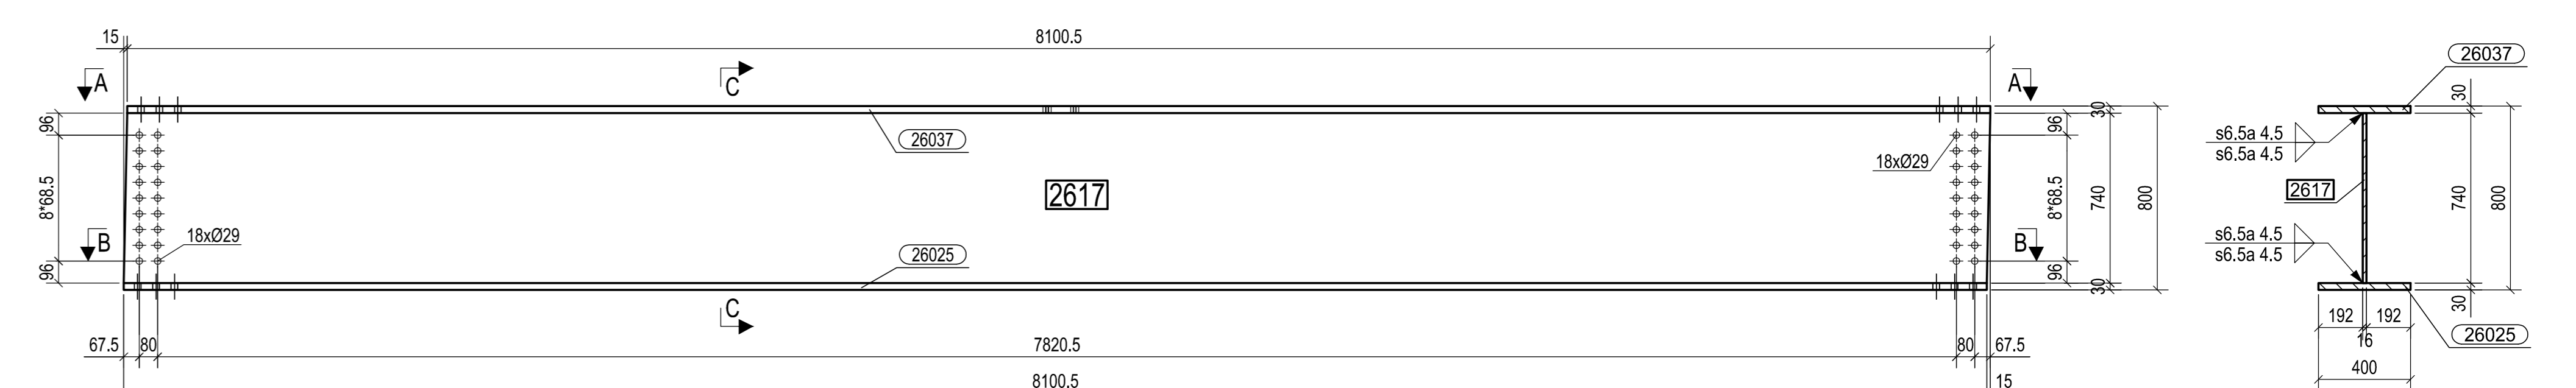



SEZIONE C - C
1:20

N° 1, Marcati 2617

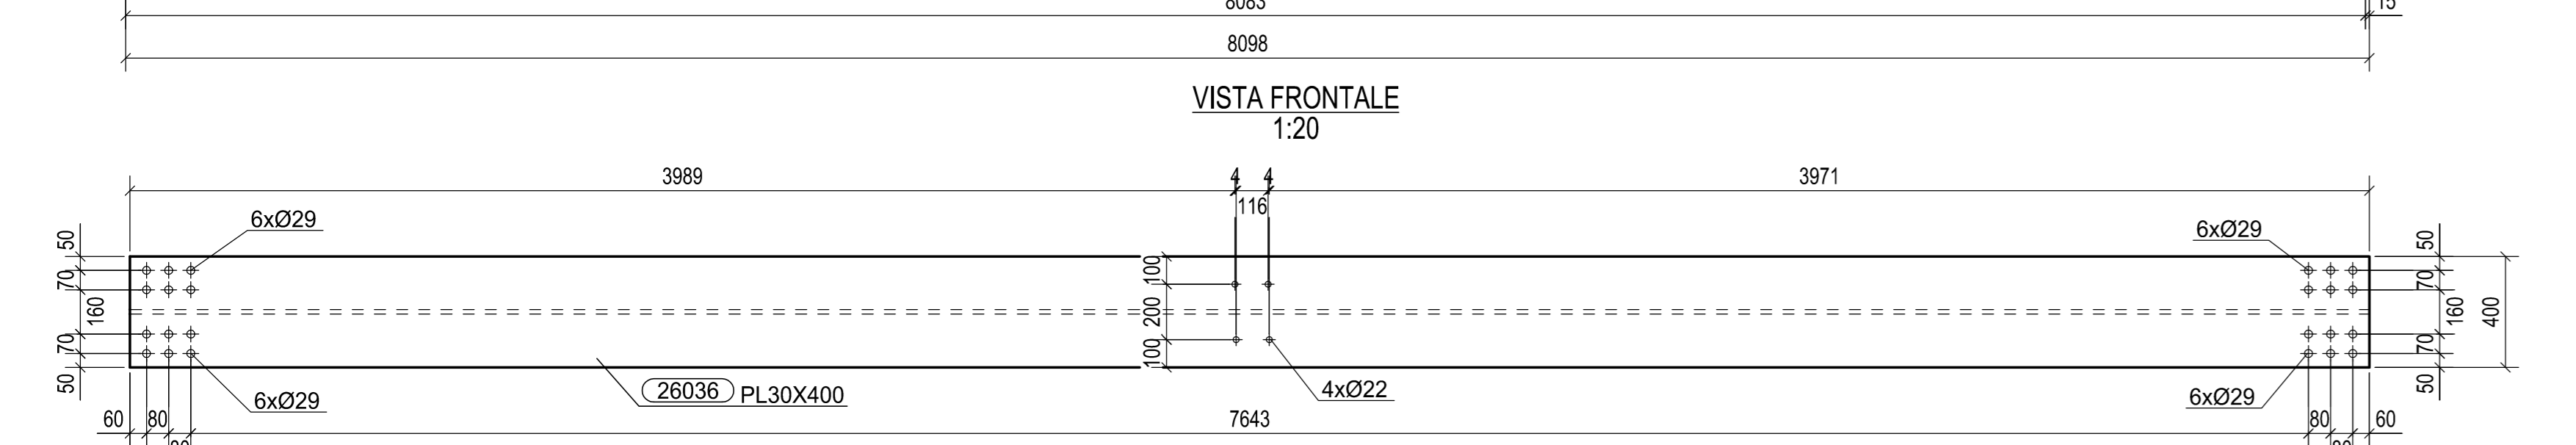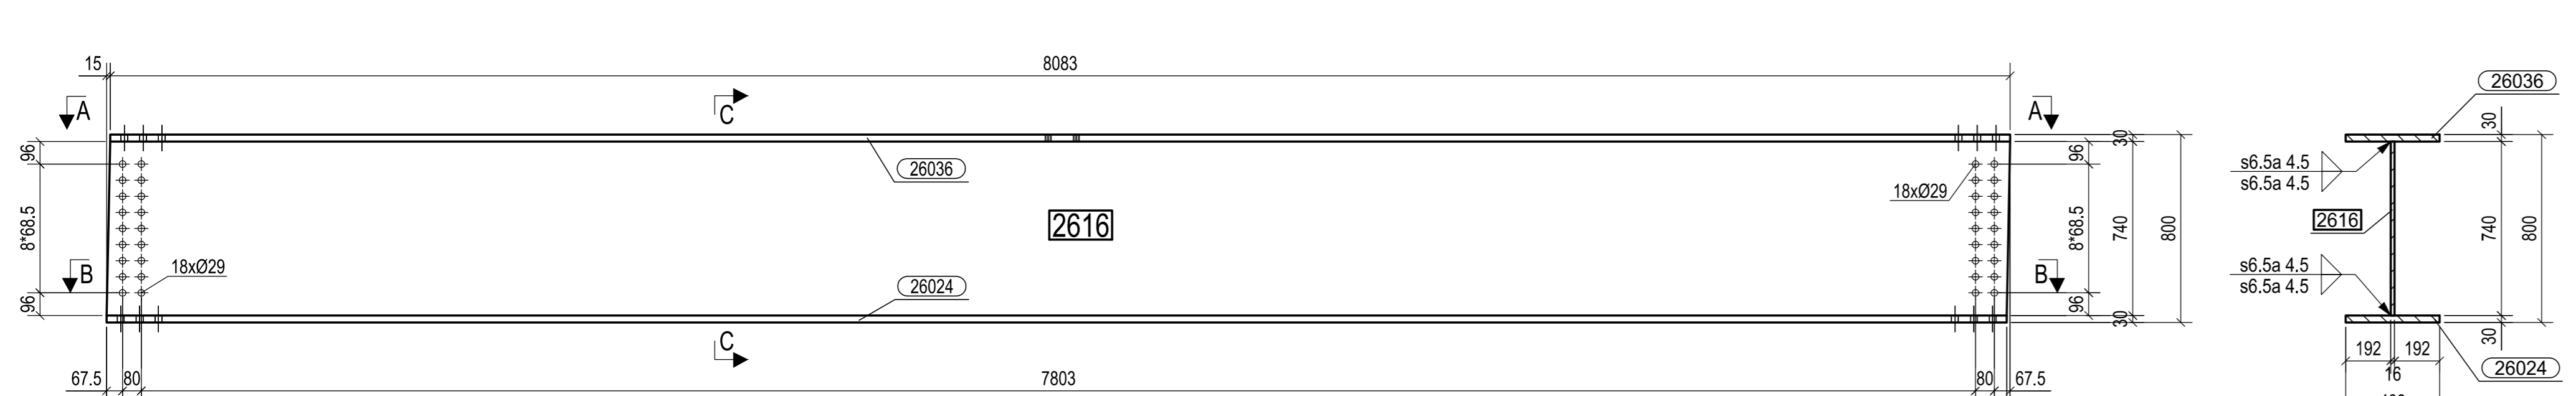


SEZIONE C - C
1:20

N° 1, Marcati 2616

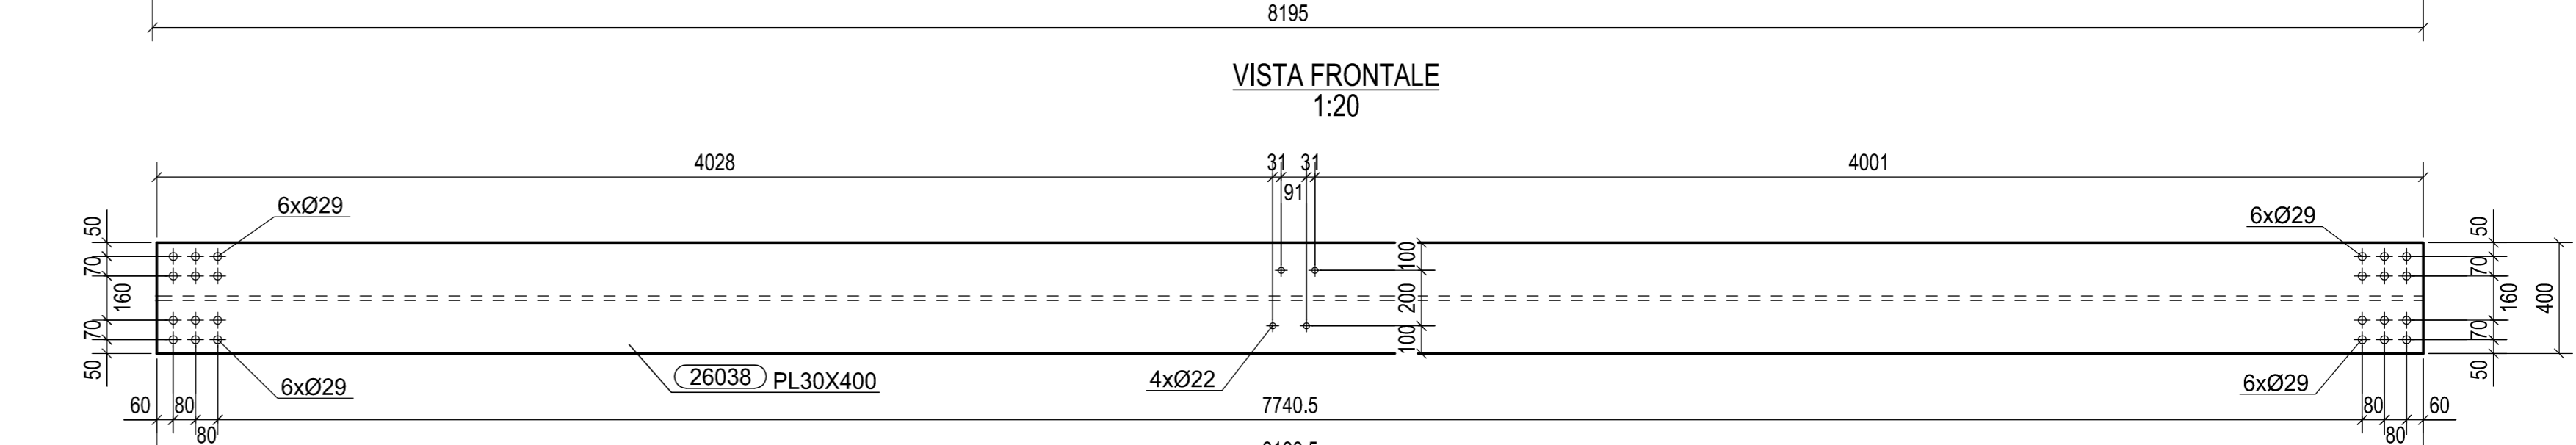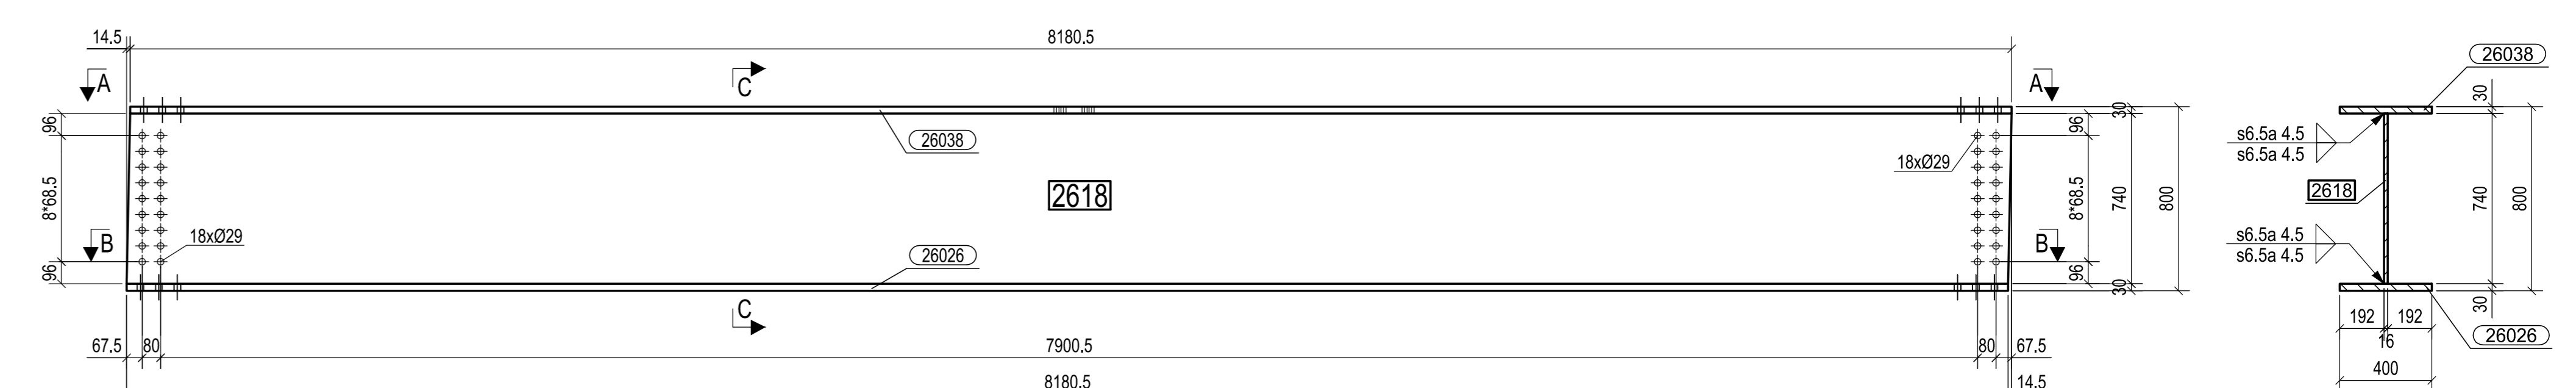

SEZIONE C - C
1:20

N° 1, Marcati 2618

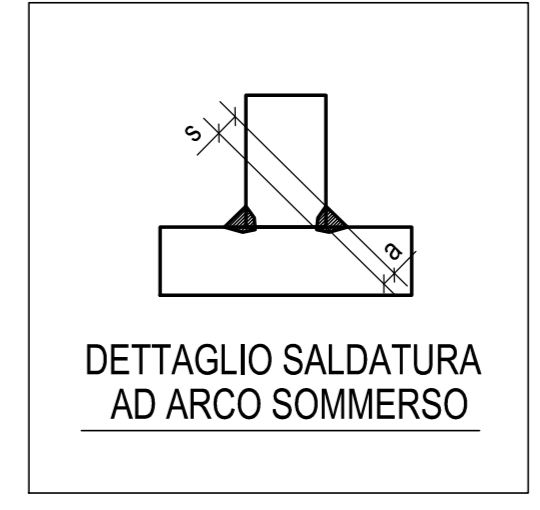

Rev.	Date	Description	Drawn by	Checked by
0	24.09.2014	PRIMA EMISSIONE	M.T.A.	Ing. Picco

2014011DCD26120

Client:	STRABAG S.p.A.
Object:	PEDEMONTANA LOMBARDA - TRATTA B1 CAVALCAVIA SVINCOLO DI LAZZATE 2 TS 261 TRAVE MARCHE 2615, 2616, 2617, 2618
Scale:	1:20

REV	DATA	DESCRIZIONE MODIFICA

N.B. LA TAVOLA SOSTITUISCE QUELLA RELATIVA AL CODICE [] DEL PROGETTO ESECUTIVO

IDENTIFICAZIONE ELABORATO	IMPRESA
CODICE PROGETTO: F161078 WBS:	RAGGRUPPAMENTO TEMPORANEO IMPRESE STRABAG A.G. - GLF Grandi Lavori Fincoval S.p.A. - Impresa costruzioni Giuseppe Malfarò S.p.A.

COLLEGAMENTO AUTOSTRADALE
DALMINE - COMO - VARESE - VALICO DEL GAGGIOLO E OPERE AD EDSSO CONNESSE
TRATTE B1, B2, C, D, TRAVI 13+14, GREENWAY
AS BUILT
OPERE D'ARTE MINORI
CAVALCAVIA
CAVALCAVIA SVINCOLO DI LAZZATE 2
TS 261 - TRAVE MARCHE 2615 - 2616 - 2617 - 2618

DATA	DESCRIZIONE	REV	PROGETTISTA - PROGETTO ESECUTIVO DI DETTAGLIO

CONCEDENTE	RESPONSABILE DI PROGETTO ED INCARICATO DELL'INTERFERENZA PER LE VARIE PRESTAZIONI
CONSORZIO AUTOSTRADALI LOMBARDE Ing. Alberto Cecchini	STRABAG A.G. Ing. Stefano Inza Passati Cristiano degli Ingegneri

CONCESSIONARIO	ELABORAZIONE PROGETTUALE

Redatto: Di Sarco Verificato: Di Lulo Approvato: Passati