



PIANTA IMPALCATO  
SCALA 1:100  
LAZZATE (viadotto 2)

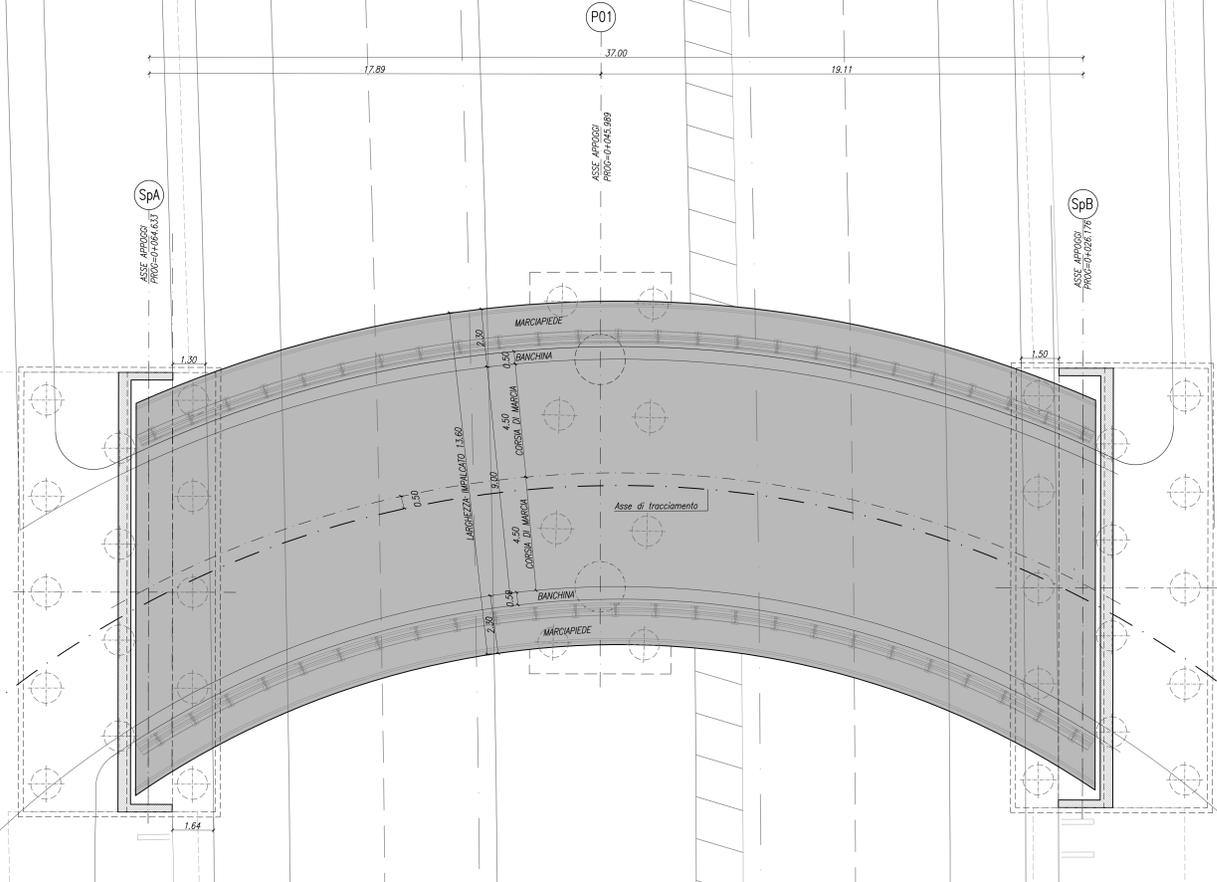

PROSPETTO  
SCALA 1:100  
SVINCOLO DI LAZZATE (Viadotto 2)

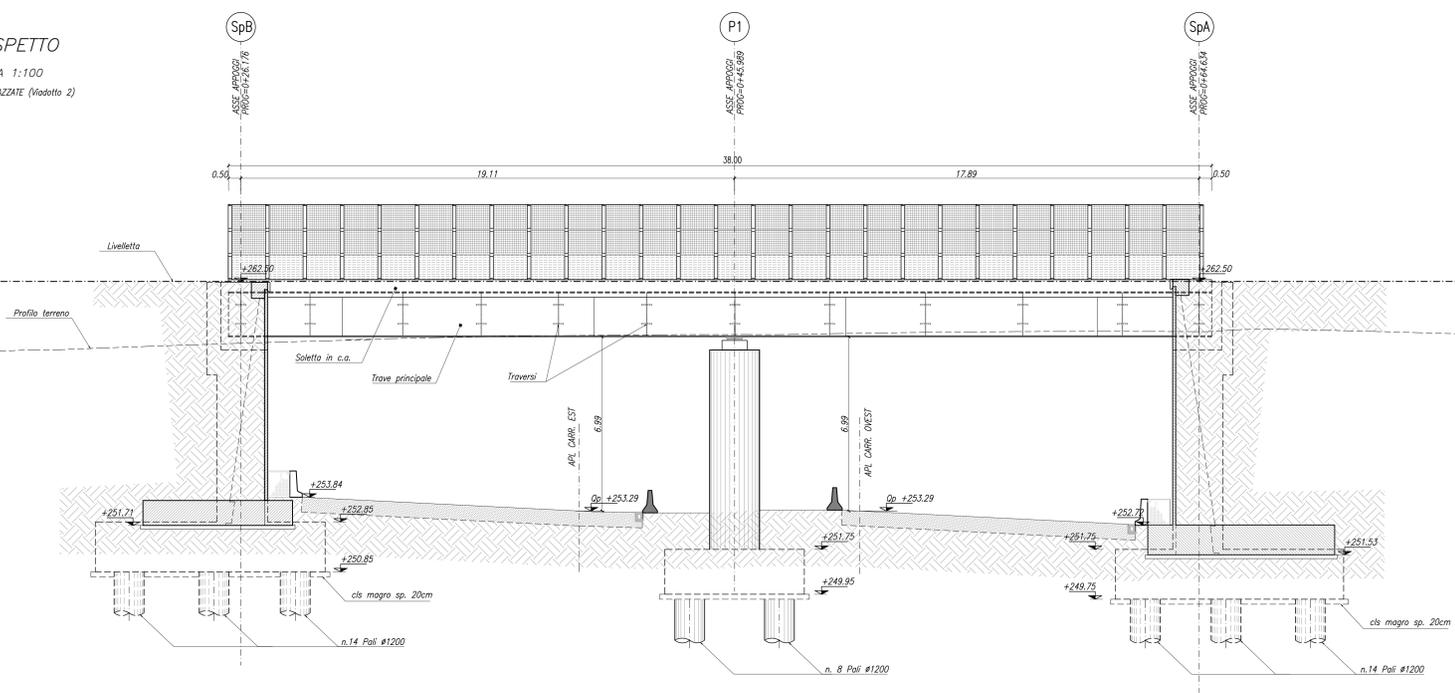

N.B.: PER LA TABELLA MATERIALI SI RIMANDA ALL'ELABORATO SPECIFICO

REV	DATA	DESCRIZIONE MODIFICA

N.B.: LA TAVOLA SOSTITUISCE QUELLA RELATIVA AL CODICE [ ] DEL PROGETTO ESECUTIVO

**COLLEGAMENTO AUTOSTRADALE DALMINE - COMO - VARESE - VALICO DEL GAGGIOLO E OPERE AD ESSO CONNESSE**  
CODICE CUP F11880027001

**TRATTE B1, B2, C, D, TRA 13-14, GREENWAY**

**AS BUILT**

**TRATTA B1**  
OPERE D'ARTE MINORI  
CAVALCAVIA  
CAVALCAVIA SVINCOLO DI LAZZATE 2  
PIANTA IMPALCATO E PROSPETTO

<b>INDIVIDUAZIONE ELABORATO</b>	<b>IMPRESA</b>
CODICE PROGETTO: F11880027001	RAGGRUPPAMENTO TEMPORANEO IMPRESE:
IPOTESI	STRABAG A.G.
PROGETTO	GL F Grandi Lavori Fincosit S.p.A.
REVISIONE	ICM S.p.A.
	STRABAG S.p.A.

Scale: 1:100

<b>DATA</b>	<b>DESCRIZIONE</b>	<b>REV</b>	<b>PROGETTISTA - PROGETTO ESECUTIVO DI DETTAGLIO</b>
2018	ESISTENTE	1	RAGGRUPPAMENTO TEMPORANEO PROGETTISTI:
			3TI

**CONCEDENTE**  

**RESPONSABILE DI PROGETTO ED INCARICATO DELL'INTEGRAZIONE TRA LE FASCE PRESTAZIONE:**  
Ing. Alberto Caracini

**CONCESSIONARIO**  
Direttore Tecnico: Ing. Giuseppe Sorio  
Responsabile Tecnico: Arch. Giovanni Cantù

**REDAZIONE PROGETTUALE**  
PROGETTISTA:  
3TI PROGETTI ITALIA S.p.A.

**3TI ITALIA S.p.A.**  
DIRETTORE TECNICO  
Ing. Stefano Inesi Pissardi  
Ordine degli Ingegneri  
Provincia di Roma n. 20809

Redatto: Parazzi  
Verificato: Sorge  
Approvato: Possati