




CARPENTERIA IMPALCATO
SEZIONE TRAVERSI T1
SCALA 1:25

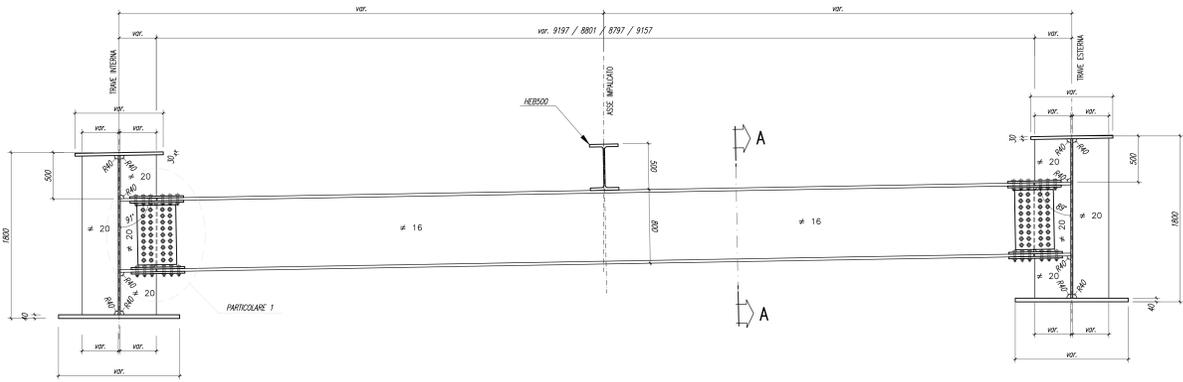


CARPENTERIA IMPALCATO
SEZIONE TRAVERSI T2
SCALA 1:25

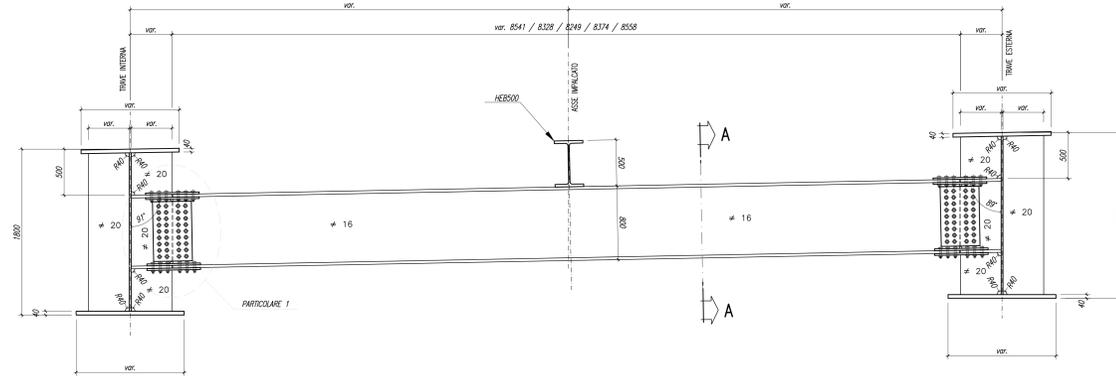

CARPENTERIA IMPALCATO
SEZIONE TRAVERSI T3
SCALA 1:25

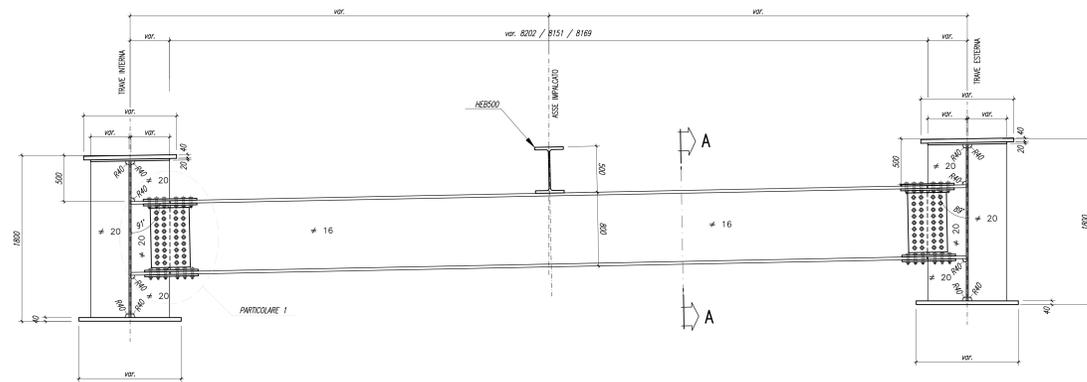


CARPENTERIA TRASVERSO
SEZIONE A-A
SCALA 1:20

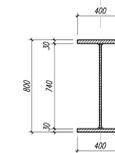


N.B. PER LA TABELLA MATERIALI SI RIMANDA ALL'ELABORATO SPECIFICO

GIUNTO TRASVERSO
PARTICOLARE 1
SCALA 1:10


SEZIONE 3-3
SCALA 1:10

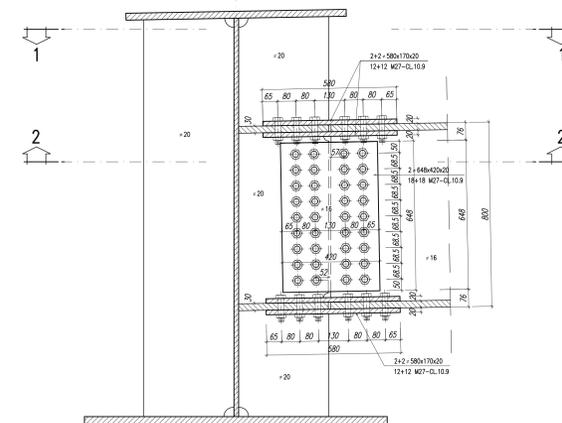

SEZIONE 1-1
SCALA 1:10

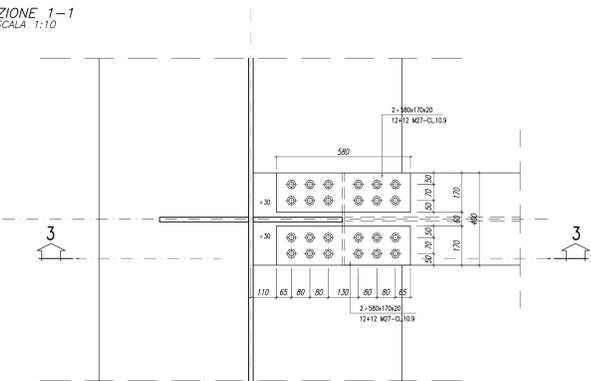

SEZIONE 2-2
SCALA 1:10

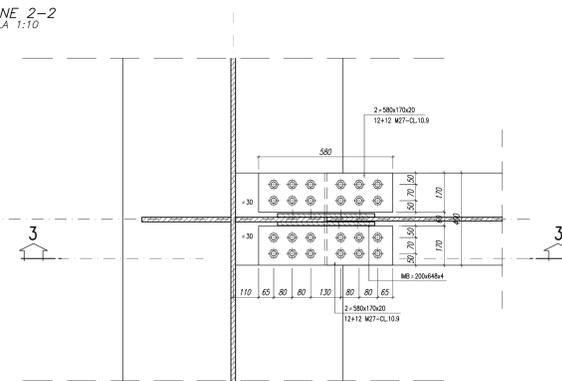

MATRICE DI REVISIONE		
REV	DATA	DESCRIZIONE MODIFICA

N.B. LA TAVOLA SOSTITUISCE QUELLA RELATIVA AL CODICE E DEL PROGETTO ESECUTIVO

**COLLEGAMENTO AUTOSTRADALE
DALMINE - COMO - VARESE - VALICO DEL GAGGIOLO E OPERE AD ESSO CONNESSE**

TRATTE B1, B2, C, D, TRV13+14, GREENWAY

AS BUILT

TRATTA B1

OPERE D'ARTE MINORI

CAVALCAVA

CAVALCAVA SVINCOLO DI LAZZATE 2

IMPALCATO SEZIONE TRAVERSI T1 - T2 - T3

IDENTIFICAZIONE ELABORATO	IMPRESA
CODICE PROGETTO FIDUTRIF	RAGGRUPPAMENTO TEMPORANEO IMPRESE
LOTTO	STRABAG
UNITA' PROGETTUALE	GLF
PROGETTO	Grandi Lavori
ESECUZIONE	Fincoat
	S.p.A.
	STRABAG
	ICM
	STRABAG

CONCEDENTE	RESPONSABILE DI PROGETTO ED INCARICATO DELL'INTEGRAZIONE PER LE VARIE PRESTAZIONI
CONCESSIONARIO	ELABORAZIONE PROGETTUALE
APPROVATO	PROGETTISTA

Redatto: Pavesi Verificato: Sego Approvato: Possati