

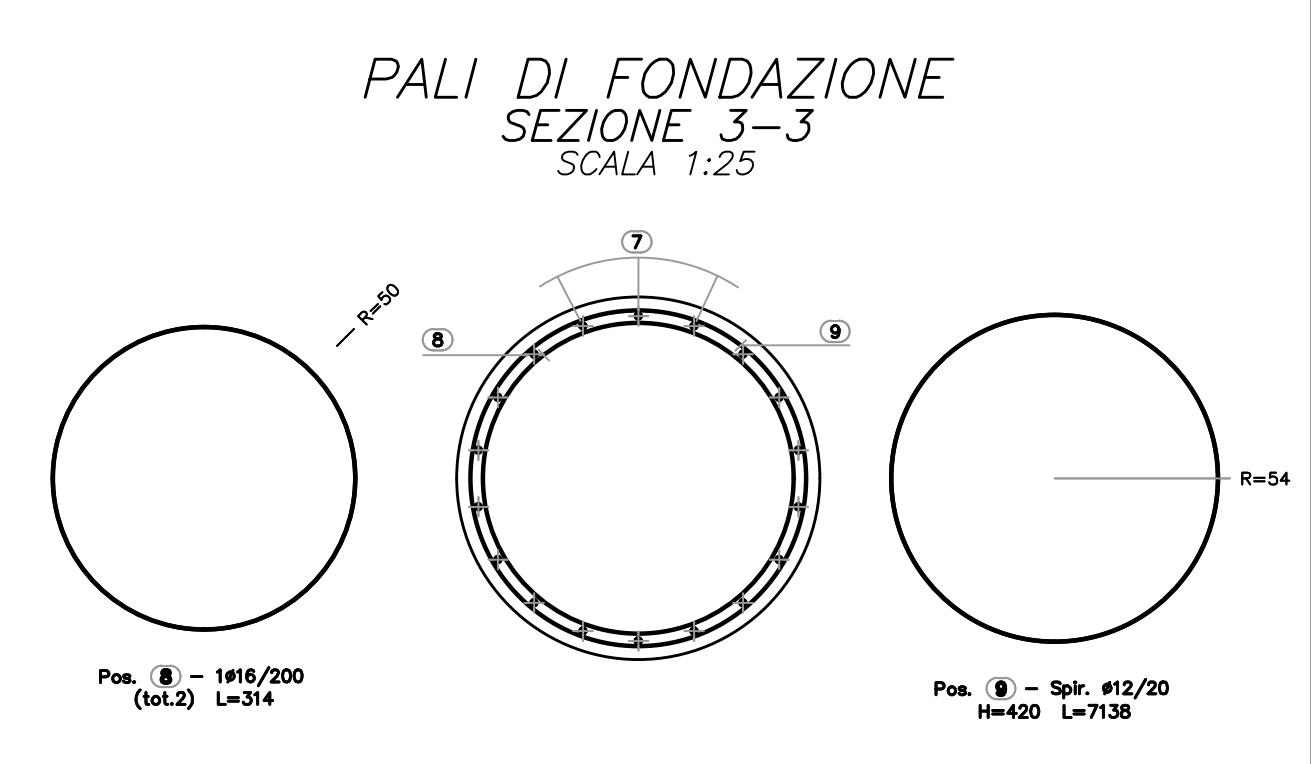
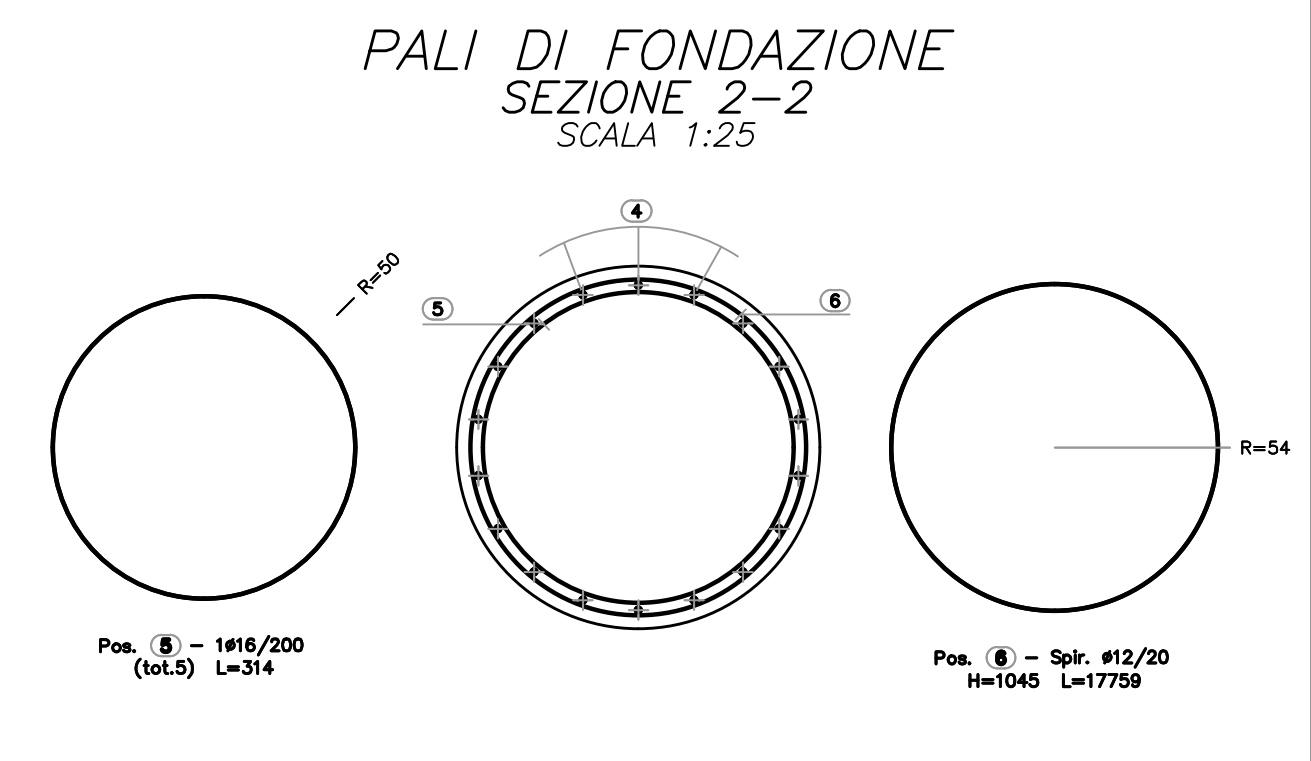
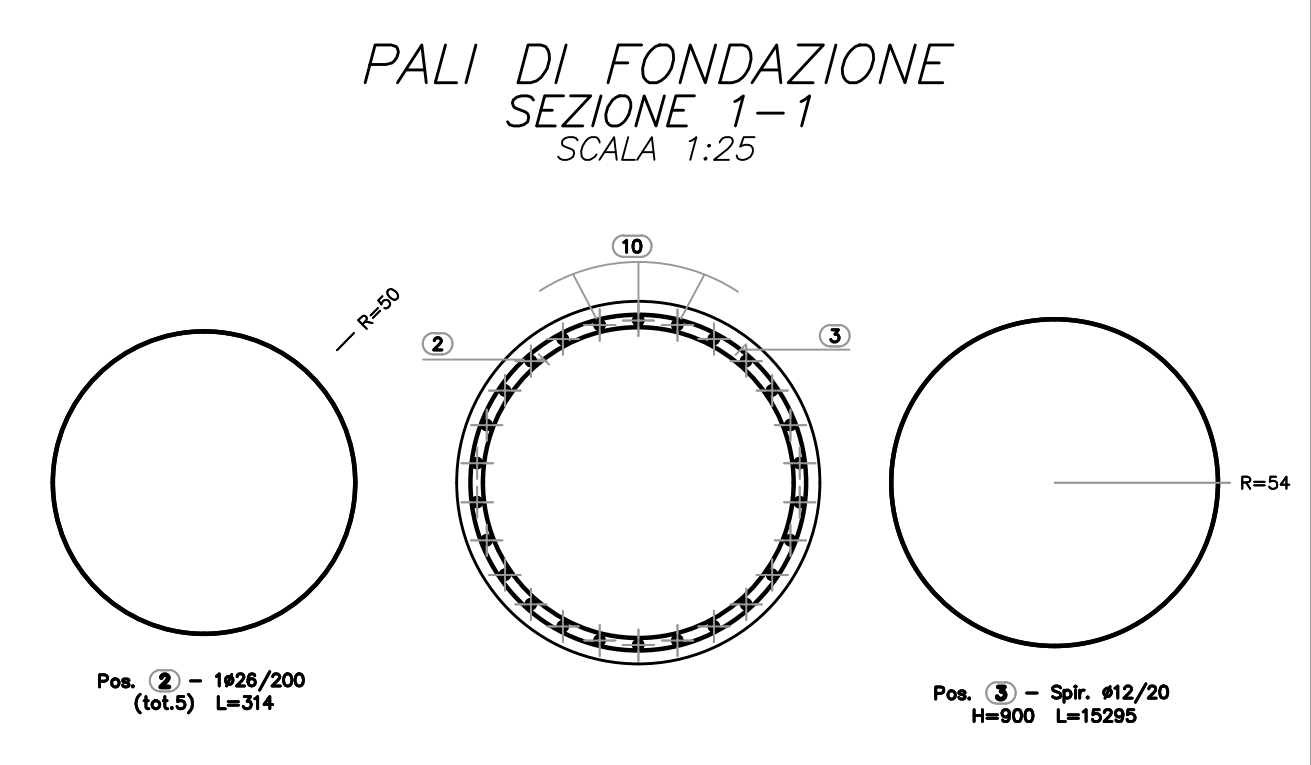
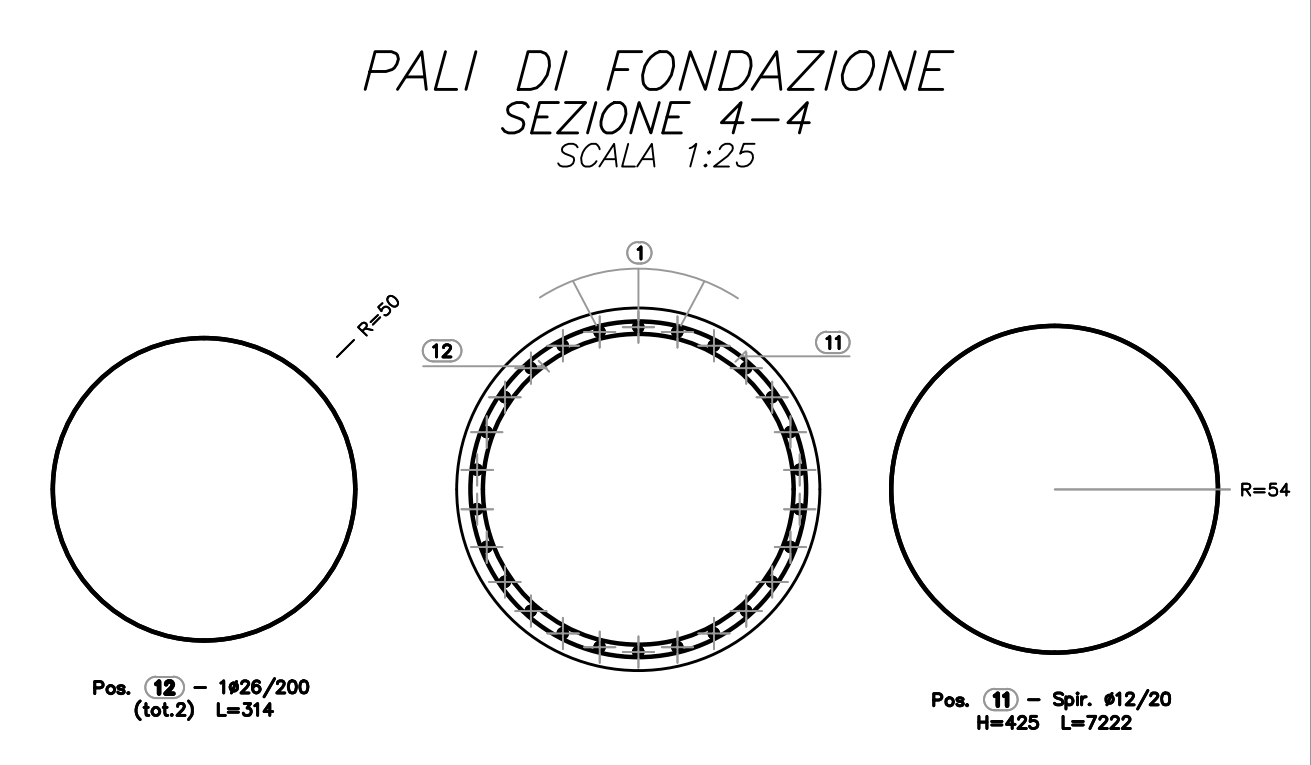


Pali n. 13-14-15-16-18-20-21-23-24

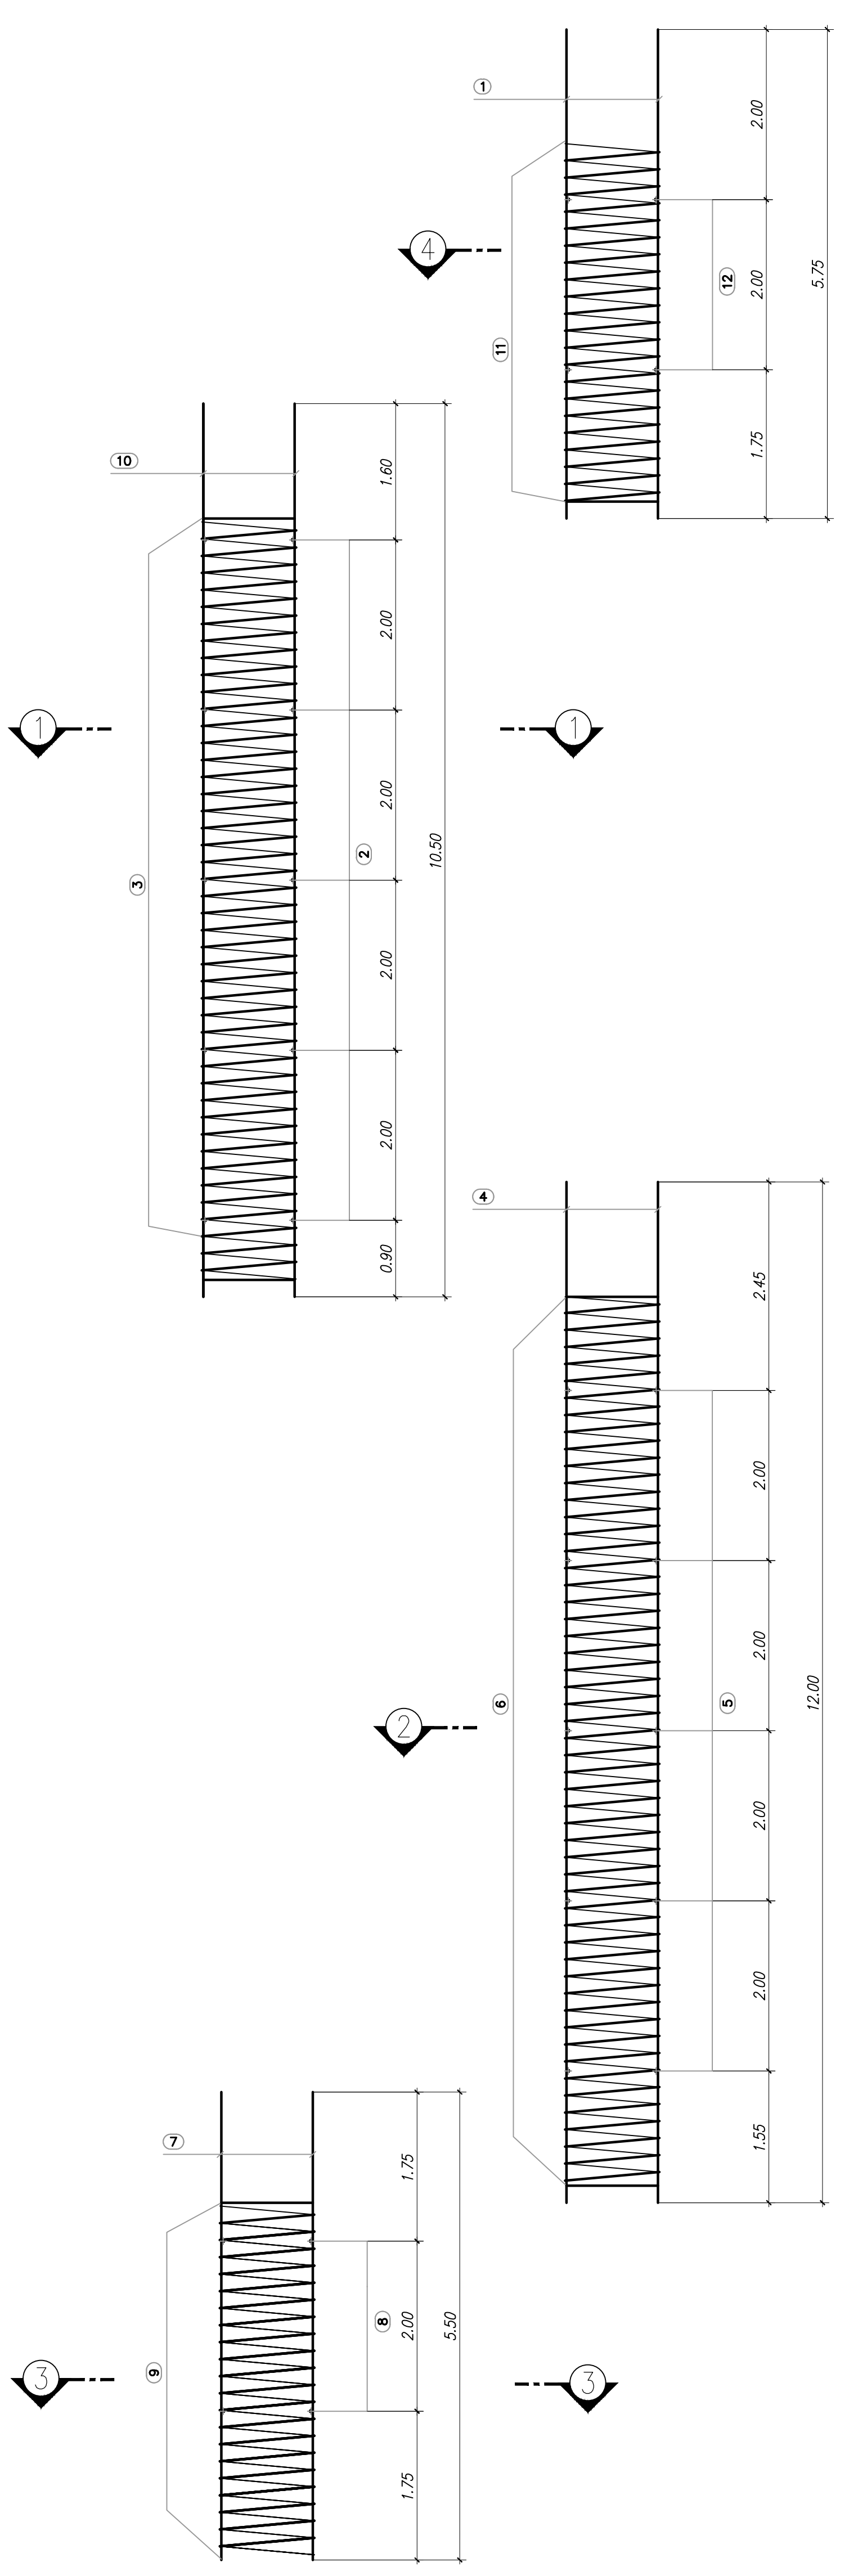

Le armature elicoidali devono essere fissate a tutte le armature longitudinali nei punti di contatto

Le armature ad anello devono essere fissate a tutte le armature longitudinali nei punti di contatto

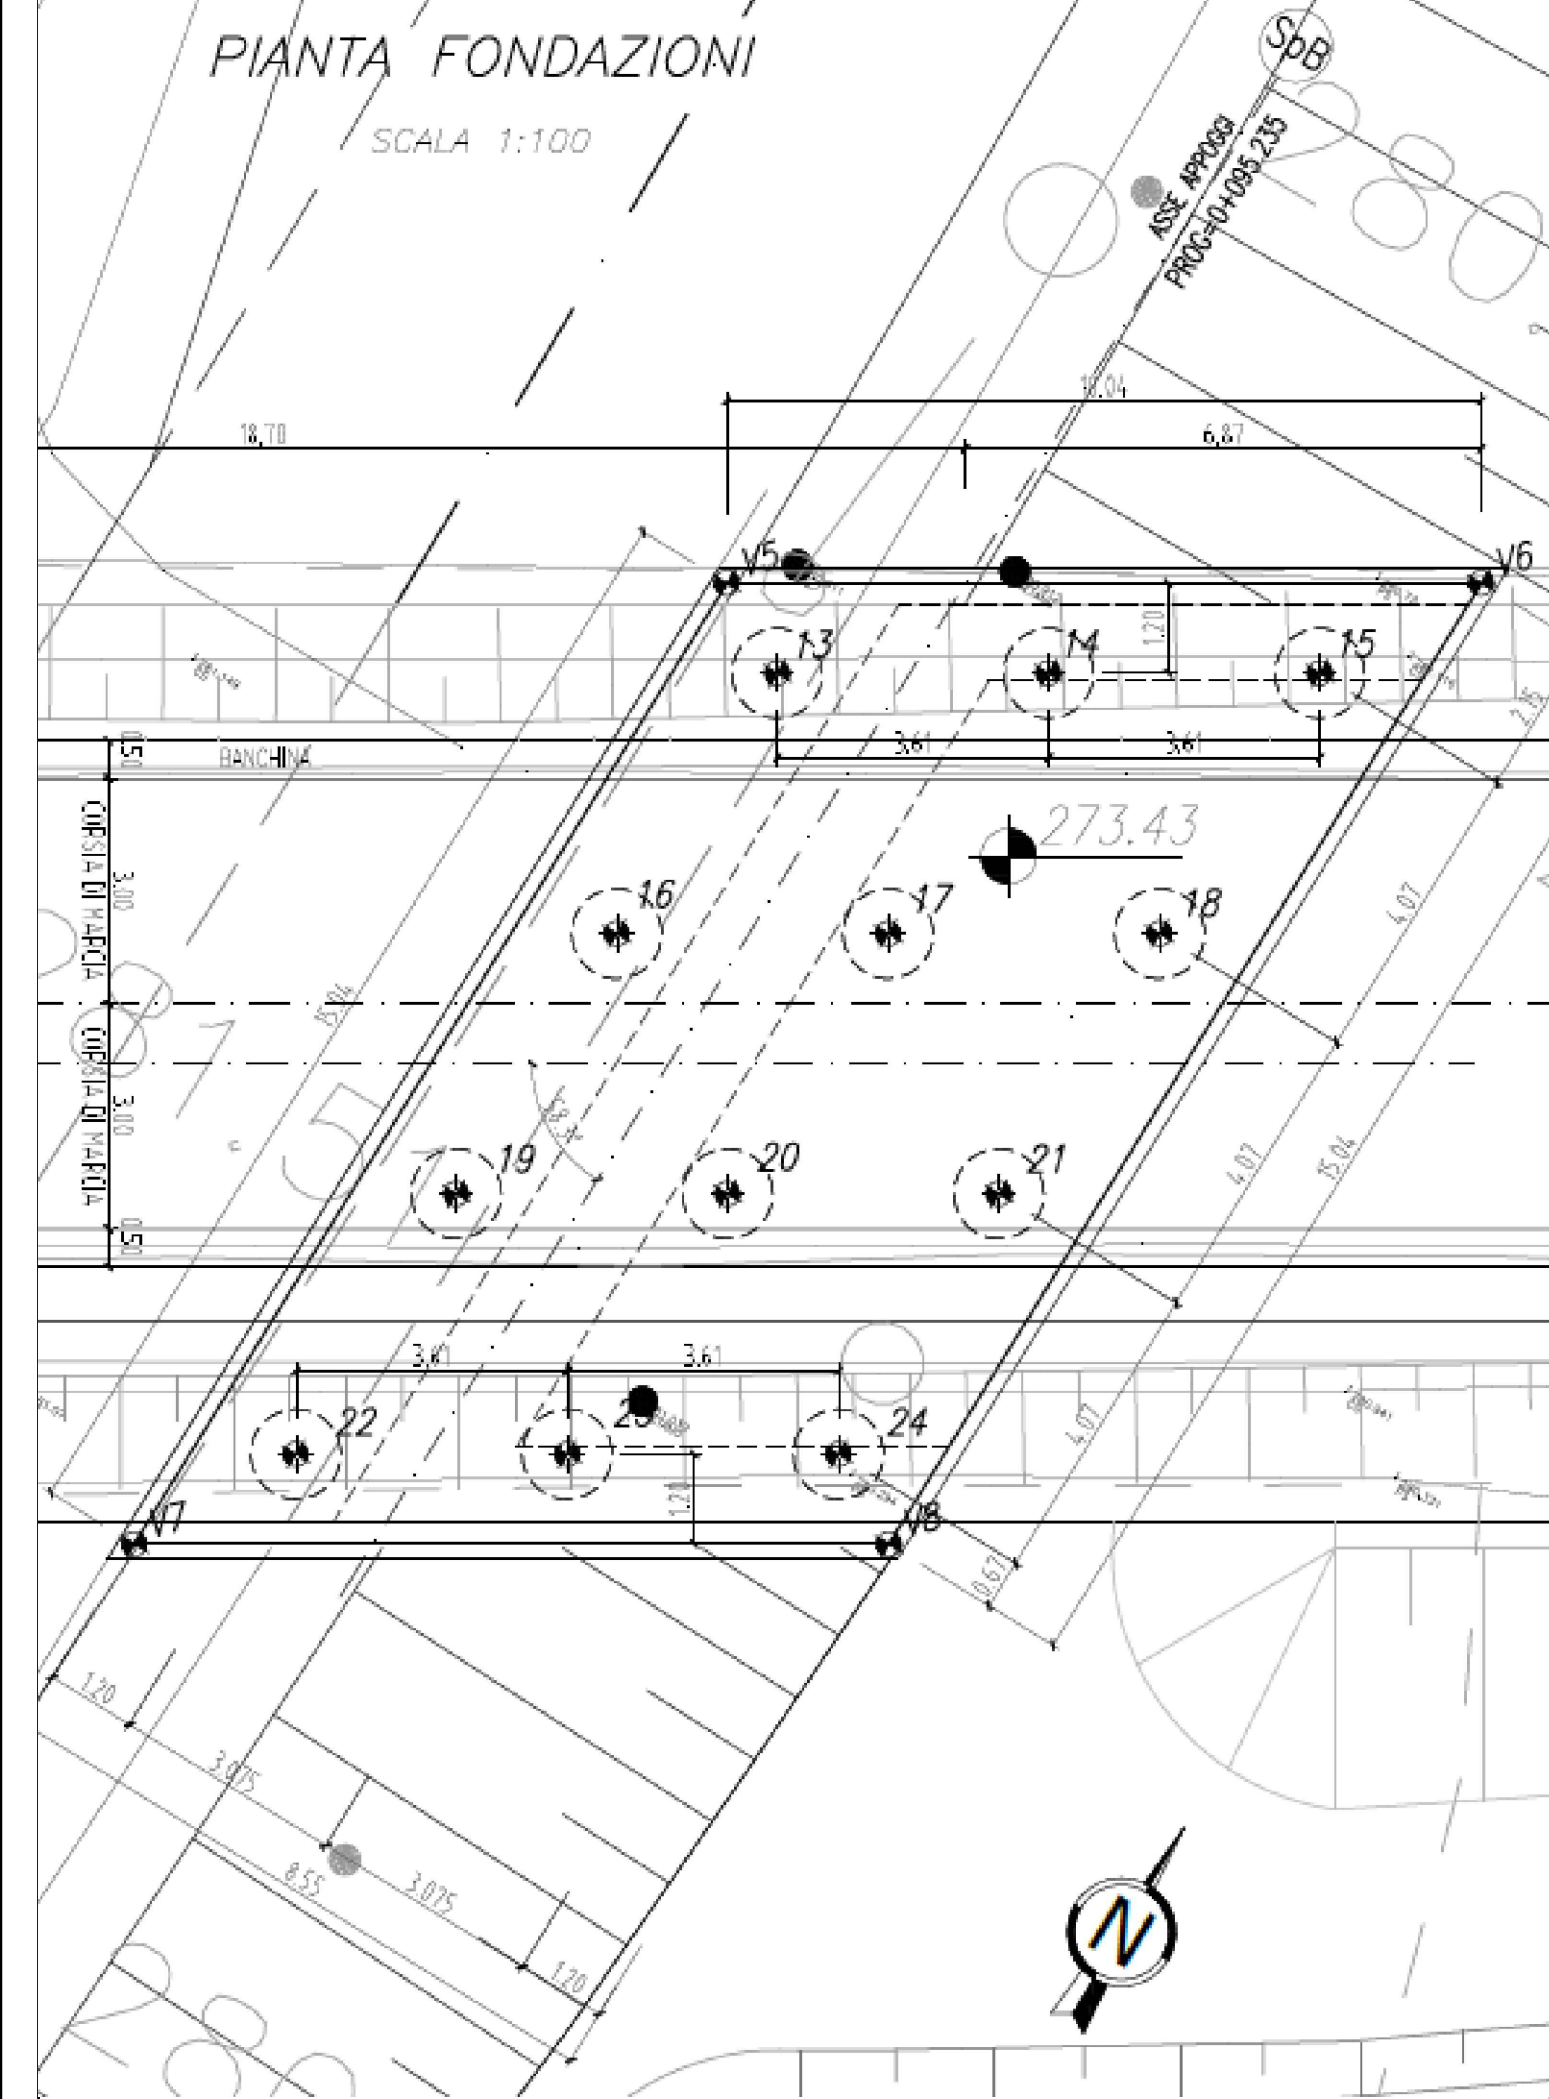

N. palo	Data esecuzione (giorno)	Lunghezza perforata (ml.)	Lunghezza strato cemento (ml.)	Lunghezza palo utile (ml.)	Calcestruzzo gettato (mc.)
SPALLA B					
13	27/03/2017	31,50	-	29,00	58,00
14	22/03/2017	30,59	1,10	29,00	50,00
15	24/03/2017	30,49	-	29,00	60,00
16	10/04/2017	29,80	0,50	29,00	52,00
17	12/04/2017	28,75	3,80	27,25	42,00
18	11/04/2017	30,70	3,50	29,00	50,00
19	31/03/2017	20,30	-	19,00	43,50
20	13/04/2017	30,70	-	29,00	50,00
21	23/03/2017	30,55	-	29,00	49,00
22	22/04/2017	24,30	1,00	23,00	52,00
23	24/03/2017	30,50	6,50	29,00	43,00
24	20/04/2017	30,80	5,30	29,00	46,00

N.B.: PER LA TABELLA MATERIALI SI RIMANDA ALL'ELABORATO SPECIFICO

MATRICE DI REVISIONE

REV	DATA	DESCRIZIONE MODIFICA

N.B.: LA TAVOLA SOSTITUISCE QUELLA RELATIVA AL CODICE E DEL PROGETTO ESECUTIVO

COLLEGAMENTO AUTOSTRADALE DALMINE - COMO - VARESE - VALICO DEL GAGGIOLO E OPERE AD ESSO CONNESSE
 CODICE C.U.P. F1180600270007
TRATTE B1, B2, C, D, TRVA13+14, GREENWAY
AS BUILT
 OPERE D'ARTE MINORI
 CAVALCAVIA
 CAVALCAVIA VIABILITA' LOCALE TRC011 RAMO P
 ARMATURA PALI SPALLA B

CONCESSIONARIO
 ARSITALIA S.p.A.
 Direzione Tecnica
 Ing. Giuseppe Senno
 Responsabile Tecnico
 Arch. Giancarlo Carati

PROGETTISTA
 3TI PROGETTI ITALIA S.p.A.
 Direttore Tecnico
 Ing. Stefano Luca Piselli
 Ordine degli Ingegneri
 Provincia di Roma n. 20809

IMPRESE
 RAGGRUPPAMENTO TEMPORANEO IMPRESE:
 STRABAG A.G. - GLF Grandi Lavori Fincost S.p.A. - ICM S.p.A. - STRABAG S.p.A.

CONCEDENTE
 CONCESSIONE AUTOSTRADALI LOMBARDE

ELABORAZIONE PROGETTUALE
 3TI PROGETTI ITALIA S.p.A.
 STI ITALIA S.p.A.
 DIRETTORE TECNICO
 Ing. Stefano Luca Piselli
 Ordine degli Ingegneri
 Provincia di Roma n. 20809

Redatto: Coppola Verificato: Sorge Approvato: Possati