




PIANTA VASCA
Scala 1:100

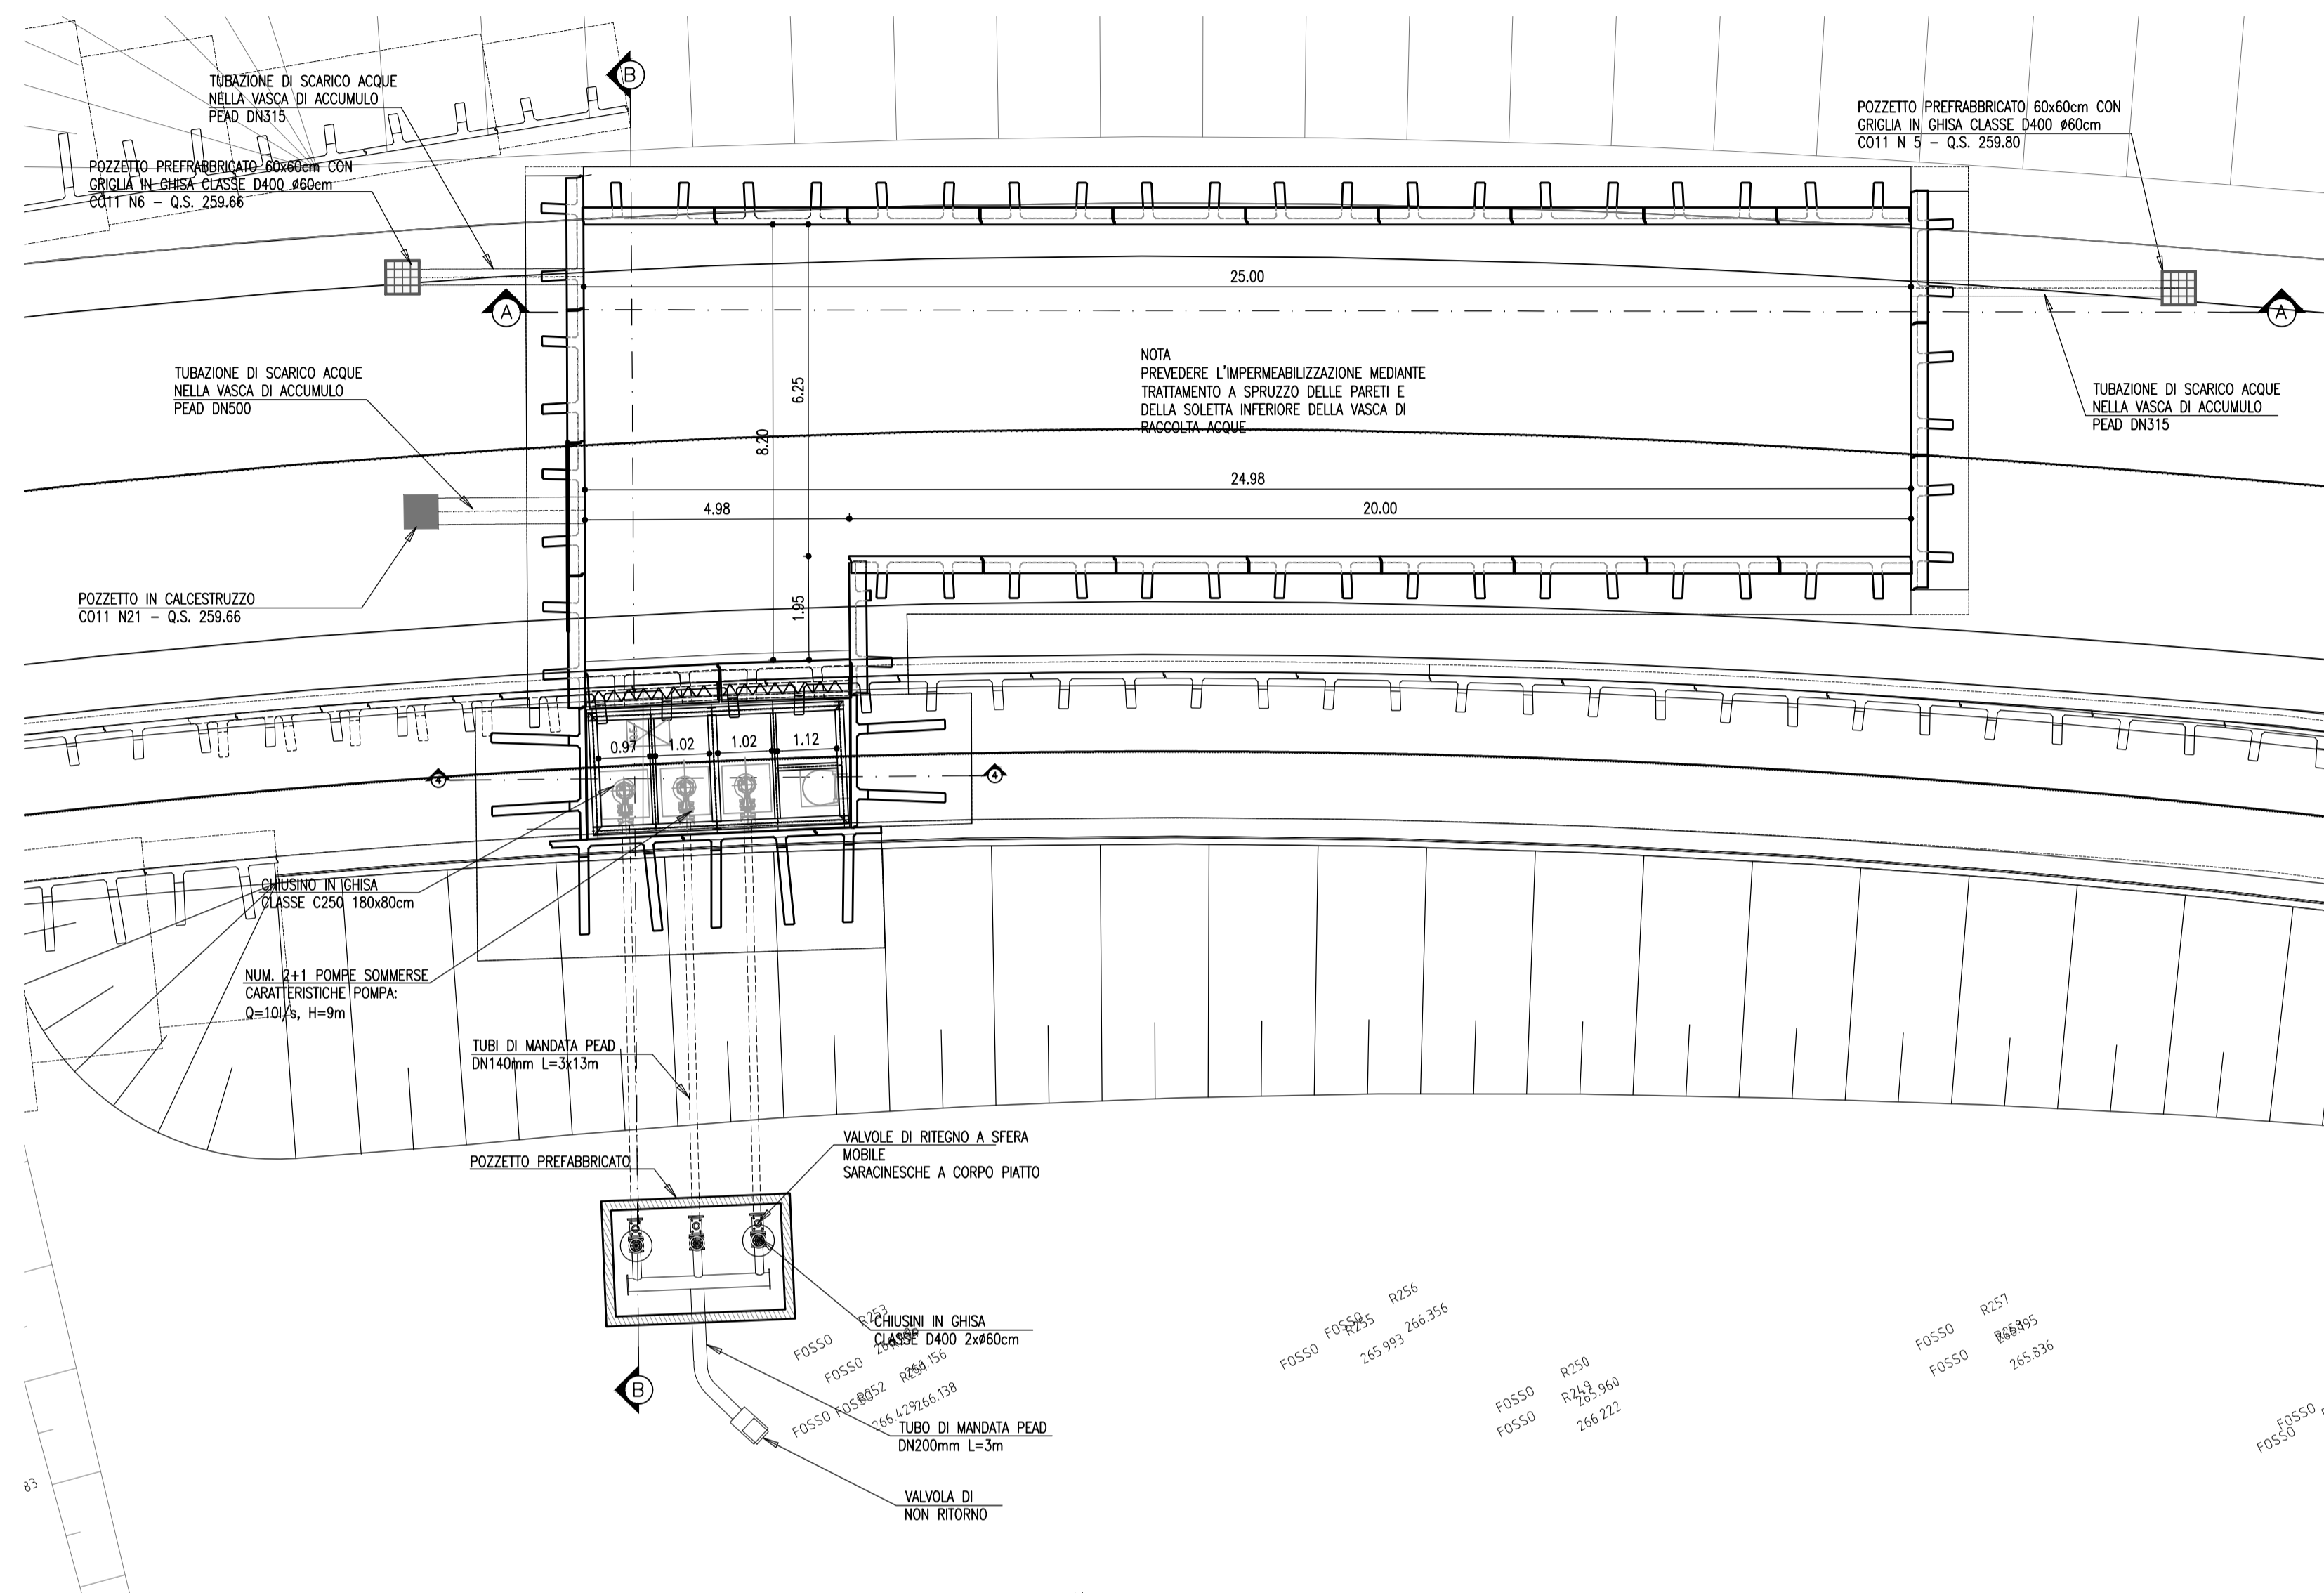

SEZIONE B-B
Scala 1:100

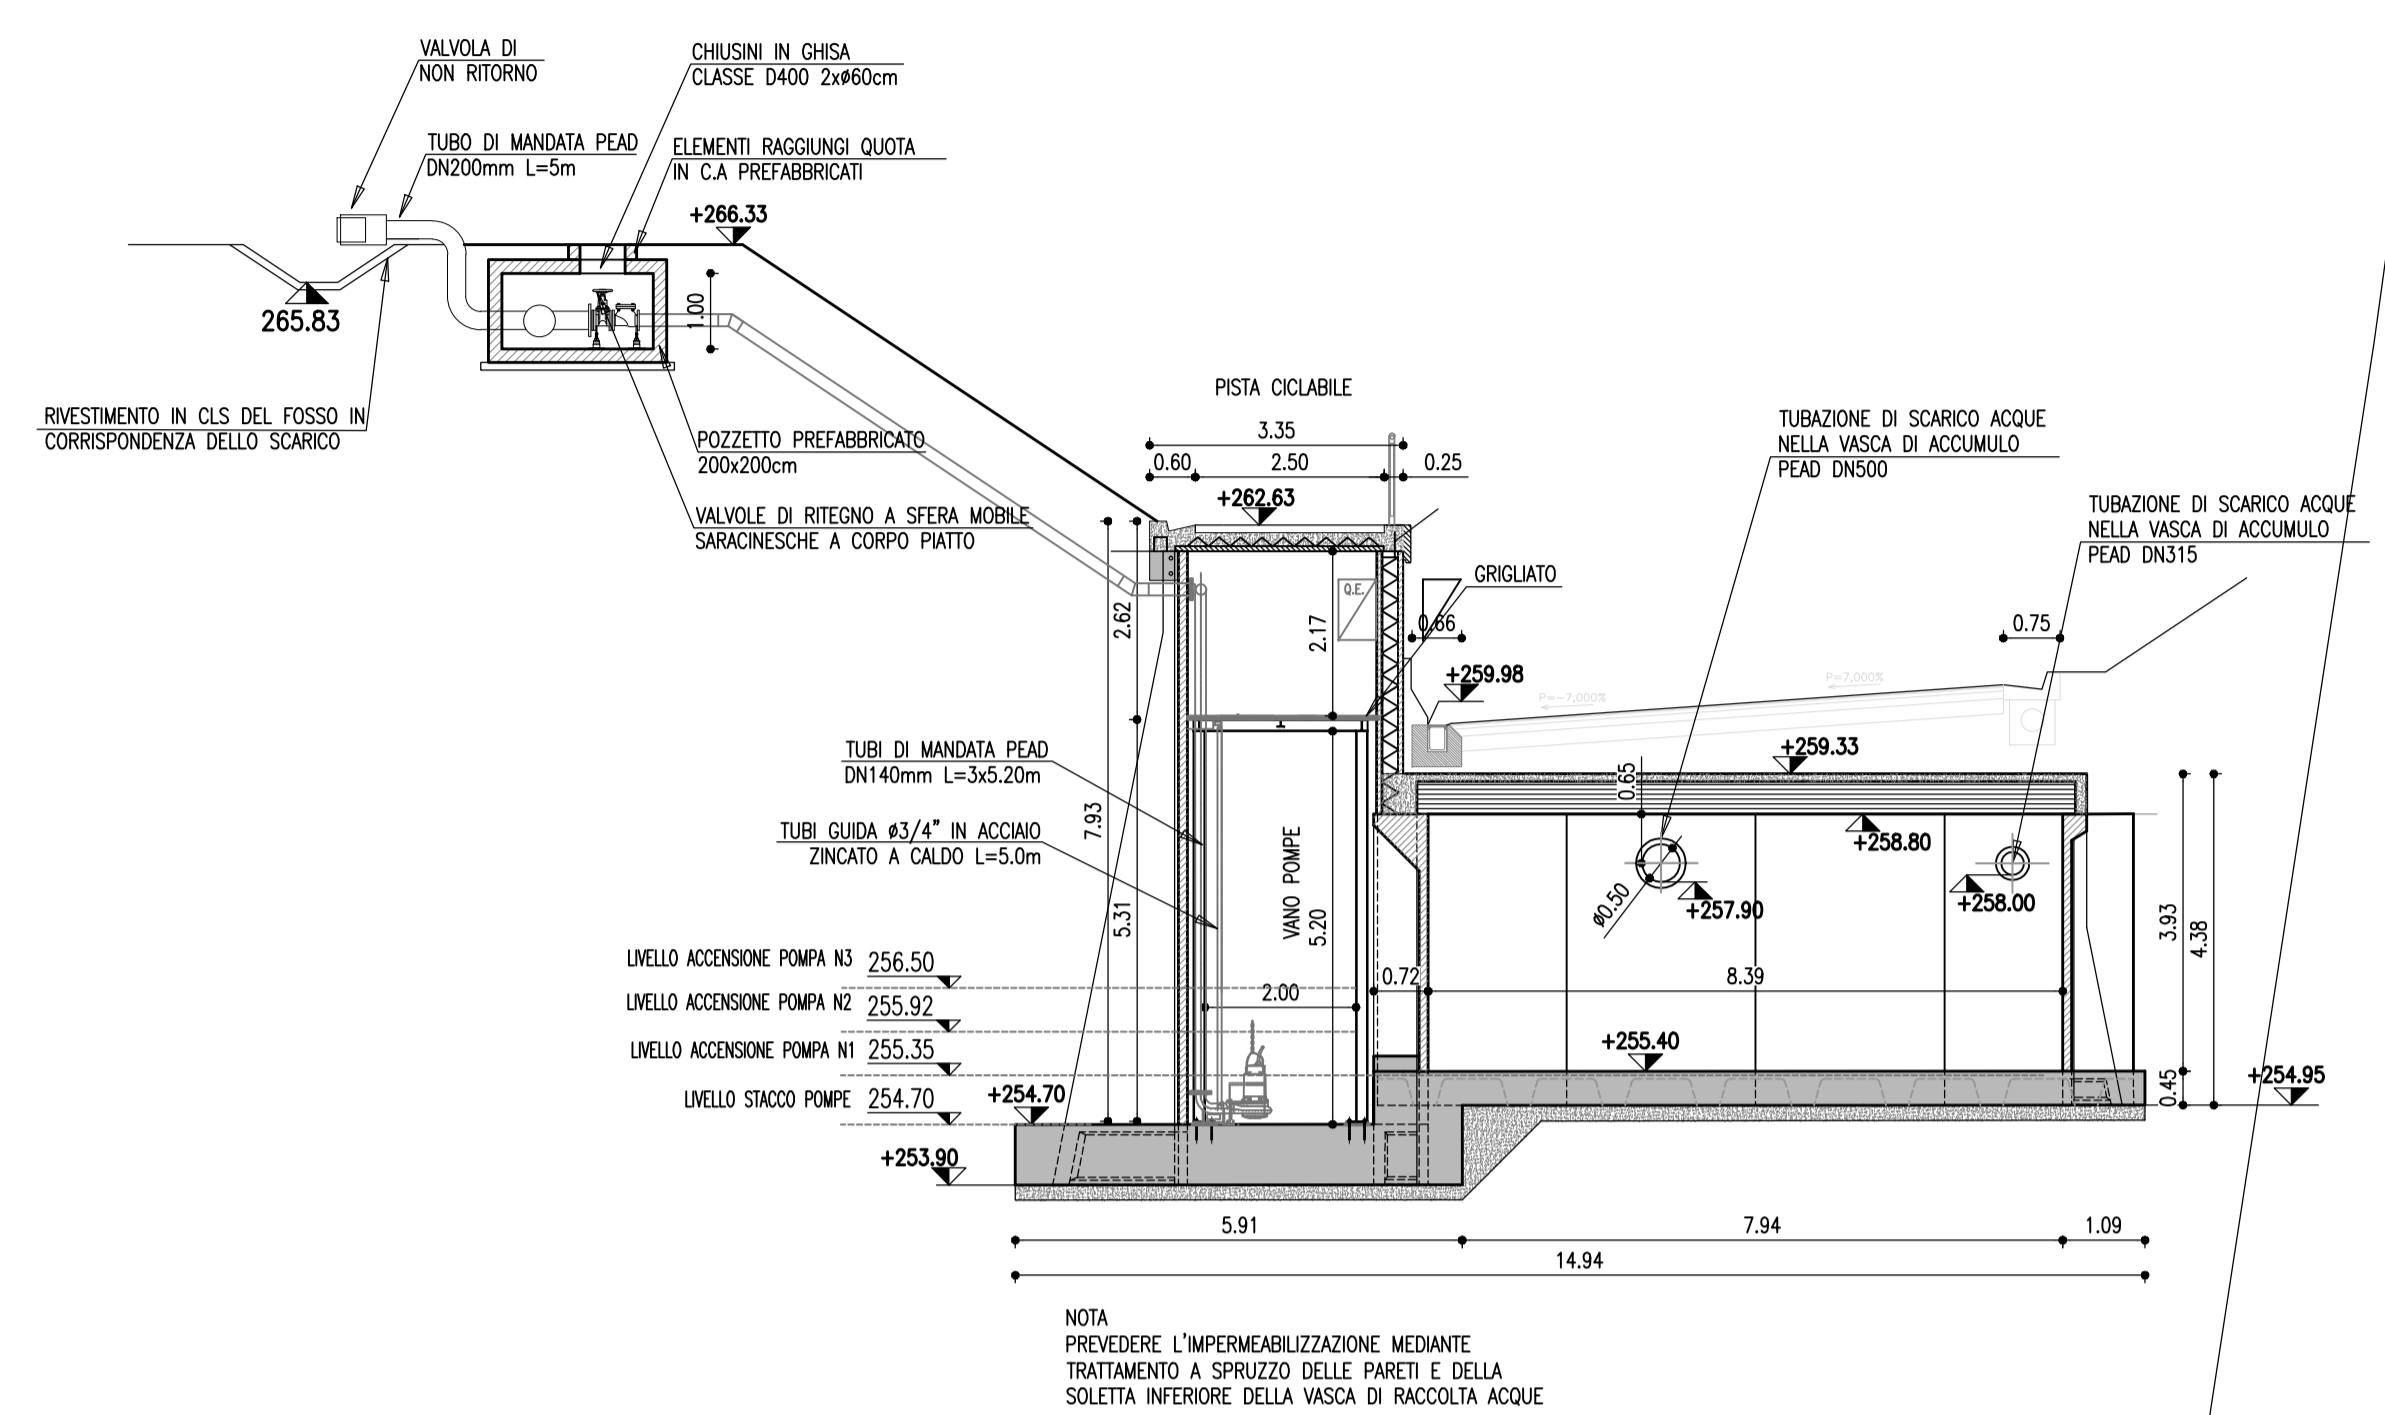

SEZIONE A-A
Scala 1:100

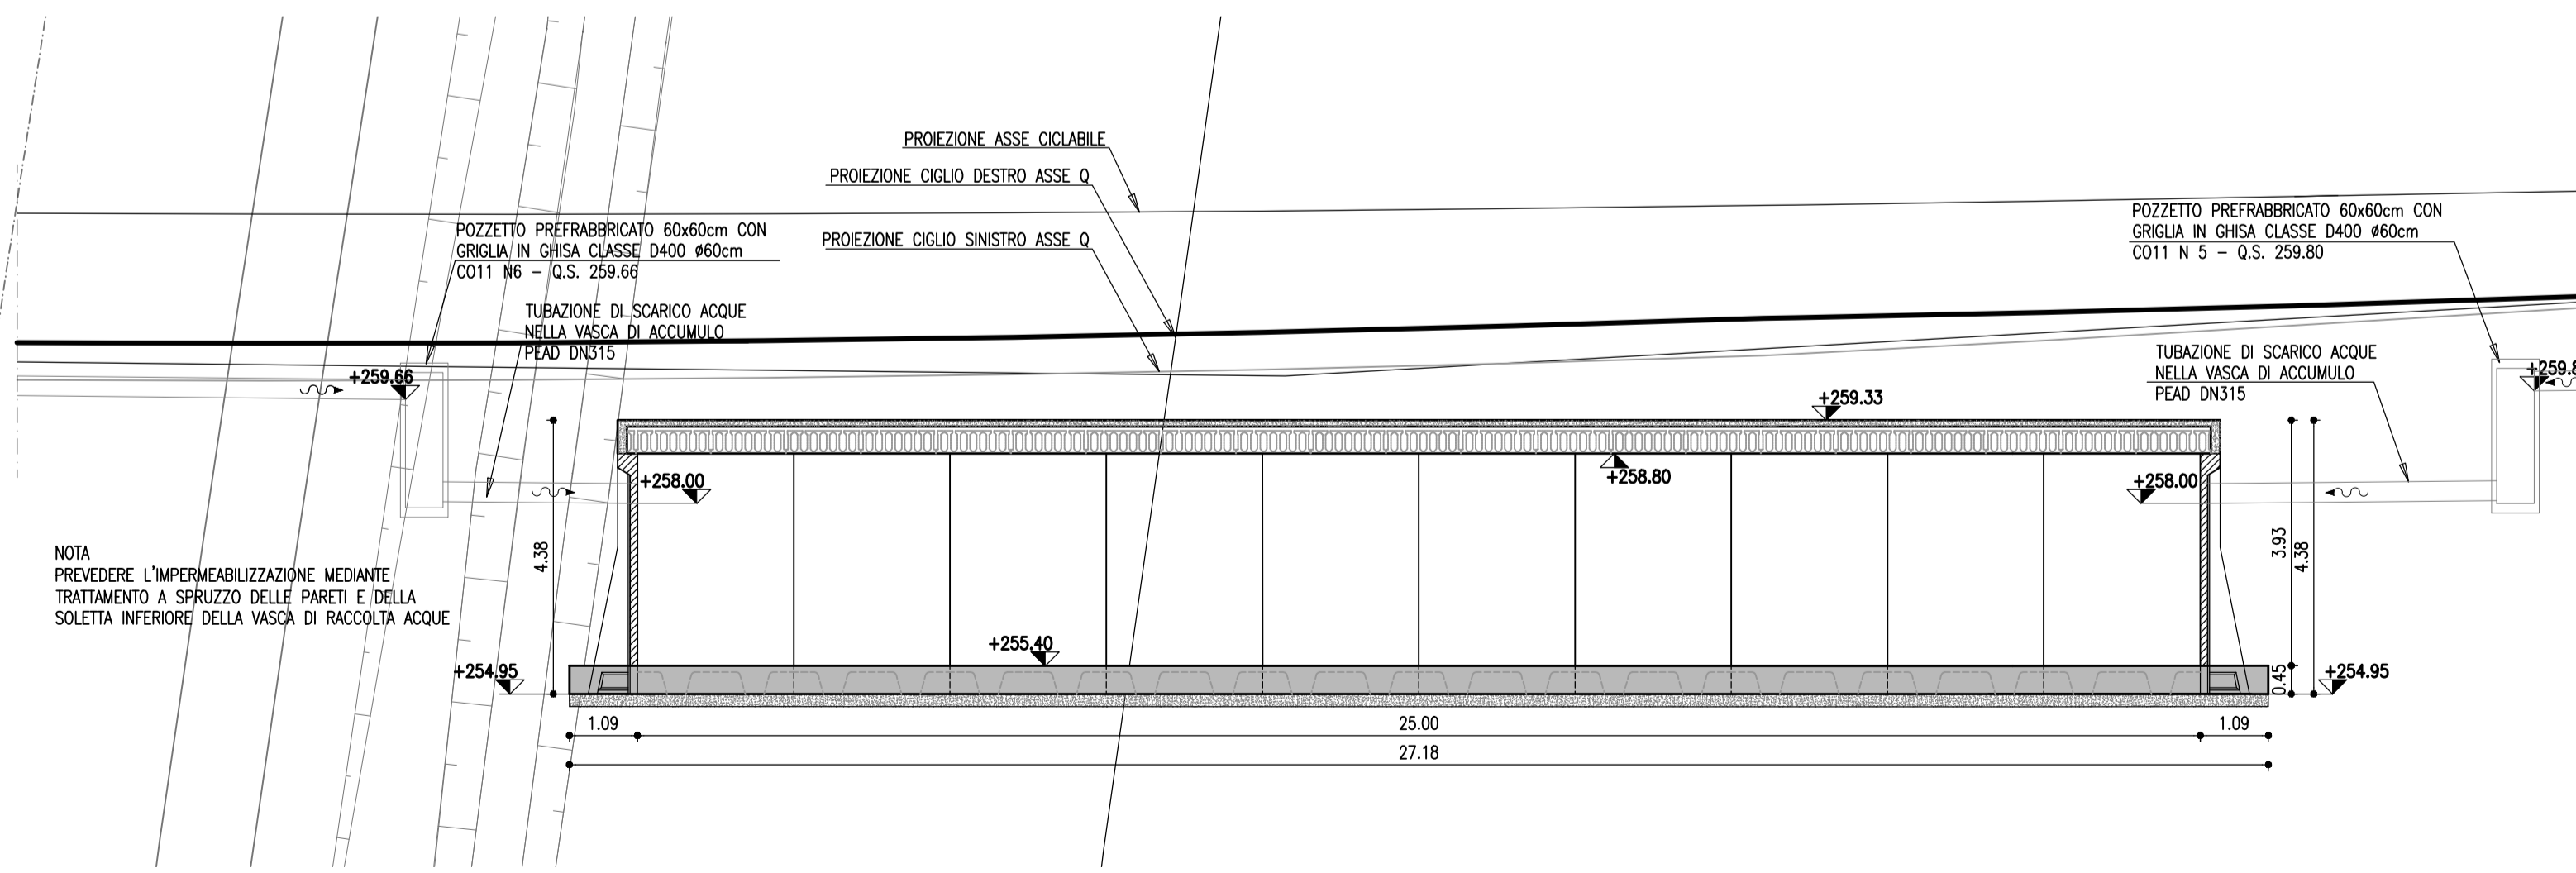

MATRICE DI REVISIONE

REV	DATA	DESCRIZIONE MODIFICA
-	-	-
-	-	-
N.B.: LA TAVOLA SOSTITUISCE QUELLA RELATIVA AL CODICE [] DEL PROGETTO ESECUTIVO

CONCESSIONARI AUTOSTRADALI LOMBARDE

Autstrada Padanortiana

COLLEGAMENTO AUTOSTRADALE DALMINE - COMO - VARESE - VALICO DEL GAGGIOLO E OPERE AD ESSO CONNESSE

CODICE C.U.P. F11906000270007

TRATTE B1, B2, C, D, TRVA13+14, GREENWAY

AS BUILT

TRATTA B1

OPERE D'ARTE MINORI - SOTTOVIA

SOTTOVIA SCATOLARE TRCO11 - VIABILITA' LOCALE 1

VASCA DI ACCUMULO E SOLLEVAMENTO: TAVOLA IDRAULICA

FASE PROGETTUALE	LOTTO	ZONA	OPERA	TRATTO D'OPERA	AMBITO	TIPO ELABORAZIONE	PROGRESSIVITA'	REVISIONE
A	1	H02	SO003	0	IR	PZ	001	E

Scala: 1:100

DATA	DESCRIZIONE	REV
Giugno 2018	Emissione	E

CONCEDENTE
CONCESSIONARI AUTOSTRADALI LOMBARDE

CONCESSIONARIO
Autstrada Padanortiana
Direttore Tecnico: Ing. Giuseppe Sainbo
Referente Tecnico: Arch. Giovanni Carlotto

APPROVATO
Autstrada Padanortiana
Il Direttore dei Lavori: Ing. Francesco Dominico

IMPRESA
RAGGRUPPAMENTO TEMPORANEO IMPRESE:
Mandatario: STRABAG A.G.
Mandante: GLF Grandi Lavori Fincosit S.p.A.
Mandante: ICM S.p.A.
Mandante cooptata: STRABAG S.p.A.

PROGETTISTA - PROGETTO ESECUTIVO DI DETTAGLIO
RAGGRUPPAMENTO TEMPORANEO PROGETTISTI:
Mandatario: 3TI PROGETTI ITALIA
Mandante: GP Progettazione e Gestione Tecnica S.p.A.
Mandante: Arch. Salvatore Scerriglio

RESPONSABILE DI PROGETTO ED INCARICATO DELL'INTEGRAZIONE FRA LE VARIE PRESTAZIONI:
Ing. Alberto Cecchini

ELABORAZIONE PROGETTUALE
PROGETTISTA:
3TI PROGETTI ITALIA S.p.A.

3TI ITALIA S.p.A.
DIRETTORE TECNICO
Ing. Stefano Luca Possati
Ordine degli Ingegneri
Provincia di Roma n. 20890

Redatto: Pini
Verificato: Festa
Approvato: Possati