


ARMATURA TIPOLOGICA VALIDA PER I MURI

122 128

**SEZIONE TRASVERSALE**  
Scala 1:20

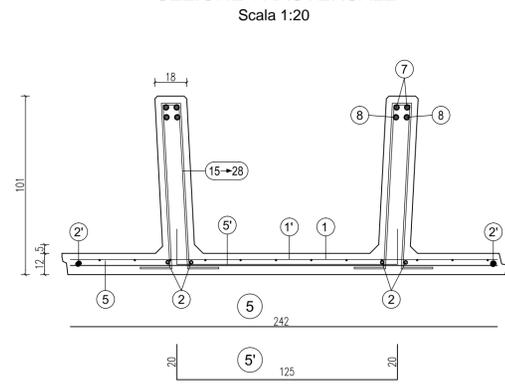


- da pos. 17 a pos. 25  
n°3+3 staffe Ø8 da concentrare nei primi 15 cm alla sommità del pannello (vedi tabella)
- da pos. 26 a pos. 28  
n°3+3 staffe Ø10 da concentrare nei primi 15 cm sopra la suola di fondazione (vedi tabella)

scatola s=45 cm.	H	1	1'	2	2'	3	4	5	5'	6	7	8	10
495	n=1 Ø8-20/20 H=442 L=242	n=1 Ø6-20/20 H=100 L=242	n=2+2 Ø8 sv=489	n=1+1 Ø8 sv=442	n=2+2 Ø8 sv=200	n=4+4 Ø6 sv=63	n=1 Ø8 sv=242	n=4 Ø8 Passo 120 sv=165	n=2+2 Ø12 sv=254	n=2+2 Ø14 sv=539	n=2+2 Ø18 sv=366	n=1+1 Ø8 sv=185	


**TABELLA STAFFE**

POS.	n°	Ø	h	sv.
15	3+3	8	24	92
16	5+5	8	24	92
17	1+1	8	30	104
18	1+1	8	36	116
19	1+1	8	42	128
20	1+1	8	48	140
21	1+1	8	54	152
22	1+1	8	60	164
23	1+1	8	66	176
24	1+1	8	72	188
25	1+1	8	78	200
26	1+1	10	81	206
27	1+1	10	82	208
28	1+1	10	83	210

**PARTICOLARE SPONDE LATERALI**  
Scala 1:4

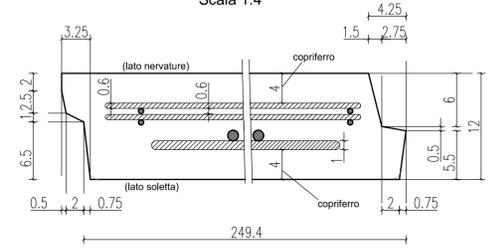

**PARTICOLARE PROSPETTO ANTERIORE**

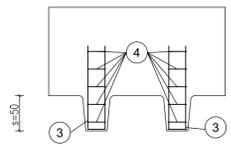

**MATRICE DI REVISIONE**

REV	DATA	DESCRIZIONE MODIFICA

N.B.: LA TAVOLA SOSTITUISCE QUELLA RELATIVA AL CODICE E DEL PROGETTO ESECUTIVO

**COLLEGAMENTO AUTOSTRADALE DALMINE - COMO - VARESE - VALICO DEL GAGGIOLO E OPERE AD ESSO CONNESSE**  
CODICE C.U.P. E8180900510004

**TRATTE B1, B2, C, D, TRVA13+14, GREENWAY**

**AS BUILT**  
TRATTA B1  
OPERE D'ARTE MINORI  
SOTTOVIA  
SOTTOVIA SCATOLARE TRC011 - VIABILITA' LOCALE 1  
ARMATURA MURI D'ALA 4/7

**IMPRESA**  
RAGGRUPPAMENTO TEMPORANEO IMPRESE:  
Mandatario: STRABAG A.G.  
Mandatario: GLF Grandi Lavori Fincosit S.p.A.  
Mandatario copiatita: STRABAG S.p.A.

**CONCEDENTE**  
CONCESSIONI AUTOSTRADALI LOMBARDE

**CONCESSIONARIO**  
Autosstrade Pademontana Lombardia  
Direttore Tecnico: Ing. Stefano Emilio Frigerio  
Referente Tecnico: Ing. Mirko Marozzi

**PROGETTISTA - PROGETTO ESECUTIVO DI DETTAGLIO**  
RAGGRUPPAMENTO TEMPORANEO PROGETTISTI:  
Mandatario: 311 311 PROGETTI ITALIA INGEGNERIA ASSOCIATA S.p.A.  
Mandatario: GP Ingegneria e Progettazione S.p.A.  
Mandatario: ALBERTO VERMIGLIO

**PROGETTISTA:**  
DIRETTORE TECNICO:  
Ing. Alessandro Piacucci

**APPROVATO**  
Il Direttore dei Lavori:  
Ing. Francesco Domenico

Redatto: Ragnacci  
Verificato: Panfilì

Sezione A  
N° A1740  
DOITTORE INGEGNERE  
ALESSANDRO PIACUCCI  
SETTORE CIVILE E AMBIENTALE  
ISTITUTO PROFESSIONALE  
Approvato: Piacucci