



PARTICOLARE COPRIFERRO

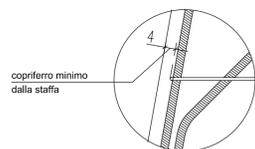



SEZIONE LONGITUDINALE

Scala 1:50

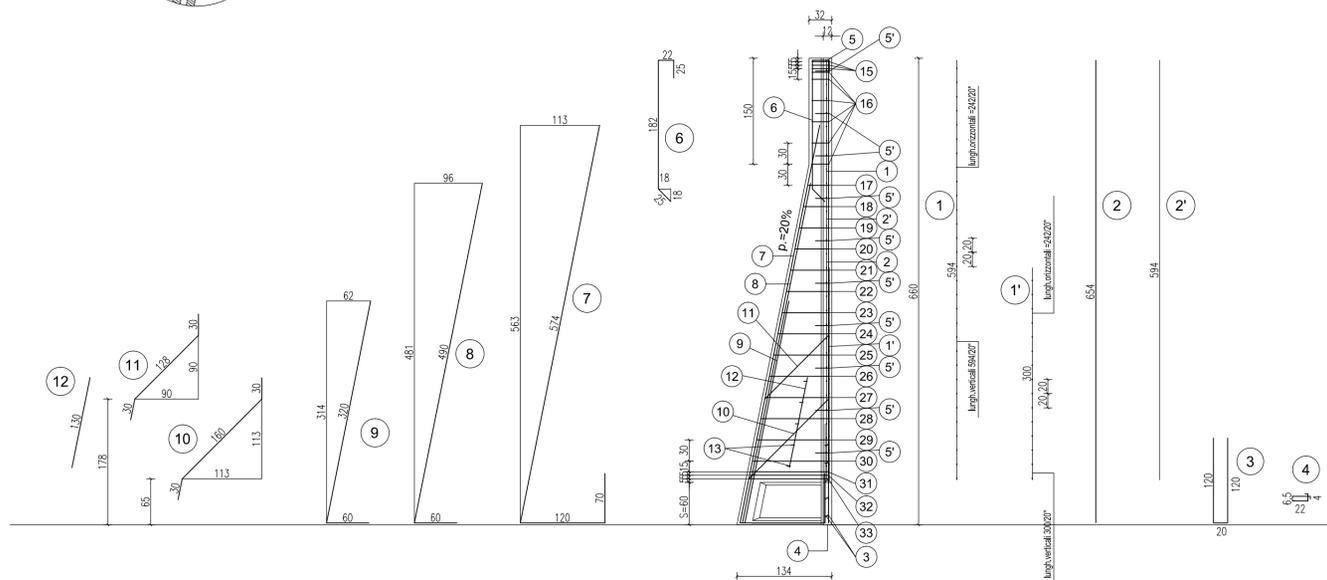

SEZIONE TRASVERSALE


Scala 1:20

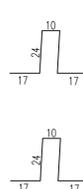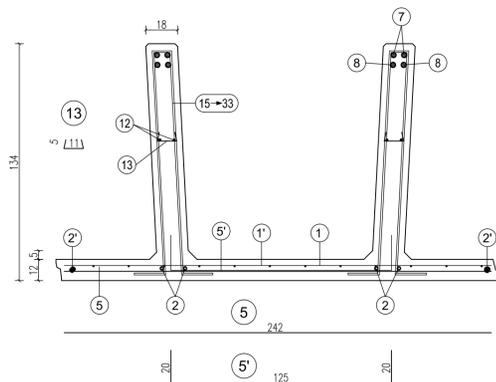

15  
n°3+3 staffe Ø8 da concentrare nei primi 15 cm alla sommità del pannello (vedi tabella)



16  
staffe Ø8/30 cm. da posizionare nel tratto verticale della nervatura del pannello (vedi tabella)

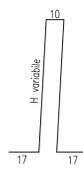

17  
da pos. 17 a pos. 30 staffe Ø8/30 cm. da posizionare nel tratto obliquo della nervatura del pannello (vedi tabella)



31  
da pos. 31 a pos. 33 n°3+3 staffe Ø10 da concentrare nei primi 15 cm sopra la suola di fondazione (vedi tabella)

scatola s=60 cm.	H	1	1'	2	2'	3	4	5	5'	6	7	8	9
n=1	06-20x20	n=1	06-20x20	n=2+2	08	n=2+2	06+6	n=1	n=10	n=2+2	n=2+2	n=2+2	n=2+2
H=594	H=300	H=654	H=594	sv=260	sv=65	sv=242	sv=165	sv=185	sv=254	sv=764	sv=550	sv=380	
L=242	L=242												


10	11	12	13
n=1+1	n=1+1	n=2+2	n=5+5
Ø12	Ø12	Ø8	Ø8
sv=220	sv=188	sv=130	sv=21

TABELLA STAFFE


POS.	n°	Ø	h	sv.	POS.	n°	Ø	h	sv.
15	3+3	8	24	92	29	1+1	8	102	248
16	5+5	8	24	92	30	1+1	8	108	260
17	1+1	8	30	104	31	1+1	8	110	272
18	1+1	8	36	116	32	1+1	8	111	274
19	1+1	8	42	128	33	1+1	8	112	276
20	1+1	8	48	140					
21	1+1	8	54	152					
22	1+1	8	60	164					
23	1+1	8	66	176					
24	1+1	8	72	188					
25	1+1	8	78	200					
26	1+1	8	84	212					
27	1+1	8	90	224					
28	1+1	8	96	236					

PARTICOLARE SPONDE LATERALI

Scala 1:4

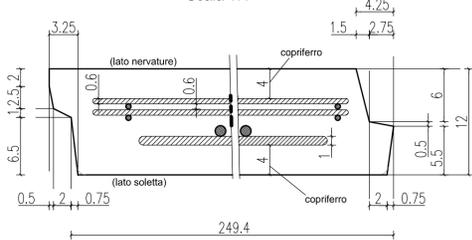

PARTICOLARE PROSPETTO ANTERIORE

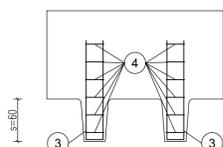

ARMATURA TIPOLOGICA VALIDA PER I MURI

123 126 127

MATRICE DI REVISIONE

REV	DATA	DESCRIZIONE MODIFICA

N.B.: LA TAVOLA SOSTITUISCE QUELLA RELATIVA AL CODICE E DEL PROGETTO ESECUTIVO

CONCESSIONARI AUTOSTRADALI LOMBARDE

Autosstrade Padovane e Venete

COLLEGAMENTO AUTOSTRADALE DALMINE - COMO - VARESE - VALICO DEL GAGGIOLO E OPERE AD ESSO CONNESSE

CODICE C.U.P. E8180900510004

TRATTE B1, B2, C, D, TRVA13+14, GREENWAY

**AS BUILT**

TRATTA B1  
OPERE D'ARTE MINORI  
SOTTOVIA  
SOTTOVIA SCATOLARE TRC011 - VIABILITA' LOCALE 1  
ARMATURA MURI D'ALA 5/7

IMPRESA  
RAGGRUPPAMENTO TEMPORANEO IMPRESE:

Mandatario: STRABAG A.G.  
Mandatario: GLF Grandi Lavori Fincosit S.p.A.  
Mandatario copista: ICM S.p.A.  
Mandatario copista: STRABAG S.p.A.

STRABAG  
GLF GRANDI LAVORI FINCOSIT  
ICM  
STRABAG

CONCEDENTE  
CONCESSIONARI AUTOSTRADALI LOMBARDE

RESPONSABILE DI PROGETTO ED INCARICATO DELL'INTEGRAZIONE FRA LE VARIE PRESTAZIONI:  
Ing. Alberto Cecchini

CONCESSIONARIO  
Autosstrade Padovane e Venete  
Direttore Tecnico: Ing. Stefano Emilio Frigerio  
Referente Tecnico: Ing. Mirko Marozzi

ELABORAZIONE PROGETTUALE  
PROGETTISTA:  
DIRETTORE TECNICO:  
Ing. Alessandro Piacucci

APPROVATO  
Autosstrade Padovane e Venete  
Il Direttore dei Lavori:  
Ing. Francesco Domenico

Redatto: Ragnacci  
Verificato: Panfilì

INGEGNERE DELLA PROVINCIA DI VERONA  
Sezione A  
N° A1740  
DOITTORE INGEGNERE  
ALESSANDRO PIACUCCI  
SETTORE CIVILE E AMBIENTALE  
ISTITUTO PROFESSIONALE  
Approvato: Piacucci