



PARTICOLARE COPRIFERRO

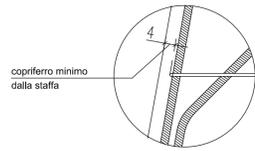



SEZIONE LONGITUDINALE

Scala 1:25

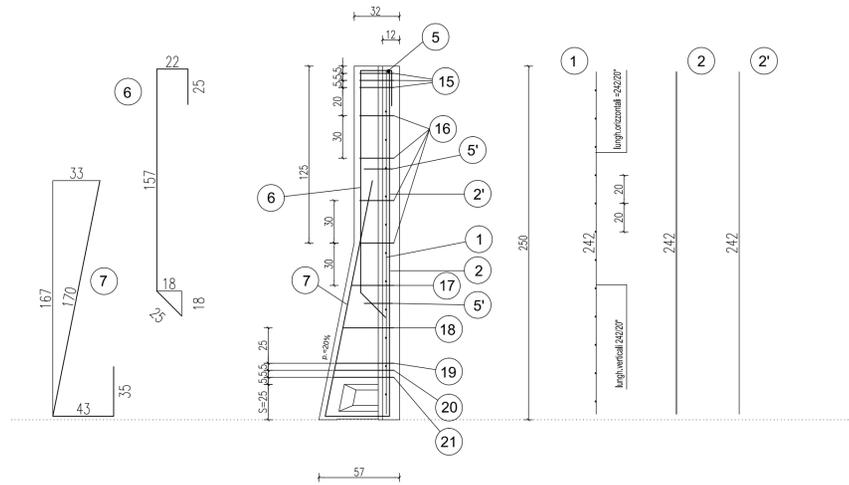

SEZIONE TRASVERSALE


Scala 1:20

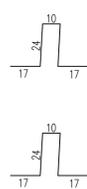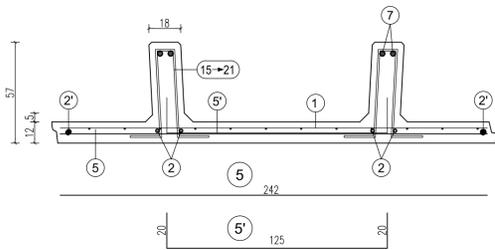

15  
n°3+3 staffe Ø8 da concentrare nei primi 15 cm alla sommità del pannello (vedi tabella)



16  
staffe Ø8/30 cm. da posizionare nel tratto verticale della nervatura del pannello (vedi tabella)

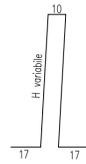


da pos. 17 a pos. 18  
staffe Ø8/30 cm. da posizionare nel tratto obliquo della nervatura del pannello (vedi tabella)

da pos. 19 a pos. 21

n°3+3 staffe Ø10 da concentrare nei primi 15 cm sopra la suola di fondazione (vedi tabella)

PARTICOLARE SPONDE LATERALI

Scala 1:4

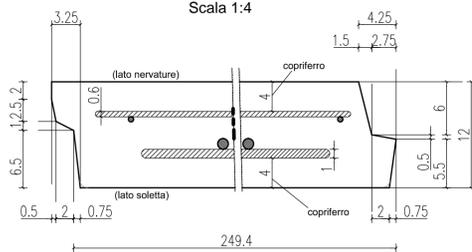

scatola s=25 cm.	H	1	2	2'	5	5'	6	7
	250	n°=1 Ø6-20x20 H=242 L=242	n°=2+2 Ø8 sv=242	n°=1+1 Ø8 sv=242	n°=1 Ø8 sv=242	n°=2 Ø8 Passo 120 sv=165	n°=2+2 Ø12 sv=229	n°=2+2 Ø12 sv=248

TABELLA STAFFE				
POS.	n°	Ø	h	sv.
15	3+3	8	24	92
16	4+4	8	24	92
17	1+1	8	30	104
18	1+1	8	36	116
19	1+1	10	41	126
20	1+1	10	42	128
21	1+1	10	43	130

ARMATURA TIPOLOGICA VALIDA PER I MURI

98	99	100	101	102	103
104	105	106	107	108	109
110	111	42	43	44	45
46	47	48	49	50	51

MATRICE DI REVISIONE

REV	DATA	DESCRIZIONE MODIFICA

N.B.: LA TAVOLA SOSTITUISCE QUELLA RELATIVA AL CODICE [ ] DEL PROGETTO ESECUTIVO

CONCESSIONARI AUTOSTRADALI LOMBARDE

Autosstrada Padovese-Veneziana Lombardia

**COLLEGAMENTO AUTOSTRADE DALMINE - COMO - VARESE - VALICO DEL GAGGIOLO E OPERE AD ESSO CONNESSE**  
CODICE C.U.P. E8180900510004

**TRATTE B1, B2, C, D, TRVA13+14, GREENWAY**

**AS BUILT**

**TRATTA B1**  
OPERE D'ARTE MINORI  
SOTTOVIA  
SOTTOVIA SCATOLARE TRC011 - VIABILITA' LOCALE 1  
ARMATURA MURI PISTA CICLABILE 1/3

IDENTIFICAZIONE ELABORATO  
CODICE PROGETTO: F001078  
WBS

IMPRESA  
RAGGRUPPAMENTO TEMPORANEO IMPRESE:  
Mandatario: STRABAG A.G.  
Mandatario: GLF Grandi Lavori Fincosit S.p.A.  
Mandatario cooptata: STRABAG S.p.A.

FASE PROGETTUALE  
LOTTO: 1  
ZONA: H02  
OPERA: SC003  
TRATTO D'OPERA: 0  
AMBITO: ON  
TIPO ELABORAZIONE: AR  
PROGRESSIVO: 020  
REVISIONE: m

STRABAG  
GRANDI LAVORI FINCOSIT  
ICM  
STRABAG

Scala: Vite

DATA: 2017  
DESCRIZIONE: Emissione  
REV: E

PROGETTISTA - PROGETTO ESECUTIVO DI DETTAGLIO  
RAGGRUPPAMENTO TEMPORANEO PROGETTISTI:  
Mandatario: 3TI PROGETTI ITALIA INGEGNERIA ASSOCIATA S.p.A.  
Mandatario: GP Ing. Alberto Cecchini  
Mandatario: Arch. Salvatore Vermiglio

CONCEDENTE  
CONCESSIONARI AUTOSTRADALI LOMBARDE

RESPONSABILE DI PROGETTO ED INCARICATO DELL'INTEGRAZIONE FRA LE VARIE PRESTAZIONI:  
Ing. Alberto Cecchini

CONCESSIONARIO  
Autosstrade Padovene-Veneziana Lombardia  
Direttore Tecnico: Ing. Stefano Emilio Frigerio  
Referente Tecnico: Ing. Mirko Marozzi

ELABORAZIONE PROGETTUALE  
PROGETTISTA:  
DIRETTORE TECNICO:  
Ing. Alessandro Piacucci

APPROVATO  
Autosstrade Padovene-Veneziana Lombardia  
Il Direttore dei Lavori:  
Ing. Francesco Domenico

Redatto: Ragnacci  
Verificato: Panfilì

INGEGNERIA DELLA PROVINCIA DI PAVIA  
Sezione A  
N° A1740  
DOITTORE INGEGNERE  
ALESSANDRO PIACUCCI  
SETTORE CIVILE E AMBIENTALE  
ISTITUTO PROFESSIONALE  
Approvato: Piacucci