



PARTICOLARE COPRIFERRO

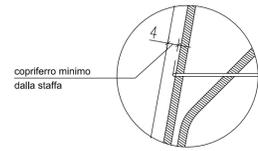


SEZIONE LONGITUDINALE

Scala 1:25


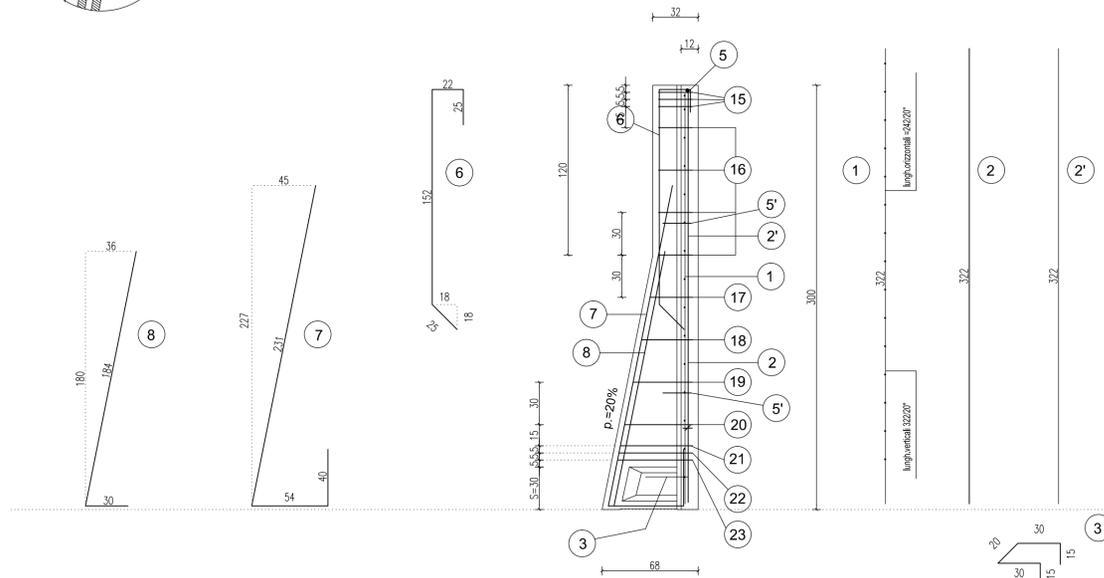


ARMATURA TIPOLOGICA VALIDA PER I MURI

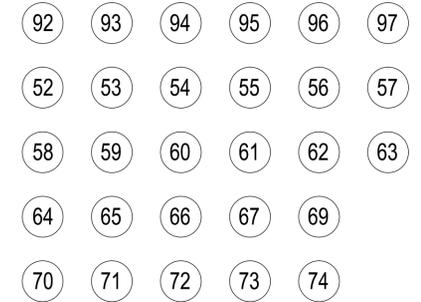

SEZIONE TRASVERSALE

Scala 1:20

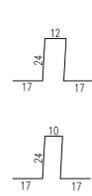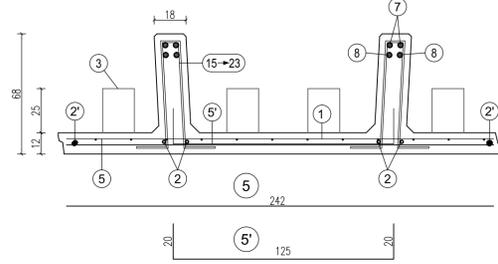

15
n°3+3 staffe Ø8 da concentrare nei primi 15 cm alla sommità del pannello (vedi tabella)

16
staffe Ø8/30 cm. da posizionare nel tratto verticale della nervatura del pannello (vedi tabella)



da pos. 17 a pos. 20
staffe Ø8/30 cm. da posizionare nel tratto obliquo della nervatura del pannello (vedi tabella)

da pos. 21 a pos. 23
n°3+3 staffe Ø10 da concentrare nei primi 15 cm sopra la suola di fondazione (vedi tabella)

H	1	2	2'	3	5	5'	6	7	8
scatola s=30 cm.									
300	n=1 Ø8-20/20 H=322 L=242	n=2+2 Ø8 sv=322	n=1+1 Ø8 sv=322	n=2+2 Ø8 sv=110	n=1 Ø8 sv=242	n=2 Ø8 Passo 120 sv=165	n=2+2 Ø12 sv=224	n=2+2 Ø12 sv=325	n=2+2 Ø12 sv=214

PARTICOLARE SPONDE LATERALI

Scala 1:4

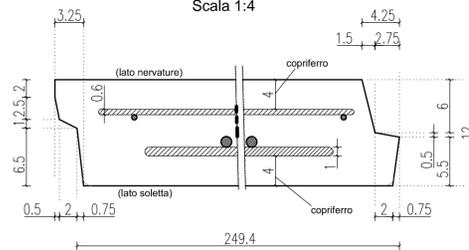


TABELLA STAFFE

POS.	n°	Ø	h	sv.
15	3+3	8	24	94
16	4+4	8	24	92
17	1+1	8	30	104
18	1+1	8	36	116
19	1+1	8	42	128
20	1+1	8	48	140
21	1+1	10	51	146
22	1+1	10	52	148
23	1+1	10	53	150

MATRICE DI REVISIONE

REV	DATA	DESCRIZIONE MODIFICA

N.B.: LA TAVOLA SOSTITUISCE QUELLA RELATIVA AL CODICE [] DEL PROGETTO ESECUTIVO

COLLEGAMENTO AUTOSTRADALE DALMINE - COMO - VARESE - VALICO DEL GAGGIOLIO E OPERE AD ESSO CONNESSE
 CODICE C.U.P. E8180000510004
TRATTE B1, B2, C, D, TRVA13+14, GREENWAY
AS BUILT
TRATTA B1
 OPERE D'ARTE MINORI
 SOTTOVIA
 SOTTOVIA SCATOLARE TRC011 - VIABILITA' LOCALE 1
 ARMATURA MURI PISTA CICLABILE 2/3

IDENTIFICAZIONE ELABORATO CODICE PROGETTO: F001078 WBS	IMPRESA RAGGRUPPAMENTO TEMPORANEO IMPRESE: Mandatario: STRABAG A.G. Mandante: GLF Grandi Lavori Fincosit S.p.A. Mandante cooptata: STRABAG S.p.A.
FASE PROGETTUALE LOTTO: A ZONA: H02 OPERA: SC003 TRATTO D'OPERA: 0 AMBITO: ON TIPO ELABORATO: AR PROGRESSIVO: 021 REVISIONE: m	CONTRATTI STRABAG GRANDI LAVORI FINCOSIT ICM STRABAG
DATA Geniale 2017 - Emissione	PROGETTISTA - PROGETTO ESECUTIVO DI DETTAGLIO RAGGRUPPAMENTO TEMPORANEO PROGETTISTI: Mandatario: 311 PROGETTI ITALIA Mandante: GP Mandante: ALBERTO CECCHINI Arch.: Salvatore Vermiglio
CONCEDENTE CONCESSIONI AUTOSTRADALI LOMBARDE	RESPONSABILE DI PROGETTO ED INCARICATO DELL'INTEGRAZIONE FRA LE VARIE PRESTAZIONI: Ing. Alberto Cecchini
CONCESSIONARIO Autstrade Pademontana Lombardia Direttore Tecnico: Ing. Stefano Emilio Frigerio Referente Tecnico: Ing. Mirko Marozzi	ELABORAZIONE PROGETTUALE PROGETTISTA: DIRETTORE TECNICO: Ing. Alessandro Piacucci
APPROVATO Autstrade Pademontana Lombardia Il Direttore dei Lavori: Ing. Francesco Domenico	REDAZIONE E VERIFICA Redatto: Ragnacci Verificato: Panfilì