


SEZIONE "A" MURO PREFABBRICATO

H ≤ 275 CON STABILIZZAZIONE DA 25 cm


Scala 1:50

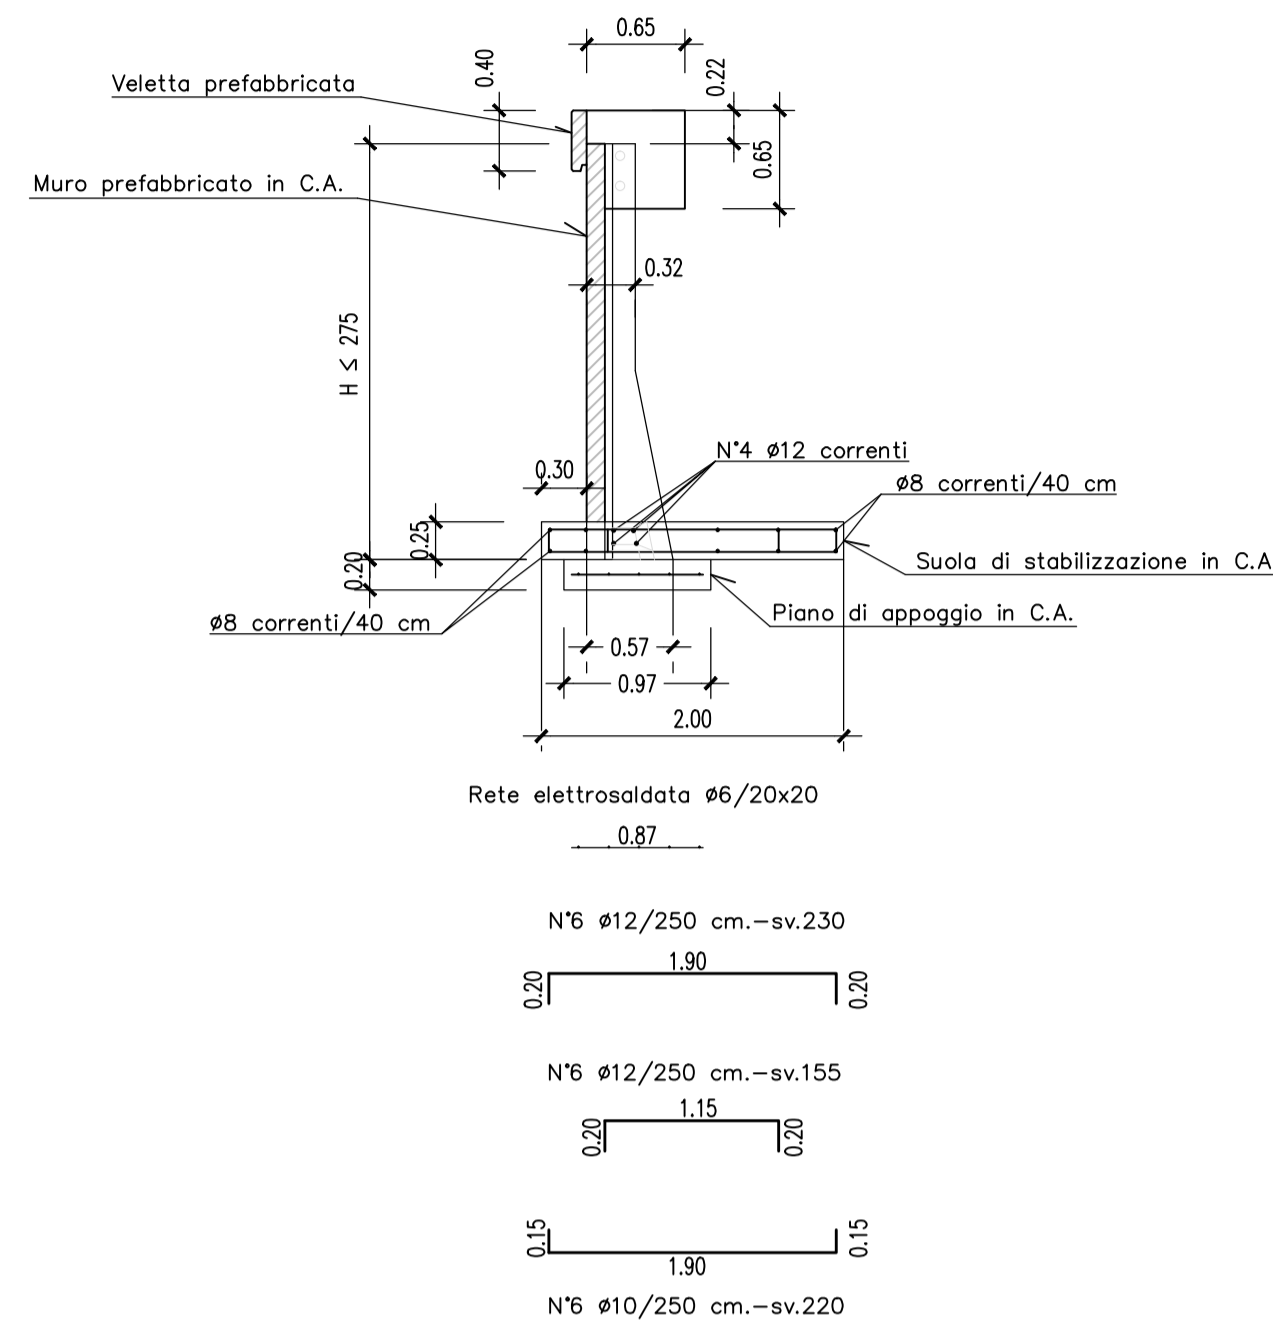


SEZIONE "B" MURO PREFABBRICATO

276 < H ≤ 330 CON STABILIZZAZIONE DA 30 cm

Scala 1:50

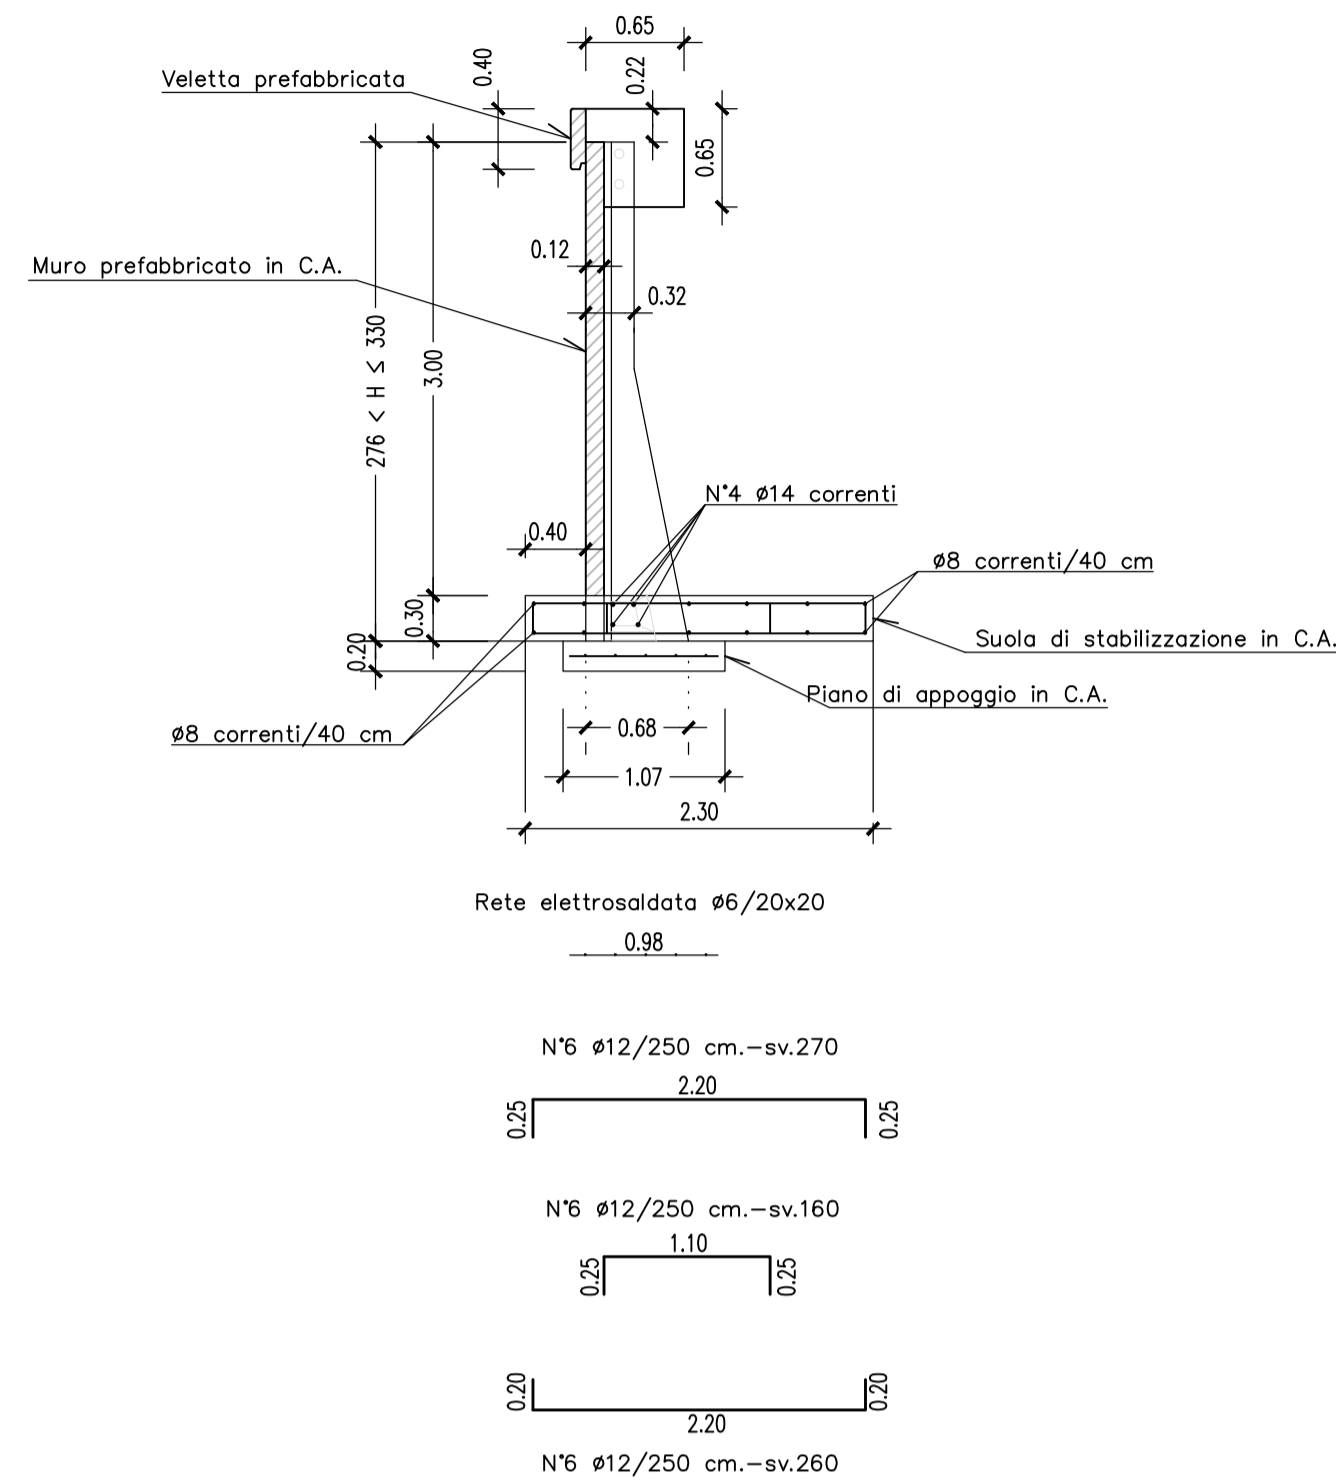


PARTICOLARE COSTRUTTIVO

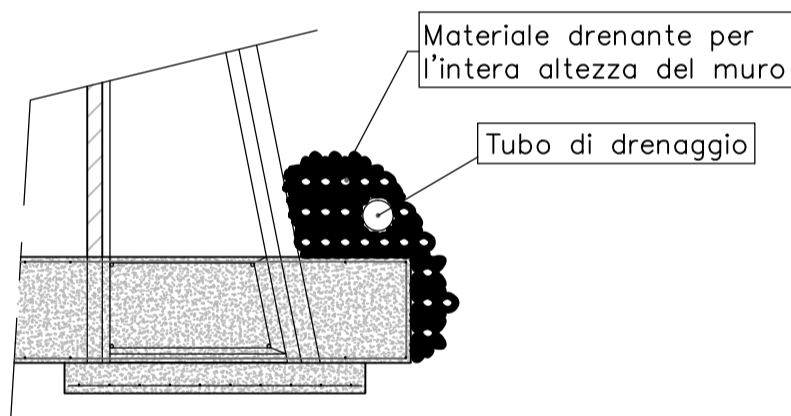


N.B. Prevedere opportuno drenaggio a tergo del muro

N.B. COPRIFERRO FONDAZIONI 5cm.

PARTICOLARE COSTRUTTIVO PER MURI TIPO "T"

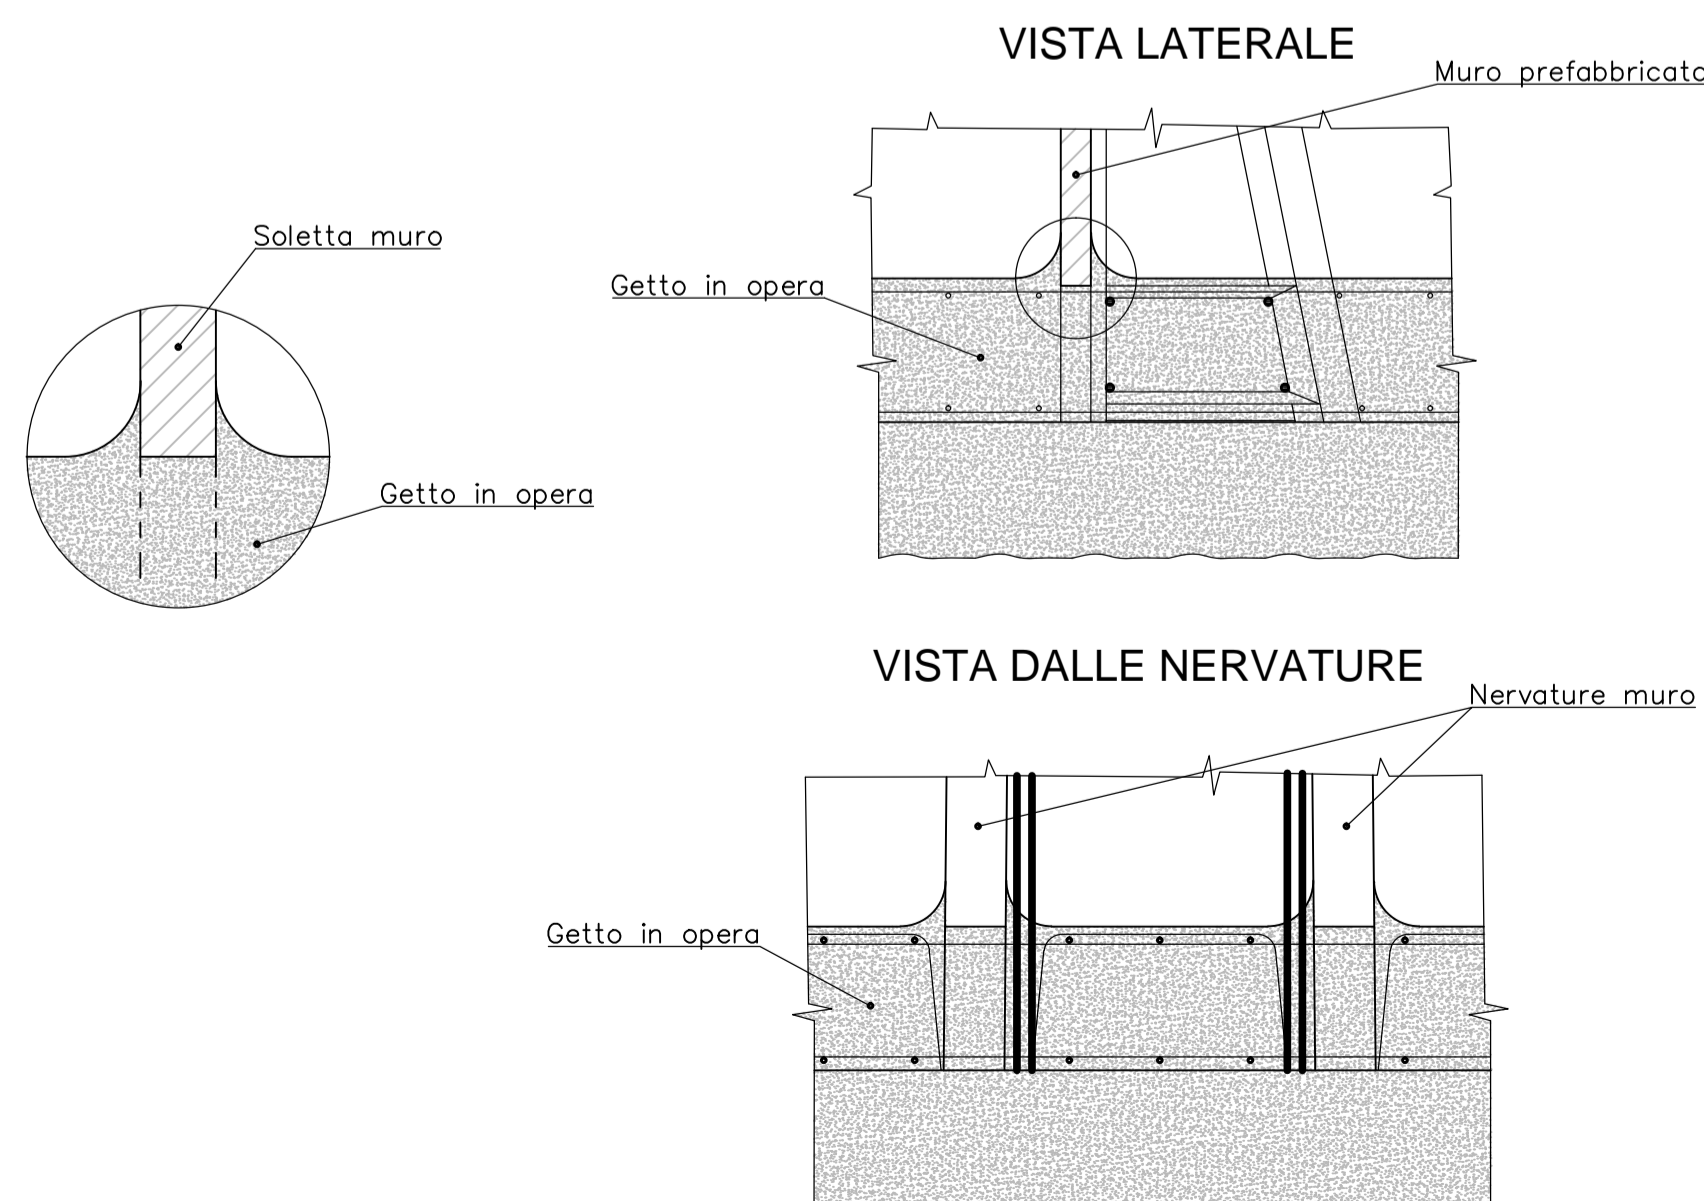


SCHEMA TIPOLOGICI MURI PREFABBRICATI

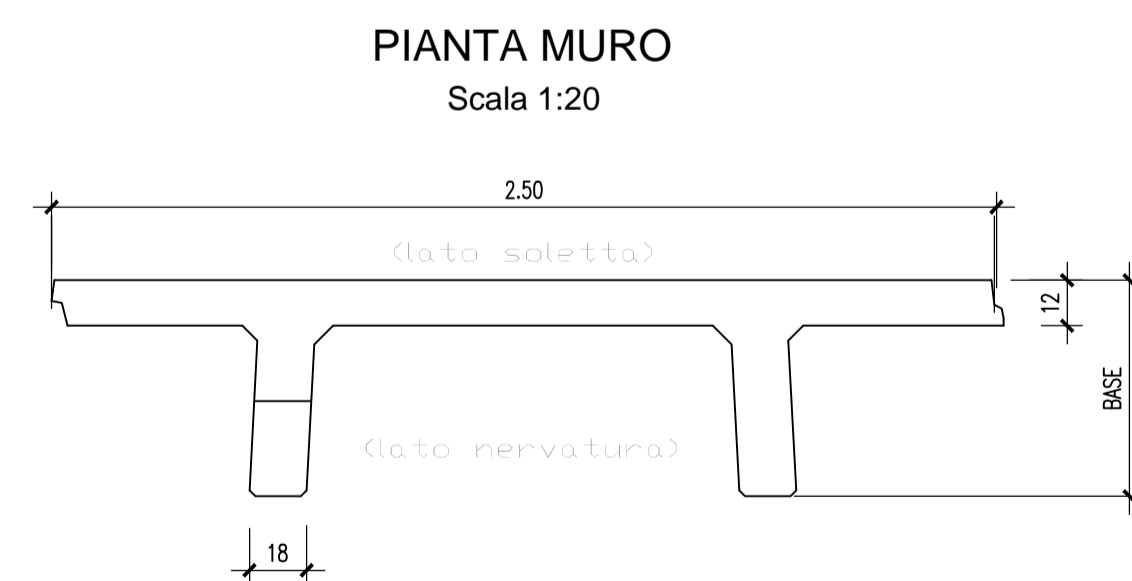

ALTEZZA TOTALE MAX.	BASE (SOLETTA DA 12)	ALTEZZA NETTA MAX.	SCATOLA	LARGH. NERVATURA
275	57	250	25	18
330	68	300	30	18

PARTICOLARE VEILETTA PREFABBRICATA

Scala 1:10

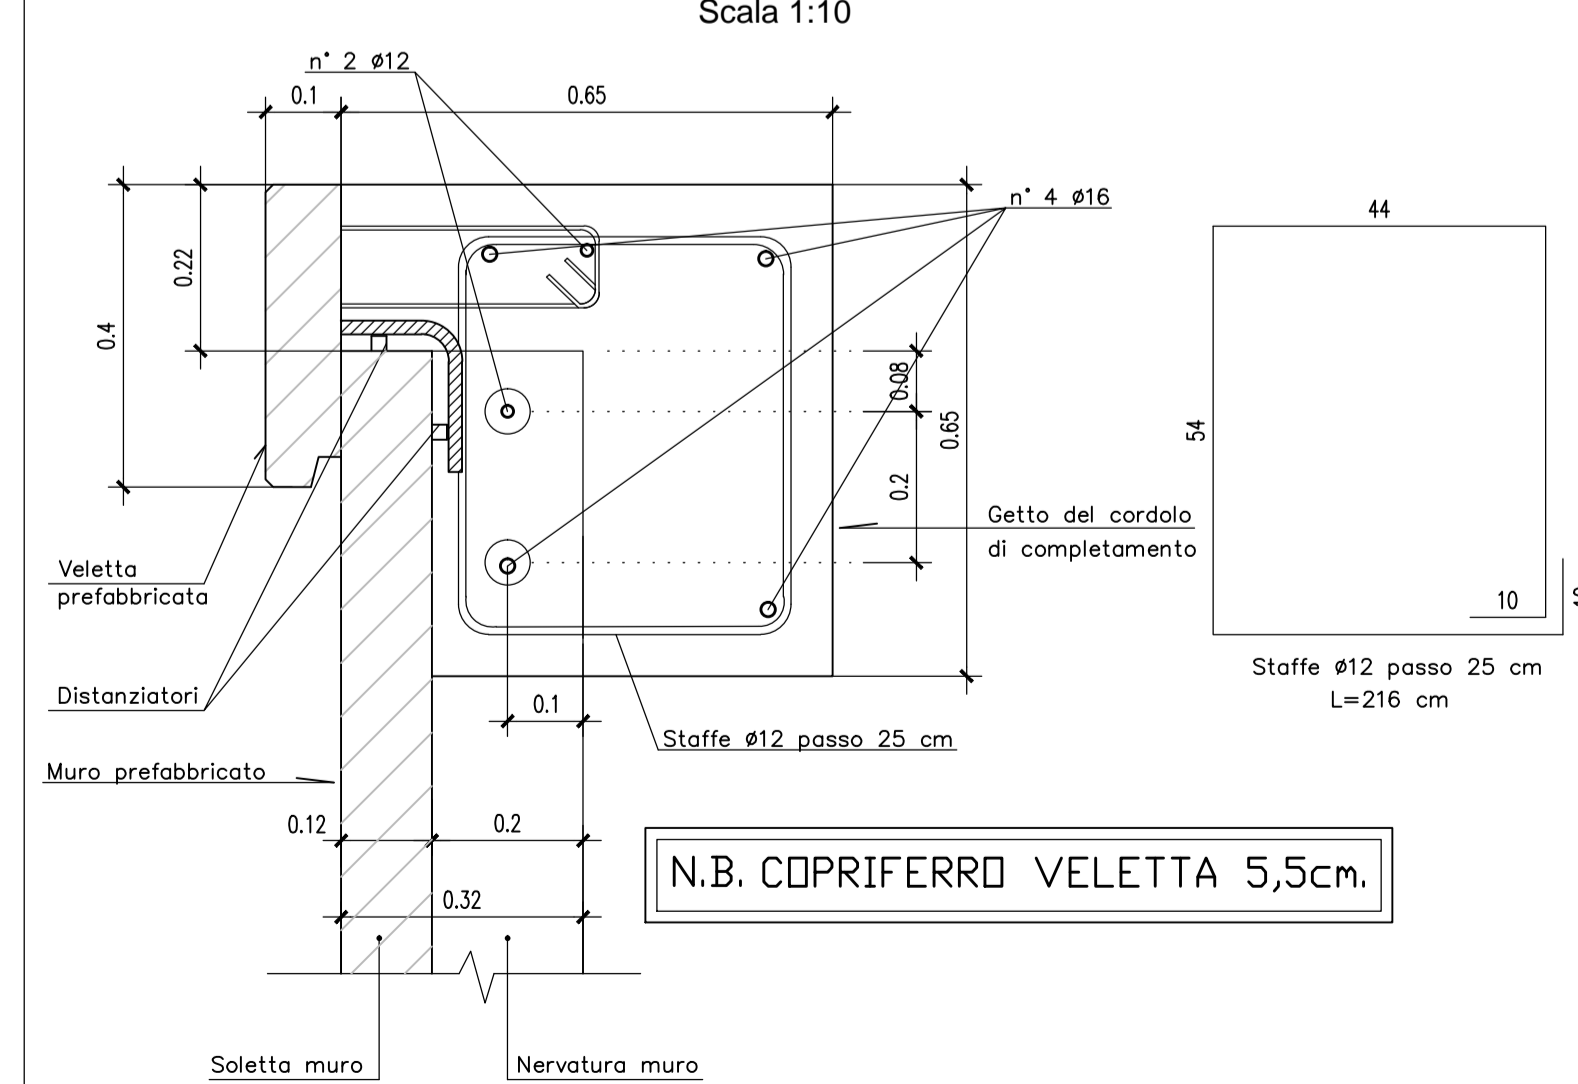

N.B. COPRIFERRO VEILETTA 5,5cm.

MATRICE DI REVISIONE

REV	DATA	DESCRIZIONE MODIFICA

N.B.: LA TAVOLA SOSTITUISCE QUELLA RELATIVA AL CODICE [] DEL PROGETTO ESECUTIVO

COLLEGAMENTO AUTOSTRADALE DALMINE - COMO - VARESE - VALICO DEL GAGGIOLO E OPERE AD ESSO CONNESSE
 CODICE C.U.P. ES180900510004

TRATTE B1, B2, C, D, TRVA13+14, GREENWAY

AS BUILT
TRATTA B1
 OPERE D'ARTE MINORI
 SOTTOVIA
 SOTTOVIA SCATOLARE TRC011 - VIABILITA' LOCALE 1
 ARMATURA FONDAZIONI MURI D'ALA 1/3

FASE PROGETTUALE	LOTTO	ZONA	OPERA	TRATTO D'OPERA	AMBITO	TIPO ELABORATO	PROGRESSIVO	REVISIONE
A	PH2	SC003	D	ON	AR	AR	023	m

Scala: Vario

DATA	DESCRIZIONE	REV
Genno 2017	Emissione	E

IMPRESA
RAGGRUPPAMENTO TEMPORANEO IMPRESE:
 Mandatario: STRABAG A.S.
 Mandante: GLF Grandi Lavori Fincosit S.p.A.
 Mandante cooptata: ICM S.p.A.
 Mandante: STRABAG S.p.A.

PROGETTISTA - PROGETTO ESECUTIVO DI DETTAGLIO
RAGGRUPPAMENTO TEMPORANEO PROGETTISTI:
 Mandatario: 3TI PROGETTI ITALIA INGEGNERIA ASSOCIATA S.p.A.
 Mandante: GP Progettazione e Gestione Progetti di Ingegneria
 Mandante: Ingeg. ALBERTO CECCHINI
 Arch. Salvatore Vermiglio

CONCEDENTE
 CONCESSIONI AUTOSTRADALI LOMBARDE
RESPONSABILE DI PROGETTO ED INCARICATO DELL'INTEGRAZIONE FRA LE VARIE PRESTAZIONI:
 Ing. Alberto Cecchini

CONCESSIONARIO
 Direttore Tecnico: Ing. Stefano Emilio Frigotto
 Referente Tecnico: Ing. Miko Marozzi

ELABORAZIONE PROGETTUALE
PROGETTISTA:
 DIRETTORE TECNICO:
 Ing. Alessandro Placucci

APPROVATO
 Il Direttore dei Lavori:
 Ing. Francesco Domenico Lombardi

Redatto: Ragnacci Verificato: Panfilì

INGEGNERIA DELLA PROVINCIA DI Sestione A N° A1740
 DOTTOR INGEGNERE
ALESSANDRO PLACUCCI
 SETTORE CIVILE E AMBIENTALE
 VISTORE VERBALE
 Approvato: 15/08/2016