


**SEZIONE "C" MURO PREFABBRICATO**

441 < H ≤ 495 CON STABILIZZAZIONE DA 45 cm


Scala 1:50

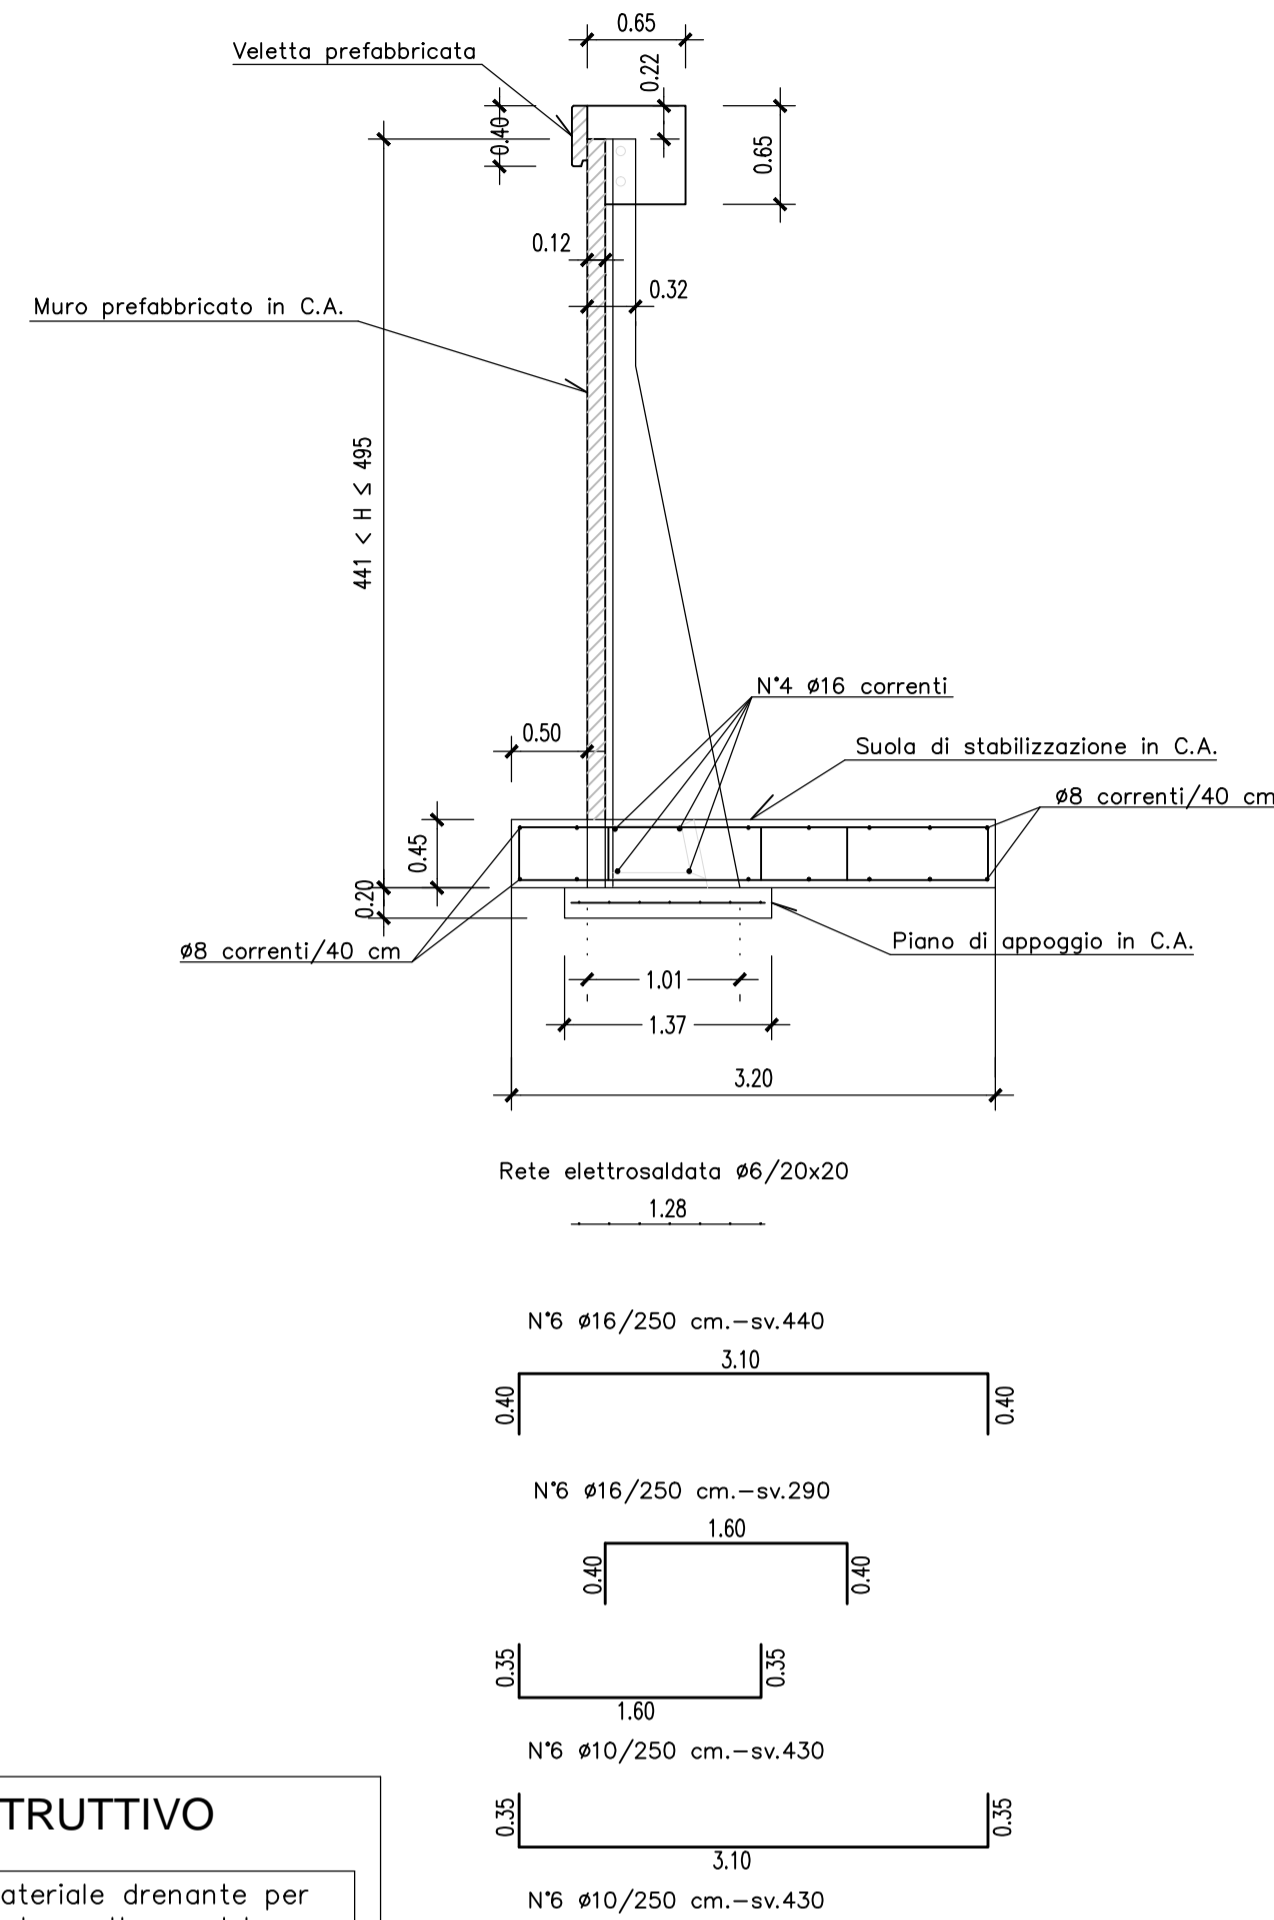


**SEZIONE "D" MURO PREFABBRICATO**

496 < H ≤ 550 CON STABILIZZAZIONE DA 50 cm

Scala 1:50

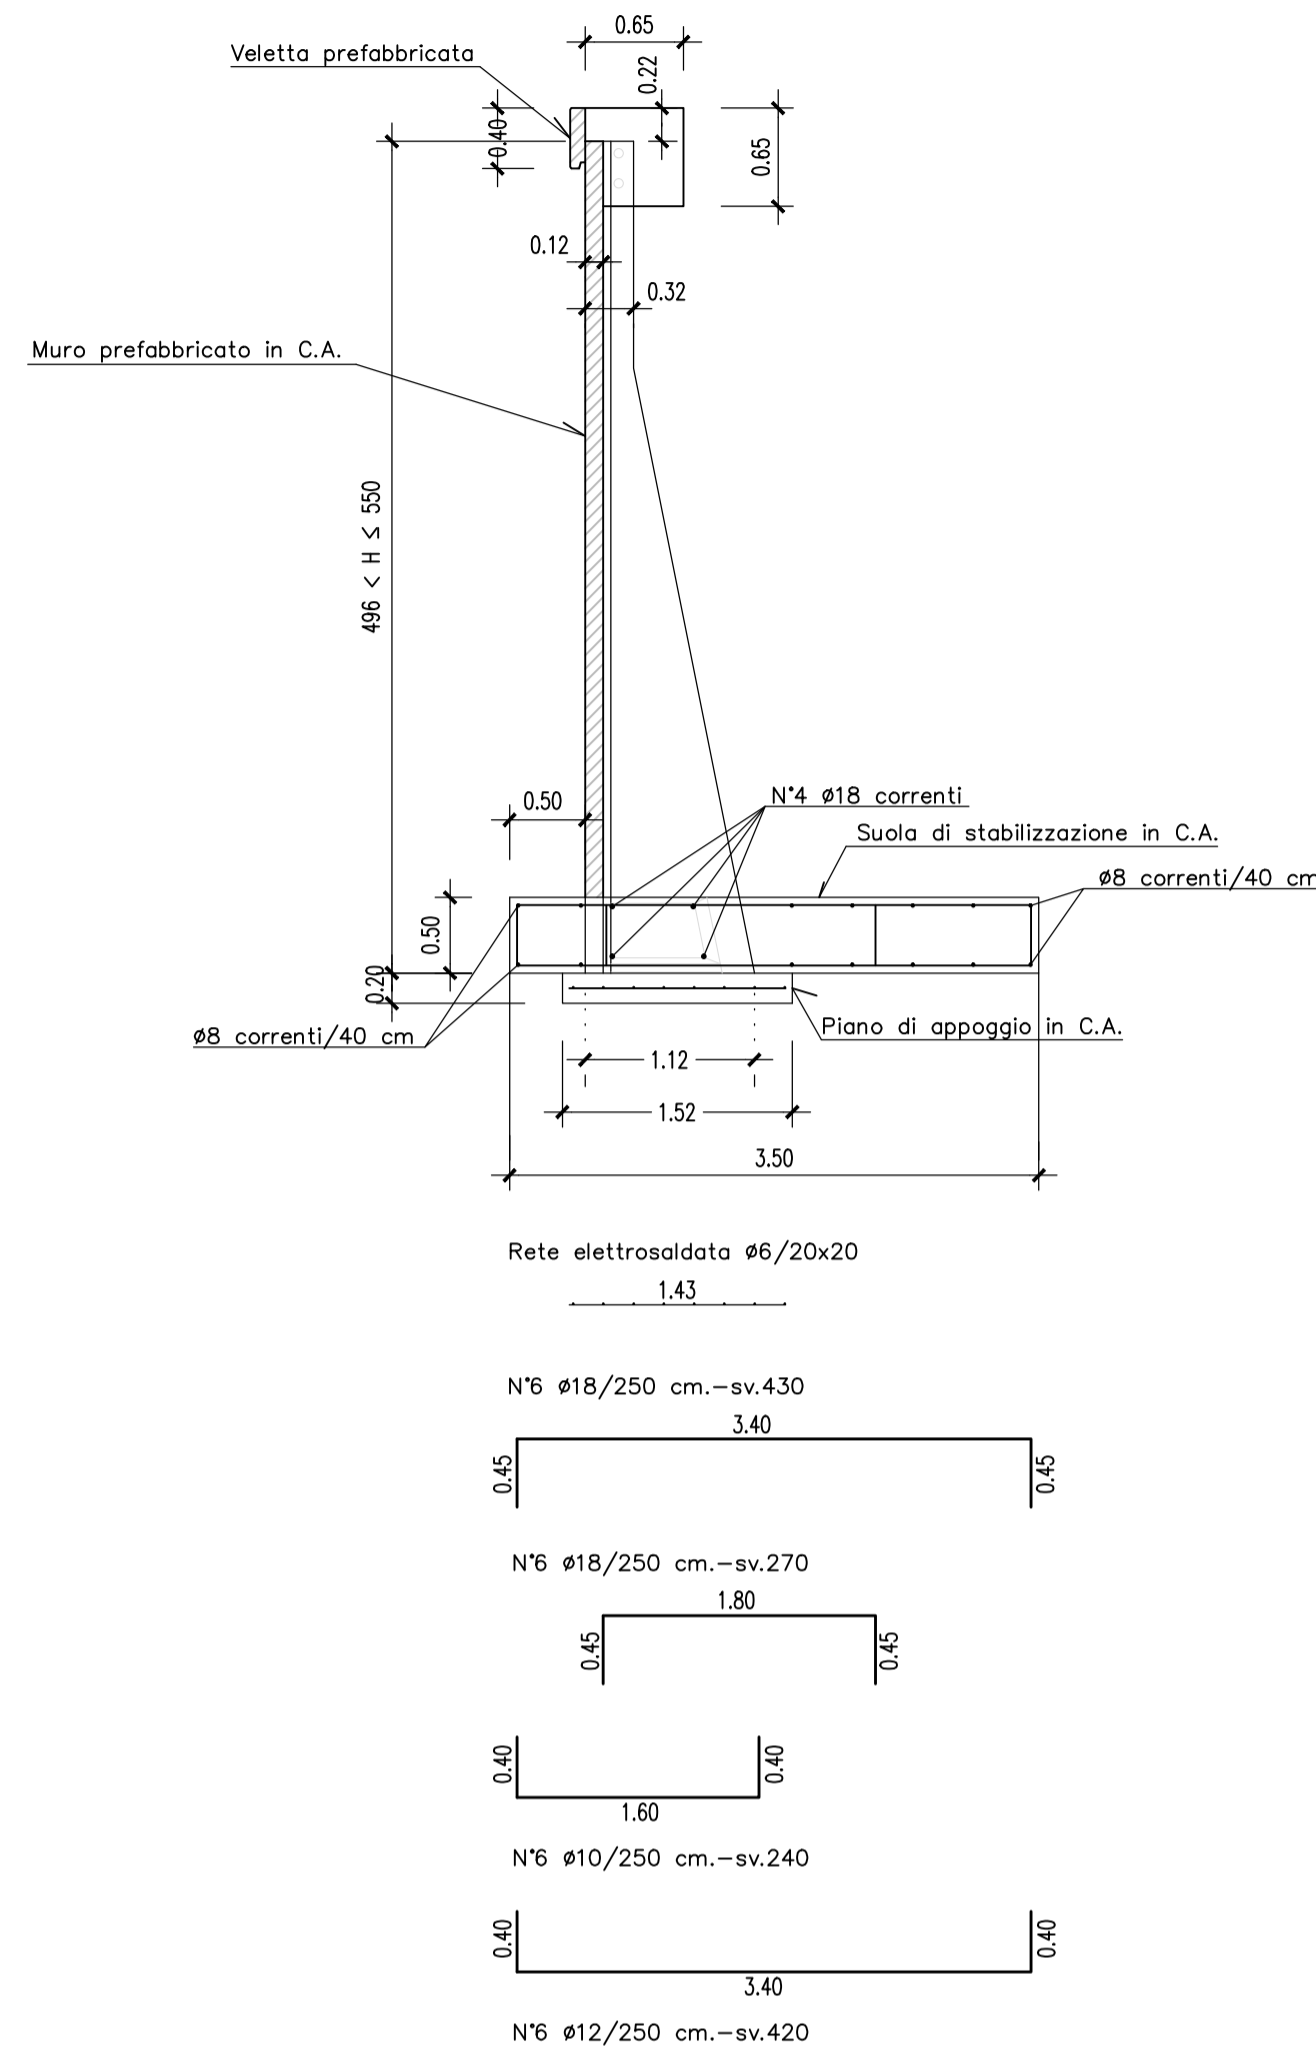


**PARTICOLARE COSTRUTTIVO**

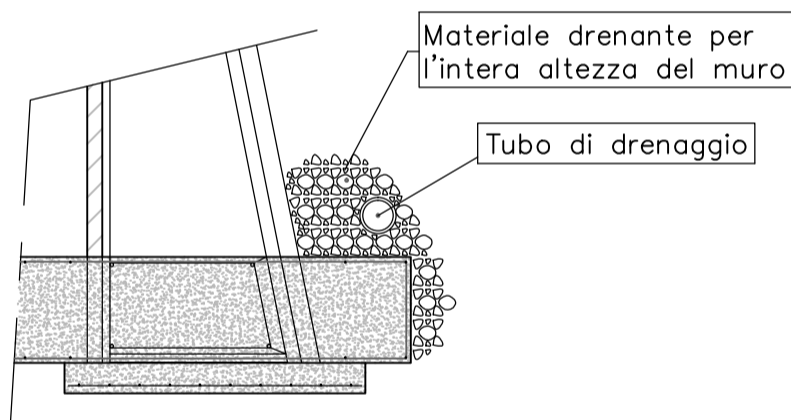


N.B. Prevedere opportuno drenaggio a tergo del muro

N.B. COPRIFERRO FONDAZIONI 5cm.

**PARTICOLARE COSTRUTTIVO PER MURI TIPO "T"**

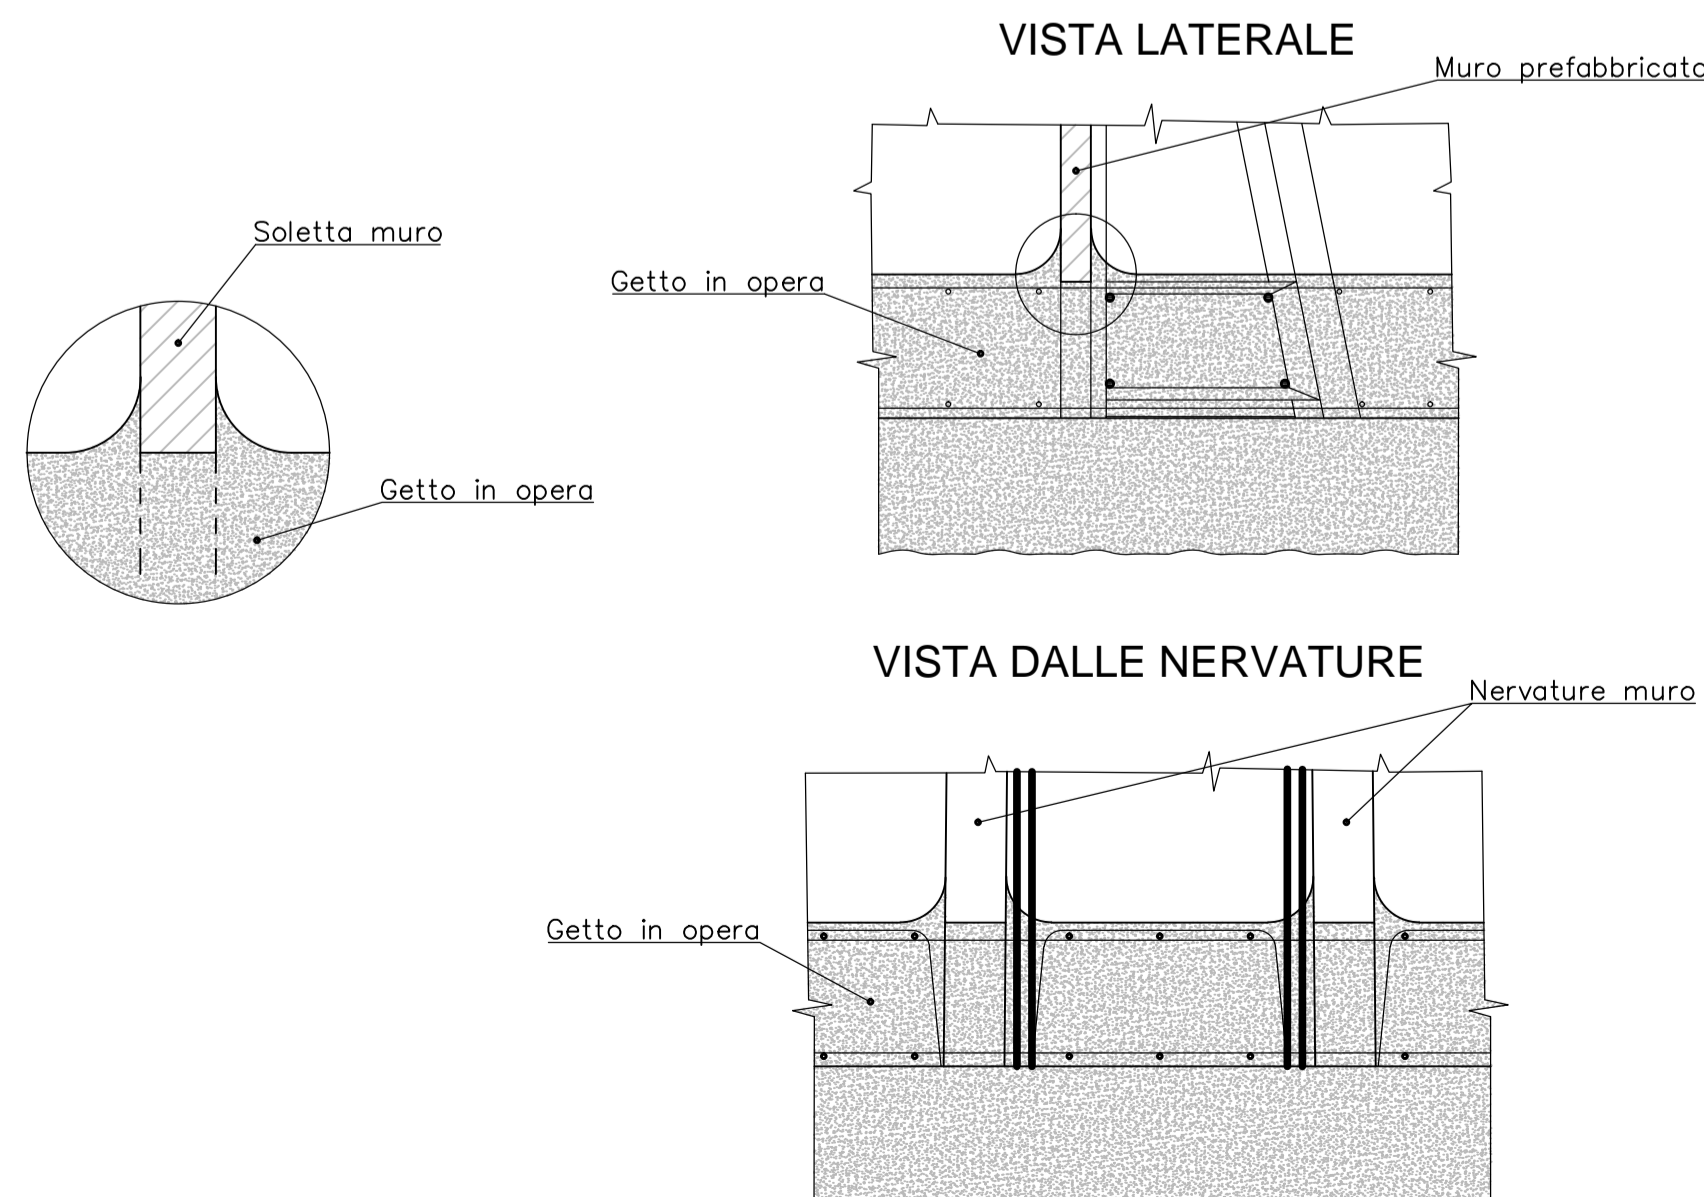


**SCHEMA TIPOLOGICI MURI PREFABBRICATI**

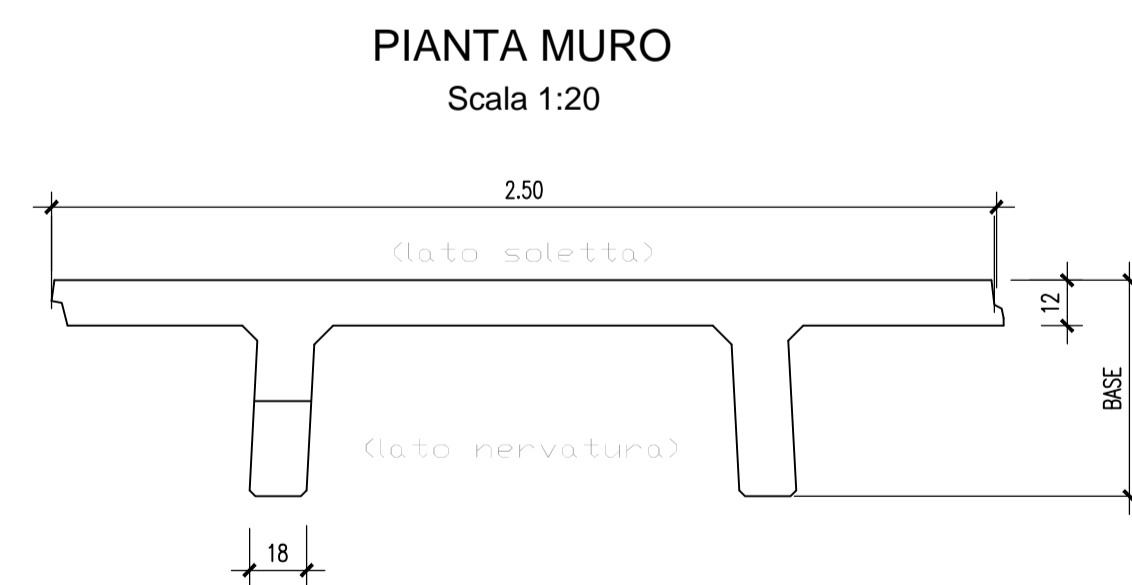

ALTEZZA TOTALE MAX.	BASE (SOLETTA DA 12)	ALTEZZA NETTA MAX.	SCATOLA	LARGH. NERVATURA
495	101	450	45	18
550	112	500	50	18

**PARTICOLARE VEILETTA PREFABBRICATA**

Scala 1:10

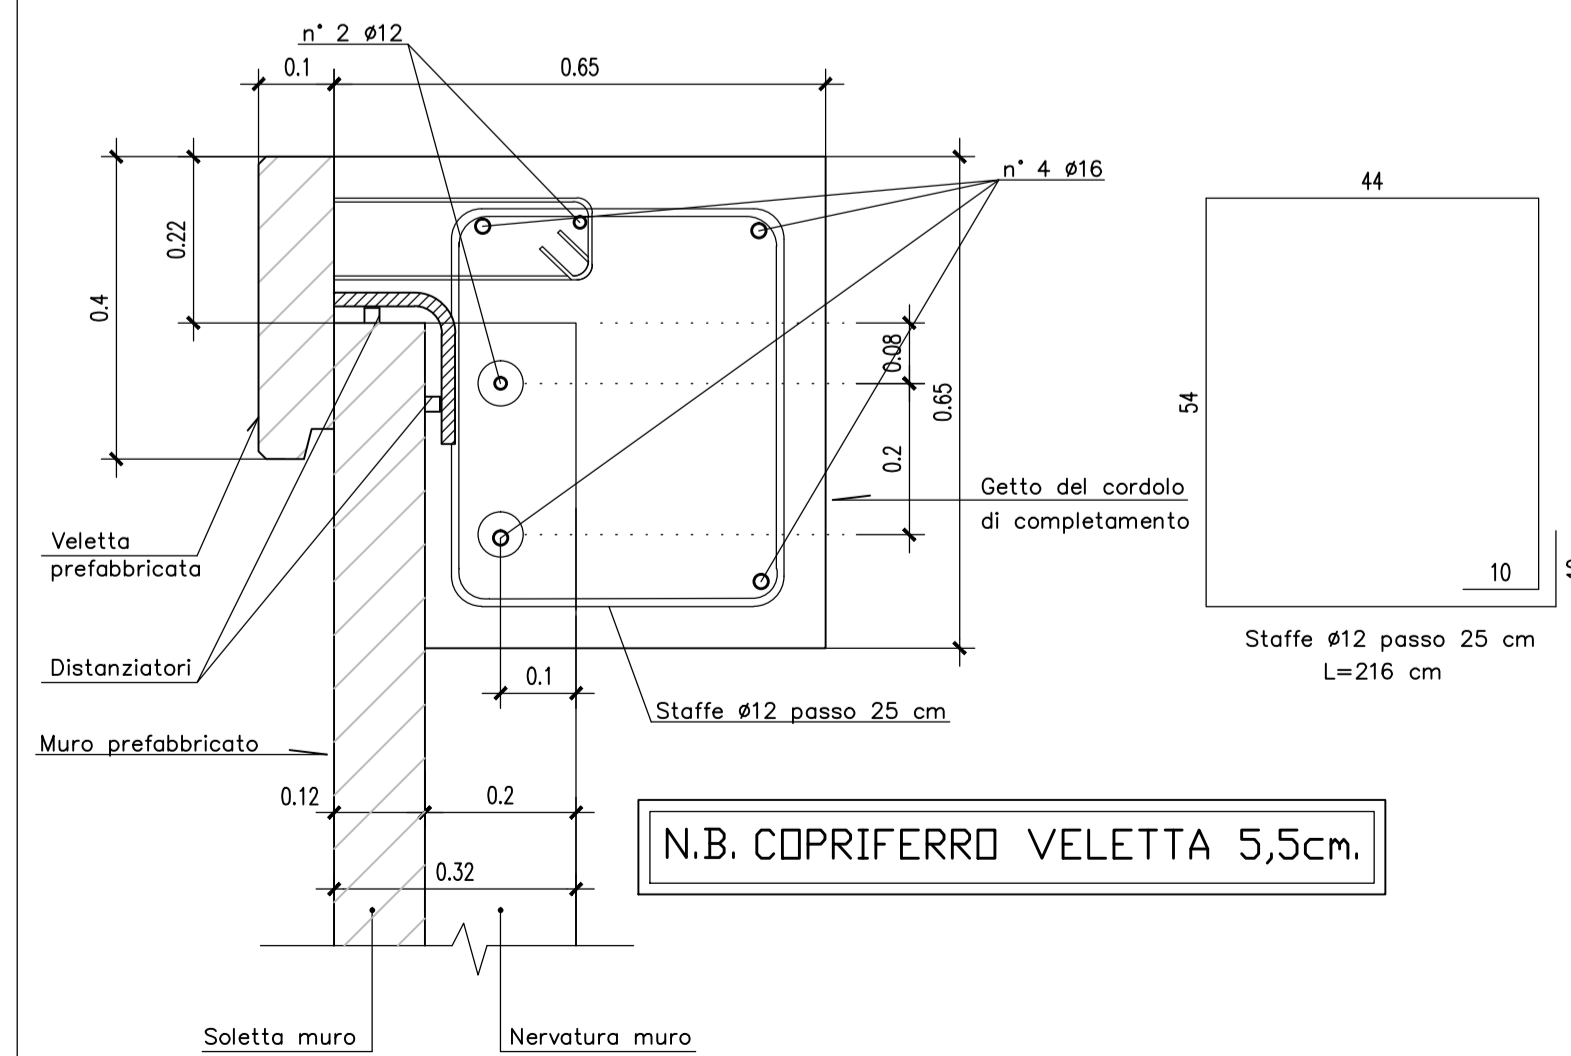

N.B. COPRIFERRO VEILETTA 5,5cm.

**MATRICE DI REVISIONE**

REV	DATA	DESCRIZIONE MODIFICA

N.B.: LA TAVOLA SOSTITUISCE QUELLA RELATIVA AL CODICE [ ] DEL PROGETTO ESECUTIVO

**COLLEGAMENTO AUTOSTRADALE DALMINE - COMO - VARESE - VALICO DEL GAGGIOLO E OPERE AD ESSO CONNESSE**  
 CODICE C.U.P. ES180900510004  
**TRATTE B1, B2, C, D, TRVA13+14, GREENWAY**  
**AS BUILT**  
**TRATTA B1**  
 OPERE D'ARTE MINORI  
 SOTTOVIA  
 SOTTOVIA SCATOLARE TRC011 - VIABILITA' LOCALE 1  
 ARMATURA FONDAZIONI MURI D'ALA 2/3

**IMPRESA**  
**RAGGRUPPAMENTO TEMPORANEO IMPRESE:**  
 Mandatario: STRABAG A.S.  
 Mandante: GLF Grandi Lavori Fincosit S.p.A.  
 Mandante ICM S.p.A.  
 Mandante cooptata: STRABAG S.p.A.

**STRABAG** **ICM** **STRABAG**

**PROGETTISTA - PROGETTO ESECUTIVO DI DETTAGLIO**  
**RAGGRUPPAMENTO TEMPORANEO PROGETTISTI:**  
 Mandatario: 3TI PROGETTI ITALIA  
 Mandante: GP  
 Mandante: Arch. Salvatore Vermiglio

**CONCEDENTE**  
 CONCESSIONI AUTOSTRADALI LOMBARDE  
 RESPONSABILE DI PROGETTO ED INCARICATO DELL'INTEGRAZIONE FRA LE VARIE PRESTAZIONI:  
 Ing. Alberto Cecchini

**CONCESSIONARIO**  
 Direttore Tecnico: Ing. Stefano Emilio Frigotto  
 Relatore Tecnico: Ing. Miko Marozzi

**ELABORAZIONE PROGETTUALE**  
**PROGETTISTA:**  
 DIRETTORE TECNICO:  
 Ing. Alessandro Placucci

**APPROVATO**  
 Il Direttore dei Lavori:  
 Ing. Francesco Domenico

Redatto: Ragnacci Verificato: Panfilì

**REGOLAMENTO DELLA PROVINCIA**  
 Sezione A  
 N° A1740  
 DOTTORE INGEGNERE  
**ALESSANDRO PLACUCCI**  
 SETTORE CIVILE E AMBIENTALE  
 SOTTOSISTEMA  
 Approvato: 15/08/2016