


**SEZIONE "G" MURO PREFABBRICATO**

H ≤ 250 CON STABILIZZAZIONE DA 25 cm


Scala 1:50

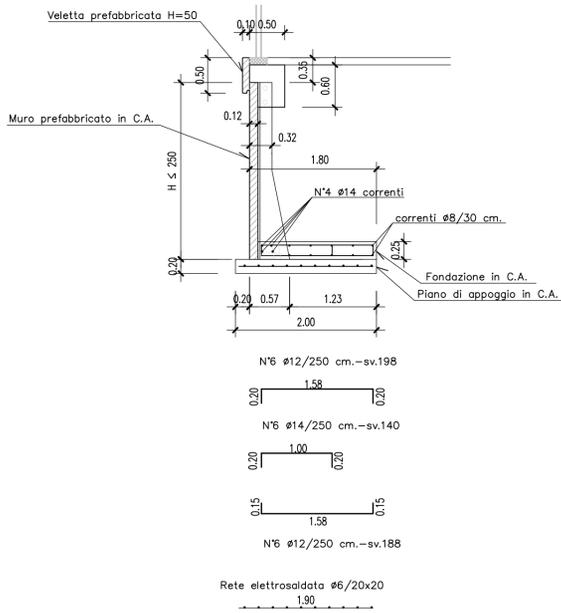

**SEZIONE "H" MURO PREFABBRICATO**

251 < H ≤ 300 CON STABILIZZAZIONE DA 30 cm


Scala 1:50

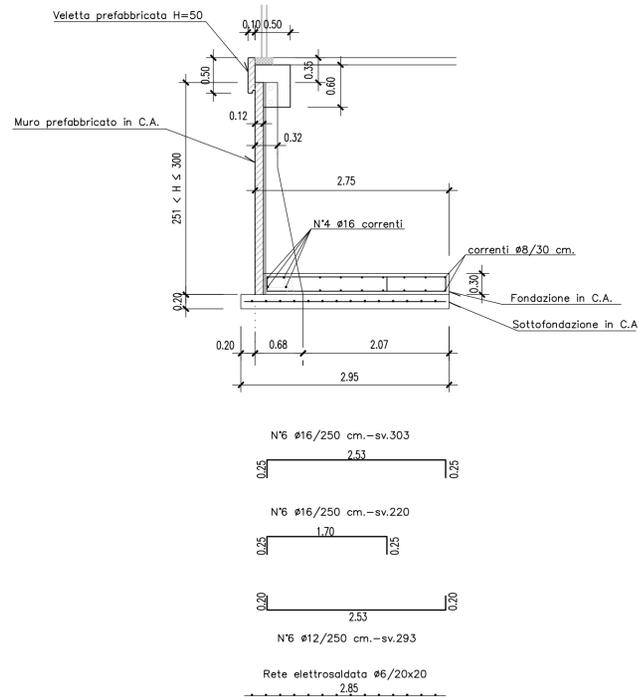


**SEZIONE "L" MURO PREFABBRICATO**

301 < H ≤ 350 CON STABILIZZAZIONE DA 35 cm

Scala 1:50

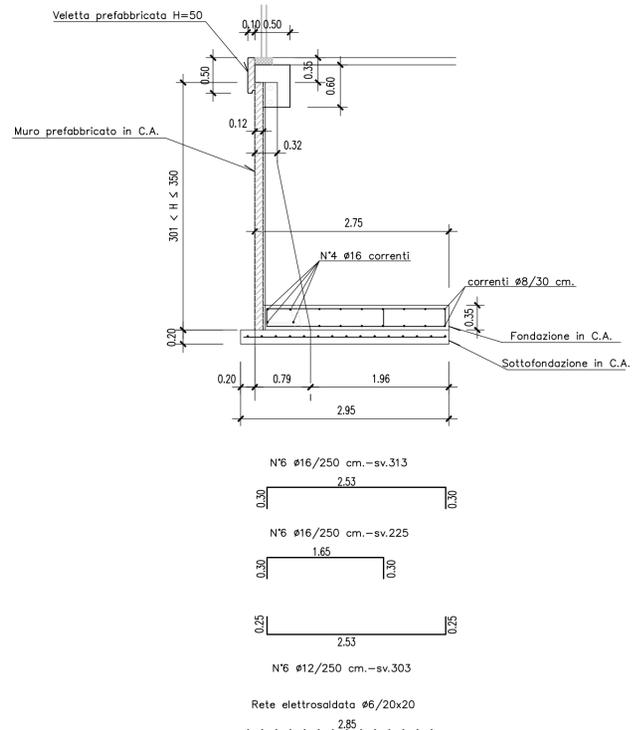

**PARTICOLARE COSTRUTTIVO**

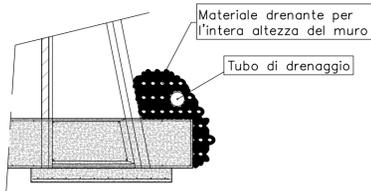


N.B. Prevedere opportuno drenaggio a tergo del muro

N.B. COPRIFERRO FONDAZIONI 5cm.

**PARTICOLARE VELETTA PREFABBRICATA**

MURI CICLABILE ESTERNA


Scala 1:10

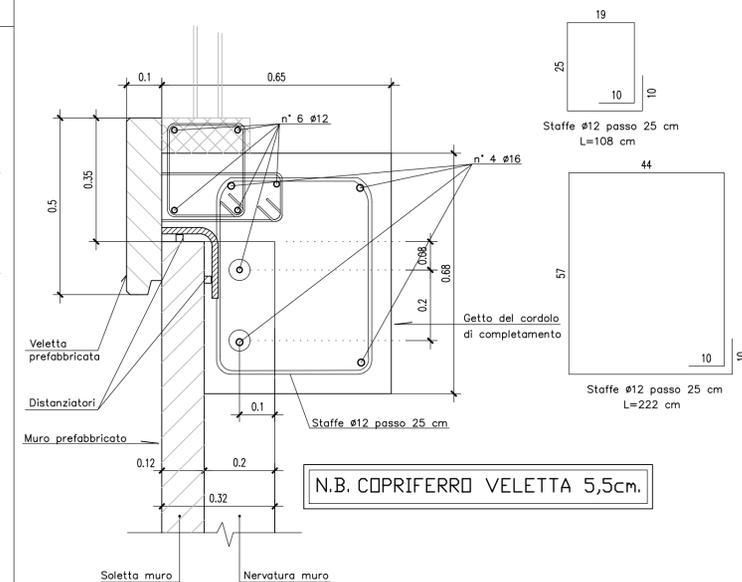

**SCHEMA TIPOLOGICI MURI PREFABBRICATI**

**PIANTA MURO**


Scala 1:20

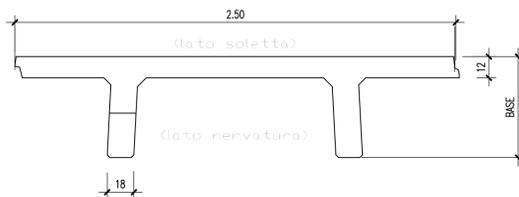

ALTEZZA TOTALE MAX.	BASE (SOLETTA DA 12)	SCATOLA	LARGH. NERVATURA
250	57	25	18
300	68	30	18
350	79	35	18

**PARTICOLARE COSTRUTTIVO PER MURI TIPO "L"**

**VISTA DALLE NERVATURE**

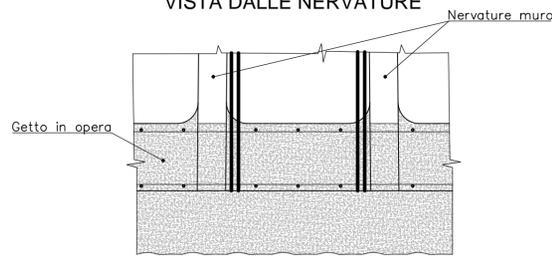

**MATRICE DI REVISIONE**

REV	DATA	DESCRIZIONE MODIFICA

N.B.: LA TAVOLA SOSTITUISCE QUELLA RELATIVA AL CODICE [ ] DEL PROGETTO ESECUTIVO

**COLLEGAMENTO AUTOSTRADALE DALMINE - COMO - VARESE - VALICO DEL GAGGIOLO E OPERE AD ESSO CONNESSE**  
 CODICE C.U.P. ES180900510004

**TRATTE B1, B2, C, D, TRVA13+14, GREENWAY**

**AS BUILT**  
**TRATTA B1**  
 OPERE D'ARTE MINORI  
 SOTTOVIA  
 SOTTOVIA SCATOLARE TRC011 - VIABILITA' LOCALE 1  
 ARMATURA FONDAZIONI MURI CICLABILE

FASE PROGETTUALE	LOTTO	ZONA	OPERA	TRATTO D'OPERA	AMBITO	TIPO ELABORATO	PROGRESSIVO	REVISIONE
A	1	HQZ	SC003	0	ON	AR	001	

Scala: 1:50-10

DATA	DESCRIZIONE	REV
Gennaio 2017	Emissione	E

**CONCEDENTE**  
 CONCESSIONI AUTOSTRADALI LOMBARDE

**CONCESSIONARIO**  
 Autorisulta Pedemontana Lombardia  
 Direttore Tecnico: Ing. Stefano Emilio Frigotto  
 Referente Tecnico: Ing. Miko Marozzi

**APPROVATO**  
 Autorisulta Pedemontana Lombardia  
 Il Direttore dei Lavori: Ing. Francesco Domenico

**IMPRESA**  
**RAGGRUPPAMENTO TEMPORANEO IMPRESE:**  
 Mandataria: STRABAG A.S.  
 Mandante: GLF Grandi Lavori Fincosit S.p.A.  
 Mandante cooptata: ICM S.p.A.  
 Mandante: STRABAG S.p.A.

**PROGETTISTA - PROGETTO ESECUTIVO DI DETTAGLIO**  
**RAGGRUPPAMENTO TEMPORANEO PROGETTISTI:**  
 Mandataria: 3TI PROGETTI ITALIA  
 Mandante: GP Progettazione e Gestione Progetti di Infrastrutture  
 Mandante: Arch. Salvatore Vermiglio

**CONCETTORE**  
 RESPONSABILE DI PROGETTO ED INCARICATO DELL'INTEGRAZIONE FRA LE VARIE PRESTAZIONI:  
 Ing. Alberto Cecchini

**ELABORAZIONE PROGETTUALE**  
**PROGETTISTA:**  
 DIRETTORE TECNICO:  
 Ing. Alessandro Placucci

Redatto: Ragnacci Verificato: Panfilo

**ALESSANDRO PLACUCCI**  
 DOTTOR IN INGEGNERIA  
 SETTORE CIVILE E AMBIENTALE  
 VISTO E VERIFICATO  
 Approvato: P1800661