

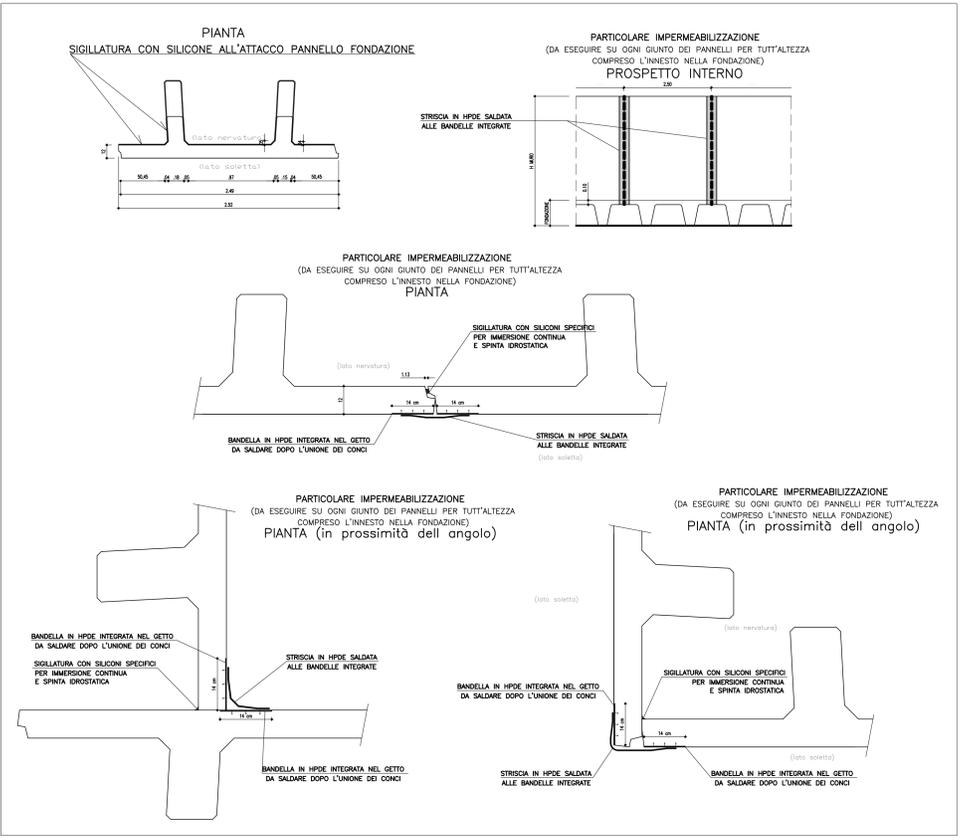



PIANTA MURI PREFABBRICATI
Scala 1:50

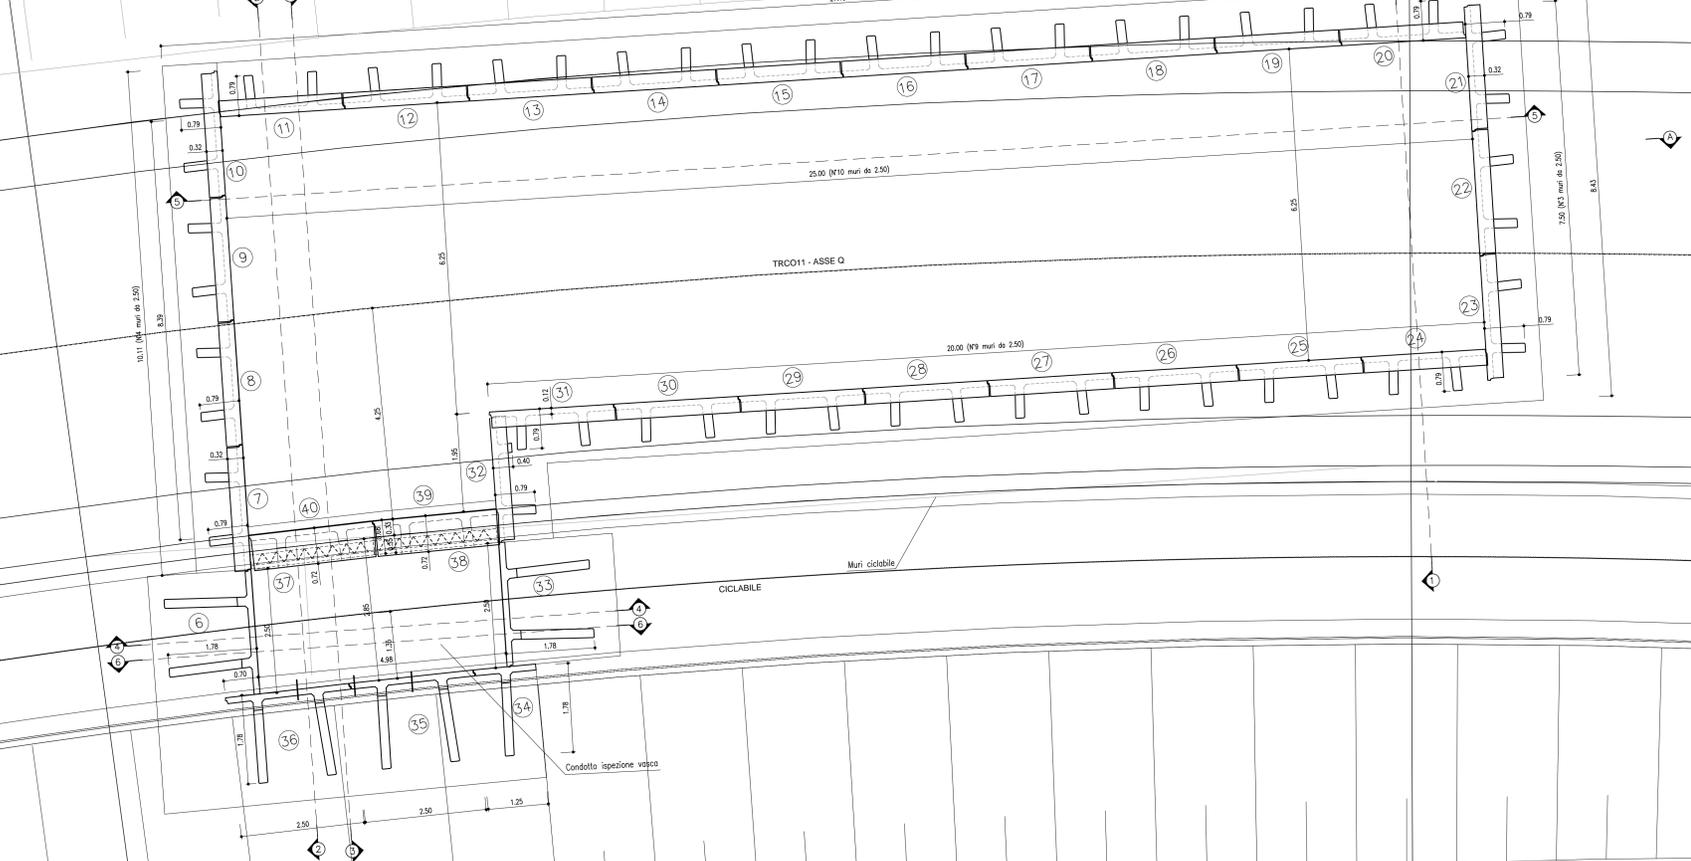


SEZIONE "1-1"
Scala 1:50

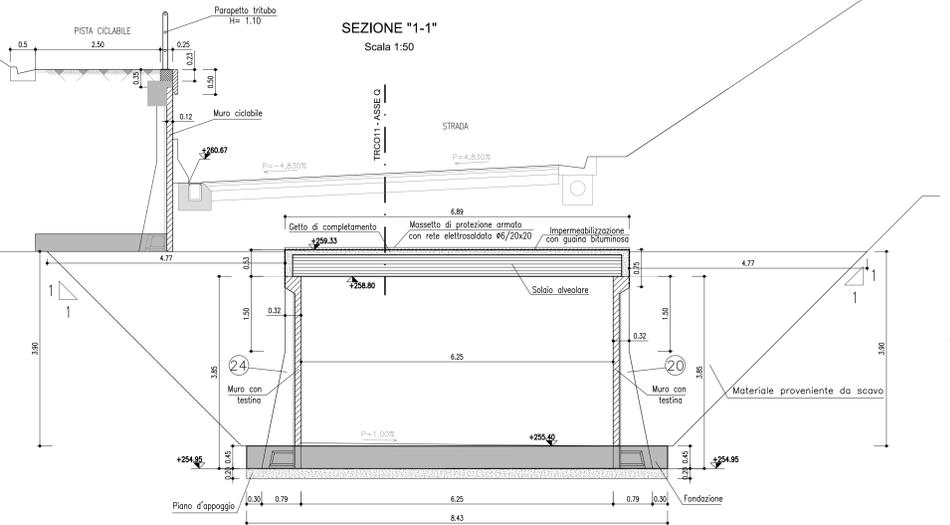


SEZIONE "2-2"
Scala 1:50

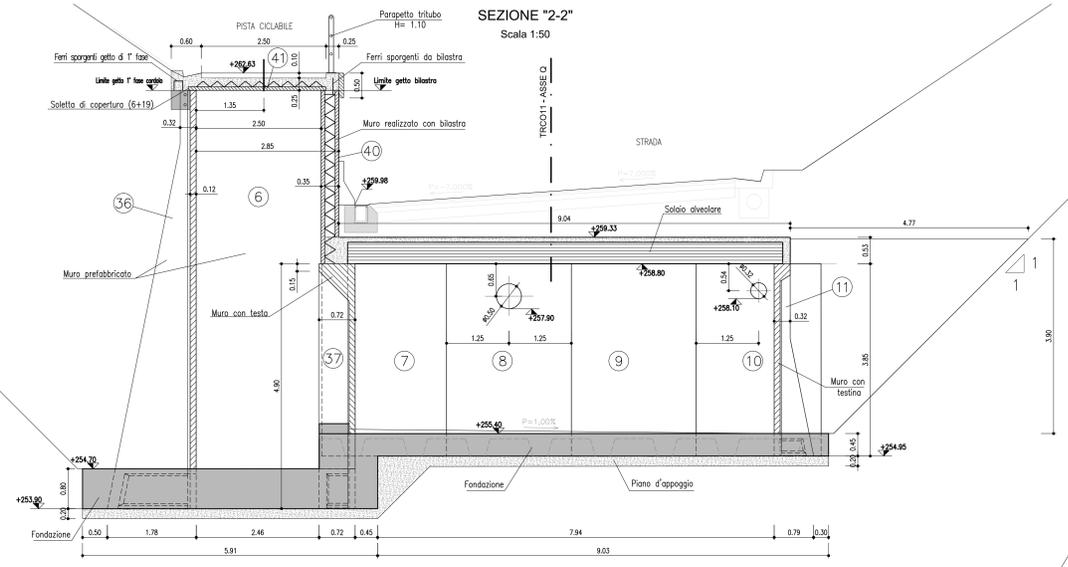


SEZIONE "3-3"
Scala 1:50

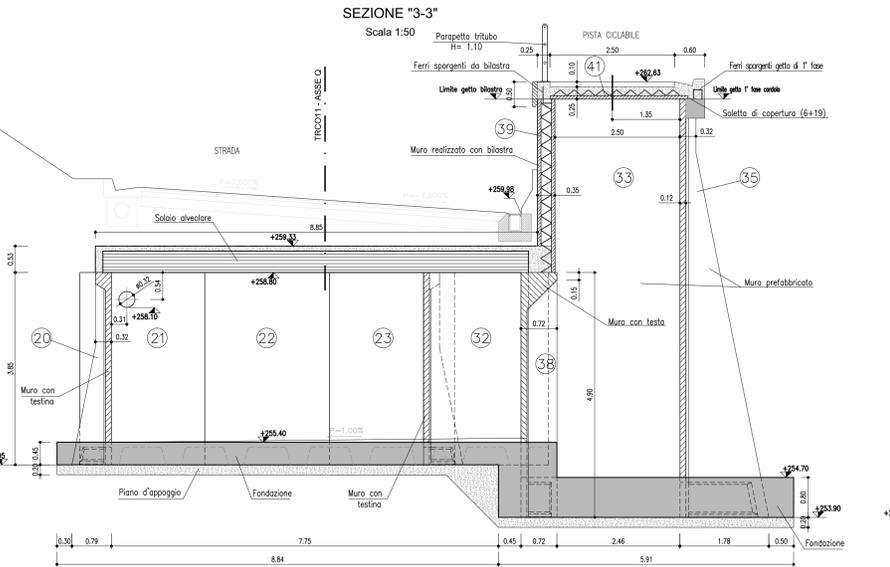


SEZIONE "6-6"
Scala 1:50

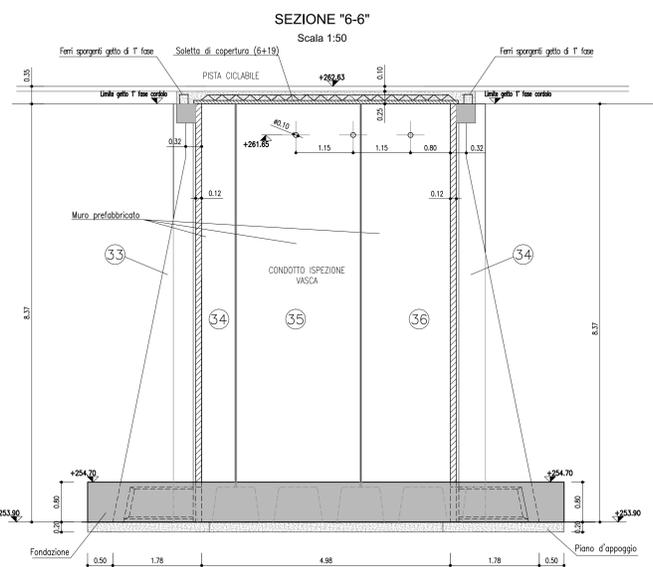

SEZIONE "4-4"
Scala 1:50

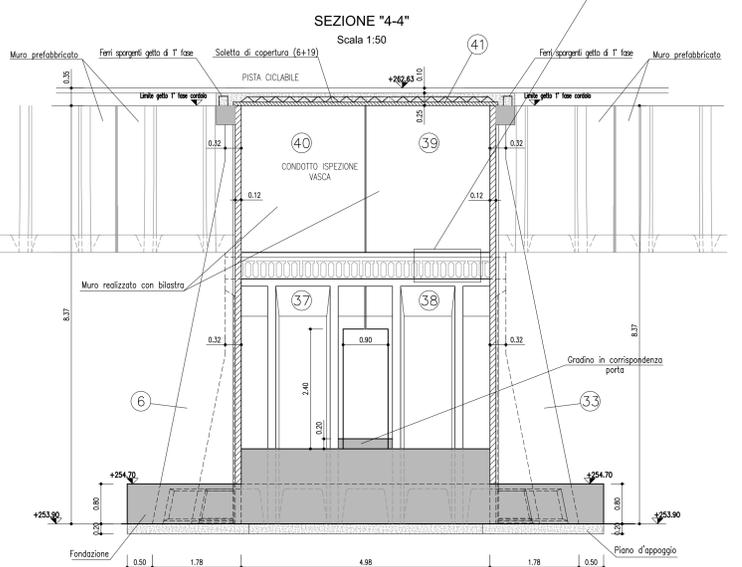

PARTICOLARE SOLAIO ALVEOLARE
Sezione tipo solaio H43+10

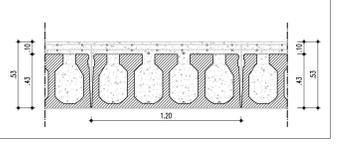

MATRICE DI REVISIONE

REV	DATA	DESCRIZIONE MODIFICA

N.B.: LA TAVOLA SOSTITUISCE QUELLA RELATIVA AL CODICE [] DEL PROGETTO ESECUTIVO

COLLEGAMENTO AUTOSTRADALE DALMINE - COMO - VARESE - VALICO DEL GAGGIOLO E OPERE AD ESSO CONNESSE
CODICE C.U.P. 8181000010004
TRATTE B1, B2, C, D, TRVA13-14, GREENWAY
AS BUILT
TRATTA B1
OPERE D'ARTE MINORI
SOTTOVIA
CARPENTERIA VASCA - PIANTE E SEZIONI

IDENTIFICAZIONE ELABORATO
CODICE PROGETTO: F010718
FASCE PRODOTTALE: L1070
LIVELLO: 2024
CANTIERE: 0003
OPERA: 0001
AMBITO: 0001
PRODOTTORE: STRABAG S.p.A.

IMPRESA
RAGGRUPPAMENTO TEMPORANEO IMPRESE:
Membro: STRABAG A.G.
Membro: GLF Grandi Lavori Fincostr S.p.A.
Membro: ICM S.p.A.
Membro: STRABAG S.p.A.

DATA
DESCRIZIONE: 2022 Embo
REVISIONE: 01
PROGETTISTA - PROGETTO ESECUTIVO DI DETTAGLIO:
RAGGRUPPAMENTO TEMPORANEO PROGETTISTI:
Membro: 311 DI PROGETTO SPA
Membro: GP
Membro: 311

CONCEDENTE
CONCESSIONARIA: CONCESSIONARIA AUTOSTRADALE COMASCA

CONCSSIONARIO
Progettista: Obiettivo Tecnico
Ing. Stefano Erba Figaro
Ing. Roberto Tassi
Ing. Niko Mancini

APPROVATO
Ing. Alberto Casacchi

ELABORAZIONE PROGETTUALE
PROGETTISTA:
DIRETTORE TECNICO:
ING. ALESSANDRO PIACCO
VERIFICATORE: PANTILI

Redatto: Ragnacci Verificato: Pantili