

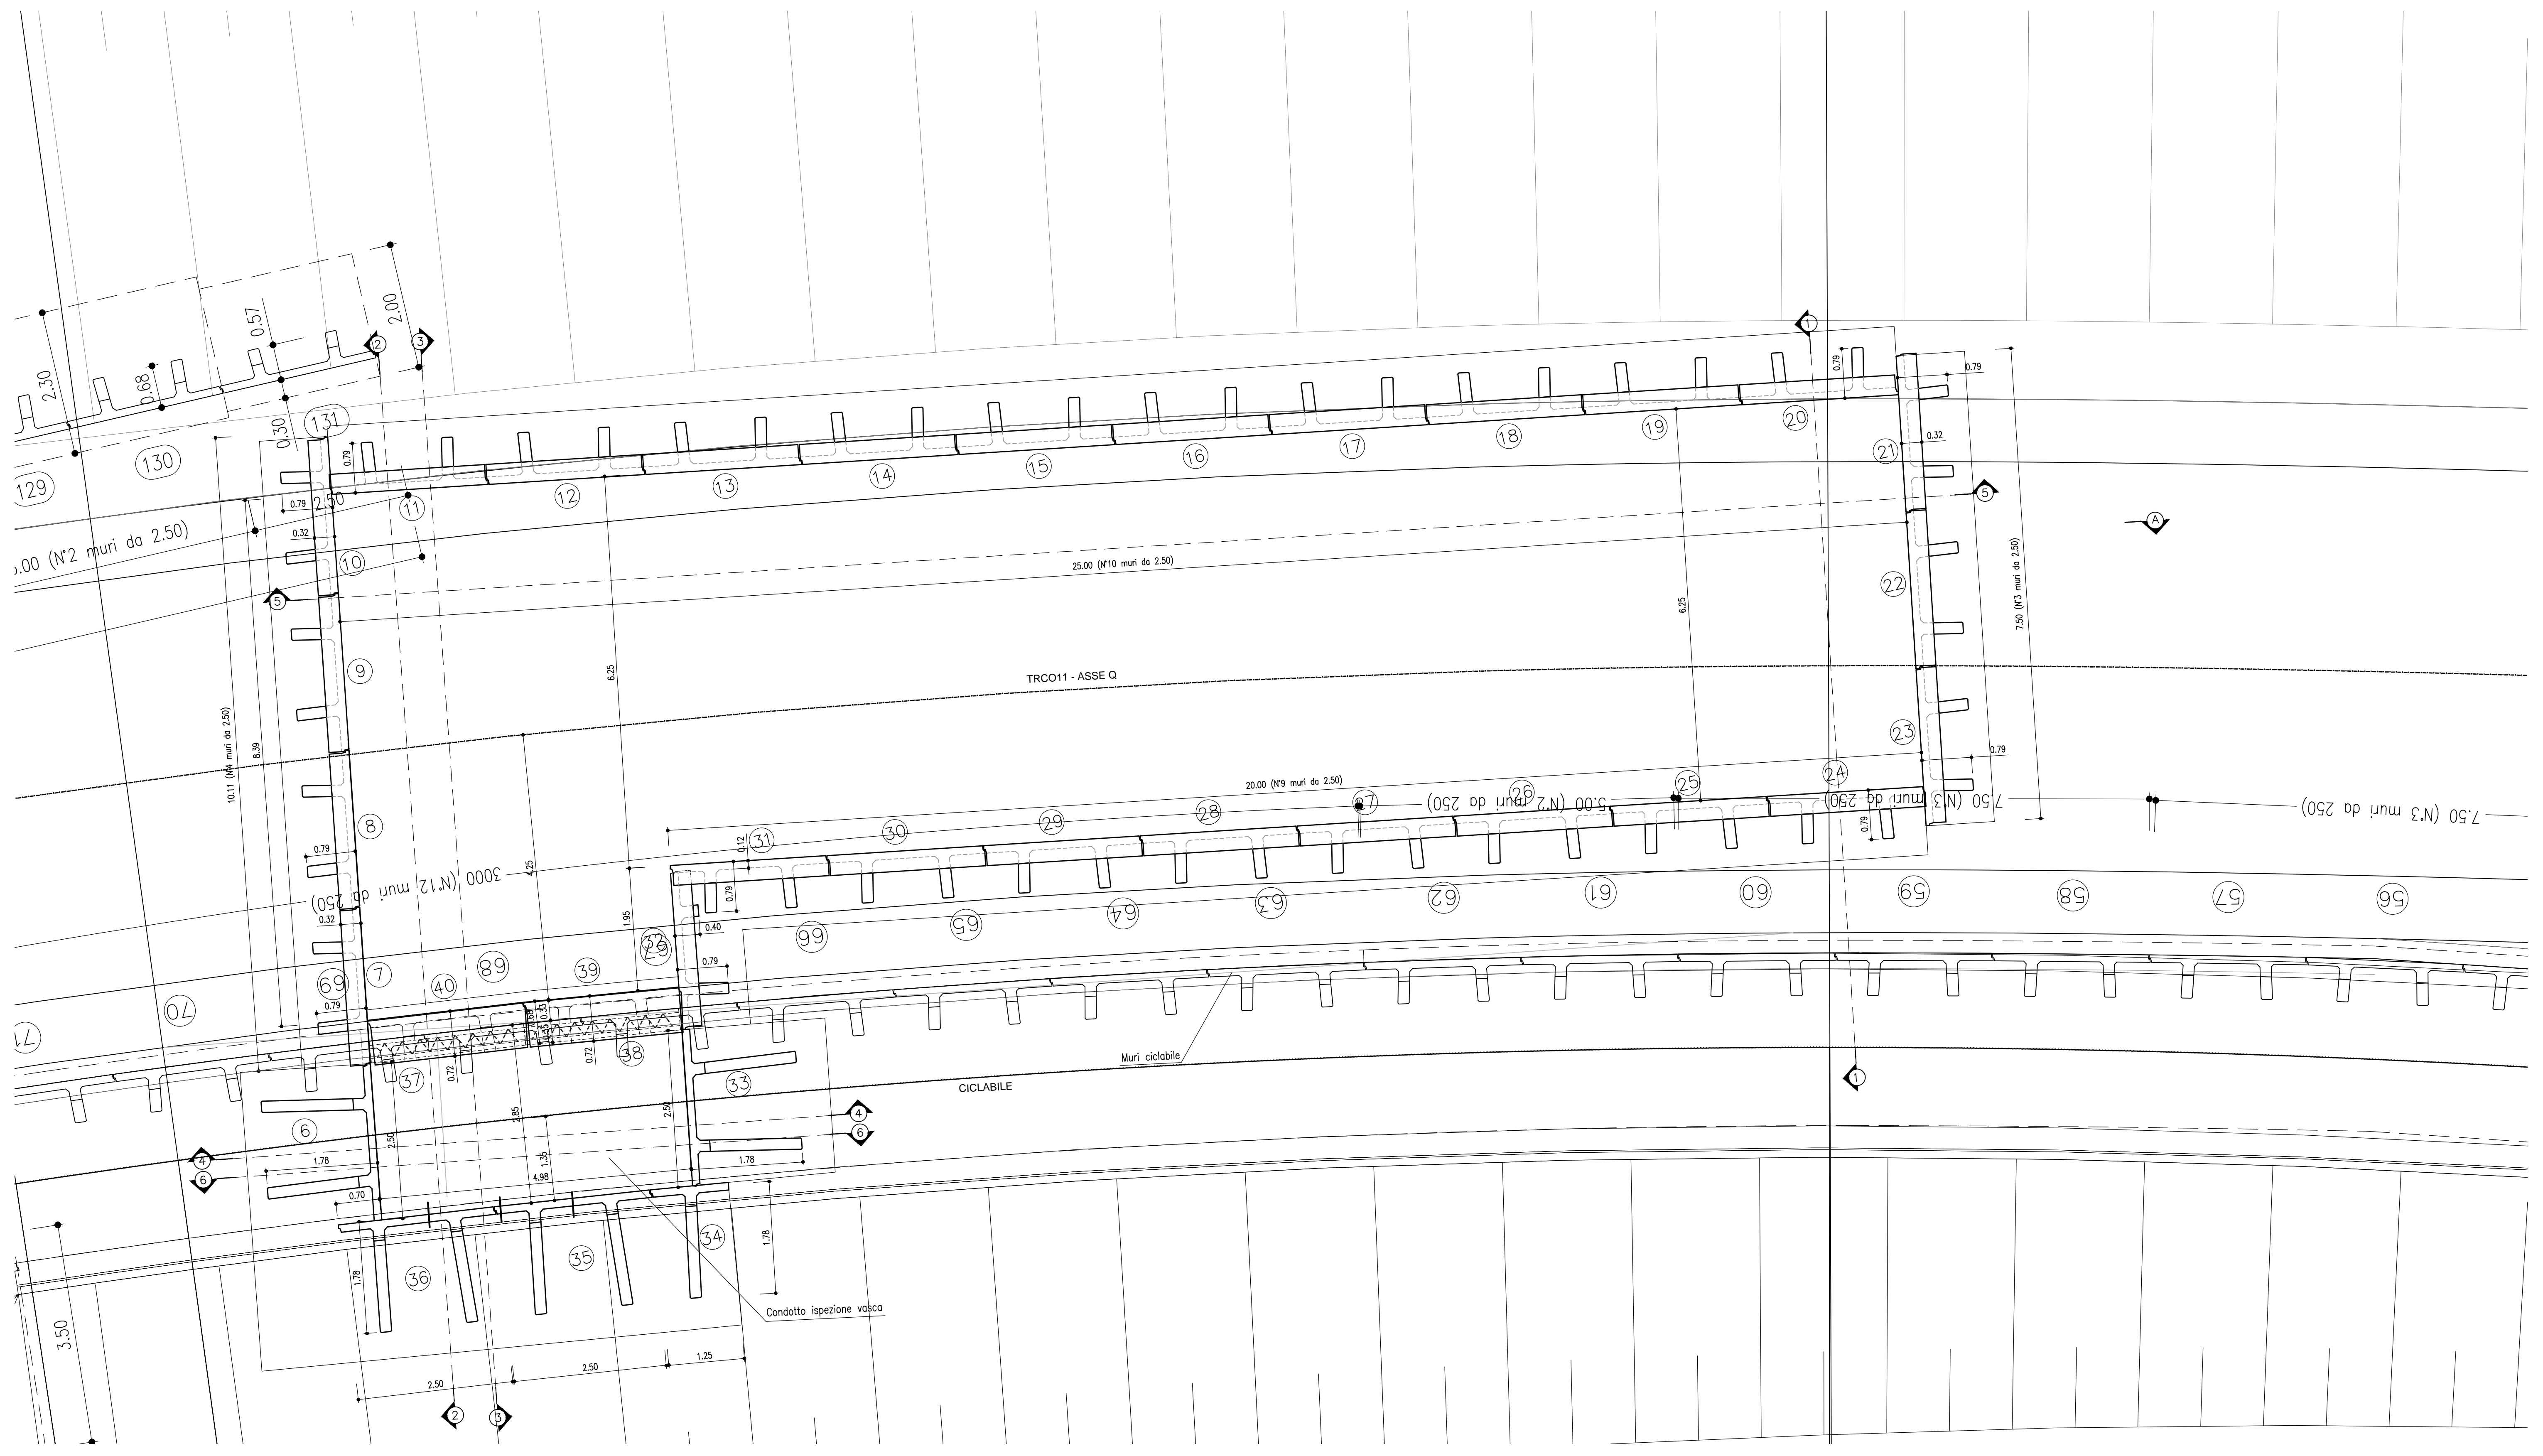


PIANTA VASCA  
Scala 1:50

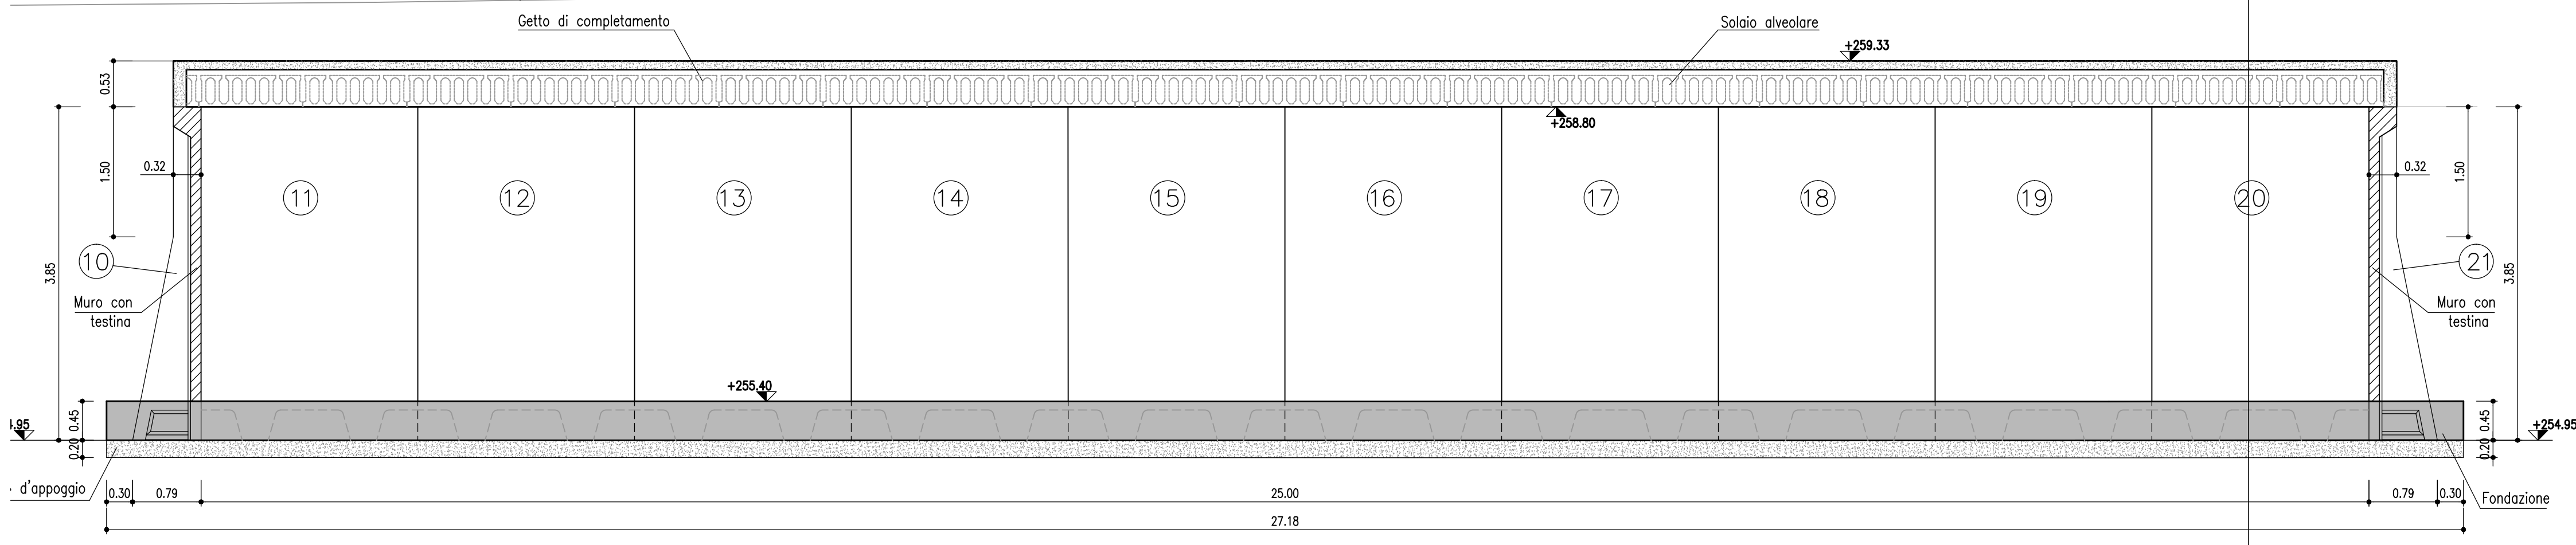

SEZIONE "5-5"  
Scala 1:50

PROIEZIONE ASSE CICLABILE  
PROIEZIONE CIGLIO DESTRO ASSE Q  
PROIEZIONE CIGLIO SINISTRO ASSE Q

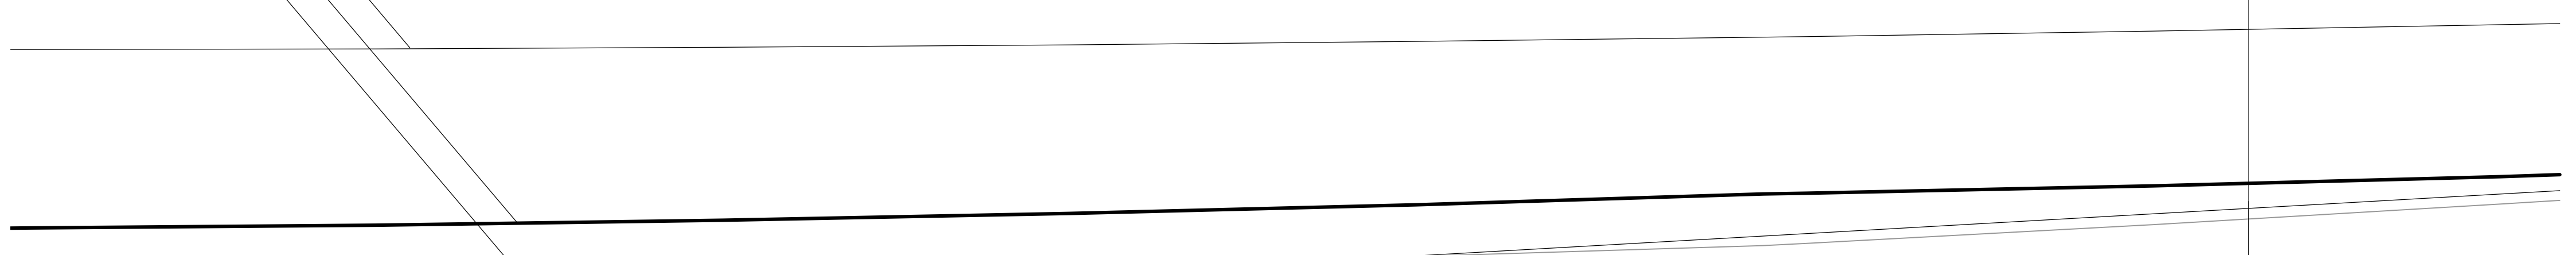

QUOTE PROGETTO	QUOTE TERRENO
25.00	260.875
27.18	265.908

MATRICE DI REVISIONE		
REV	DATA	DESCRIZIONE MODIFICA

N.B.: LA TAVOLA SOSTITUISCE QUELLA RELATIVA AL CODICE [ ] DEL PROGETTO ESECUTIVO

**COLLEGAMENTO AUTOSTRADALE DALMINE - COMO - VARESE - VALICO DEL GAGGIOLO E OPERE AD ESSO CONNESSE**  
CODICE C.U.P. E819990010004

**TRATTE B1, B2, C, D, TRVA13+14, GREENWAY**  
**AS BUILT**  
**TRATTA B1**  
OPERE D'ARTE MINORI  
SOTTOVIA  
SOTTOVIA SCATOLARE TRCO11 - VIABILITA' LOCALE 1  
PLANIMETRIA E PROFILO LONGITUDINALE VASCA

IDENTIFICAZIONE ELABORATO		IMPRESA	
CODICE PROGETTO: F01078	WBS	RAGGRUPPAMENTO TEMPORANEO IMPRESE:	
MEMBRO:	MEMBRO:	MEMBRO:	MEMBRO COOPERATA:
STRABAG	GLF	ICM	STRABAG
A.G.	Grandi Lavori	S.p.A.	S.p.A.
	Fincosit		
	S.p.A.		

FASE PROGETTUALE	LOTTO	ZONA	OPERA	TITOLO OPERA	AMBITO	TIPO ELABORATO	PROGRESSIVO	REVISIONE
A	C-1	H02	20003	D	ON	CA	003	E

DATA	DESCRIZIONE	REV
Genno 2017	Emissione	E

**PROGETTISTA - PROGETTO ESECUTIVO DI DETTAGLIO**  
RAGGRUPPAMENTO TEMPORANEO PROGETTISTI:

MANDATARIO	MANDATARIO	MANDATARIO	MANDATARIO
STRABAG	OP	ICM	Arch. Salvatore Cerniglioglio

**CONCEDENTE**  
CONCESSIONARI AUTOSTRADALI LOMBARDE

**RESPONSABILE DI PROGETTO ED INCARICATO DELL'INTEGRAZIONE FRA LE VARE**  
PRESTAZIONE:  
Ing. Alberto Cecchini

**ELABORAZIONE PROGETTUALE**  
PROGETTISTA:  
Ing. Alessandro Placucci

**CONCESSIONARIO**  
Direttore Tecnico: Ing. Stefano Caviglioglio  
Responsabile Tecnico: Ing. Mino Mancini

**APPROVATO**  
Il Direttore dei Lavori:  
Ing. Francesco Donato

Redatto: Ragnacci Verificato: Pantili