




PROSPETTO MURI CICLABILE LATO SUD EST
(Lato facciavista)
Scala 1:100

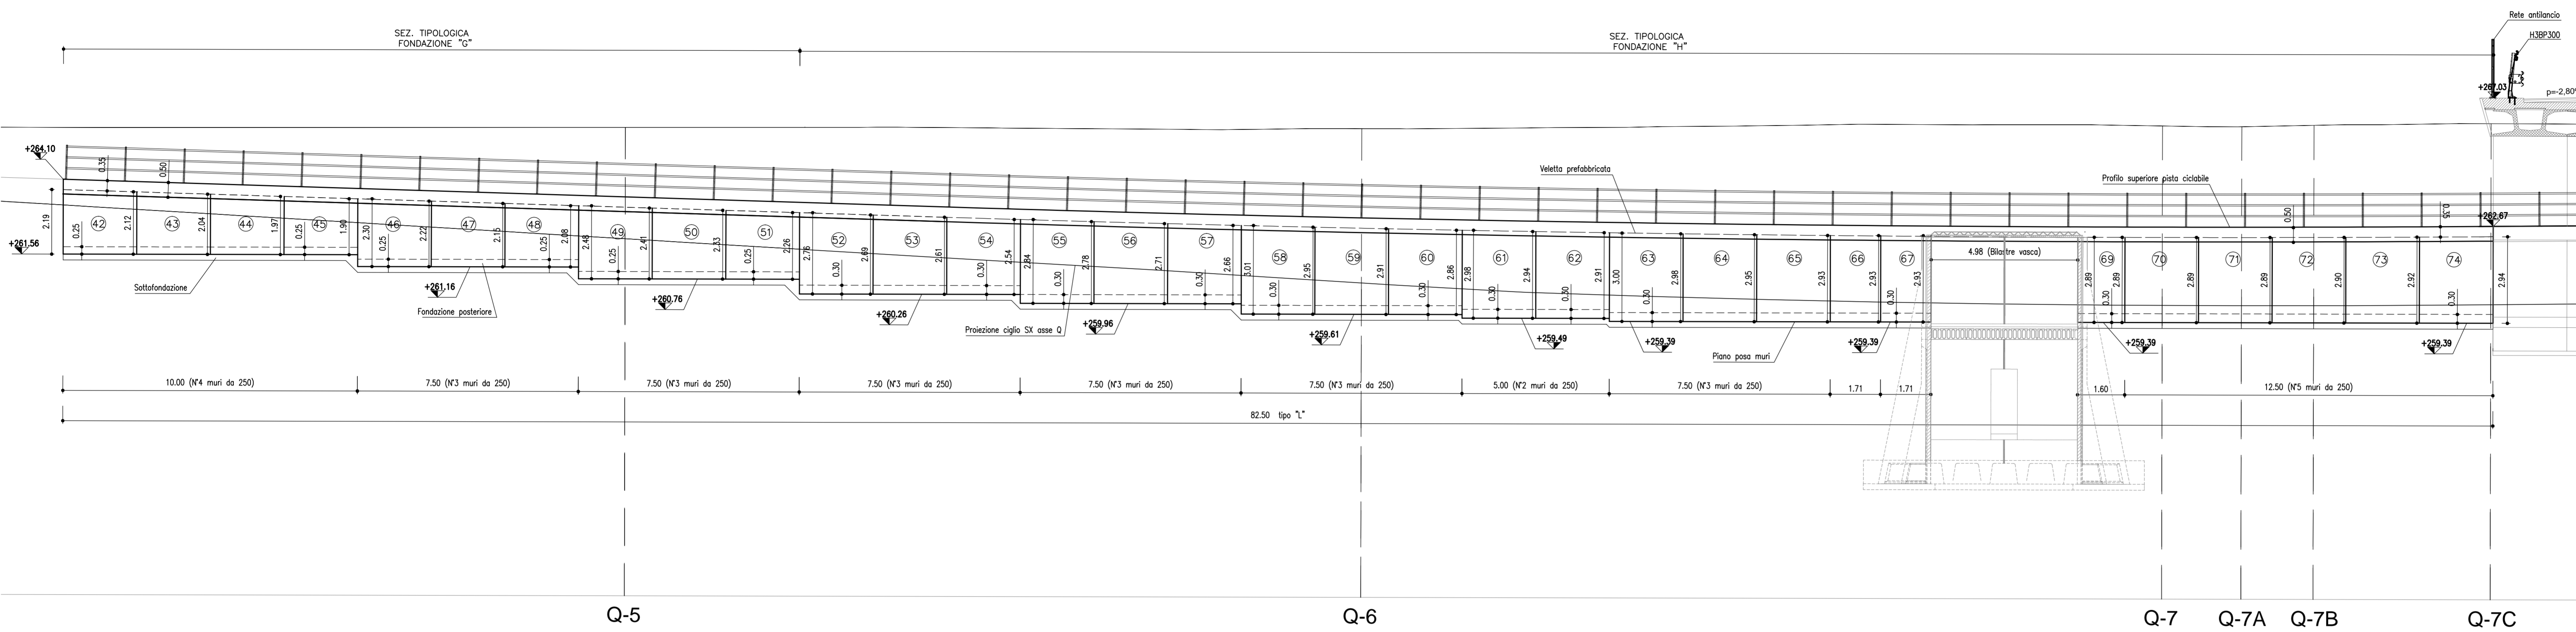


PARAPETTO H= 1.10m TIPO "TRITUBO"

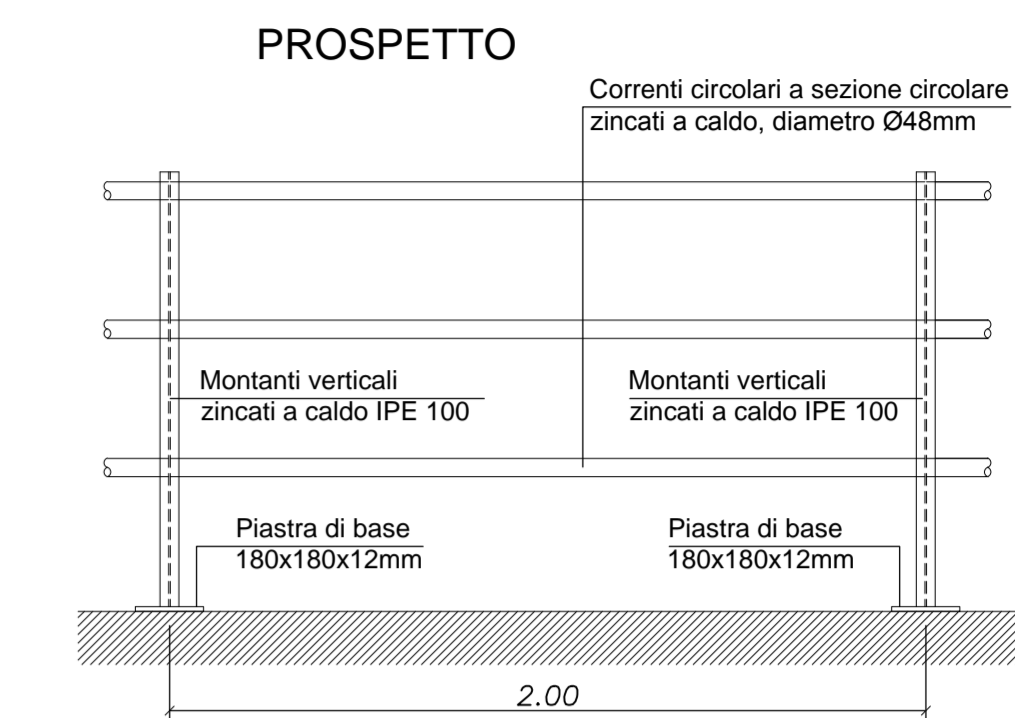

SEZIONE

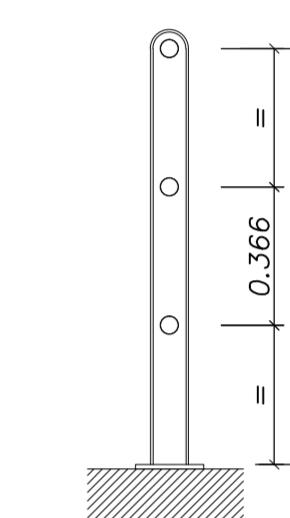

PIANTA MURI CICLABILE LATO SUD EST
Scala 1:100

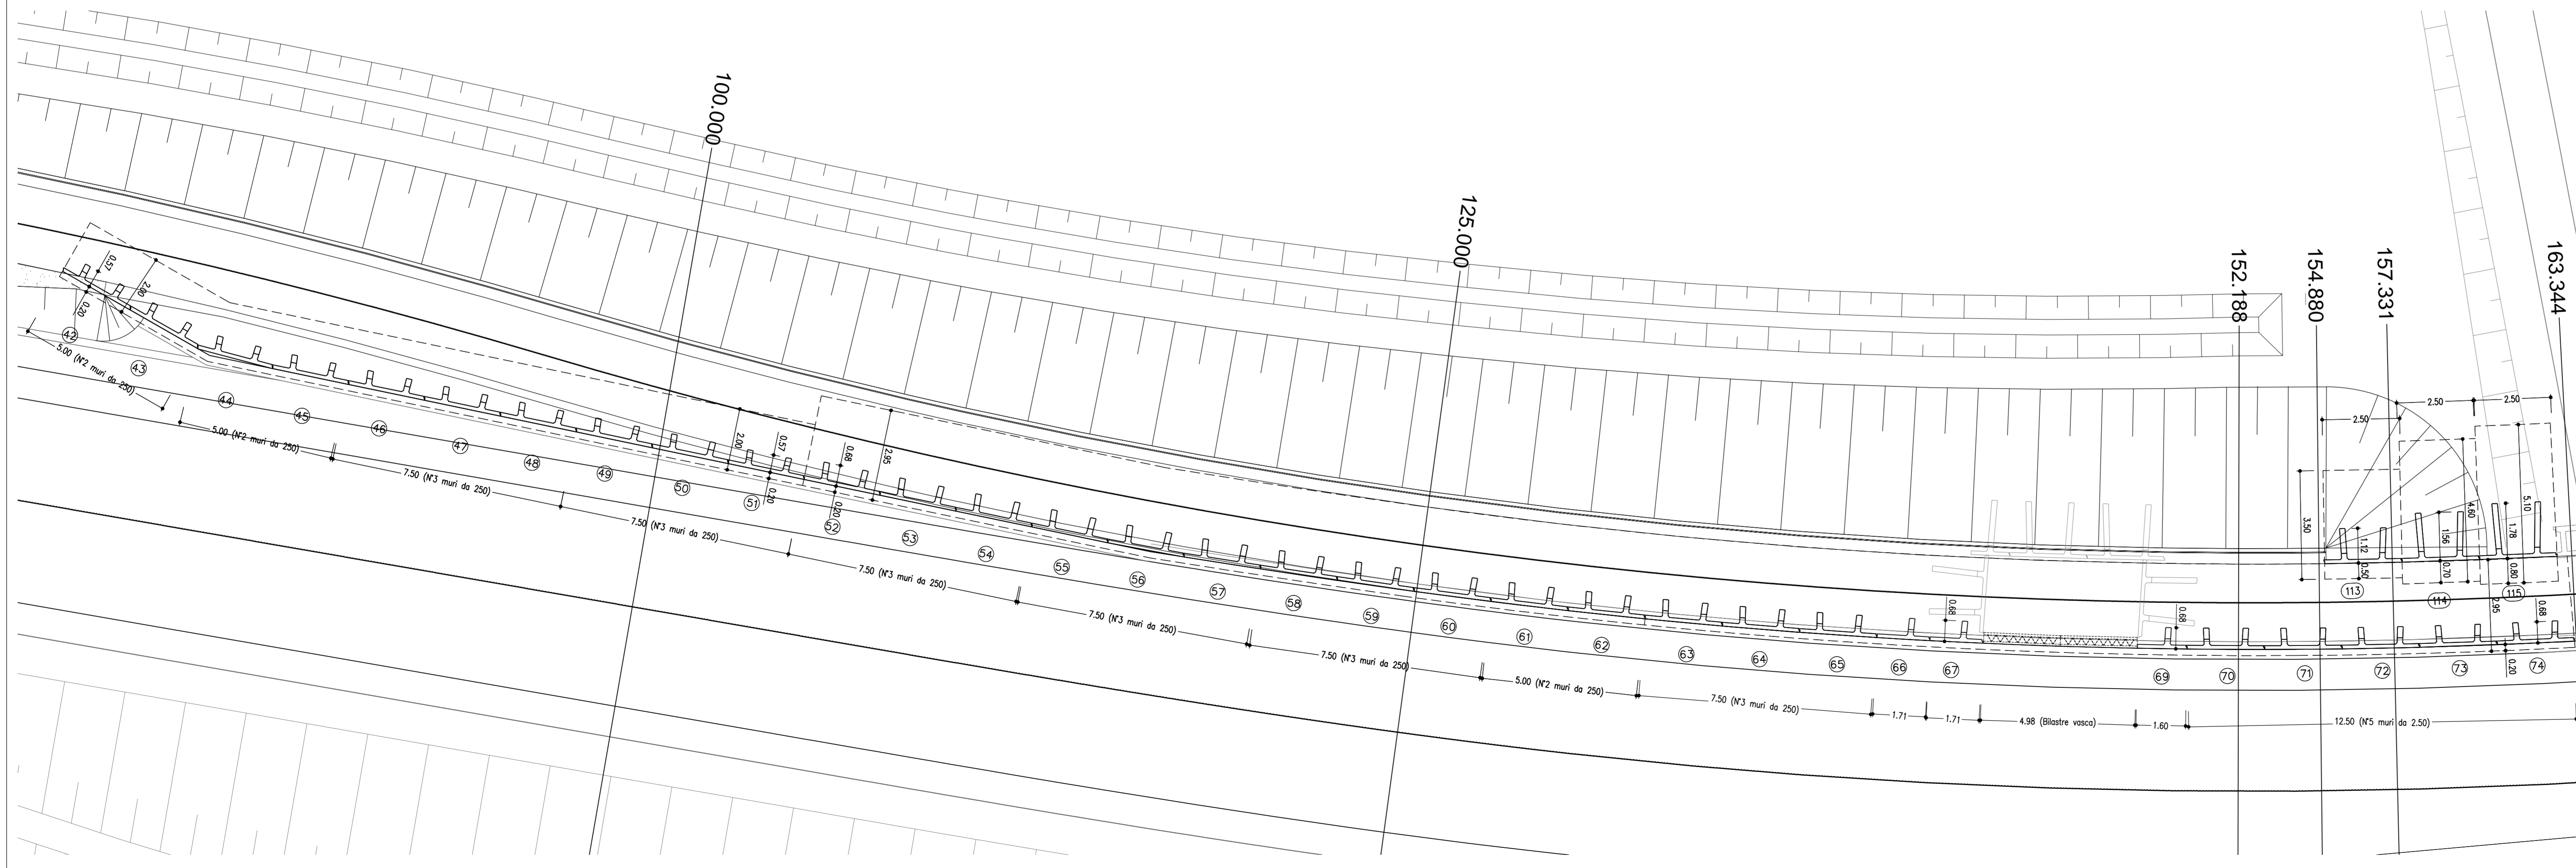

MATRICE DI REVISIONE

REV	DATA	DESCRIZIONE MODIFICA

N.B.: LA TAVOLA SOSTITUISCE QUELLA RELATIVA AL CODICE [] DEL PROGETTO ESECUTIVO

COLLEGAMENTO AUTOSTRADALE DALMINE - COMO - VARESE - VALICO DEL GAGGIOLO E OPERE AD ESSO CONNESSE
CODICE C.U.P. E81B0000510004

TRATTE B1, B2, C, D, TRVA13+14, GREENWAY

AS BUILT
TRATTA B1
OPERE D'ARTE MINORI
SOTTOVIA
SOTTOVIA SCATOLARE TRC011 - VIABILITA' LOCALE 1
CARPENTERIA MURI PISTA CICLABILE - PIANTE E PROFILI LUNGITUDINALI 1/2

IDENTIFICAZIONE ELABORATO CODICE PROGETTO: F00107B WBS	IMPRESA RAGGRUPPAMENTO TEMPORANEO IMPRESE: Mandatario: STRABAG A.G. Mandatario: GLF Grandi Lavori Fincoist S.p.A. Mandatario: ICM S.p.A. Mandatario cooptato: STRABAG S.p.A.
FASE PROGETTUALE LOTTO: 1 ZONA: HZ OPERA: SO003 TRATTO OPERA: CA AMBITO: 006 TIPO ELABORATO: PROGRESSIVO REVISIONE: 01	PROGETTISTA - PROGETTO ESECUTIVO DI DETTAGLIO RAGGRUPPAMENTO TEMPORANEO PROGETTISTI: Mandatario: 3T1 Mandatario: OP Mandatario: Arch. Salvatore Vergiglio
CONCEDENTE CONCESSIONI AUTOSTRADALI LOMBARDE	RESPONSABILE DI PROGETTO ED INCARICATO DELL'INTEGRAZIONE FRA LE VARIE PRESTAZIONI: Ing. Alberto Cecchini
CONCESSIONARIO Autstrada Padovana Direttore Tecnico: Ing. Stefano Emilio Figiero Riferente Tecnico: Ing. Mike Marozzi	ELABORAZIONE PROGETTUALE PROGETTISTA: DIRETTORE TECNICO: Ing. Alessandro Piacucci
APPROVATO Autstrada Padovana Direttore dei Lavori: Ing. Francesco Donnicola	REDAZIONE: Ragnacci VERIFICATO: Panfilì