




SEZIONE "6-6"  
Scala 1:25

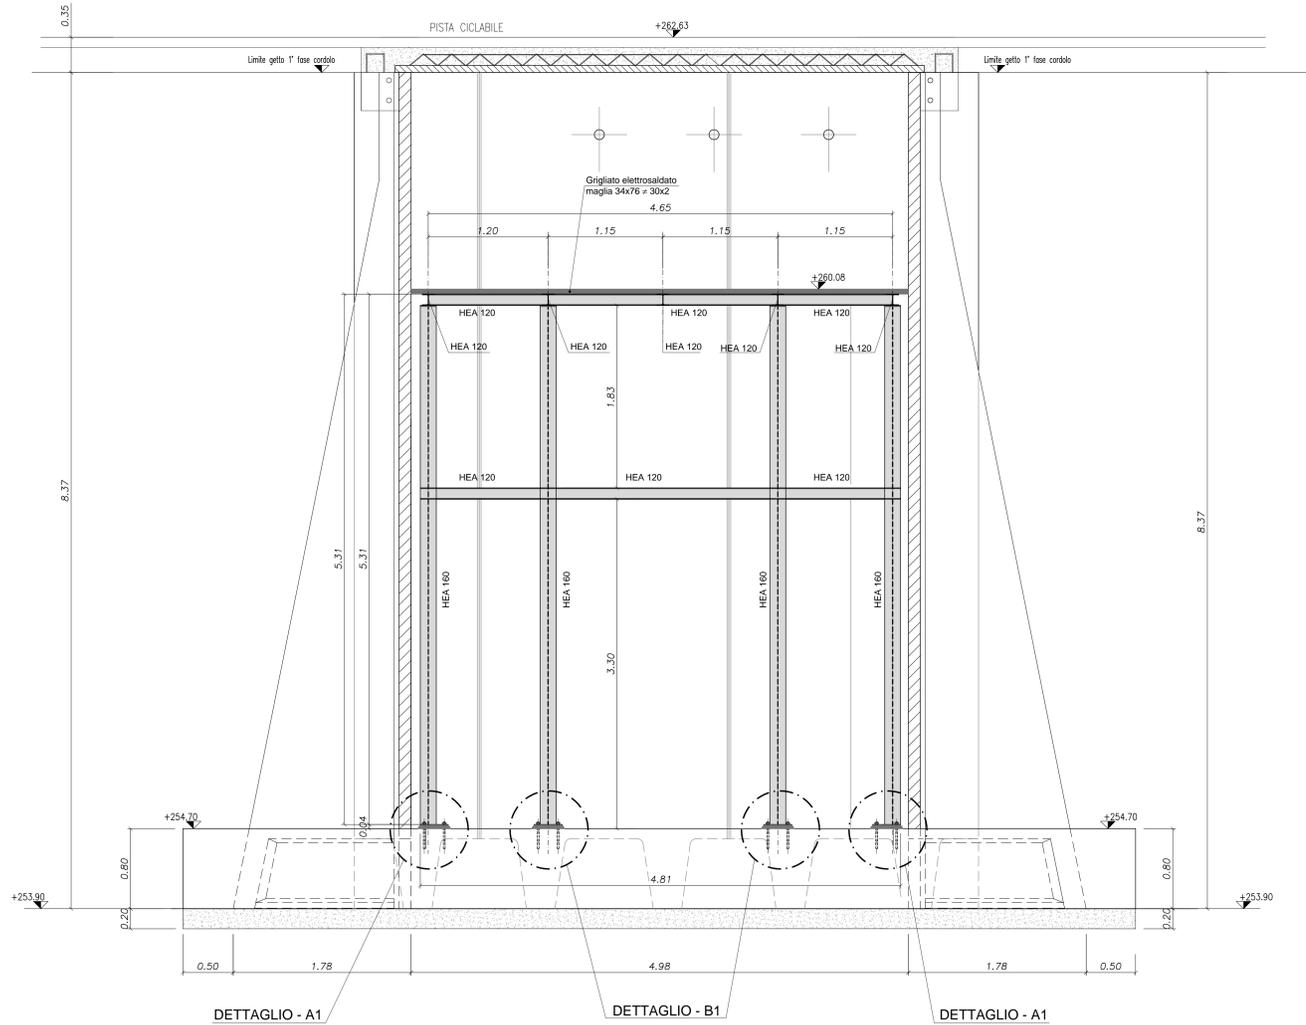


SEZIONE "2-2"  
Scala 1:25

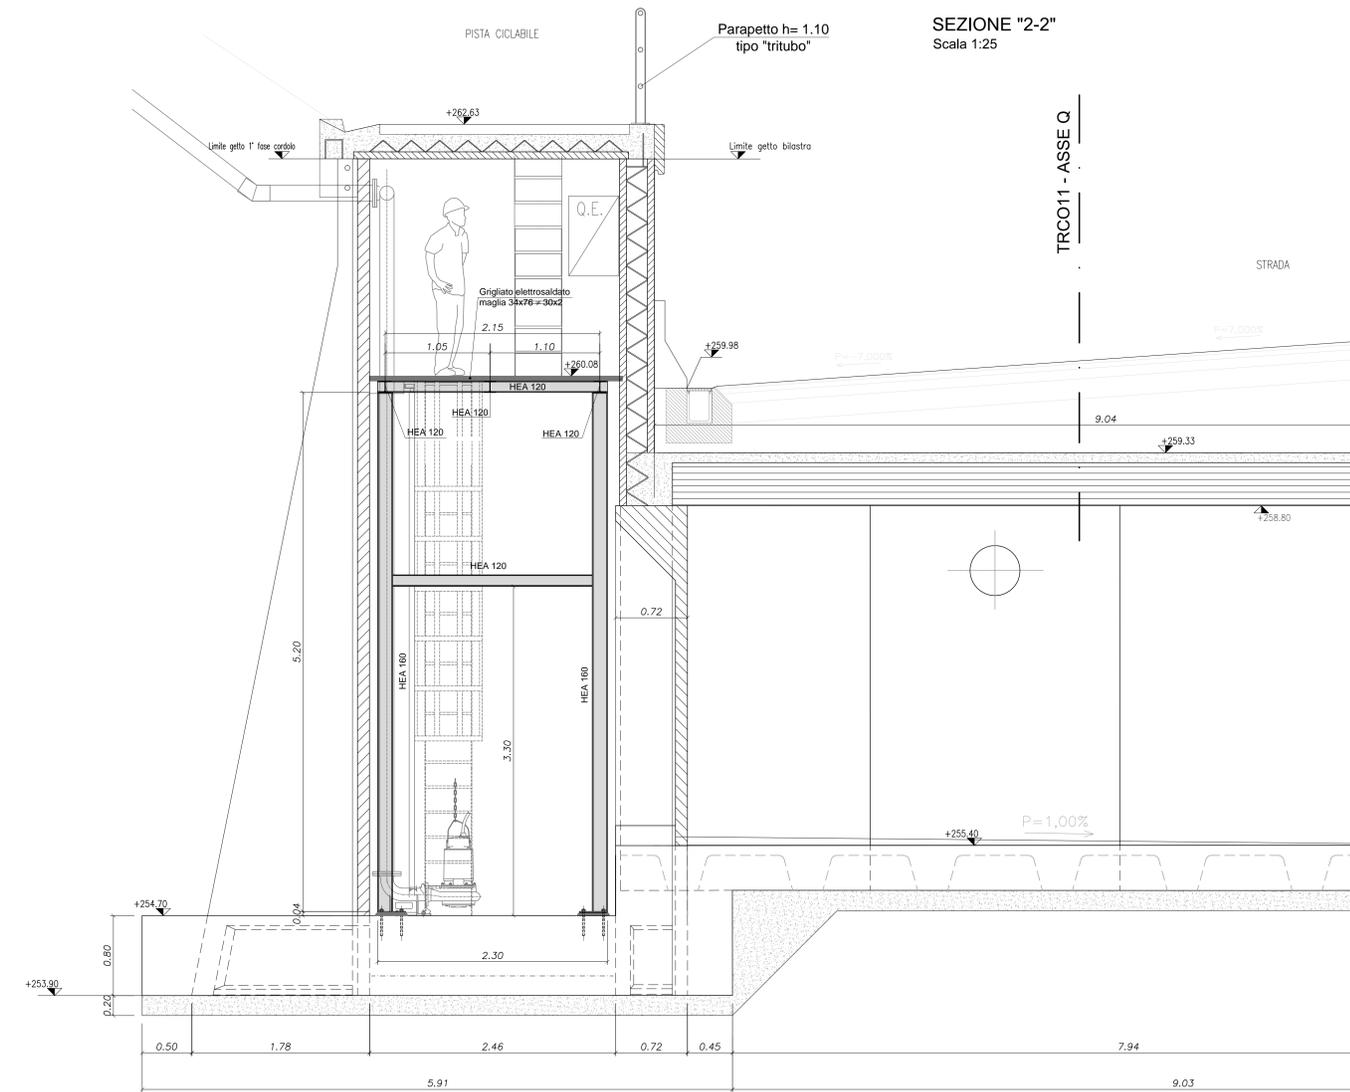


PIANTA FONDAZIONE  
Scala 1:25

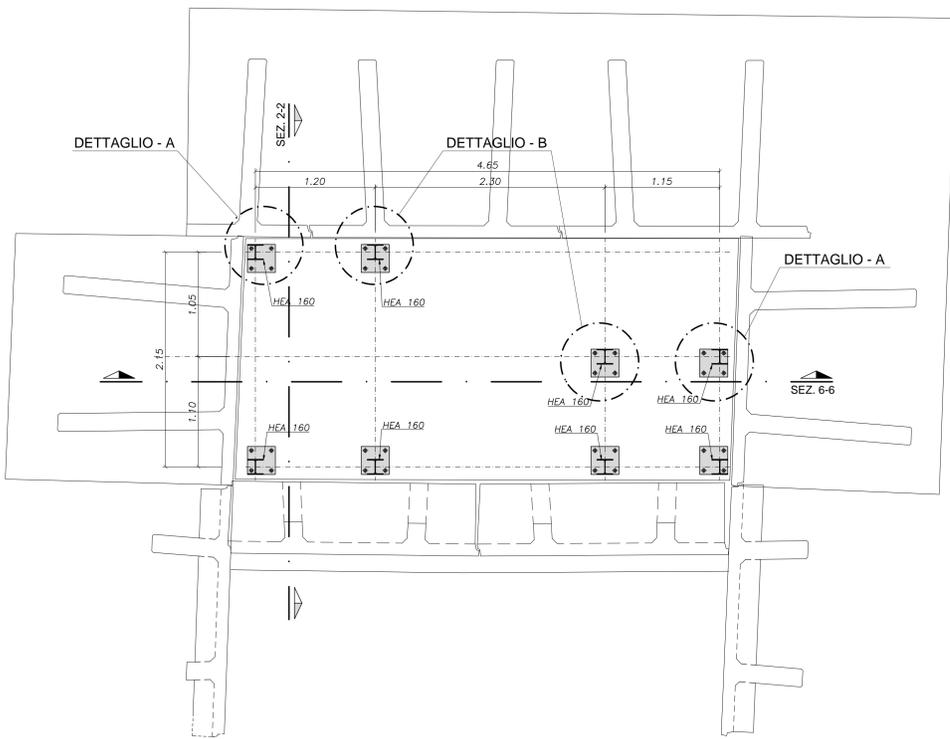


PIANTA LIVELLO GRIGLIATO  
Scala 1:25

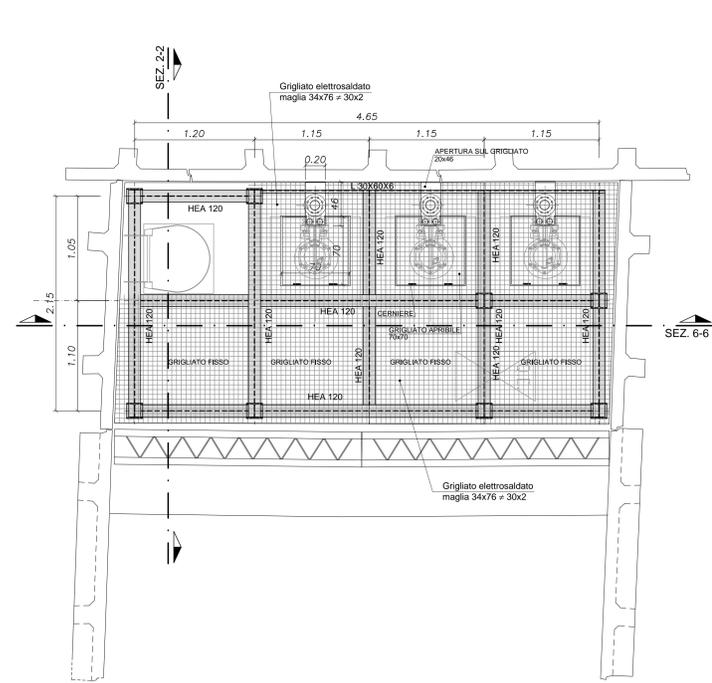


DETAGLIO - A  
Scala 1:5 (quote in m)

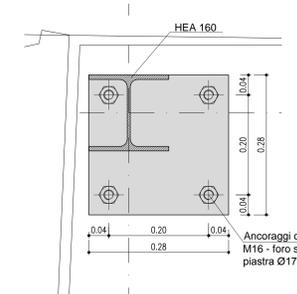


DETAGLIO - B  
Scala 1:5 (quote in m)

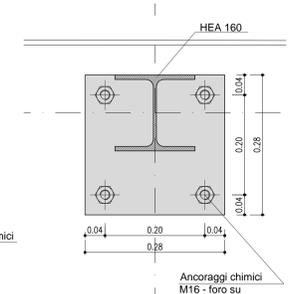

DETAGLIO - A1  
Scala 1:5 (quote in m)

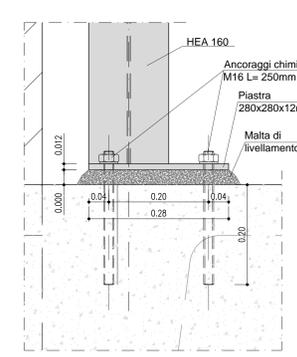

DETAGLIO - B1  
Scala 1:5 (quote in m)

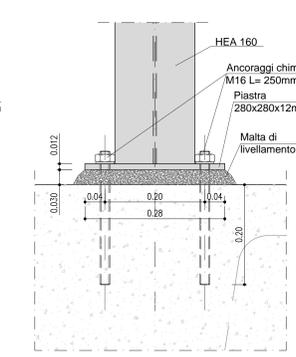

MATRICE DI REVISIONE		
REV	DATA	DESCRIZIONE MODIFICA

N.B. LA TAVOLA SOSTITUISCE QUELLA RELATIVA AL CODICE [E] DEL PROGETTO ESECUTIVO

**COLLEGAMENTO AUTOSTRADALE DALMINE - COMO - VARESE - VALICO DEL GAGGIOLO E OPERE AD ESSO CONNESSE**  
**TRATTE B1, B2, C, D, TRVA13+14, GREENWAY**  
**AS BUILT**  
**TRATTA B1**  
**OPERE D'ARTE MINORI**  
**SOTTOVIA**  
**SOTTOVIA SCATOLARE TRC011 - VIABILITA' LOCALE 1**  
**CARPENTERIA METALLICA TORRINO VASCA**

**IMPRESA**  
**RAGGRUPPAMENTO TEMPORANEO IMPRESE:**  
**STRABAG A.G.** (Membro)  
**GLF Grandi Lavori Fininvest S.p.A.** (Membro)  
**ICM S.p.A.** (Membro)  
**STRABAG S.p.A.** (Membro)

**PROGETTISTA - PROGETTO ESECUTIVO DI DETAGLIO:**  
**RAGGRUPPAMENTO TEMPORANEO PROGETTISTI:**  
**STI** (Membro)  
**GP** (Membro)  
**CONCEDENTE**  
**PRESTAZIONE:**  
**Ing. Alberto Cecchini**

**CONCESSIONARIO**  
**LABORAZIONE PROGETTUALE**  
**PROGETTISTA:**  
**DIRETTORE TECNICO:**  
**Ing. Alessandro Pirocchi**

**REDAZIONE:**  
**Redatto: Ragnacci**  
**Verificato: Parfili**