




PIANTA MURI PREFABBRICATI - CICLABILE OVEST
Scala 1:100

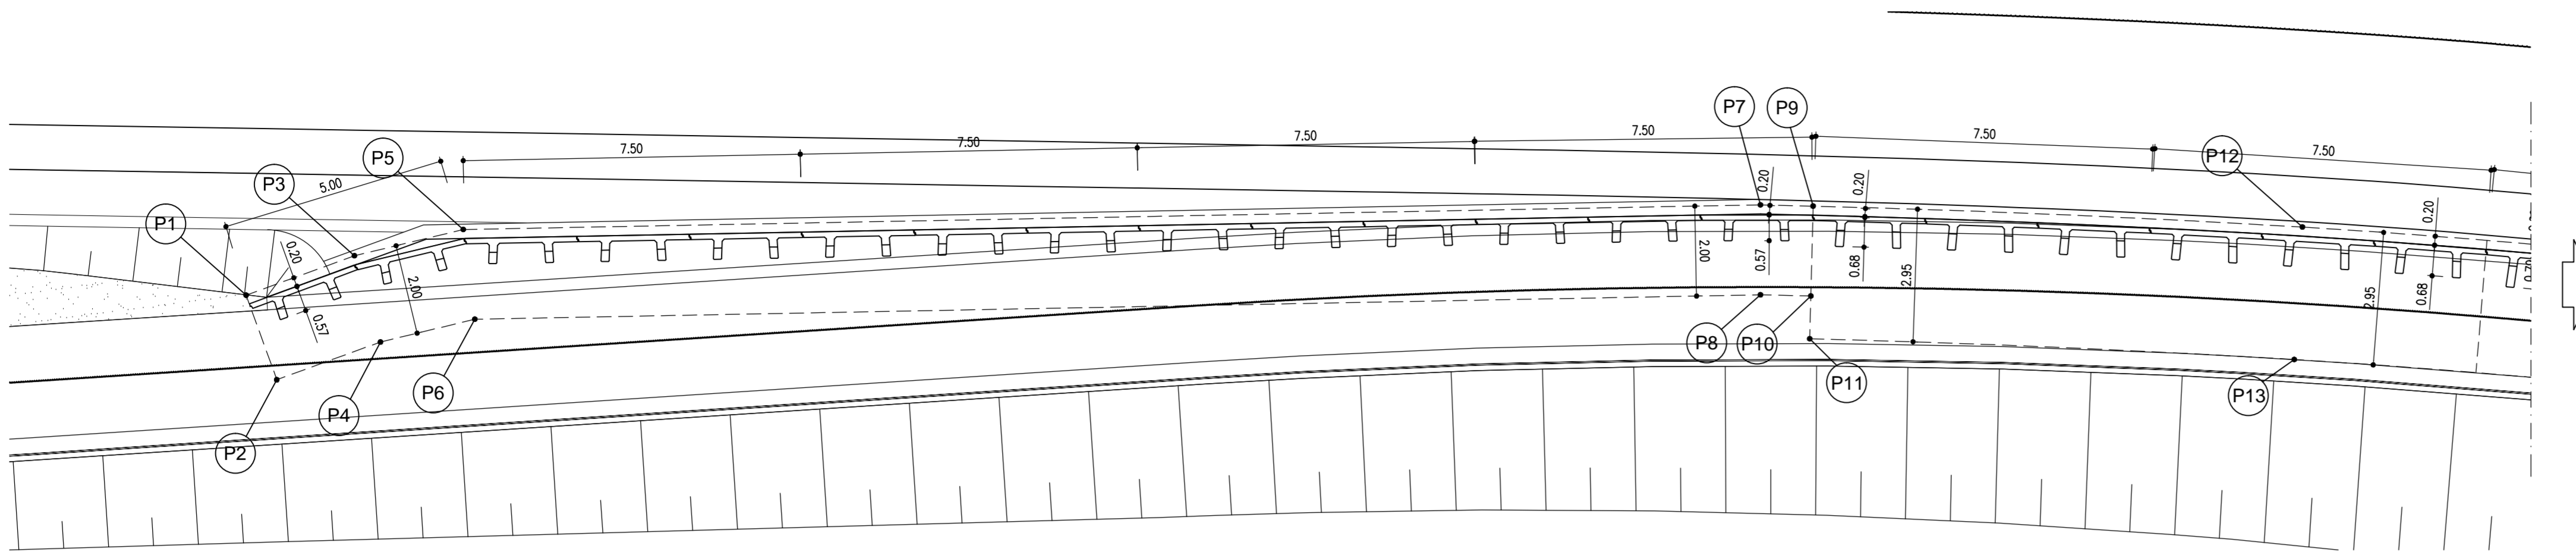


PIANTA MURI PREFABBRICATI - CICLABILE OVEST
Scala 1:100

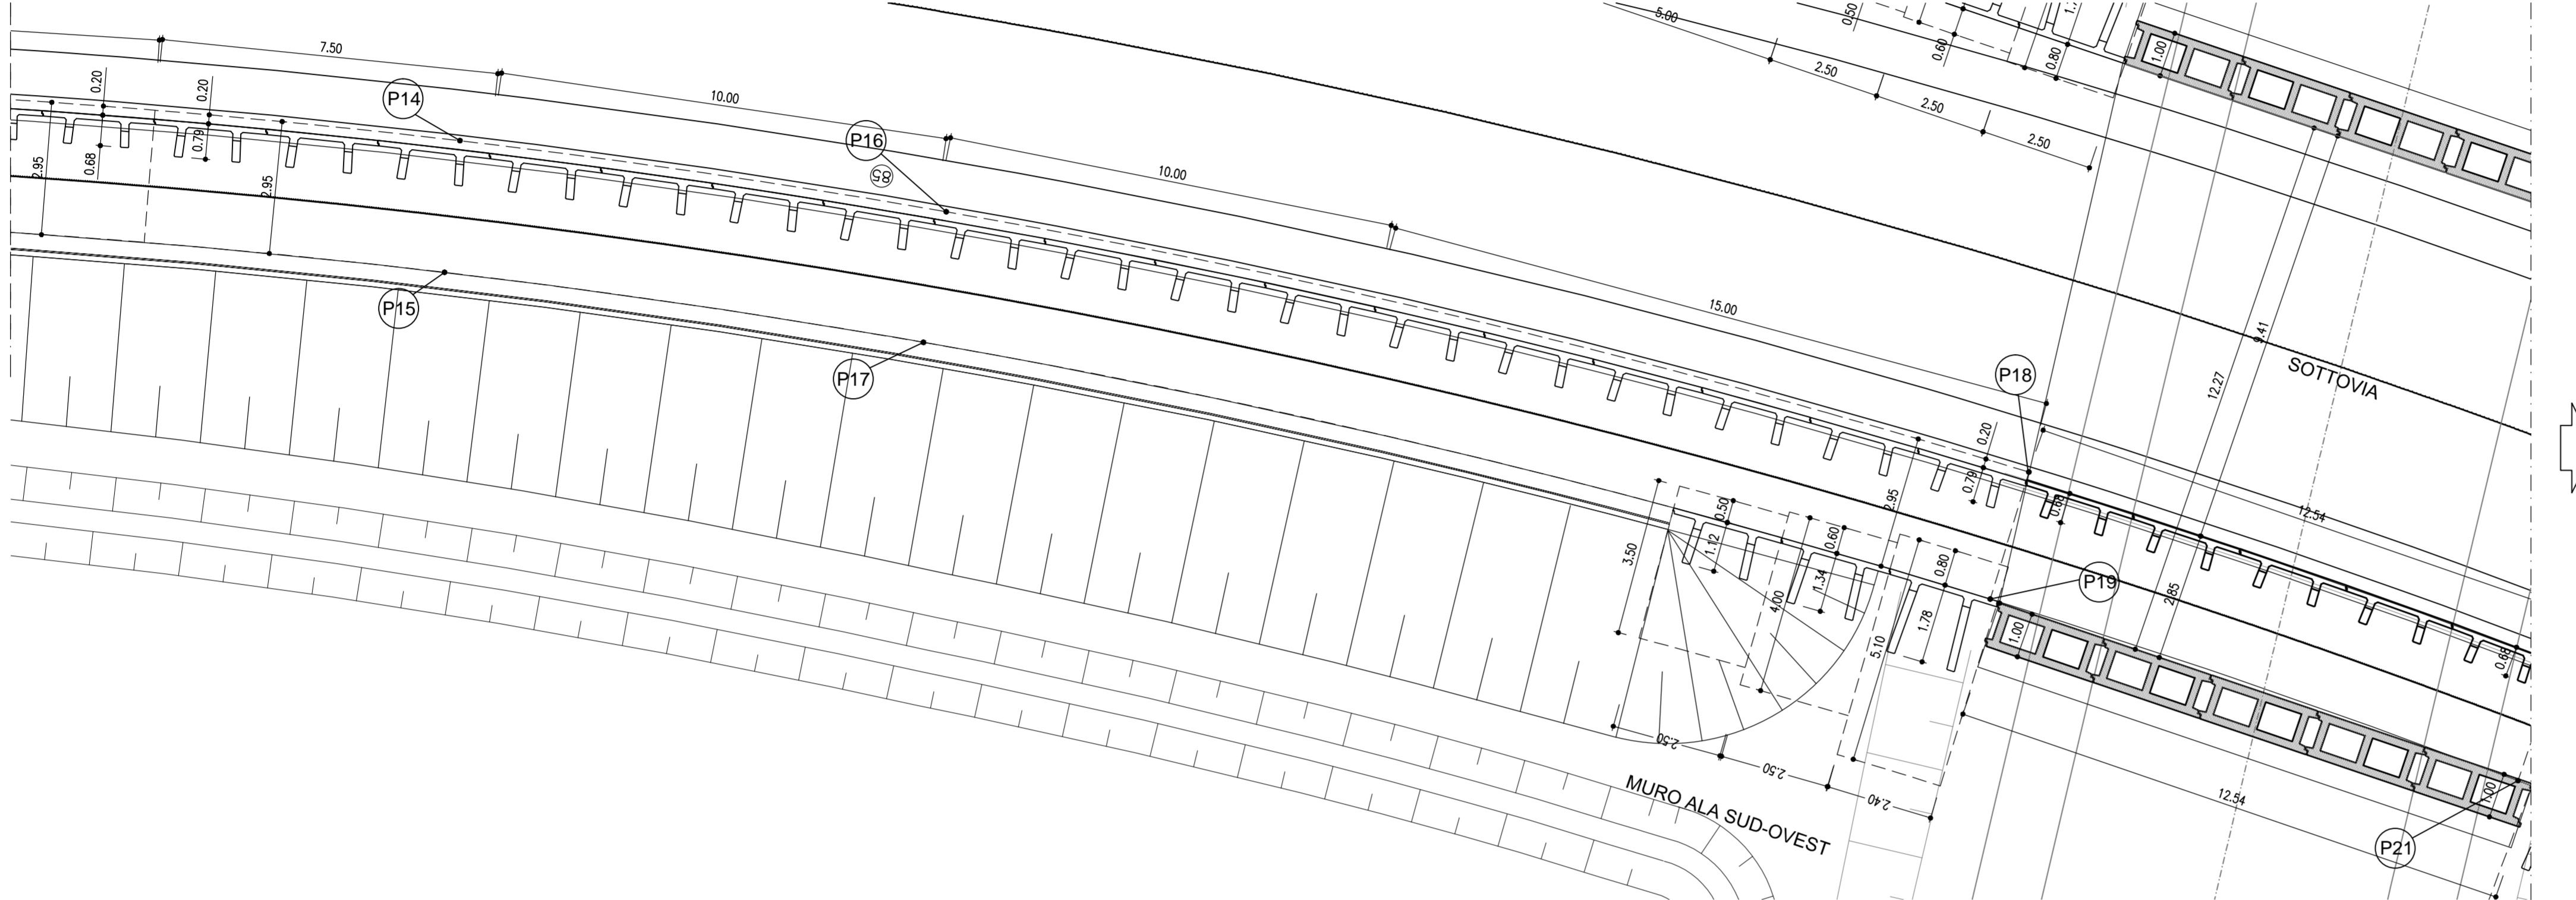

PIANTA MURI PREFABBRICATI - CICLABILE EST
Scala 1:100

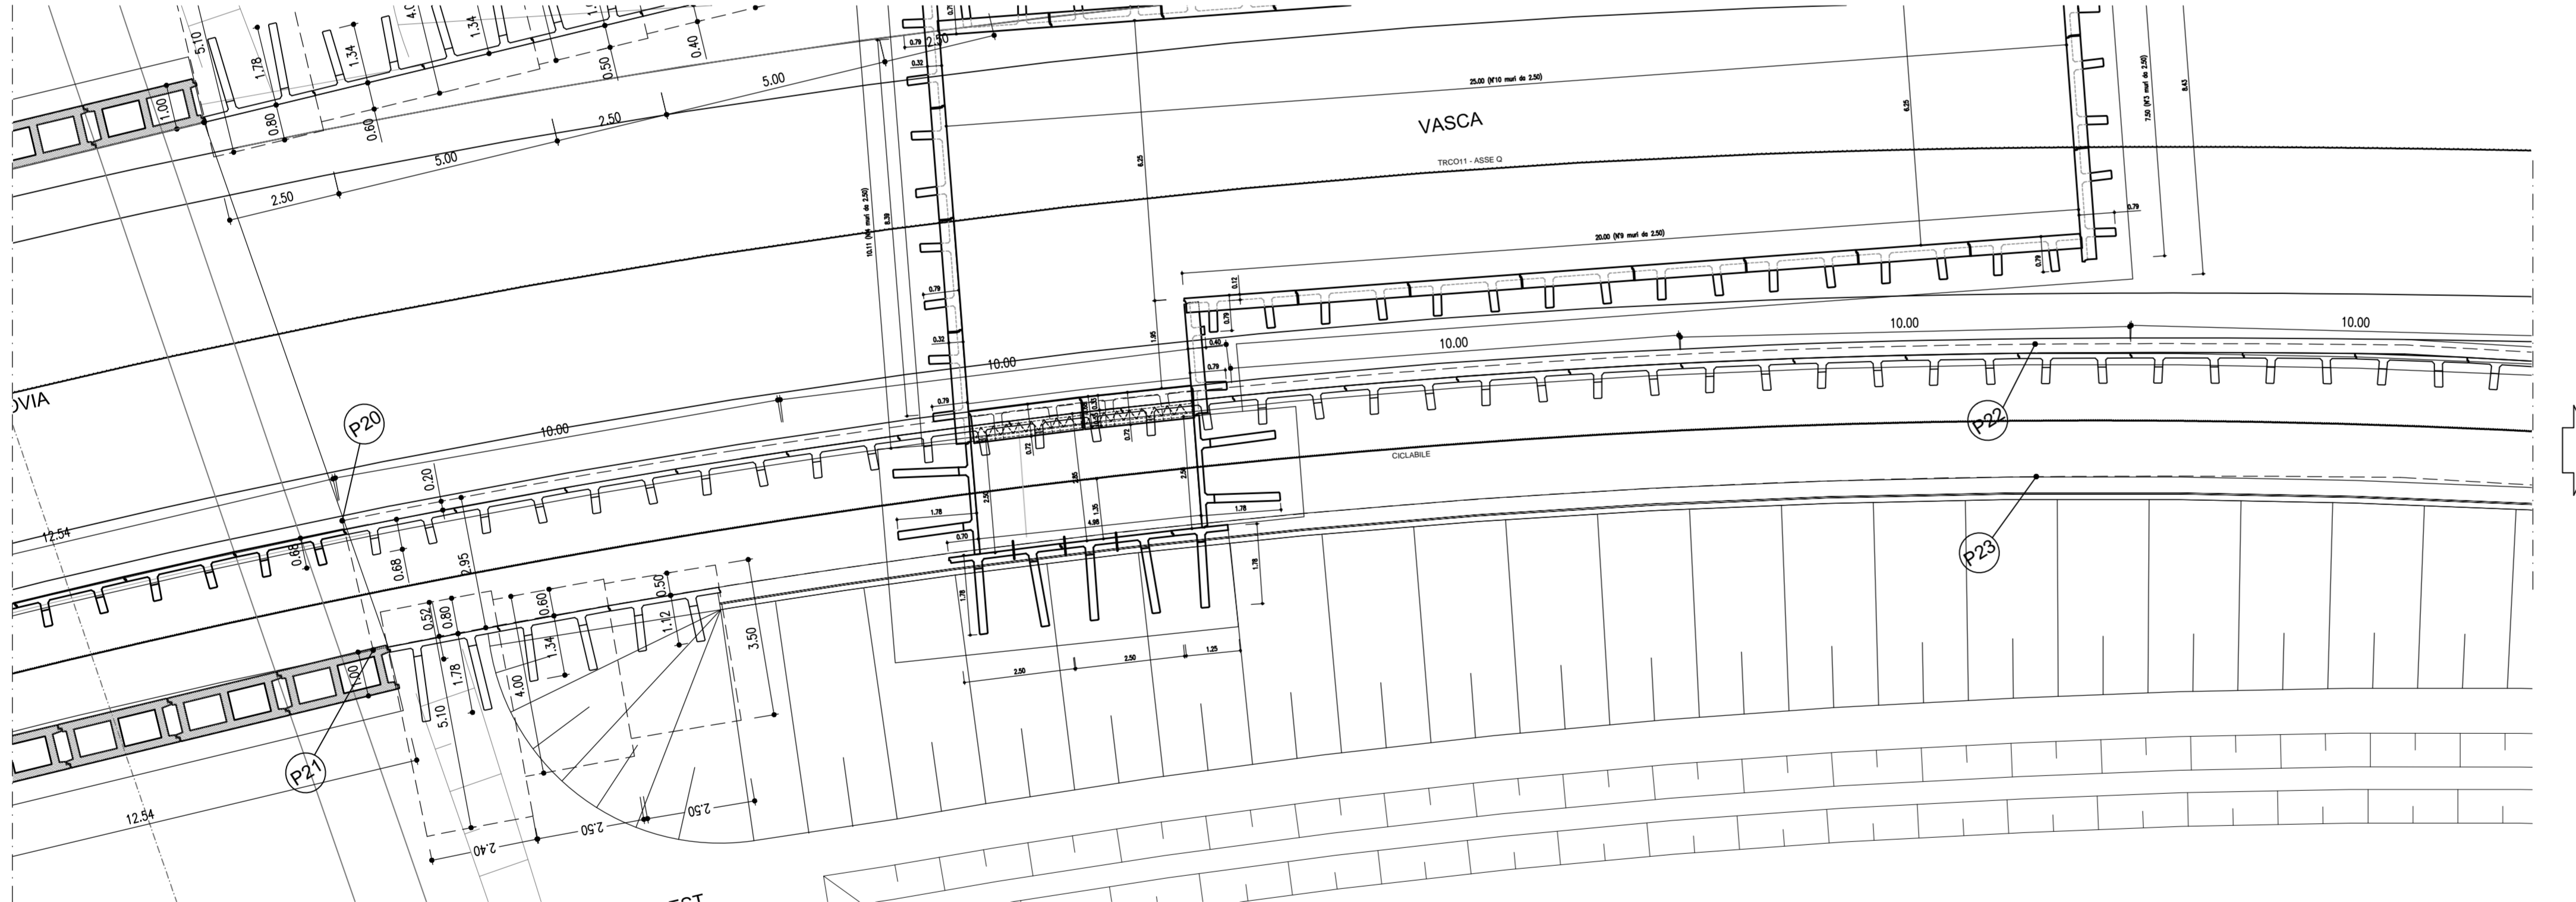

PIANTA MURI PREFABBRICATI - CICLABILE EST
Scala 1:100

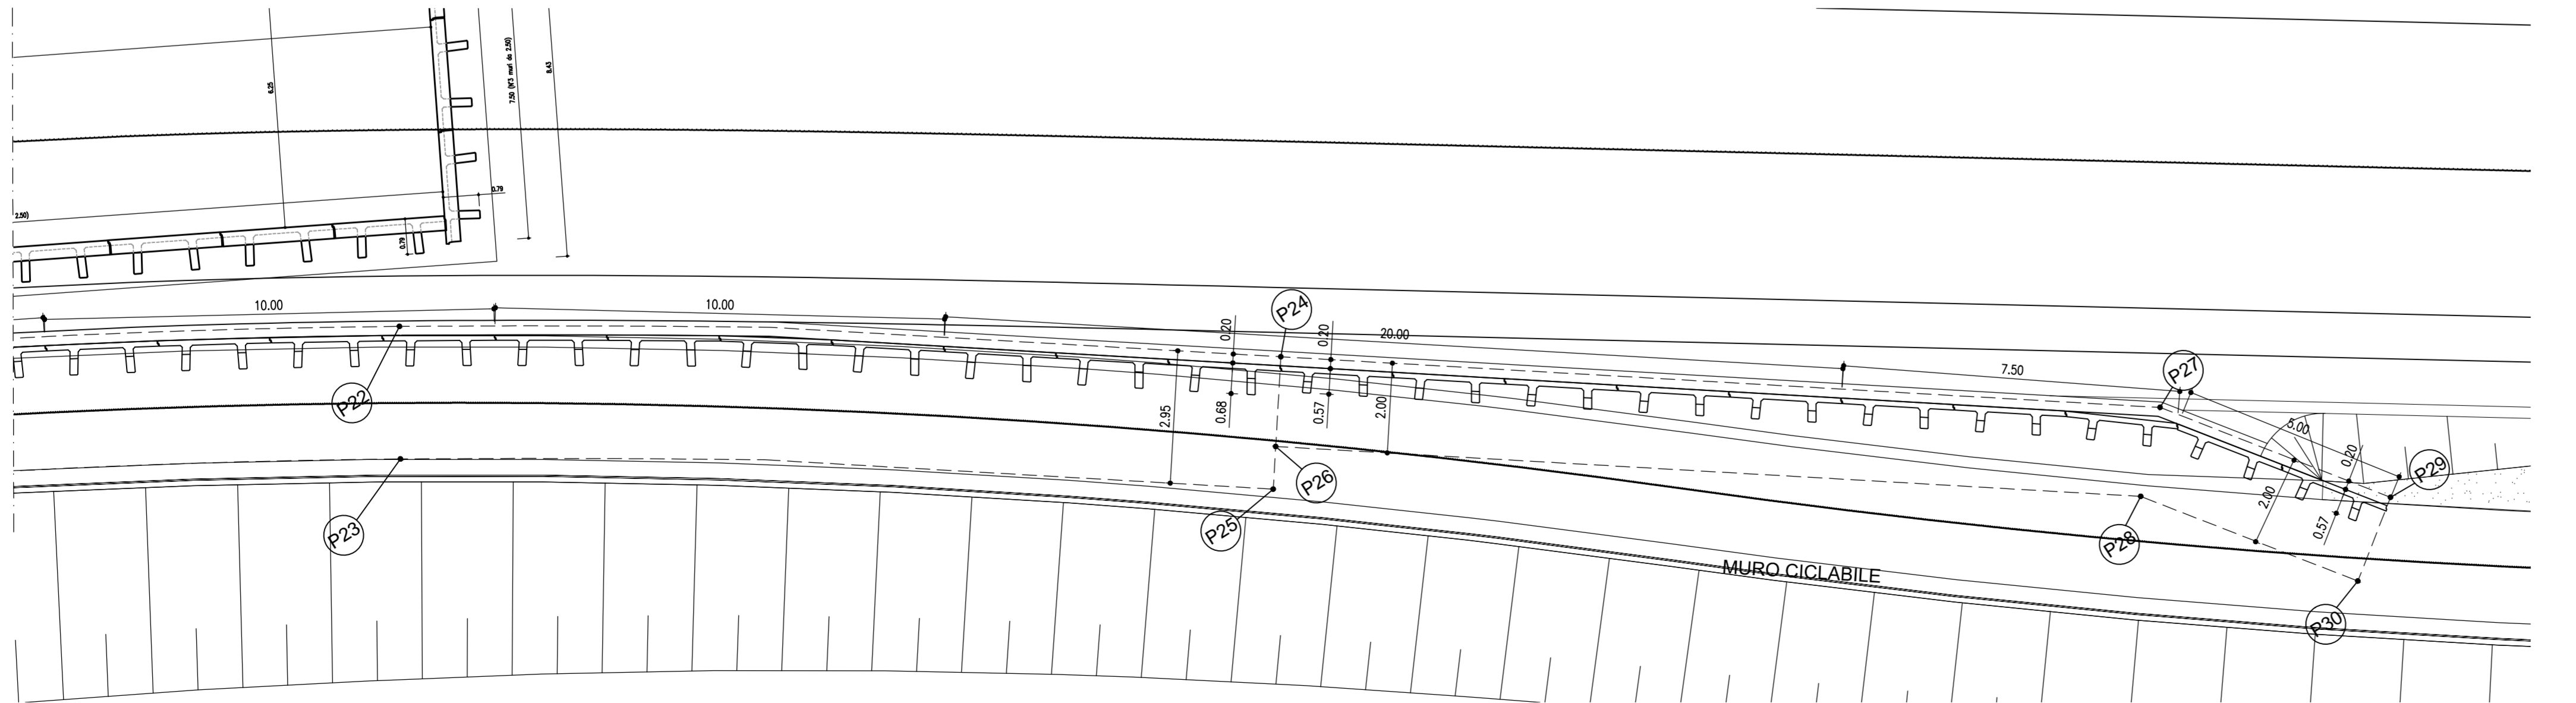

PUNTO	COORDINATA X	COORDINATA Y
P1	139434.339	246070.120
P2	139435.023	246068.241
P3	139436.751	246070.998
P4	139437.329	246069.080
P5	139439.173	246071.581
P6	139439.429	246096.586
P7	139468.038	246072.129
P8	139468.039	246070.129
P9	139469.211	246072.101
P10	139469.159	246070.102
P11	139469.135	246069.152
P12	139480.099	246071.636
P13	139479.919	246068.691
P14	139490.992	246070.662
P15	139490.648	246067.733
P16	139501.814	246069.080
P17	139501.305	246066.174
P18	139525.904	246063.285
P19	139525.044	246060.458
P20	139537.747	246059.216
P21	139536.787	246056.416
P22	139571.679	246042.385
P23	139570.122	246039.879
P24	139587.889	246031.320
P25	139586.169	246028.923
P26	139586.723	246029.695
P27	139603.814	246019.899
P28	139602.391	246018.459
P29	139607.076	246015.467
P30	139605.466	246014.281

MATRICE DI REVISIONE

REV	DATA	DESCRIZIONE MODIFICA

N.B.: LA TAVOLA SOSTITUISCE QUELLA RELATIVA AL CODICE [] DEL PROGETTO ESECUTIVO

CONCESSIONARI AUTOSTRADALI LOMBARDE

CONCESSIONARI AUTOSTRADALI LOMBARDE

COLLEGAMENTO AUTOSTRADE DA

DALMINE - COMO - VARESE - VALICO DEL GAGGIOLO E OPERE AD ESSO CONNESSE

CODICE C.U.P. E8199990510004

TRATTE B1, B2, C, D, TRVA13+14, GREENWAY

AS BUILT

TRATTA B1

OPERE D'ARTE MINORI

SOTTOVIA

SOTTOVIA SCATOLARE TRC011 - VIABILITA' LOCALE 1

PLANIMETRIA TRACCIAMENTO TAV. 3/3

FASI PROGETTUALI		IMPRESA	
CONCETTO	PROGETTO PRELIMINARE	STRABAG	ICM
CONCEDENTE

CONCESSIONARI AUTOSTRADALI LOMBARDE

CONCESSIONARIO

Autostada Polverara Ing. Stefano Caviglioglio
Autostada Polverara Ing. Miro Mancini

APPROVATO

Autostada Polverara Ing. Francesco Donato

PROGETTISTA

Autostada Polverara Ing. Stefano Caviglioglio
Autostada Polverara Ing. Miro Mancini

DIRETTORE TECNICO

Ing. Alessandro Placucci

ELABORAZIONE PROGETTUALE

Autostada Polverara Ing. Stefano Caviglioglio
Autostada Polverara Ing. Miro Mancini

REDATTORE

Redatto: Ragnocci

VERIFICATO

Verificato: Panfilo