



Pianta
Scala 1:100

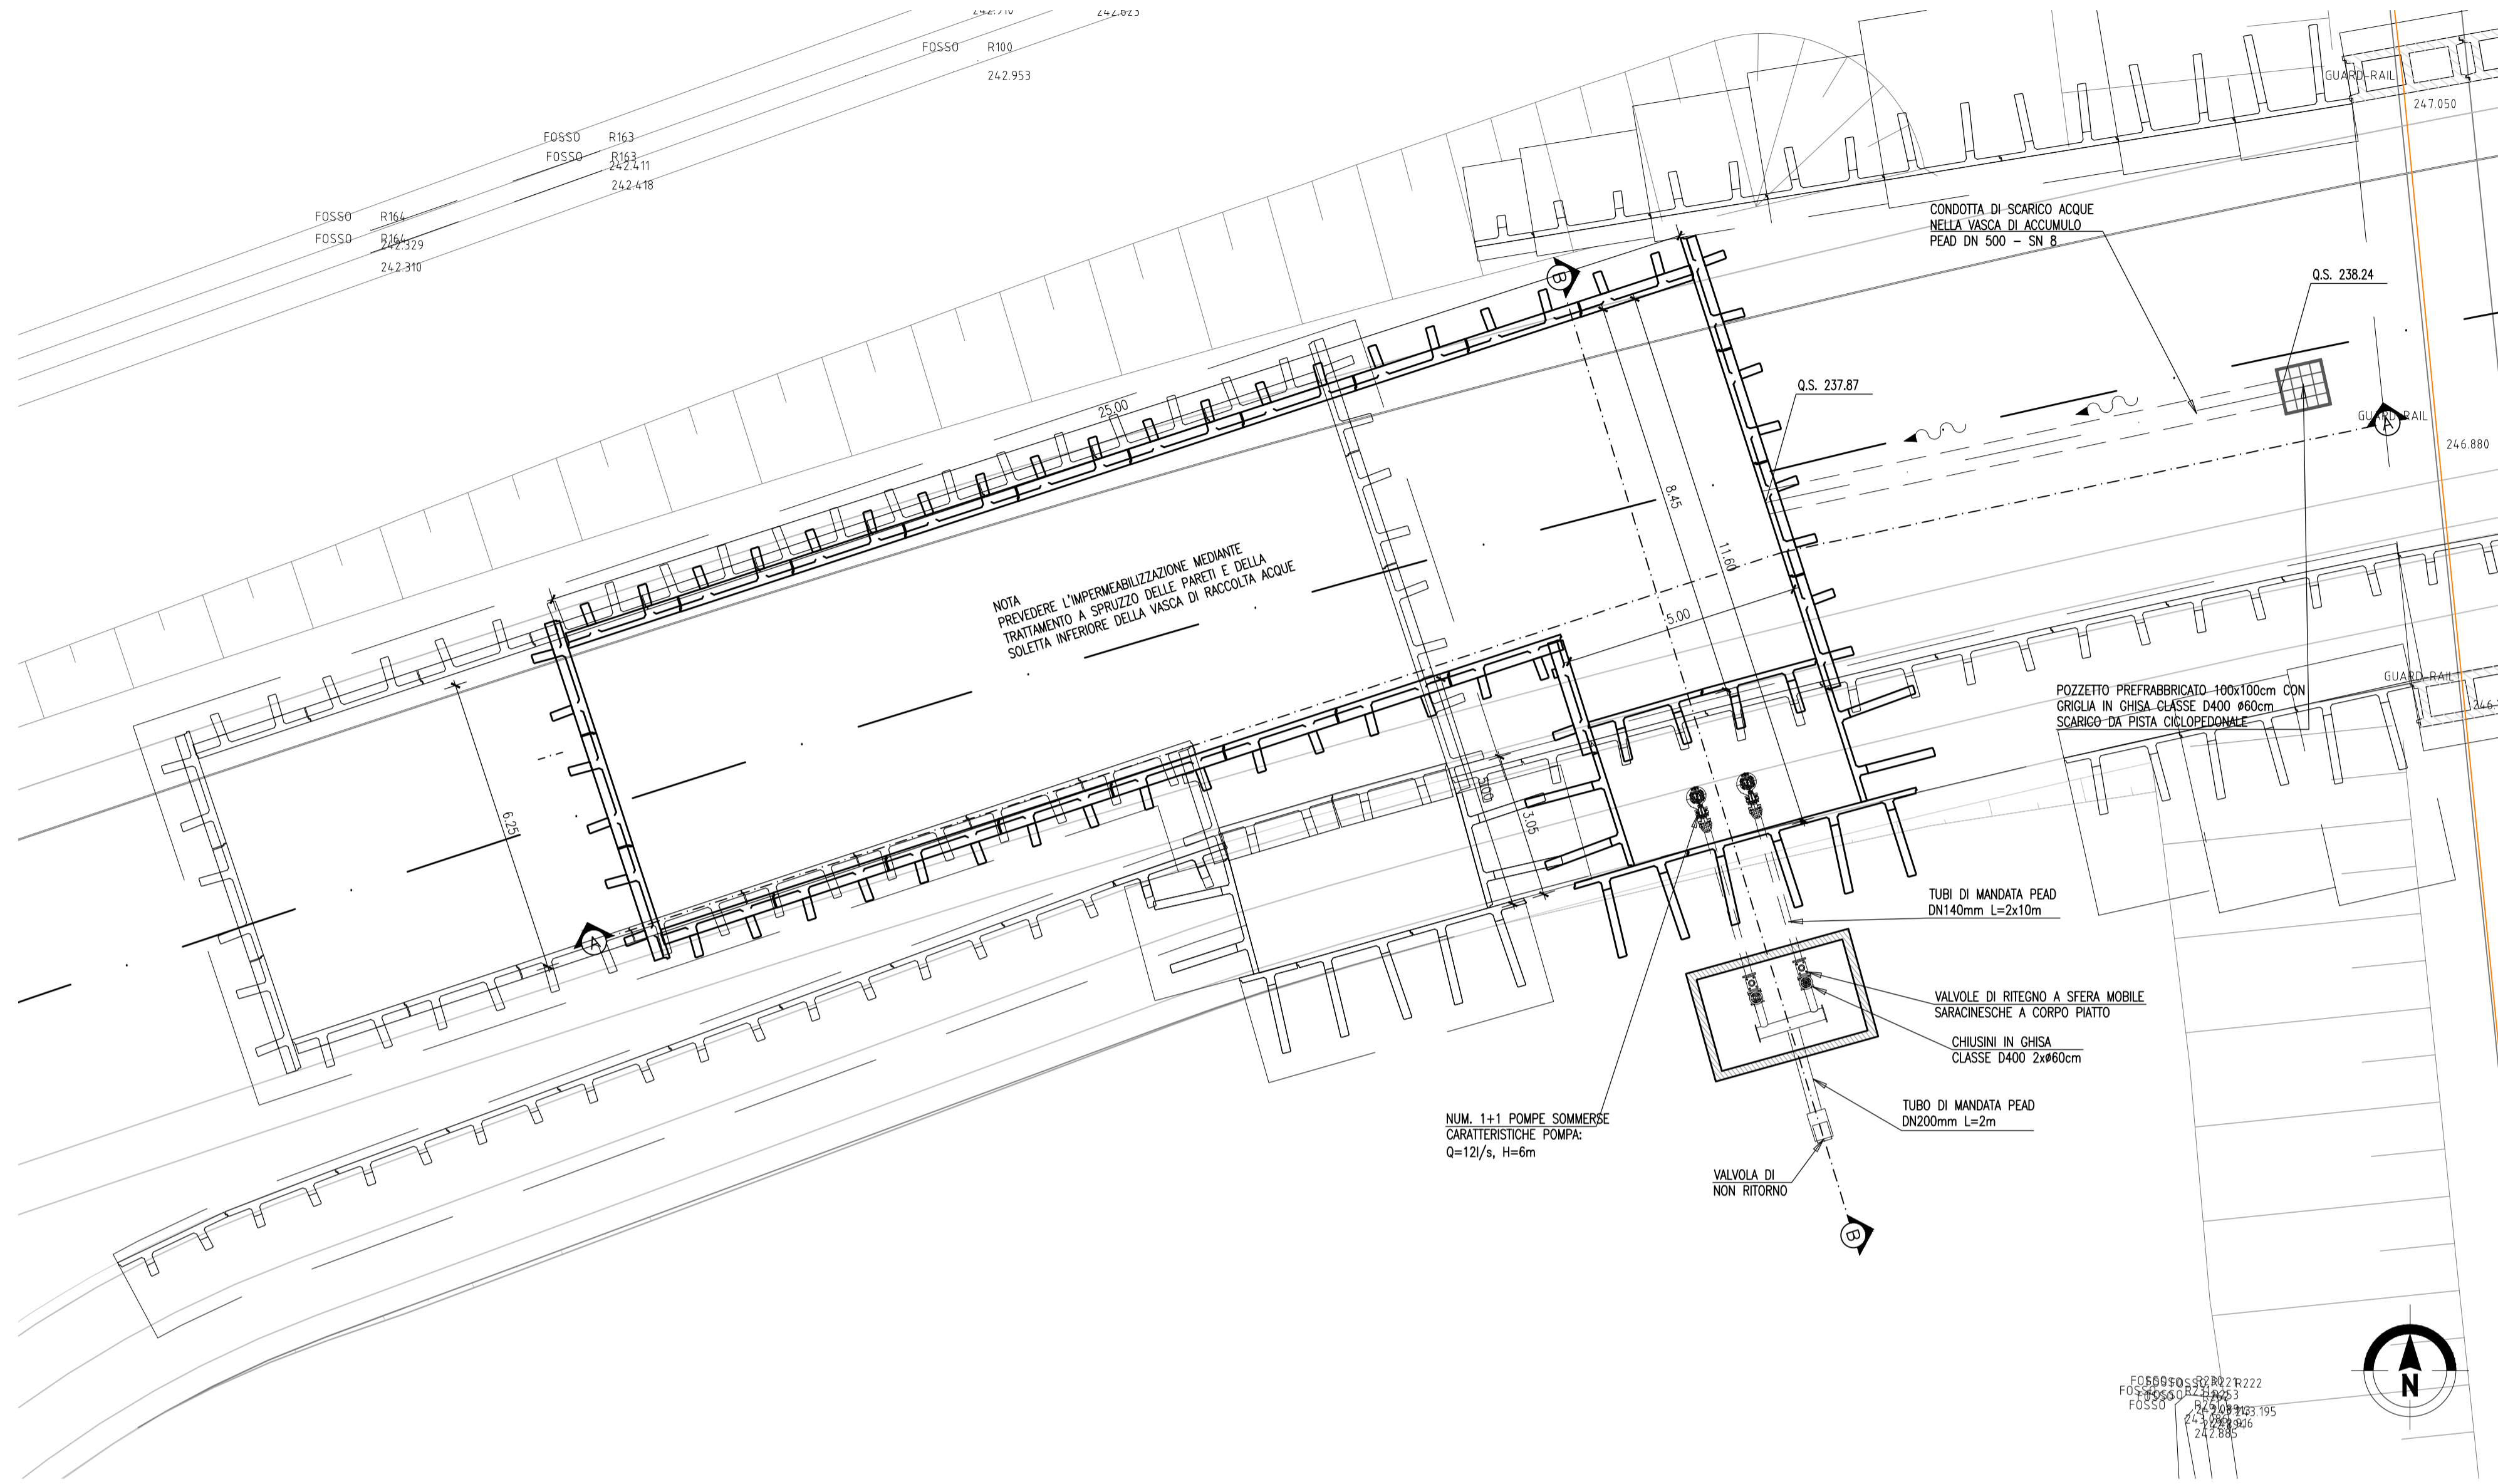


Sezione A-A
Scala 1:100

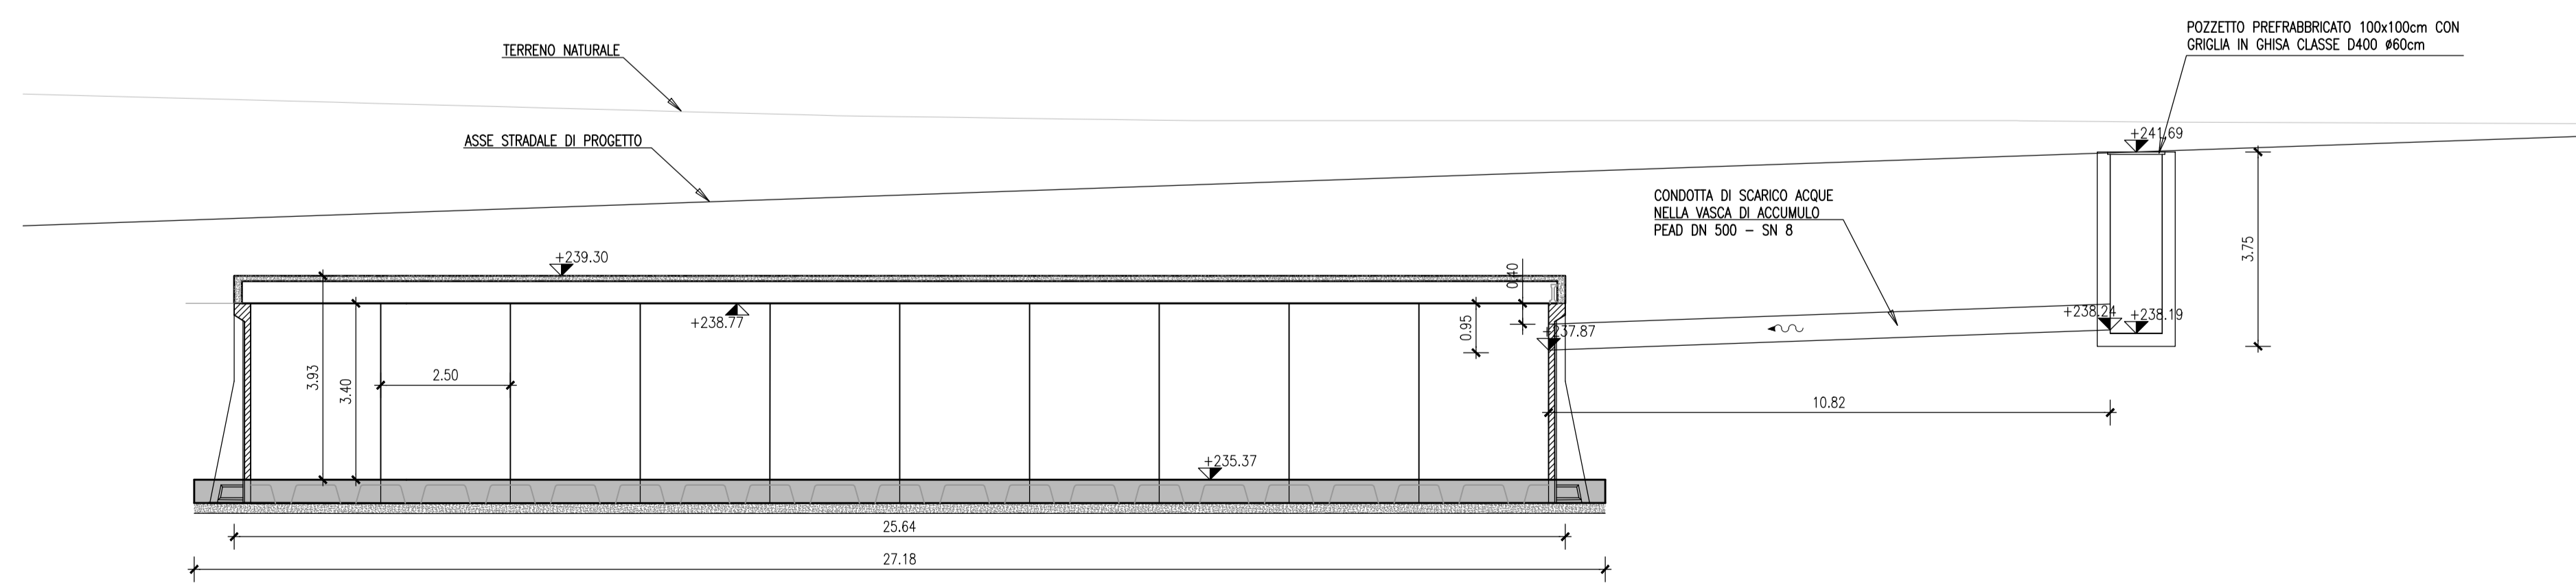

NOTA
PREVEDERE L'IMPERMEABILIZZAZIONE MEDIANTE TRATTAMENTO A SPRUZZO DELLE PARETI E DELLA SOLETTA INFERIORE DELLA VASCA DI RACCOLTA ACQUE

Sezione B-B
Scala 1:100

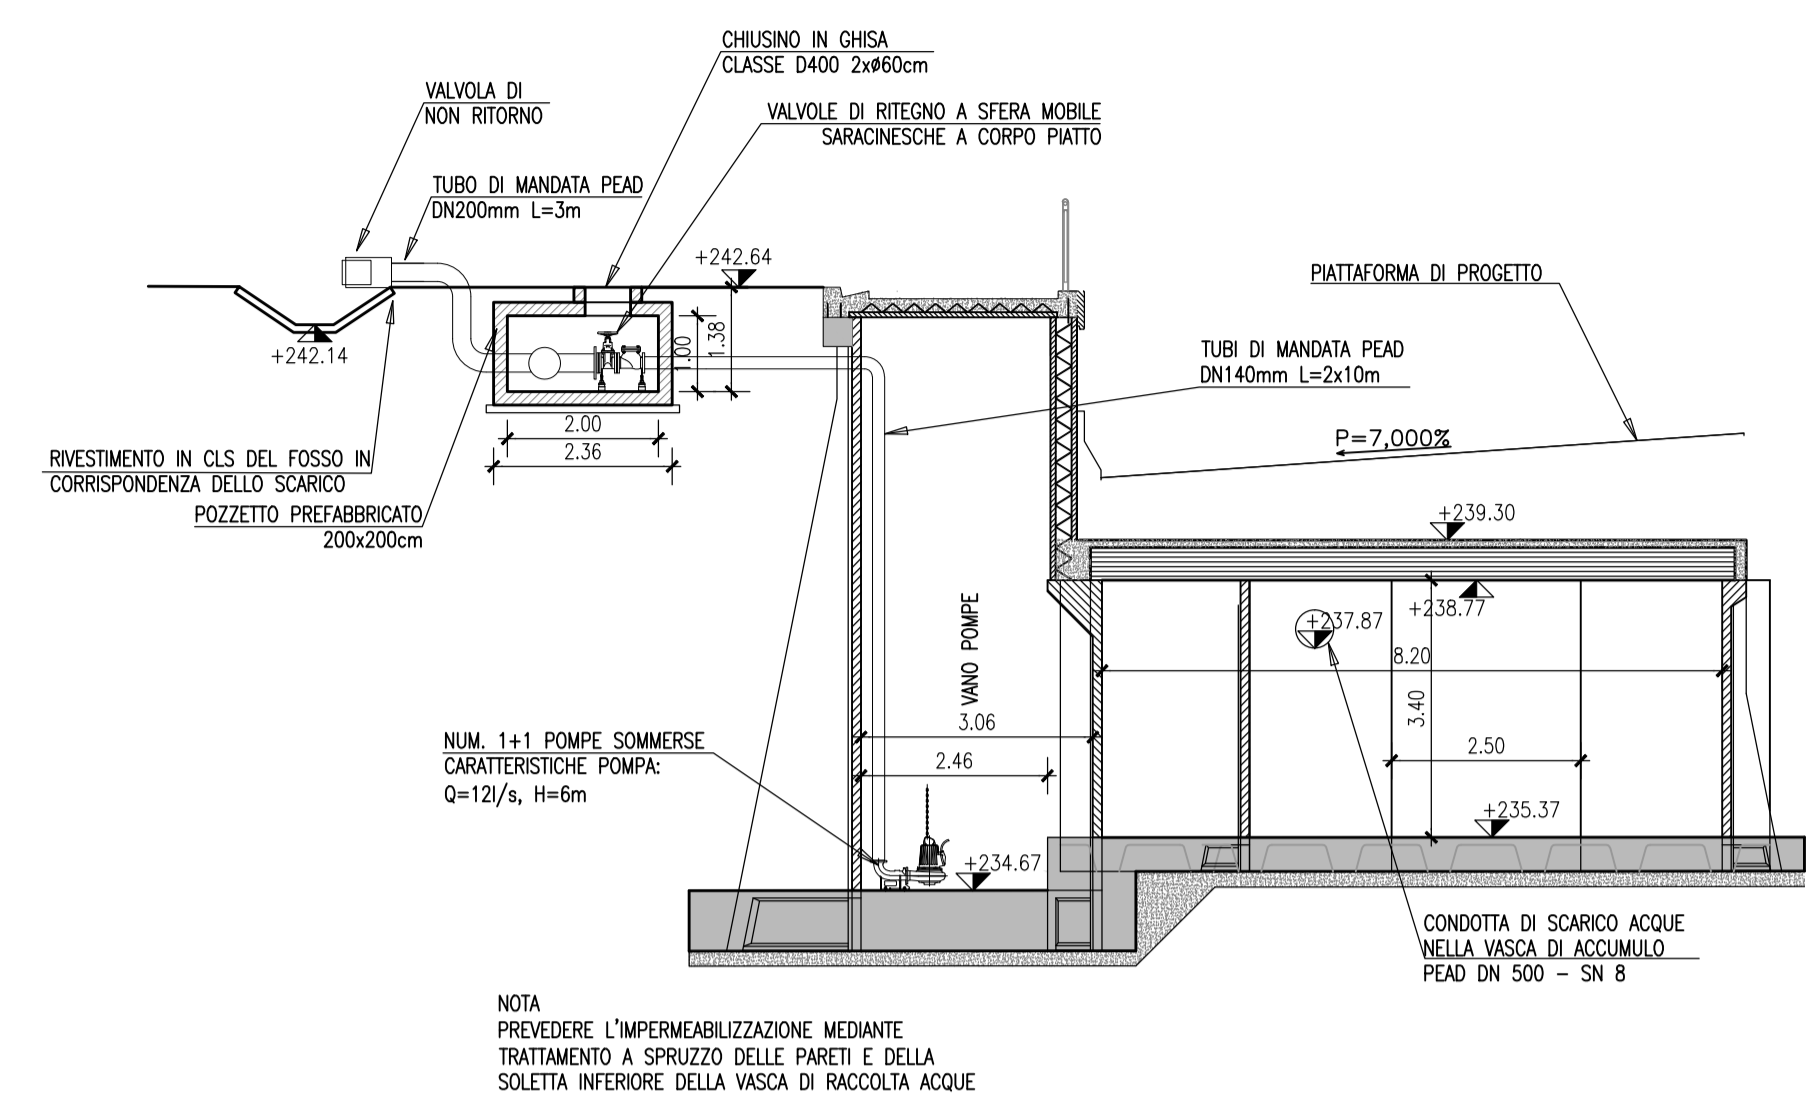

MATRICE DI REVISIONE

REV	DATA	DESCRIZIONE MODIFICA
-	-	-
-	-	-
N.B.: LA TAVOLA SOSTITUISCE QUELLA RELATIVA AL CODICE [] DEL PROGETTO ESECUTIVO

COLLEGAMENTO AUTOSTRADALE DALMINE - COMO - VARESE - VALICO DEL GAGGIOLO E OPERE AD ESSO CONNESSE
CODICE C.U.P. F1180600270007

TRATTE B1, B2, C, D, TRVA13+14, GREENWAY

AS BUILT

TRATTA B1
OPERE D'ARTE MINORI - SOTTOVIA
SOTTOVIA SCATOLARE TRCO11 - VIABILITA' LOCALE 2

VASCA DI ACCUMULO E SOLLEVAMENTO: TAVOLA IDRAULICA

IDENTIFICAZIONE ELABORATO CODICE PROGETTO: F00107B WBS		IMPRESA RAGGRUPPAMENTO TEMPORANEO IMPRESE:	
Mandatario STRABAG A.G.	Mandatario GLF Grandi Lavori Fincosit S.p.A.	Mandatario ICM S.p.A.	Mandatario cooptato STRABAG S.p.A.
FASE PROGETTUALE		LOGO IMPRESE	
LOTTO A 1	ZONA H02	OPERA SC004	TRATTO OPERA 0
STADIO PZ	TIPO ELABORATO 001	PROGRESSIVO 001	REVISIONE 01
Scala: 1:100		RAGGRUPPAMENTO TEMPORANEO PROGETTISTI:	
DATA Giugno 2018 - Esigete		PROGETTISTA - PROGETTO ESECUTIVO DI DETTAGLIO	
DESCRIZIONE		REVISIONI	
E		E	
CONCEDENTE CONCESSIONI AUTOSTRADALI LOMBARDE		RESPONSABILE DI PROGETTO ED INCARICATO DELLA INTEGRAZIONE FRA LE VARIE PRESTAZIONI: Ing. Alberto Cecchini	
CONCESSIONARIO Autosole Pedemontana Lombardia Direttore Tecnico: Ing. Giuseppe Samba Referente Tecnico: Arch. Giovanni Carlotto		ELABORAZIONE PROGETTUALE PROGETTISTA: 3TI PROGETTI ITALIA S.p.A. 3TI ITALIA S.p.A. DIRETTORE TECNICO Ing. Stefano Luca Piacentini Ordine degli Ingegneri Provincia di Roma n. 20809	
APPROVATO Autosole Pedemontana Lombardia Il Direttore dei Lavori: Ing. Francesco Domenico		Redatto: Pfrli Verificato: Festa Approvato: Possati	