


ARMATURA TIPOLOGICA VALIDA PER I MURI

211 212

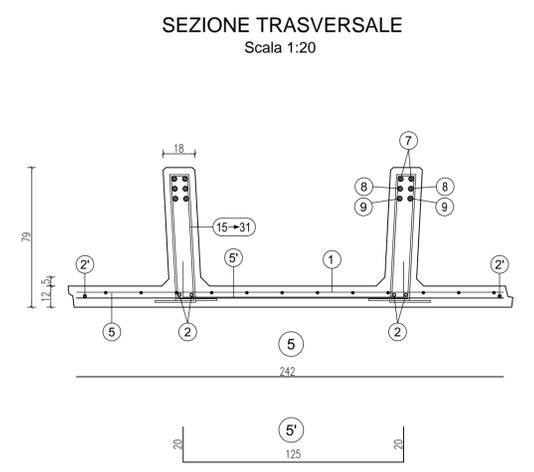

**15**  
n°3+3 staffe Ø10 da concentrare nei primi 15 cm alla sommità del pannello (vedi tabella)

**16**  
staffe Ø10/15cm. E Ø10/5cm. da posizionare nel tratto verticale della nervatura del pannello (vedi tabella)



**17** a pos. **28**  
staffe Ø10/15 cm. da posizionare nel tratto obliquo della nervatura del pannello (vedi tabella)

**29** a pos. **31**  
n°3+3 staffe Ø10 da concentrare nei primi 15 cm sopra la suola di fondazione (vedi tabella)

scatola s=35 cm.	H	1	2	2'	3	3'	4	4'	5	5'	6	7	8	9	
385	n=1+1 Ø6-20x20 H=342 L=242	n=2+2 Ø16 sv=397	n=1+1 Ø8 sv=342	n=2+2 Ø10 sv=160	n=8 Ø12 sv=108	n=3+3 Ø6 sv=63	n=12 Ø10 Passo 20 sv=93	n=5 Ø8 sv=242	n=3 Ø8 Passo 120 sv=165	n=2+2 Ø16 sv=254	n=2+2 Ø26 sv=455	n=2+2 Ø26 sv=275	n=2+2 Ø24 sv=173		

**TABELLA STAFFE**

POS.	n°	Ø	h	sv.	POS.	n°	Ø	h	sv.
15	3+3	10	24	98	25	1+1	10	50	150
16	15+15	10	24	98	26	1+1	10	53	156
17	1+1	10	26	102	27	1+1	10	56	162
18	1+1	10	29	108	28	1+1	10	59	168
19	1+1	10	32	114	29	1+1	10	60	170
20	1+1	10	35	120	30	1+1	10	61	172
21	1+1	10	38	126	31	1+1	10	62	174
22	1+1	10	41	132					
23	1+1	10	44	138					
24	1+1	10	47	144					

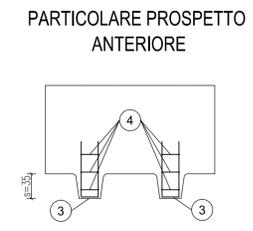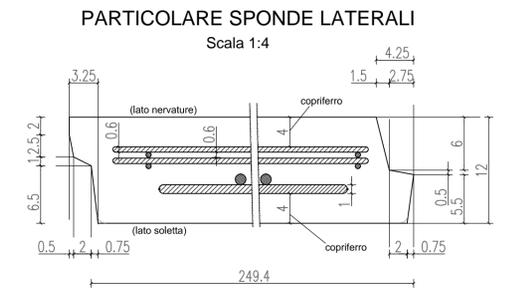

**MATRICE DI REVISIONE**

REV	DATA	DESCRIZIONE MODIFICA

N.B.: LA TAVOLA SOSTITUISCE QUELLA RELATIVA AL CODICE [ ] DEL PROGETTO ESECUTIVO

**COLLEGAMENTO AUTOSTRADALE DALMINE - COMO - VARESE - VALICO DEL GAGGIOLO E OPERE AD ESSO CONNESSE**  
CODICE C.U.P. E818090051004

**TRATTE B1, B2, C, D, TRVA13+14, GREENWAY**

**AS BUILT**

**TRATTA B1**  
OPERE D'ARTE MINORI  
SOTTOVIA  
SOTTOVIA SCATOLARE TRC011 - VIABILITA' LOCALE 2  
ARMATURA MURI VASCA 2/2

**IDENTIFICAZIONE ELABORATO**  
CODICE PROGETTO: F001078  
WBS

**IMPRESA**  
RAGGRUPPAMENTO TEMPORANEO IMPRESE:  
Mandatario: STRABAG A.G.  
Mandante: GLF Grandi Lavori Fincosit S.p.A.  
Mandante cooptata: STRABAG S.p.A.

**CONCEDENTE**  
CONCESSIONI AUTOSTRADALI LOMBARDE

**CONCESSIONARIO**  
Autstrade Padovana Lombarda  
Direttore Tecnico: Ing. Stefano Emilio Frigerio  
Referente Tecnico: Ing. Mirko Marozzi

**PROGETTISTA - PROGETTO ESECUTIVO DI DETTAGLIO**  
RAGGRUPPAMENTO TEMPORANEO PROGETTISTI:  
Mandatario: 311 PROGETTI ITALIA  
Mandante: GP Progettare  
Mandante: Arch. Salvatore Vermiglio

**PROGETTISTA:**  
DIRETTORE TECNICO:  
Ing. Alessandro Piacucci

**APPROVATO**  
Il Direttore dei Lavori:  
Ing. Francesco Domenico

**REDAZIONE:**  
Redatto: Ragnacci  
Verificato: Panfilì

**INGEGNERE DELLA PROVINCIA**  
Sezione A  
N° A1740  
DOITTORE INGEGNERE  
ALESSANDRO PIACUCCI  
SETTORE CIVILE E AMBIENTALE  
ISTITUTO REGIONALE  
Approvato: Piacucci