



PARTICOLARE COPRIFERRO

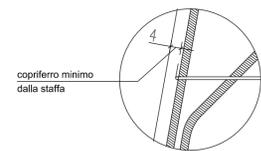



SEZIONE LONGITUDINALE

Scala 1:25

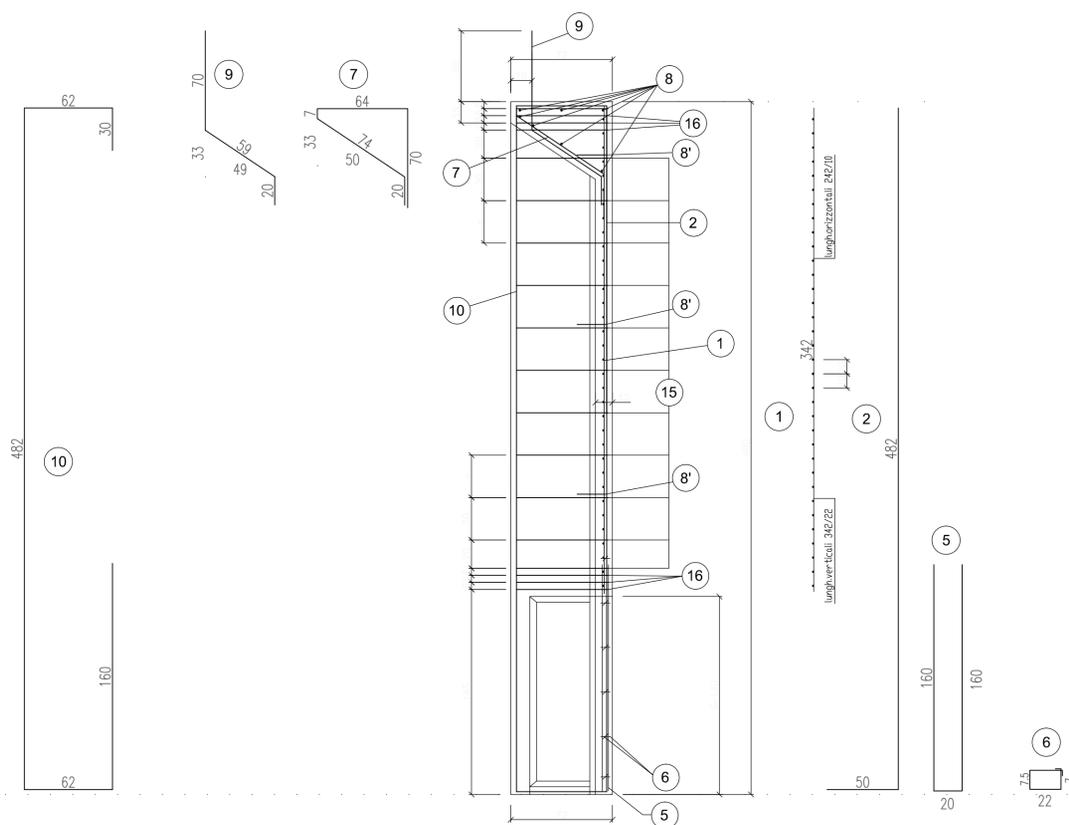


SEZIONE TRASVERSALE

Scala 1:20

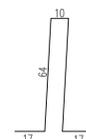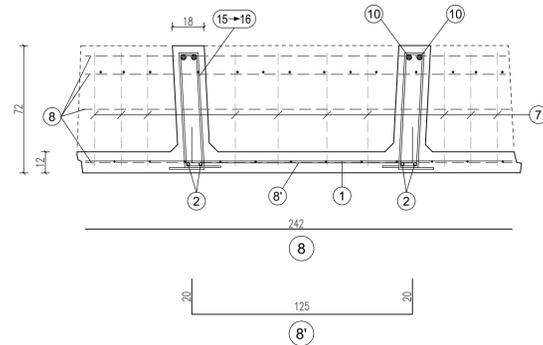

15
staffe Ø10 passo 30cm.
da posizionare nel tratto verticale
della nervatura del pannello
(vedi tabella)

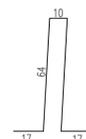


16
staffe Ø10 passo 5cm.
da posizionare nel tratto verticale
della nervatura del pannello
(vedi tabella)

1	2	5	6	7	8	8'	9	10
n=1 Ø=10/22 H=342 L=242	n=2+2 Ø2 H=532	n=2+2 Ø10 sv=340	n=6+6 Ø6 sv=68	n=10 Ø12 sv=235	n=7 Ø10 sv=242	n=3 Ø10 sv=165	n=14 Ø10 sv=149	n=2+2 Ø16 sv=796

TABELLA STAFFE


POS.	n°	Ø	h	sv.
15	11+11	10	64	172
16	6+6	10	64	172

PARTICOLARE PROSPETTO ANTERIORE

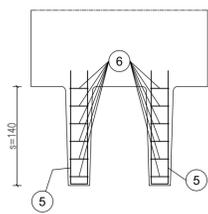

PARTICOLARE SPONDE LATERALI

Scala 1:4

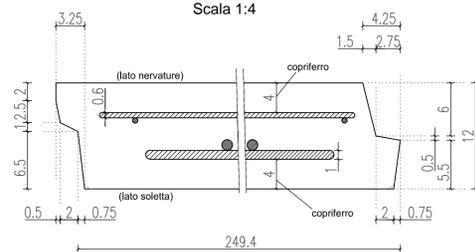

ARMATURA TIPOLOGICA VALIDA PER I MURI

237 238

MATRICE DI REVISIONE

REV	DATA	DESCRIZIONE MODIFICA

N.B.: LA TAVOLA SOSTITUISCE QUELLA RELATIVA AL CODICE [] DEL PROGETTO ESECUTIVO

CONCESSIONI AUTOSTRADALI LOMBARDE

Autstrada Padovese-Lombarda

COLLEGAMENTO AUTOSTRADE DALMINE - COMO - VARESE - VALICO DEL GAGGIOLO E OPERE AD ESSO CONNESSE
CODICE C.U.P. E8180900510004

TRATTE B1, B2, C, D, TRVA13+14, GREENWAY

AS BUILT

TRATTA B1
OPERE D'ARTE MINORI
SOTTOVIA
SOTTOVIA SCATOLARE TRC011 - VIABILITA' LOCALE 2
ARMATURA MURI TORRINO TAV. 2/2

IMPRESA RAGGRUPPAMENTO TEMPORANEO IMPRESE:	Mandatario STRABAG A.G.	Mandatario GLF Grandi Lavori Fincosit S.p.A.	Mandatario copiatata ICM S.p.A.	Mandatario STRABAG S.p.A.
--	----------------------------	---	------------------------------------	------------------------------

Scala: Vari

FASE PROGETTUALE	LOTTO	ZONA	OPERA	TRATTO D'OPERA	AMBITO	TIPO ELABORAZIONE	PROGRESSIVO	REVISIONE
A	1	H02	SO004	0	ON	AR	008	m

DATA: Gennaio 2017 - Emissione

PROGETTISTA - PROGETTO ESECUTIVO DI DETTAGLIO
RAGGRUPPAMENTO TEMPORANEO PROGETTISTI:

Mandatario 3TI PROGETTI ITALIA INGEGNERIA MODENA S.p.A.	Mandatario GP Ingegneria e Gestione Progetti di Ingegneria	Mandatario ALBERTO VERMIGLIO	Mandatario Arch. Salvatore Vermiglio
--	---	---------------------------------	---

CONCEDENTE
CONCESSIONI AUTOSTRADALI LOMBARDE

RESPONSABILE DI PROGETTO ED INCARICATO DELL'INTEGRAZIONE FRA LE VARIE PRESTAZIONI:
Ing. Alberto Cecchini

CONCESSIONARIO
Autstrada Padovese-Lombarda
Direttore Tecnico: Ing. Stefano Emilio Frigerio
Referente Tecnico: Ing. Mirko Marozzi

ELABORAZIONE PROGETTUALE
PROGETTISTA:
DIRETTORE TECNICO:
Ing. Alessandro Piacucci

APPROVATO
Autstrada Padovese-Lombarda
Il Direttore dei Lavori:
Ing. Francesco Domenico

Redatto: Ragnacci
Verificato: Panfilii

INGEGNERI DELLA PROVINCIA DI PAVIA
Sezione A
N° A1740
DOITTORE INGEGNERE
ALESSANDRO PIACUCCI
SETTORE CIVILE E AMBIENTALE
ISTITUTO PROFESSIONALE
Approvato: Piacucci