





PARTICOLARE COPRIFERRO

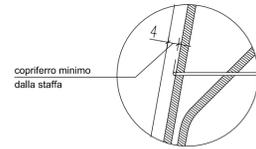

SEZIONE LONGITUDINALE
Scala 1:50

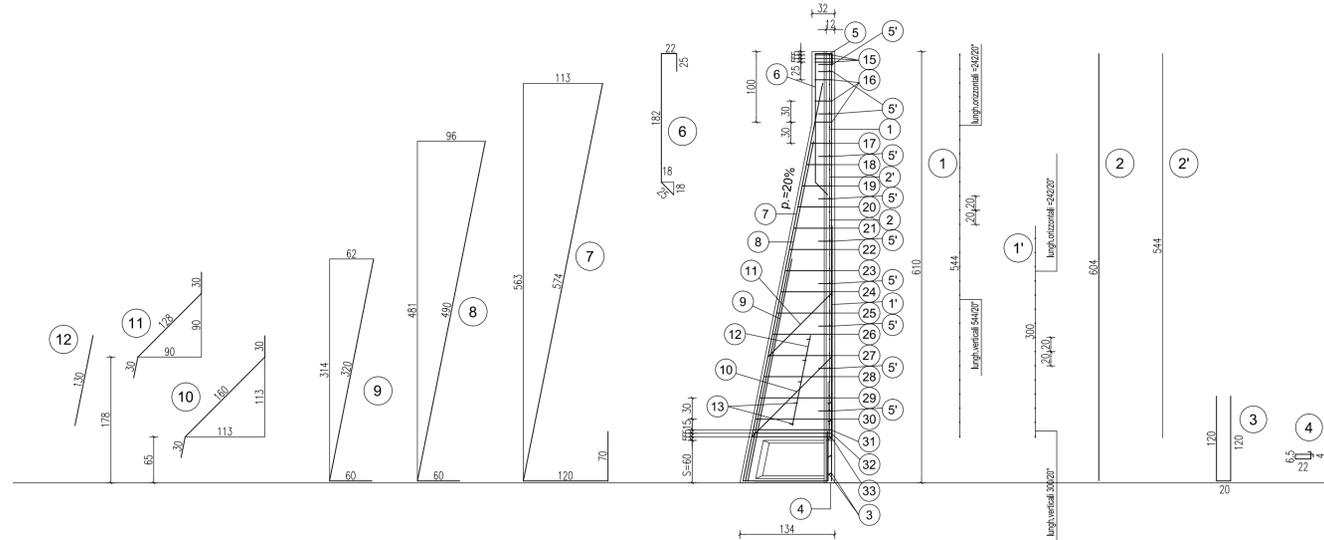


SEZIONE TRASVERSALE
Scala 1:20

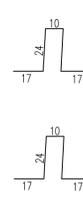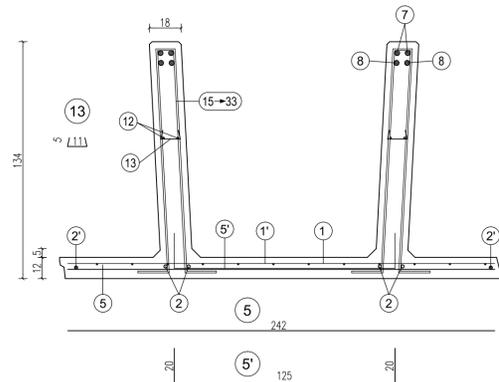

15
n°3+3 staffe Ø8 da concentrare nei primi 15 cm alla sommità del pannello (vedi tabella)



16
staffe Ø8/30 cm. da posizionare nel tratto verticale della nervatura del pannello (vedi tabella)

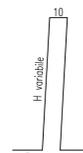

da pos. 17 a pos. 30
staffe Ø8/30 cm. da posizionare nel tratto obliquo della nervatura del pannello (vedi tabella)


da pos. 31 a pos. 33
n°3+3 staffe Ø10 da concentrare nei primi 15 cm sopra la suola di fondazione (vedi tabella)

scatola s=60 cm.	H	1	1'	2	2'	3	4	5	5'	6	7	8	9
n=1 Ø6-20x20 H=544 L=242	n=1 Ø6-20x20 H=300 L=242	n=2+2 Ø8 H=604	n=1+1 Ø10 sv=544	n=2+2 Ø8 sv=260	n=6+6 Ø6 sv=65	n=1 Ø8 sv=242	n=10 Ø8 Passo 120 sv=165	n=2+2 Ø12 sv=254	n=2+2 Ø14 sv=764	n=2+2 Ø14 sv=550	n=2+2 Ø16 sv=380		


10	11	12	13
n=1+1 Ø12 sv=220	n=1+1 Ø12 sv=188	n=2+2 Ø8 sv=130	n=5+5 Ø8 sv=21

TABELLA STAFFE									
POS.	n°	Ø	h	sv.					
15	3+3	8	24	92	29	1+1	8	102	248
16	3+3	8	24	92	30	1+1	8	108	260
17	1+1	8	30	104	31	1+1	8	110	272
18	1+1	8	36	116	32	1+1	8	111	274
19	1+1	8	42	128	33	1+1	8	112	276
20	1+1	8	48	140					
21	1+1	8	54	152					
22	1+1	8	60	164					
23	1+1	8	66	176					
24	1+1	8	72	188					
25	1+1	8	78	200					
26	1+1	8	84	212					
27	1+1	8	90	224					
28	1+1	8	96	236					

PARTICOLARE SPONDE LATERALI
Scala 1:4

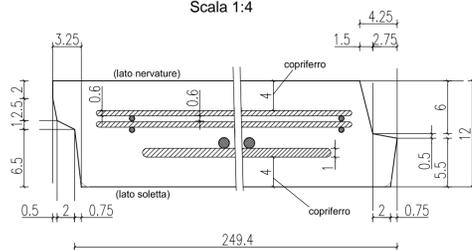

PARTICOLARE PROSPETTO ANTERIORE

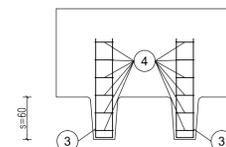

ARMATURA TIPOLOGICA VALIDA PER I MURI

- 353 354 364 370

MATRICE DI REVISIONE

REV	DATA	DESCRIZIONE MODIFICA

N.B.: LA TAVOLA SOSTITUISCE QUELLA RELATIVA AL CODICE E DEL PROGETTO ESECUTIVO

CONCESSIONI AUTOSTRADALI LOMBARDE

Autosstrada Padaniana Lombardia

COLLEGAMENTO AUTOSTRADE DALMINE - COMO - VARESE - VALICO DEL GAGGIOLO E OPERE AD ESSO CONNESSE
CODICE C.U.P. E8180900510004

TRATTE B1, B2, C, D, TRVA13+14, GREENWAY

AS BUILT

TRATTA B1
OPERE D'ARTE MINORI
SOTTOVIA
SOTTOVIA SCATOLARE TRC011 - VIABILITA' LOCALE 2
ARMATURA MURI D'ALA 5/10

IMPRESA
RAGGRUPPAMENTO TEMPORANEO IMPRESE:

Mandatario: STRABAG A.G.
Mandatario: GLF Grandi Lavori Fincosit S.p.A.
Mandatario: ICM S.p.A.
Mandatario cooptata: STRABAG S.p.A.

STRABAG **ICM** **STRABAG**

Scala: Varie

IDENTIFICAZIONE ELABORATO
CODICE PROGETTO: F001078
WBS

FASE PROGETTUALE
LOTTO: 1
ZONA: H02
OPERA: SC004
TRATTO D'OPERA: D
AMBITO: ON
TIPO ELABORATO: AR
PROGRESSIVO: 017
REVISIONE: m

PROGETTISTA - PROGETTO ESECUTIVO DI DETTAGLIO
RAGGRUPPAMENTO TEMPORANEO PROGETTISTI:

Mandatario: 3I1 3I1 PROGETTI ITALIA INGEGNERIA MODENA S.p.A.
Mandatario: GP Ing. Paolo...
Mandatario: Ing. Alberto Cecchini

CONCEDENTE
CONCESSIONI AUTOSTRADALI LOMBARDE

RESPONSABILE DI PROGETTO ED INCARICATO DELL'INTEGRAZIONE FRA LE VARIE PRESTAZIONI:
Ing. Alberto Cecchini

CONCESSIONARIO
Autosstrada Padaniana Lombardia
Direttore Tecnico: Ing. Stefano Emilio Frigerio
Referente Tecnico: Ing. Mirko Marozzi

ELABORAZIONE PROGETTUALE
PROGETTISTA:
DIRETTORE TECNICO:
Ing. Alessandro Piacucci

APPROVATO
Autosstrada Padaniana Lombardia
Il Direttore dei Lavori:
Ing. Francesco Domenico

Redatto: Ragnacci
Verificato: Panfilì

INGEGNERI DELLA PROVINCIA DI...
Sezione A
N° A1740
DOITTORE INGEGNERE
ALESSANDRO PIACUCCI
SETTORE CIVILE E AMBIENTALE
ISTITUTO PROFESSIONALE
Approvato: Piacucci