




copriferro minimo
dalla staffa

4

Scala 1:50

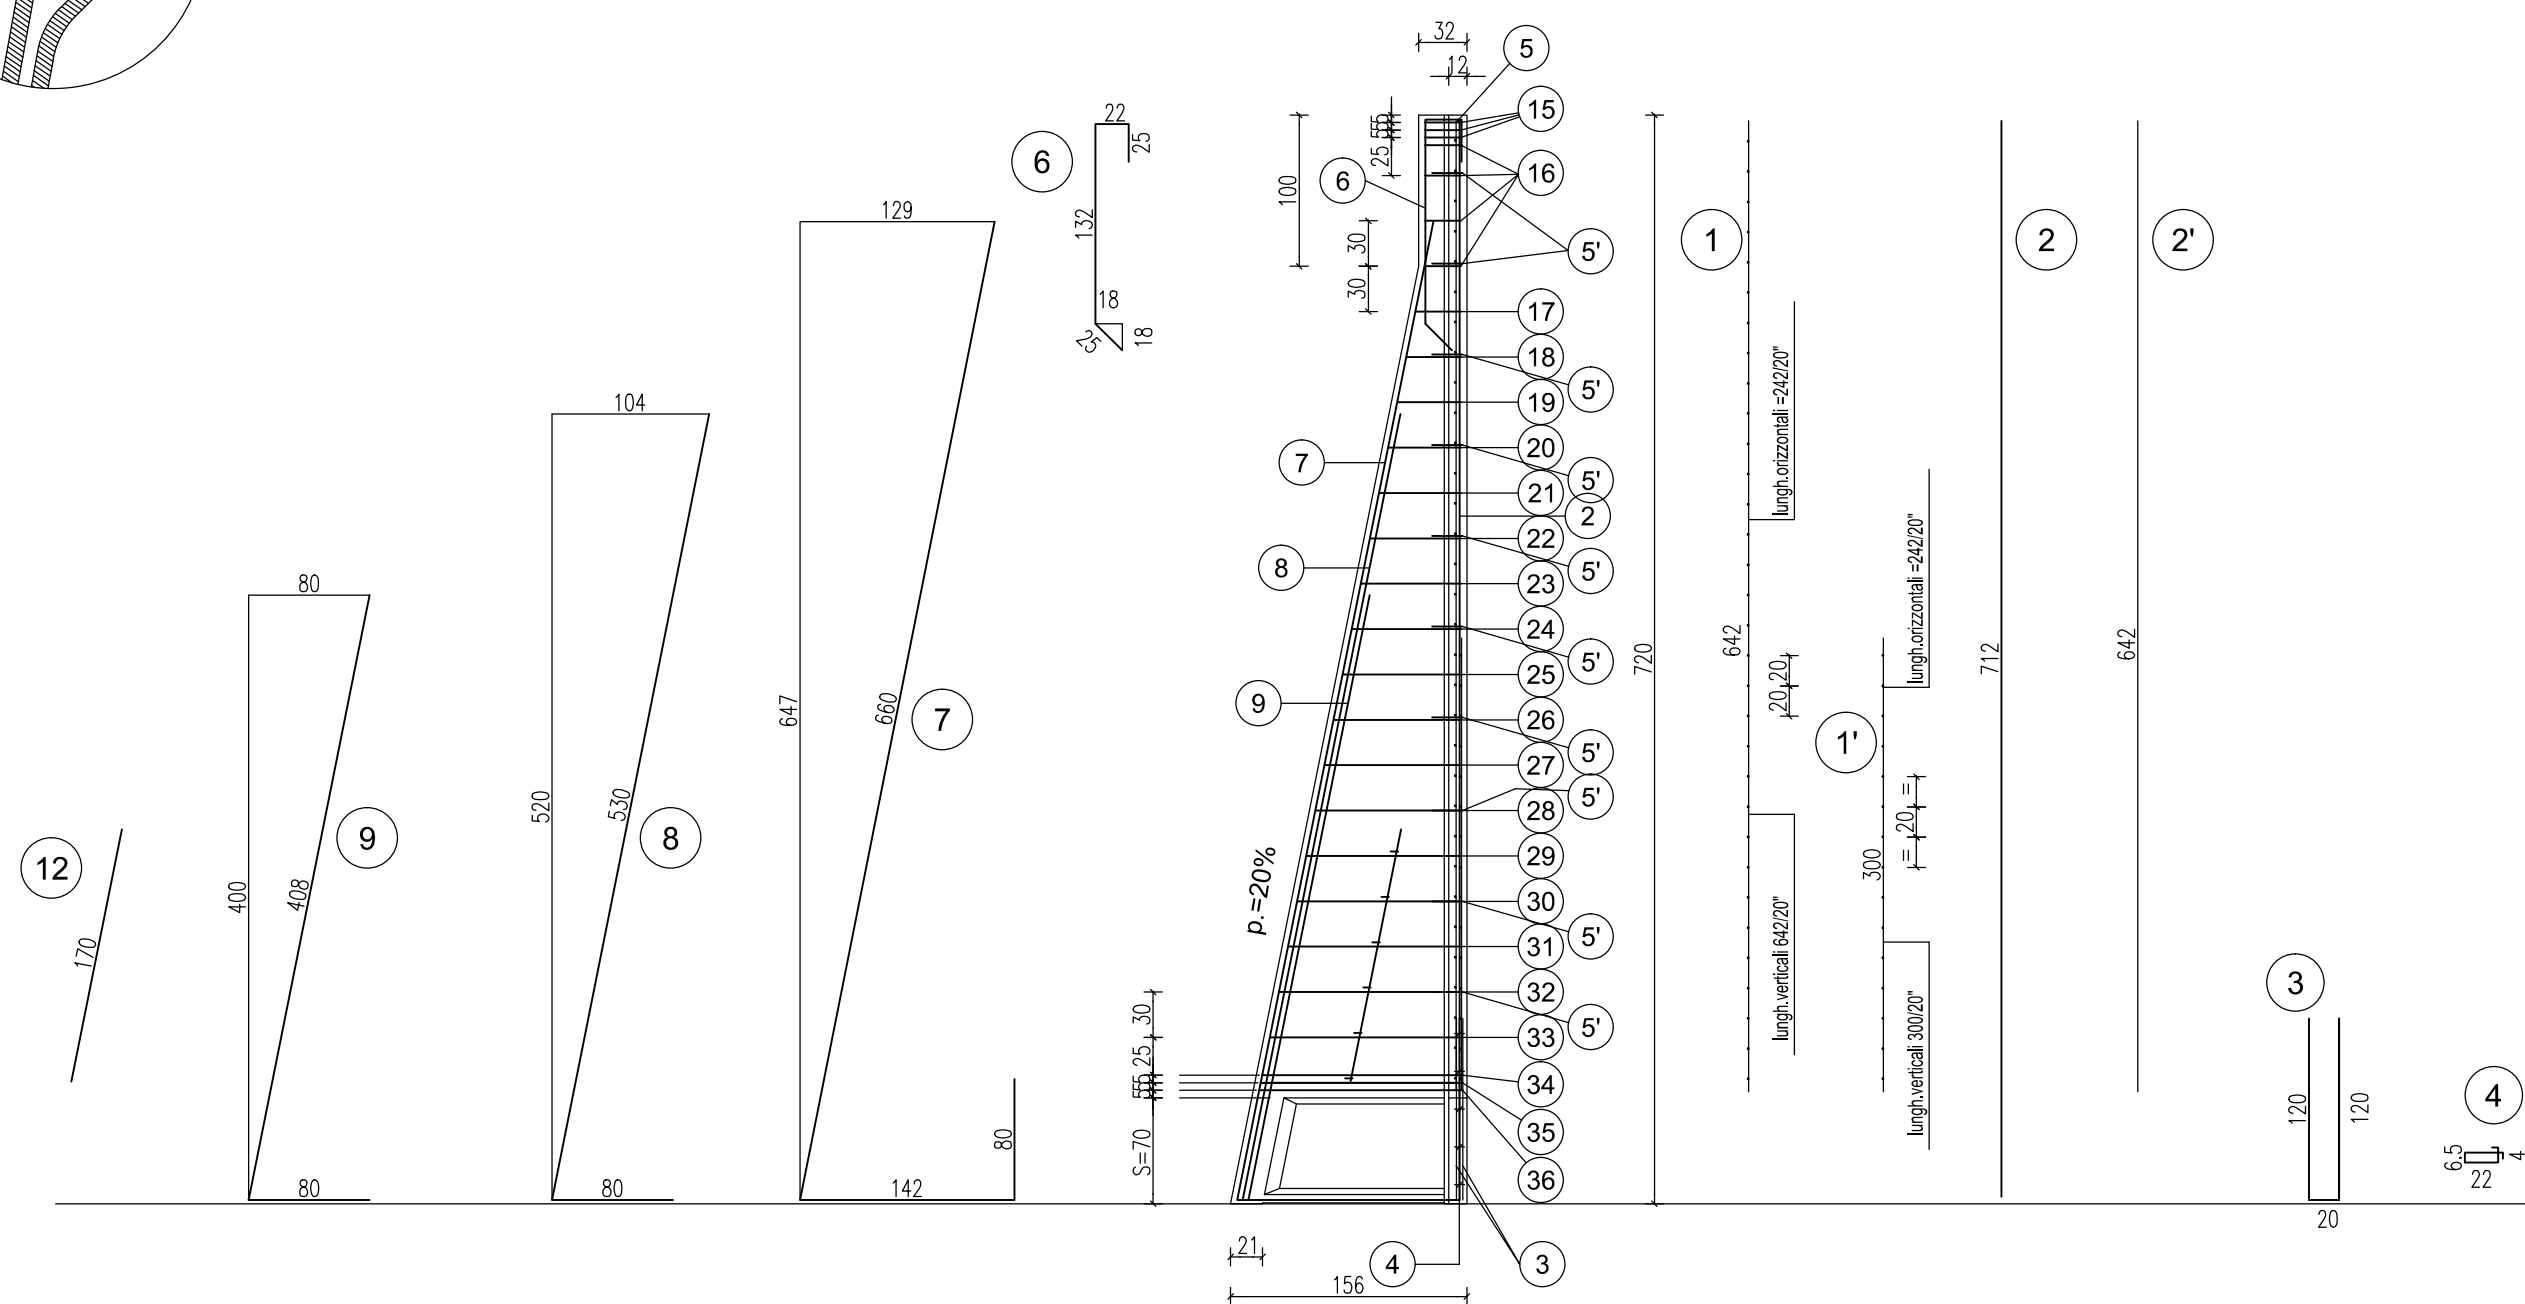


Scala 1:20

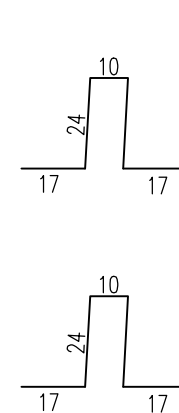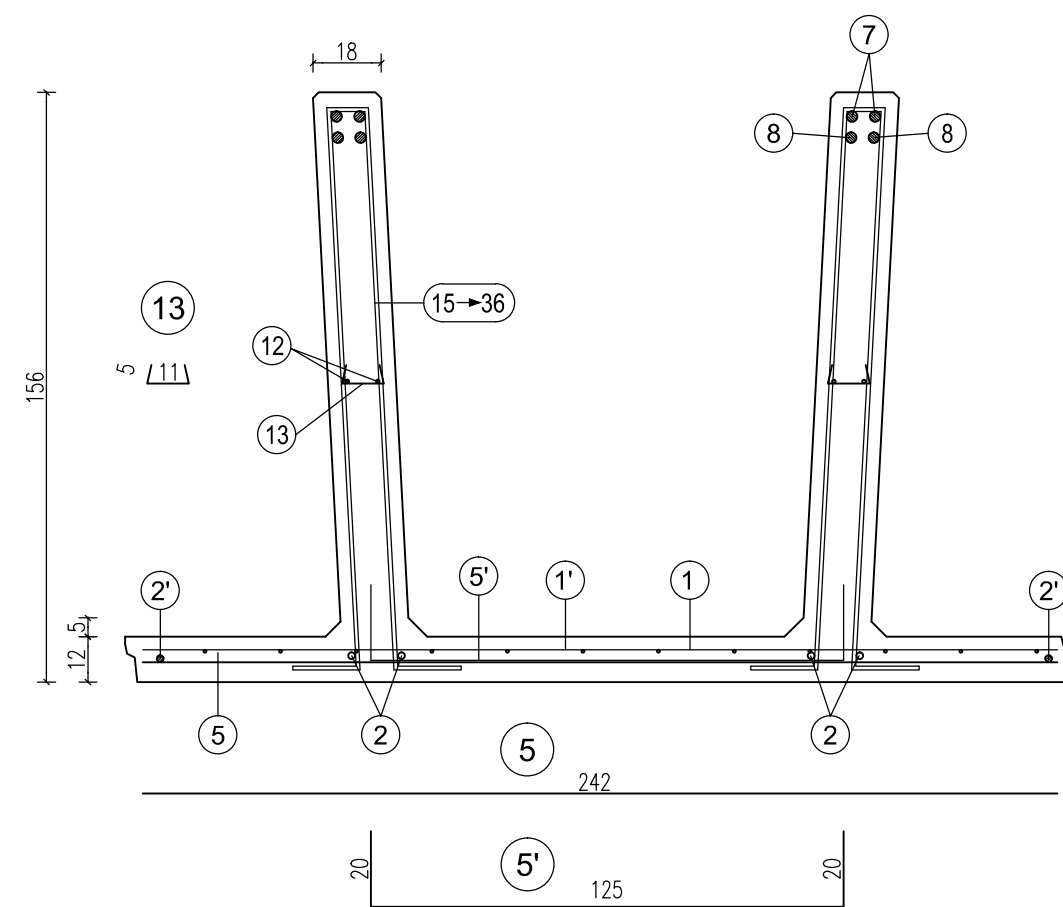

15
n°3+3 staffe Ø10 da
concentrare nei primi
15 cm alla sommità del pannello
(vedi tabella)

16
staffe Ø10/30 cm.
da posizionare nel tratto verticale
della nervatura del pannello
(vedi tabella)

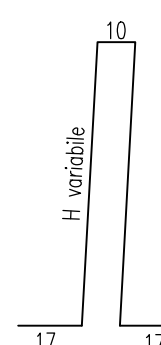

da pos. 17 a pos. 33
 staffe Ø10/30 cm.
 da posizionare nel tratto obliquo
 della nervatura del pannello
 (vedi tabella)

da pos. 34 a pos. 36
n°3+3 staffe Ø12 da
concentrare nei primi
15 cm sopra la suola di fondazione
(vedi tabella)


scatola s=70 cm.	H	①	①'	②	②'	③	④	⑤	⑤'	⑥	⑦	⑧	⑨
	720	n=1 06-20x20 H=642 L=242	n=1 06-20x20 H=300 L=242	n=2+2 010 H=712	n=2+2 008 H=642	n=2+2 010 sv=260	n=6+6 006 sv=65	n=1 008 sv=242	n'=11 008 Passo 60 sv=165	n=2+2 012 sv=204	n=2+2 016 sv=882	n=2+2 018 sv=610	n=2+2 020 sv=488
		⑫	⑬										
		n=2+2 008 sv=170	n=6+6 006 sv=21										

TABELLA STAFFE

POS.	n°	Ø	h	sv.
⑮	3+3	10	24	92

TABELLA STAFFE				
POS.	n°	Ø	h	sv.
15	3+3	10	24	92
16	4+4	10	24	92
17	1+1	10	30	104
18	1+1	10	36	116
19	1+1	10	42	128
20	1+1	10	48	140
21	1+1	10	54	152
22	1+1	10	60	164
23	1+1	10	66	176
24	1+1	10	72	188
25	1+1	10	78	200
26	1+1	10	84	212
27	1+1	10	90	224
28	1+1	10	96	236

Scala 1:4

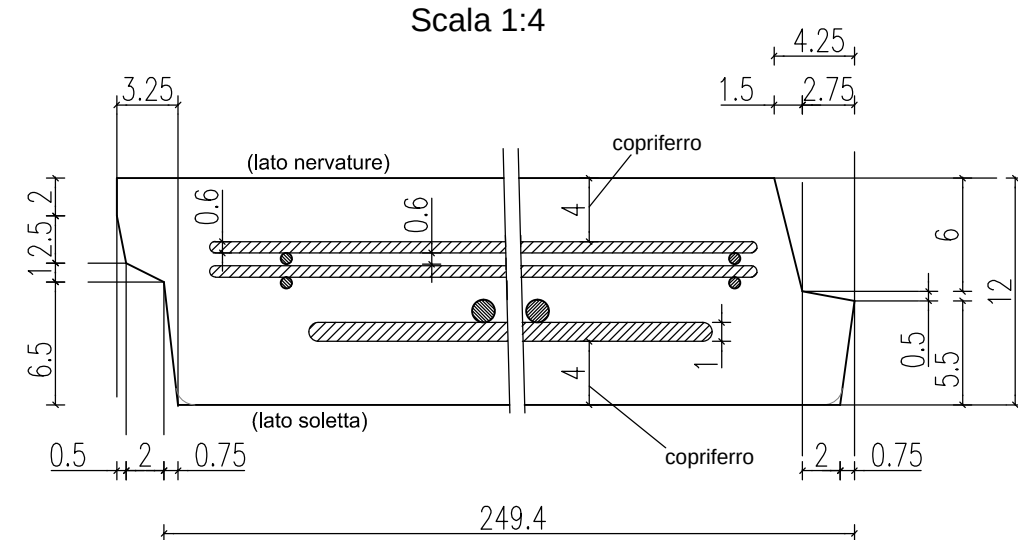



365

366

[illegible]

 N.B.: LA TAVOLA SOSTITUISCE QUELLA RELATIVA AL CODICE E DEL PROGETTO ESECUTIVO



CONCESSIONI
AUTOSTRADALI
LOMBARDE




COLLEGAMENTO AUTOSTRADALE
DALMINE - COMO - VARESE - VALICO DEL GAGGIOLO E OPERE AD ESSO CONNESSE
CODICE C.U.P. E81B90000510004
TRATTE B1, B2, C, D, TRVA13+14, GREENWAY
AS BUILT
TRATTA B1
OPERE D'ARTE MINORI
SOTTOVIA
SOTTOVIA SCATOLARE TRC011 - VIABILITA' LOCALE 1
ARMATURA MURI D'ALA 7/10

IDENTIFICAZIONE ELABORATO
CODICE PROGETTO: F00107B
WBS

FASE PROGETTUALE	LOTTO	ZONA	OPERA	TRATTO D'OPERA	AMBITO	TIPO ELABORATO	PROGRESSIVO	REVISIONE
A	1	H02	S0004	0	ON	AR	019	m

IMPRESA
RAGGRUPPAMENTO TEMPORANEO IMPRESE:

Mandataria	Mandante	Mandatario cooptata
STRABAG A.G.	GLF Grandi Lavori Fincostril S.p.A.	STRABAG S.p.A.






DATA
Gennaio 2017

DESCRIZIONE
Emissione

REV
E

CONCEDENTE

CONCESSIONI
AUTOSTRADALI
LOMBARDE

CONCESSIONARIO
Direttore Tecnico:
Ing. Stefano Emilio Fiergo
Referente Tecnico:
Ing. Mico Merzocchi

APPROVATO



Il Direttore dei Lavori:
Ing. Francesco Domenico

PROGETTISTA - PROGETTO ESECUTIVO DI DETTAGLIO
RAGGRUPPAMENTO TEMPORANEO PROGETTISTI:

Mandataria	Mandante	Mandatario cooptata
 STI 21 PROGETTI ITALIA SOCIETA' ITALIANA S.p.A.	GP  Progetti GRUPPO PROGETTI DI INGEGNERIA	 GRUPPO PROGETTI

RESPONSABILE DI PROGETTO ED INCARICATO DELL'INTEGRAZIONE FRA LE VARIE PRESTAZIONI:
Ing. Alberto Cecchini

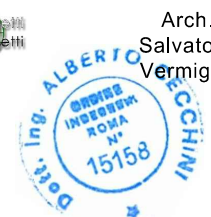

ELABORAZIONE PROGETTUALE
PROGETTISTA:

DIRETTORE TECNICO:
Ing. Alessandro Placucci

PROGETTISTA:

DIRETTORE TECNICO:

PROGETTISTA:

DIRETTORE TECNICO:

